


SEZIONE D-D
SCALA 1:50

CONCIO 11
SEZIONE TRASVERSALE

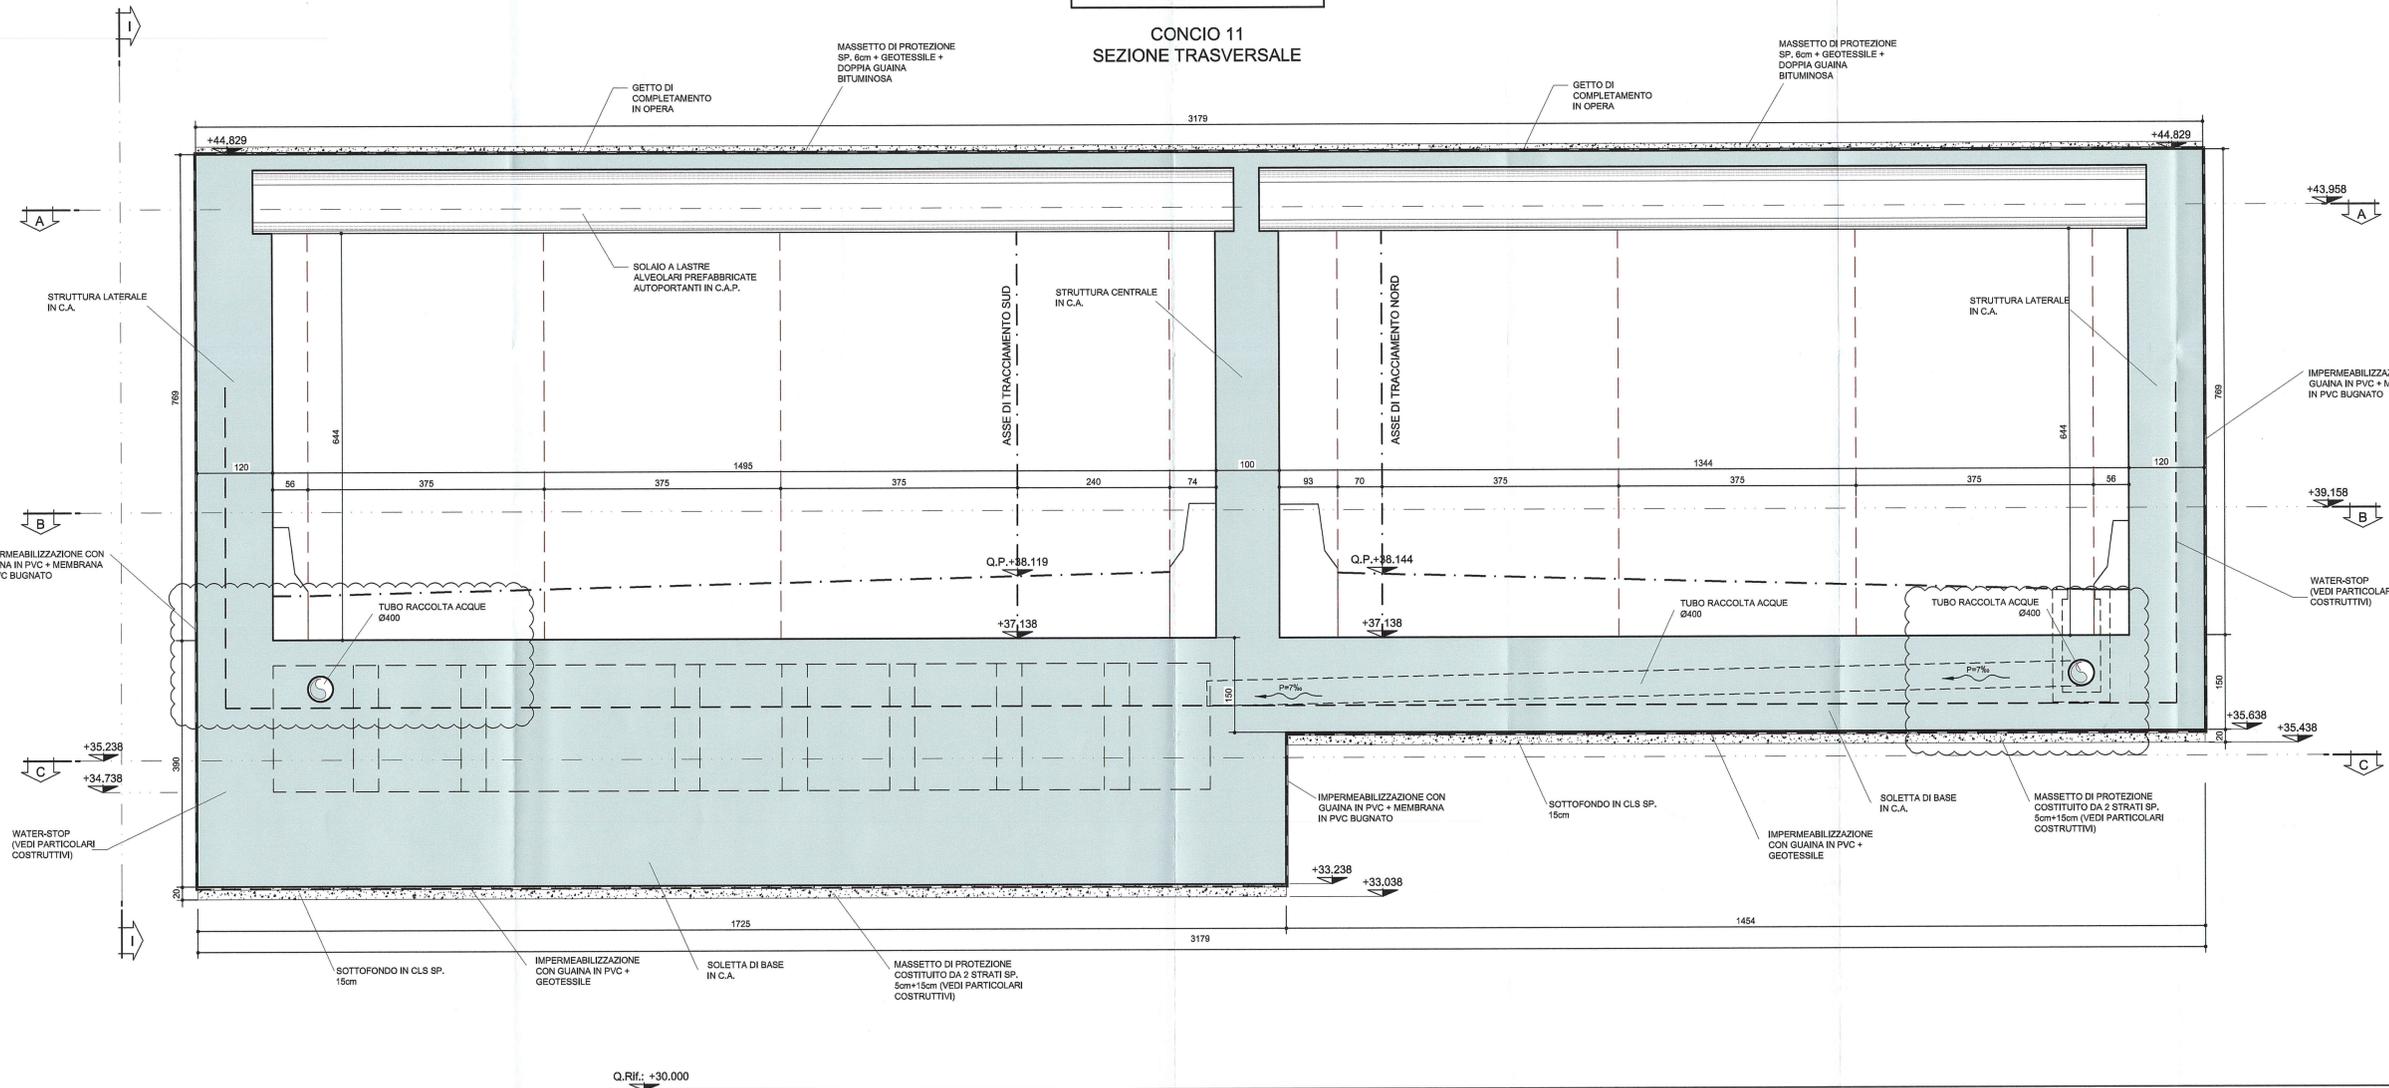

Q.Rif. +30.000

NOTA
PER IL TRATTAMENTO SUPERFICIALE DELLA VASCA
UTILIZZARE VERNICE EPOSSIDICA IMPERMEABILIZZANTE
TIPO SIKAGARD 67 O EQUIVALENTE.

DESCRIZIONE DELLA MODIFICA
AGGIUNTA NOTA, MODIFICA IDRAULICA

NOTA BENE
- PER I DETTAGLI DELL'IMPERMEABILIZZAZIONE
VEDI ELABORATO SPECIFICO:
RAAA1ERAPGA01SPC003

- PER LE CARATTERISTICHE DEI MATERIALI
STRUTTURALI SI RIMANDA ALL'ELABORATO SPECIFICO:
RAAA1ERAPGA01GSP001

Comittente: **AUTOCAMIONALE DELLA CISA S.P.A.**
Via Camboara 26/A - Frazione Ponte Taro - 43015 NOCETO (PR)

Impresa Esecutrice: **PIZZAROTTI**
FONDATA NEL 1910

AUTOSTRADA DELLA CISA A15
RACCORDO AUTOSTRADALE A15/A22
CORRIDOIO PLURIMODALE TIRENO-BRENNERO
RACCORDO AUTOSTRADALE FRA L' AUTOSTRADA DELLA CISA-FONTEVIVO (PR)
E L' AUTOSTRADA DEL BRENNERO-NOGAROLE ROCCA (VR). I LOTTO.
C.U.P. G61B0400060008 C.I.G. 307068161E

PROGETTO ESECUTIVO

AUTOCAMIONALE DELLA CISA S.p.A.
Il Direttore TIRE: *[Signature]* Il Responsabile del Procedimento: *[Signature]* Il Presidente: *[Signature]*

IMPRESA PIZZAROTTI & C. S.p.A.
Il Direttore Tecnico: **Il Responsabile di Progetto**
Dot. Ing. Luca Bonifantelli

Il Geologo: NA

PROGETTAZIONE DI: **PIZZAROTTI**
FONDATA NEL 1910

Il Progettista: **Dot. Ing. Giovanna Cassani**
Ordine degli Ingegneri della Provincia di Milano n.2592
GIOVANNA CASSANI
ORDINE INGEGNERI DI MILANO

A.T.I.: **idreesse engineering** **rocksoil s.r.l.** **VIA**
INGEGNERIA MANUTENZIONE MANUTENZIONE

Coordinatore per la Sicurezza in fase di Progettazione:
Ing. Giovanni Maria Cepparotti
Ordine degli Ingegneri della Provincia di Viterbo n. 392

Consulenza specialistica a cura di:
NA

Progettista Responsabile Integrazione Prestazioni Specialistiche:
Impresa Pizzarotti & C. S.p.A.
Ing. Pietro Mazzoli
Ordine degli Ingegneri della Provincia di Parma n.821
PIETRO MAZZOLI
ORDINE INGEGNERI PARMA n.821

Titolo Elaborato: **Asse principale**
Galleria artificiale A1
Struttura
Sezione scatolare - Concio 11 - Carpenteria Sezioni - Tav. 1/6

Data Emisione Progetto: 18/03/2014
Scala: 1:50

NUM. IDENTIFICATIVO	CODICE COMMESSA	LOTTO	FASE	DATE	AMBITO	CAI. OPERA	NRO OPERA	PARTE OPERA	TIPO DOC.	NRO PROC. DOC.	REVISIONE
	RAAA	1	E	R	AP	GA	01	S	CA	04B	B

Rev. Data DESCRIZIONE REVISIONE Redatto Controllo Approvato

12/12/2014 ISTRUTTORIA A15 G. MONDINI G. CASSANI MAZZOLI
27/06/2014 RIMEDIAMO PROGETTO ESECUTIVO G. MONDINI G. CASSANI MAZZOLI