


SEZIONE E-E
SCALA 1:50
CONCIO 11
SEZIONE TRASVERSALE

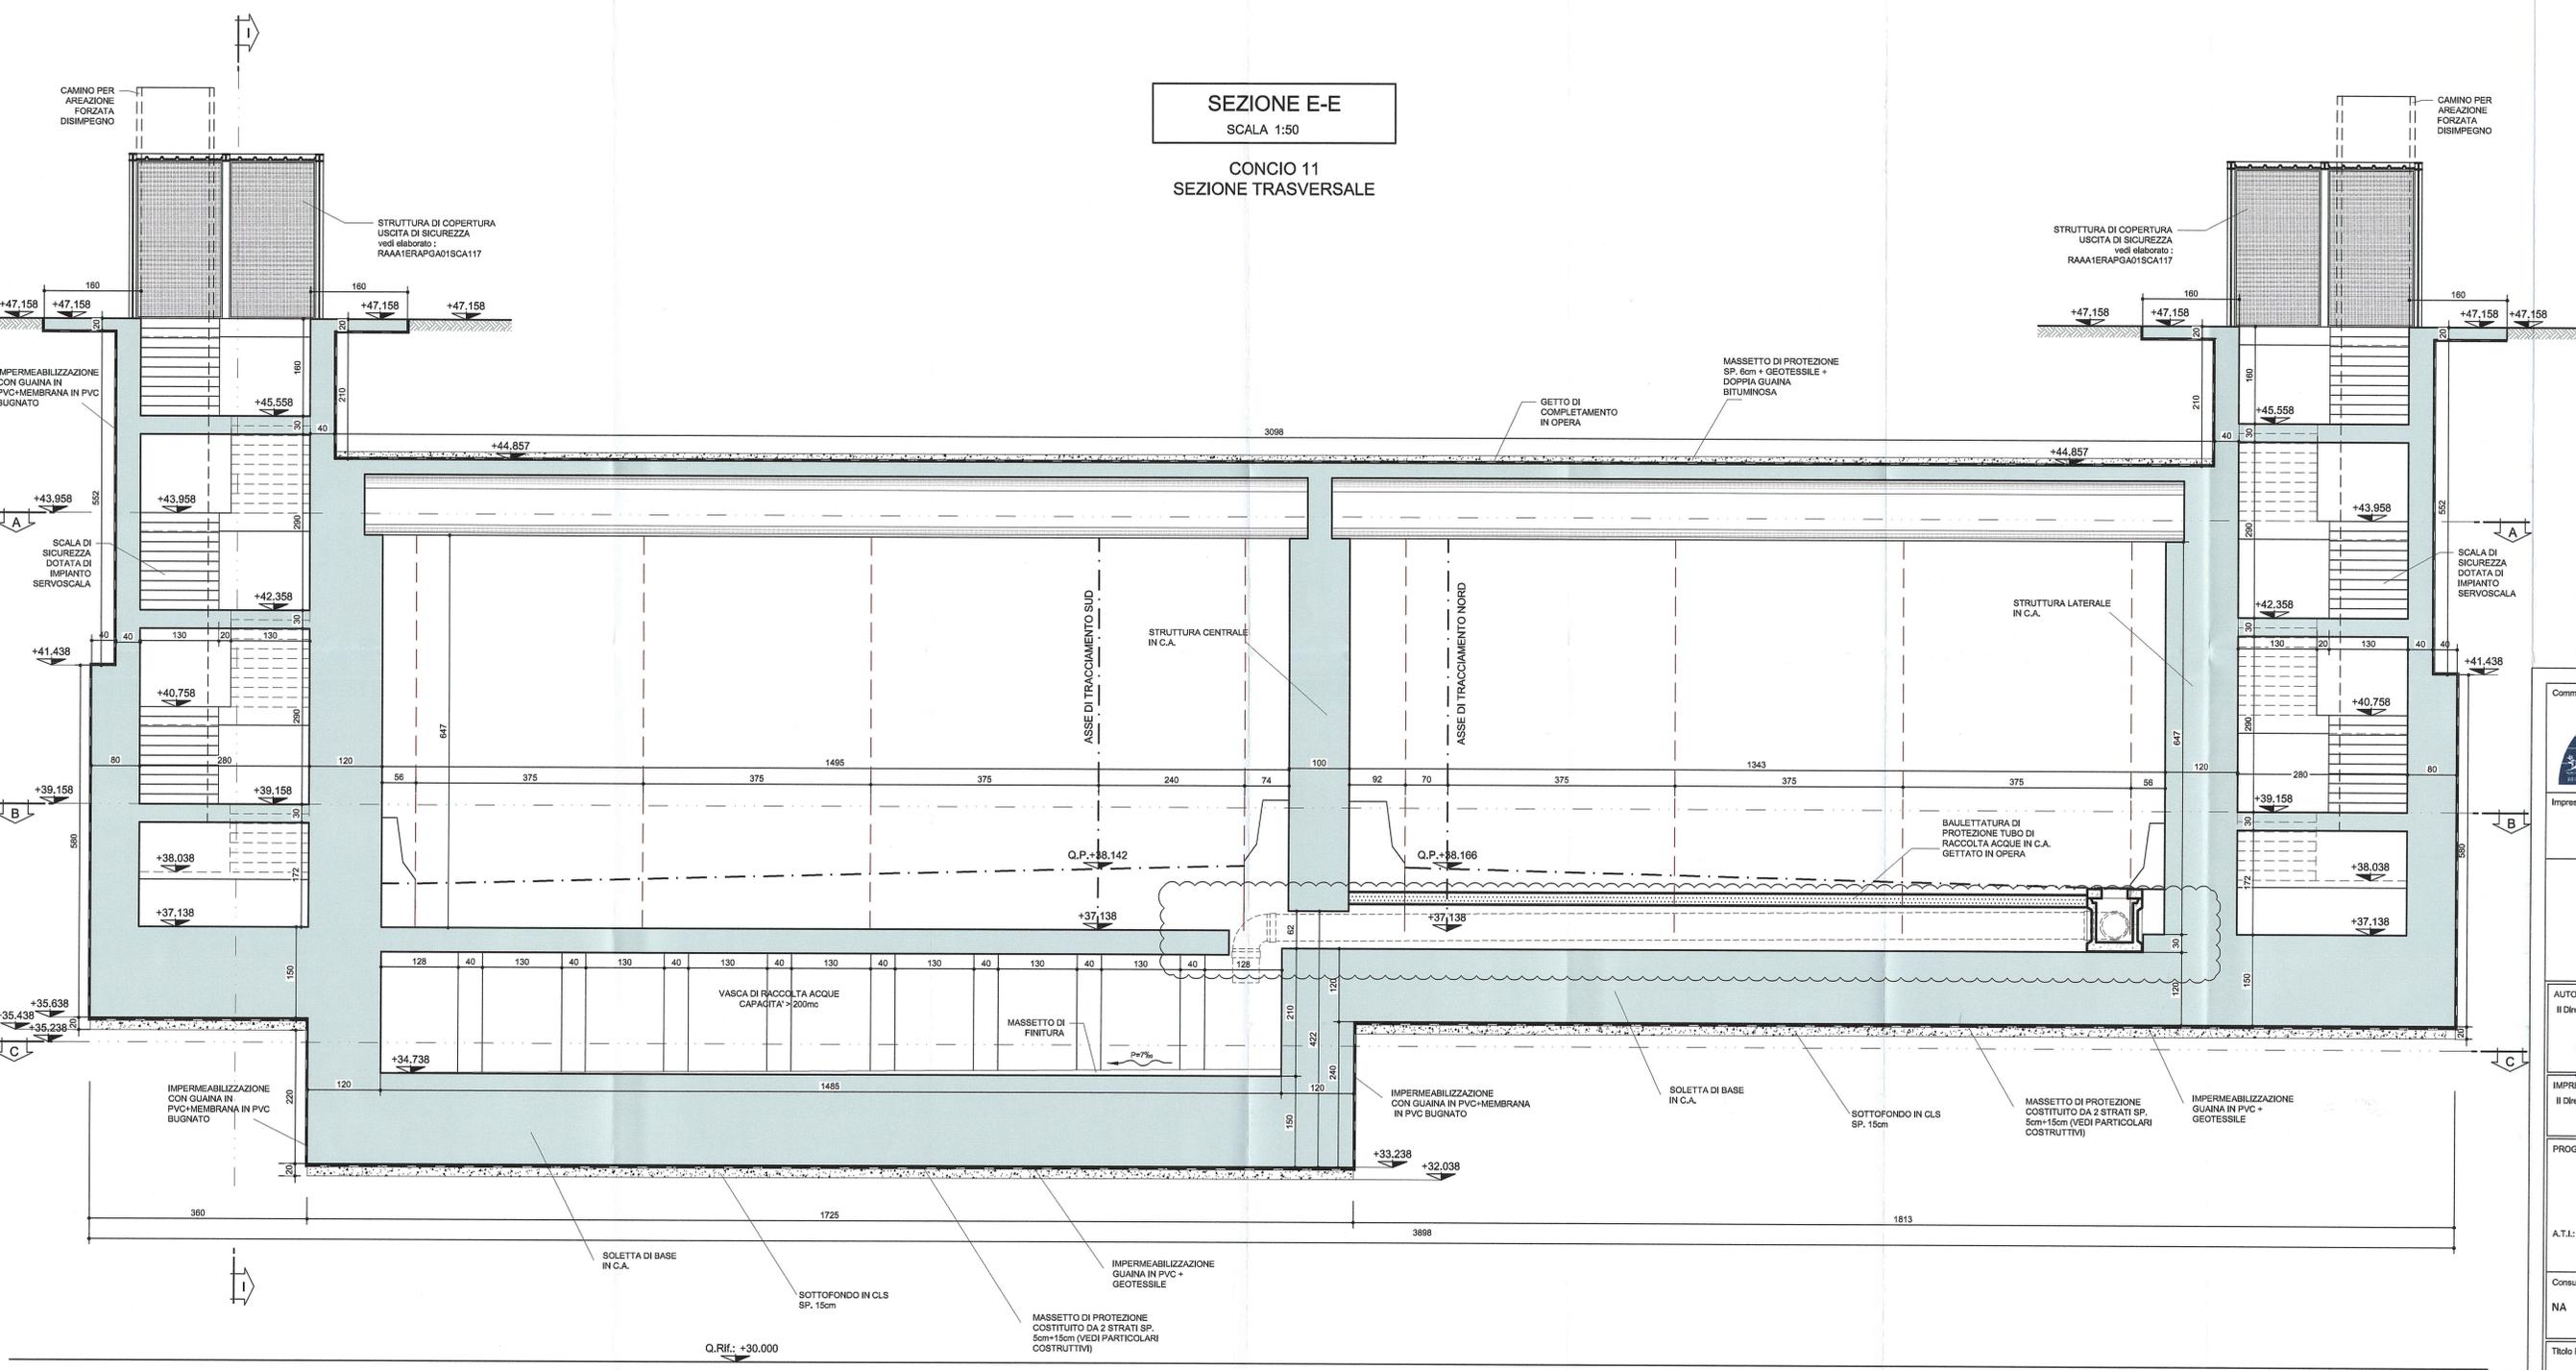

NOTA
PER IL TRATTAMENTO SUPERFICIALE DELLA VASCA
UTILIZZARE VERNICE EPOSSIDICA IMPERMEABILIZZANTE
TIPO SIKAGARD 67 O EQUIVALENTE.

DESCRIZIONE DELLA MODIFICA
AGGIUNTA NOTA, MODIFICA IDRAULICA

NOTA BENE
- PER I DETTAGLI DELL'IMPERMEABILIZZAZIONE
VEDI ELABORATO SPECIFICO:
RAAA1ERAPGA01SPC003
- PER LE CARATTERISTICHE DEI MATERIALI
STRUTTURALI SI RIMANDA ALL'ELABORATO SPECIFICO:
RAAA1ERAPGA01GSP001

Comittente:
AUTOCAMIONALE DELLA CISA S.P.A.
Via Camboara 26/A - Frazione Ponte Taro - 43015 NOCETO (PR)

Impresa Esecutrice:
PIZZAROTTI
FONDATA NEL 1910

AUTOSTRADA DELLA CISA A15
CORRIDOIO AUTOSTRADALE A15/A22
RACCORDO PLURIMODALE TIRRENO-BRENNERO
RACCORDO AUTOSTRADALE FRA L' AUTOSTRADA DELLA CISA-FONTEVIVO (PR)
E L' AUTOSTRADA DEL BRENNERO-NOGAROLE ROCCA (VR). 1 LOTTO.
C.U.P. G61B04000060008 C.I.G. 307068161E

PROGETTO ESECUTIVO

AUTOCAMIONALE DELLA CISA S.p.A.
Il Direttore TIRE: _____ Il Responsabile di Procedimento: _____ Il Presidente: _____

IMPRESA PIZZAROTTI & C. S.p.A.
Il Direttore Tecnico: **Il Responsabile di Progetto**
Dot. Ing. Luca Bondanelli

Il Geologo: NA

PROGETTAZIONE DI: **PIZZAROTTI**
FONDATA NEL 1910

Il Progettista: **GIOVANNA CASSANI**
Dott. Ing. Giovanna Cassani
ORDINE INGEGNERI DI MILANO

Coordinatore per la Sicurezza in fase di Progettazione:
Ing. Giovanni Maria Cepparotti
Ordine degli Ingegneri della Provincia di Viterbo n. 392

A.T.I.: **idroesse** **ROCKSOUL** **VIA**

Consulenza specialistica a cura di: NA

Progettista Responsabile Integrazione Prestazioni Specialistiche:
Ing. Pietro Mazzoli
IMPRESA PIZZAROTTI
ISCRITTO ORDINE INGEGNERI PARMA n. 821

Titolo Elaborato: **Asse principale Galleria artificiale A1 Struttura Sezione scatolare - Concio 11 - Carpenteria Sezioni - Tav. 2/6**

Data Emisione Progetto: 18/03/2014
Scala: 1:50

NUM. IDENTIFICATIVO	NUM. CODICE COMESEA	LOTTO	FASE	ENTE	AMBITO	OP. OPERA	NUM. OPERA	PARTE OPERA	TIPO DOC.	NUM. PROJ. DOC.	REVISIONE
	RAAA	1	E	R	AP	GA	01	S	CA	049	B

Rev.	Data	DESCRIZIONE REVISIONE	Redatto	Controllato	Approvato
B	12/12/2014	ISTRUTTORIA A15	G. MONDINI	G. CASSANI	MAZZOLI
A	27/09/2014	REMISSIONE PROGETTO ESECUTIVO	G. MONDINI	G. CASSANI	MAZZOLI