SEZIONE G-G

SCALA 1:50

CONCIO 11
SEZIONE TRASVERSALE

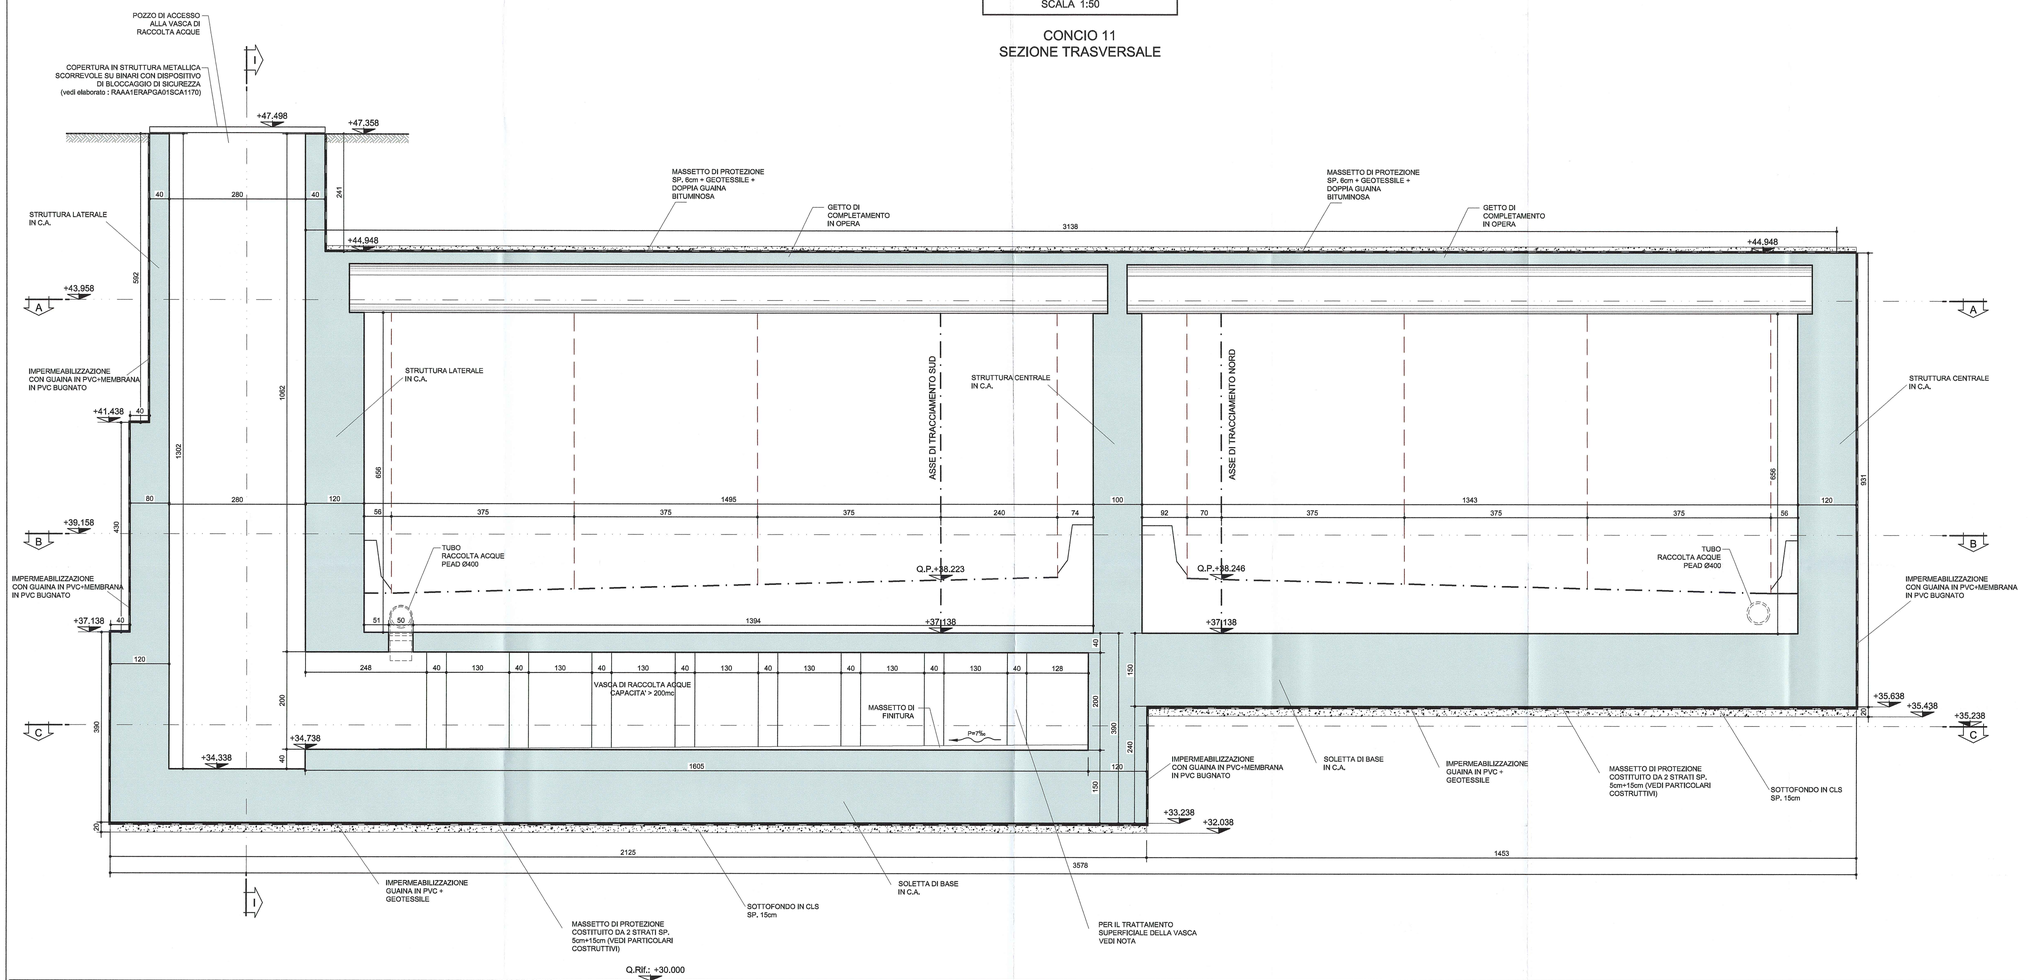

NOTA BENE
- PER I DETTAGLI DELL'IMPERMEABILIZZAZIONE VEDI ELABORATO SPECIFICO: RAAA1ERAPGA01SPC003 - PER LE CARATTERISTICHE DEI MATERIALI STRUTTURALI SI RIMANDA ALL'ELABORATO SPECIFICO: RAAA1ERAPGA01GSP001

NOTA
PER IL TRATTAMENTO SUPERFICIALE DELLA VASCA UTILIZZARE VERNICE EPOSSIDICA IMPERMEABILIZZANTE TIPO SIKAGARD 67 O EQUIVALENTE.

DESCRIZIONE DELLA MODIFICA

AGGIUNTA NOTA

Committente:

AUTOCAMIONALE DELLA CISA S.P.A.

Via Camboara 26/A - Frazione Ponte Taro - 43015 NOCETO (PR)

Impresa Esecutrice:

PIZZAROTTI FONDATA NEL 1910

AUTOSTRADA DELLA CISA A15
RACCORDO AUTOSTRADALE A15/A22
CORRIDOIO PLURIMODALE TIRRENO-BRENNERO
RACCORDO AUTOSTRADALE FRA L' AUTOSTRADA DELLA CISA-FONTEVIVO (PR) E L' AUTOSTRADA DEL BRENNERO-NOGAROLE ROCCA (VR). I LOTTO.

C.U.P. G61B04000060008 | C.I.G. 3070681616

PROGETTO ESECUTIVO

AUTOCAMIONALE DELLA CISA S.p.A.
Il Direttore TIBRE: | Il Responsabile del Procedimento: | Il Presidente:

IMPRESA PIZZAROTTI & C. S.p.A.
Il Direttore Tecnico: *Il Responsabile di Progetto Dott. Ing. Luca Bondanelli*

Il Geologo: NA

PROGETTAZIONE DI:

PIZZAROTTI FONDATA NEL 1910

A.T.I.: idroesse engineering MANDATARIA | ROCKSOIL S.p.A. MANDANTE | ViA ENGINEERING S.r.l. MANDANTE

Il Progettista:
Dott. Ing. Giovanna Cassani
Ordine degli Ingegneri della Provincia di Milano n.20994
GIOVANNA CASSANI ORDINE INGEGNERI DI MILANO

Coordinatore per la Sicurezza in fase di Progettazione:
Ing. Giovanni Maria Ceparotti
Ordine degli Ingegneri della Provincia di Viterbo n. 392

Consulenza specialistica a cura di:
NA

Progettista Responsabile Integrazione Prestazioni Specialistiche:
Impresa Pizzarotti & C. S.p.A.
Ing. Pietro Mazzoli
Ordine degli Ingegneri della Provincia di Parma n. 821
Ing. PIETRO MAZZOLI IMPRESA PIZZAROTTI & C. S.p.A. ISCRITTO ORDINE INGEGNERI DI PARMA n.821

Titolo Elaborato:

Asse principale
Galleria artificiale A1
Struttura
Sezione scatolare - Concio 11 - Carpenteria Sezioni - Tav. 4/6

Data Emissione Progetto: 18/03/2014

Scala: 1:50

Identif. Elaborato:

N.RO IDENTIFICATIVO	CODICE COMMESSA	LOTTO	FASE	ENTE	AMBITO	CAT. OPERA	N.RO OPERA	PARTE OPERA	TIPO DOC.	N.RO PROGR. DOC.	REVISIONE
	RAAA	1	E	R	AP	GA	01	S	CA	051	C

Rev.	Data	DESCRIZIONE REVISIONE	Redatto	Controllato	Approvato
C	12/12/2014	ISTRUTTORIA A15	G. MONDIN	G. CASSANI	MAZZOLI
B	10/10/2014	Istruttoria RINA prot. n° 730 del 08/09/2014	G. MONDIN	G. CASSANI	MAZZOLI
A	27/06/2014	RIEMISSIONE PROGETTO ESECUTIVO	G. MONDIN	G. CASSANI	MAZZOLI

IL PRESENTE DOCUMENTO NON PUÒ ESSERE COPIATO, RIPRODOTTO O ADOPERATO VIOLANDO, IN TUTTO O IN PARTE, QUANTO SULLA REGOLAMENTAZIONE DELLA CEE TAL. SONO VIETATE NON AUTORIZZATE SARÀ PERSEGUITO A TERMINI DI LEGGE.
THIS DOCUMENT MAY NOT BE COPIED, REPRODUCED OR PUBLISHED, EITHER IN PART OR IN ITS ENTIRETY, WITHOUT THE WRITTEN PERMISSION OF AUTOCAMIONALE DELLA CISA S.p.A.. UNAUTHORIZED USE WILL BE PROSECUTED BY LAW.