


SEZIONE H-H
SCALA 1:50

CONCIO 11
SEZIONE TRASVERSALE

MASSETTO DI PROTEZIONE
SP. 8cm + GEOTESSILE +
DOPPIA GUAINA
BITUMINOSA

GETTO DI
COMPLETAMENTO
IN OPERA

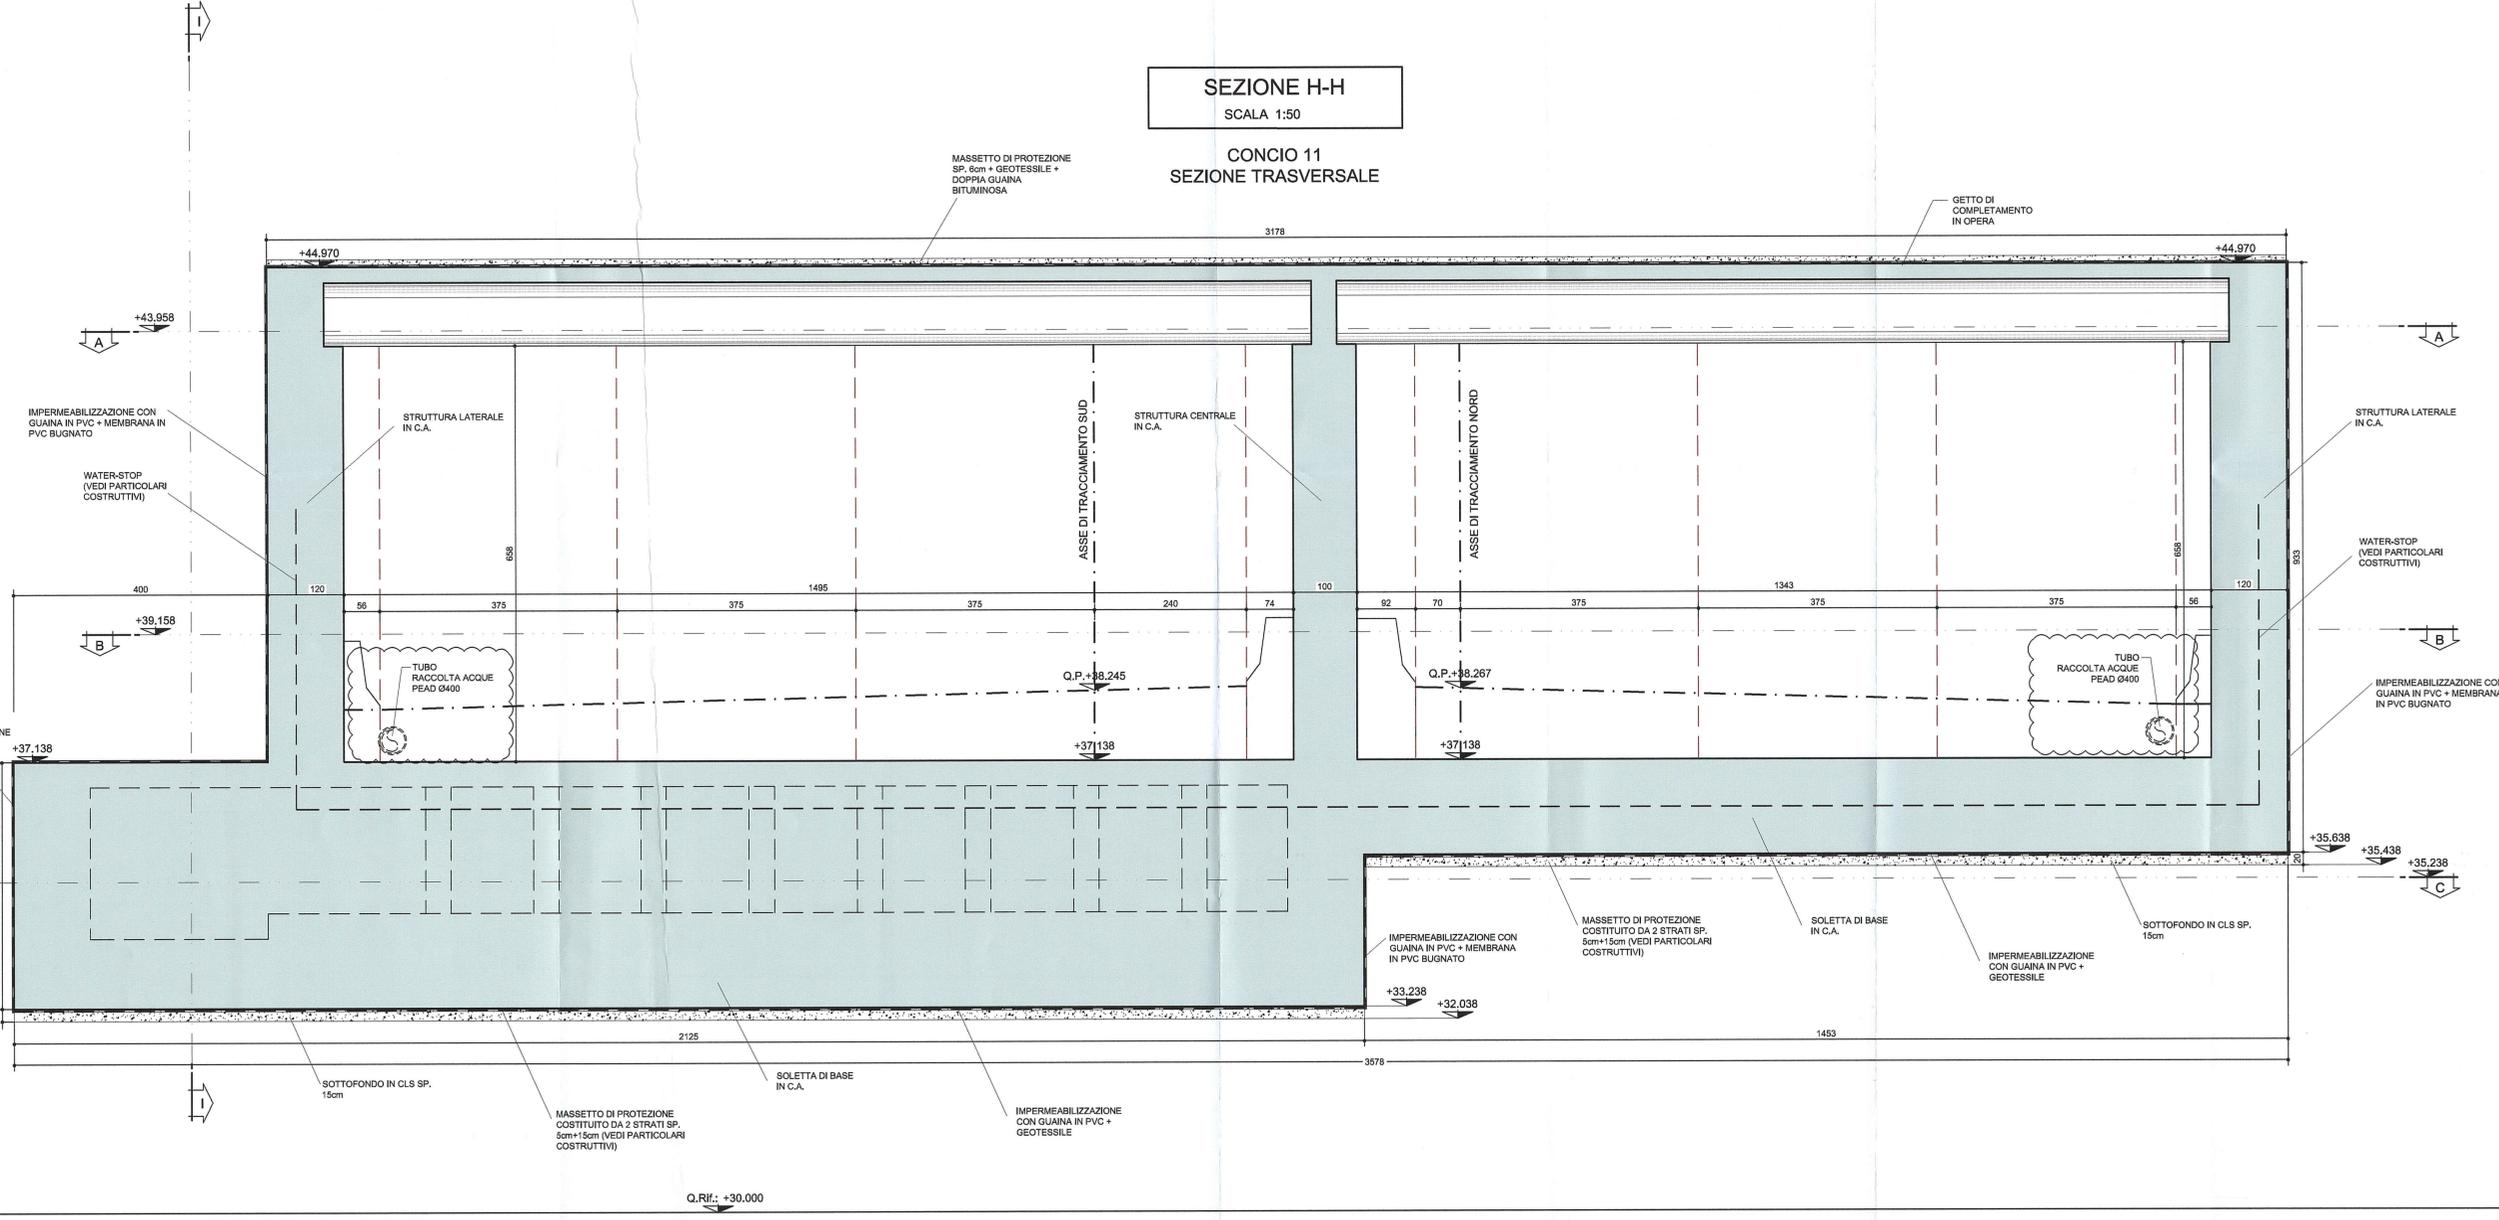

NOTA
PER IL TRATTAMENTO SUPERFICIALE DELLA VASCA
UTILIZZARE VERNICE EPOSSIDICA IMPERMEABILIZZANTE
TIPO SIKAGARD 67 O EQUIVALENTE.

DESCRIZIONE DELLA MODIFICA
AGGIUNTA NOTA, MODIFICA IDRAULICA

NOTA BENE
- PER I DETTAGLI DELL'IMPERMEABILIZZAZIONE
VEDI ELABORATO SPECIFICO:
RAAA1ERAPGA01SPC003
- PER LE CARATTERISTICHE DEI MATERIALI
STRUTTURALI SI RIMANDA ALL'ELABORATO SPECIFICO:
RAAA1ERAPGA01GSP001

Comitente: **AUTOCAMIONALE DELLA CISA S.P.A.**
Via Camboara 26/A - Frazione Ponte Taro - 43015 NOCETO (PR)

Impresa Esecutrice: **PIZZAROTTI**
FONDATA NEL 1910

AUTOSTRADA DELLA CISA A15
RACCORDO AUTOSTRADALE A15/A22
CORRIDOIO PLURIMODALE TIRRENO-BRENNERO
RACCORDO AUTOSTRADALE FRA L' AUTOSTRADA DELLA CISA-FONTEVIVO (PR)
E L' AUTOSTRADA DEL BRENNERO-NOGAROLA ROCCA (VR). I LOTTO.
C.U.P. G61B04000060008 C.I.G. 307068161E

PROGETTO ESECUTIVO

AUTOCAMIONALE DELLA CISA S.p.A.
Il Direttore TIRE: *[Signature]* Il Responsabile del Procedimento: *[Signature]* Il Presidente: *[Signature]*

IMPRESA PIZZAROTTI & C. S.p.A.
Il Direttore Tecnico: **Dot. Ing. Luca Bondanelli** Il Geologo: NA

PROGETTAZIONE DI: **PIZZAROTTI**
A.T.I.: **idreosse engineering**, **rocksoil**, **VIA**
Ing. Giovanni Maria Cepparotti
Ordine degli Ingegneri della Provincia di Viterbo n. 392

Consulenza specialistica a cura di: NA
Progettista Responsabile Integrazione Prestazioni Specialistiche:
Impresa Pizzarotti & C. S.p.A. **Ing. PIETRO MAZZOLI**
Ing. Pietro Mazzoli
Ordine degli Ingegneri della Provincia di Parma n. 821

Titolo Elaborato: **Asse principale Galleria artificiale A1 Struttura**
Sezione scatolare - Concio 11 - Carpenteria Sezioni - Tav. 5/6
Data Emisione Progetto: 18/03/2014
Scala: 1:50

NUM. IDENTIFICATIVO	CODICE COMMESSA	LOTTO	BASE	EMTE	AUTRO	CAT. OPERA	NUM. OPERA	PART. OPERA	TIPO DOC.	NUM. PROG. DOC.	REVISIONE
	RAAA	1	E	R	AP	GA	01	S	CA	052	C

Rev.	Data	DESCRIZIONE REVISIONE	Redatto	Controlato	Approvato
C	12/12/2014	ISTRUTTORIA A15	G. MONDINI	G. CASSANI	MAZZOLI
B	12/12/2014	Istruttorie RAA a prov. n° 730 del 02/08/2014	G. MONDINI	G. CASSANI	MAZZOLI
A	27/06/2014	REMISSIONE PROGETTO ESECUTIVO	G. MONDINI	G. CASSANI	MAZZOLI