


**SEZIONE B-B**  
SCALA 1:50

CONCIO 23  
PIANTA A QUOTA +42.000

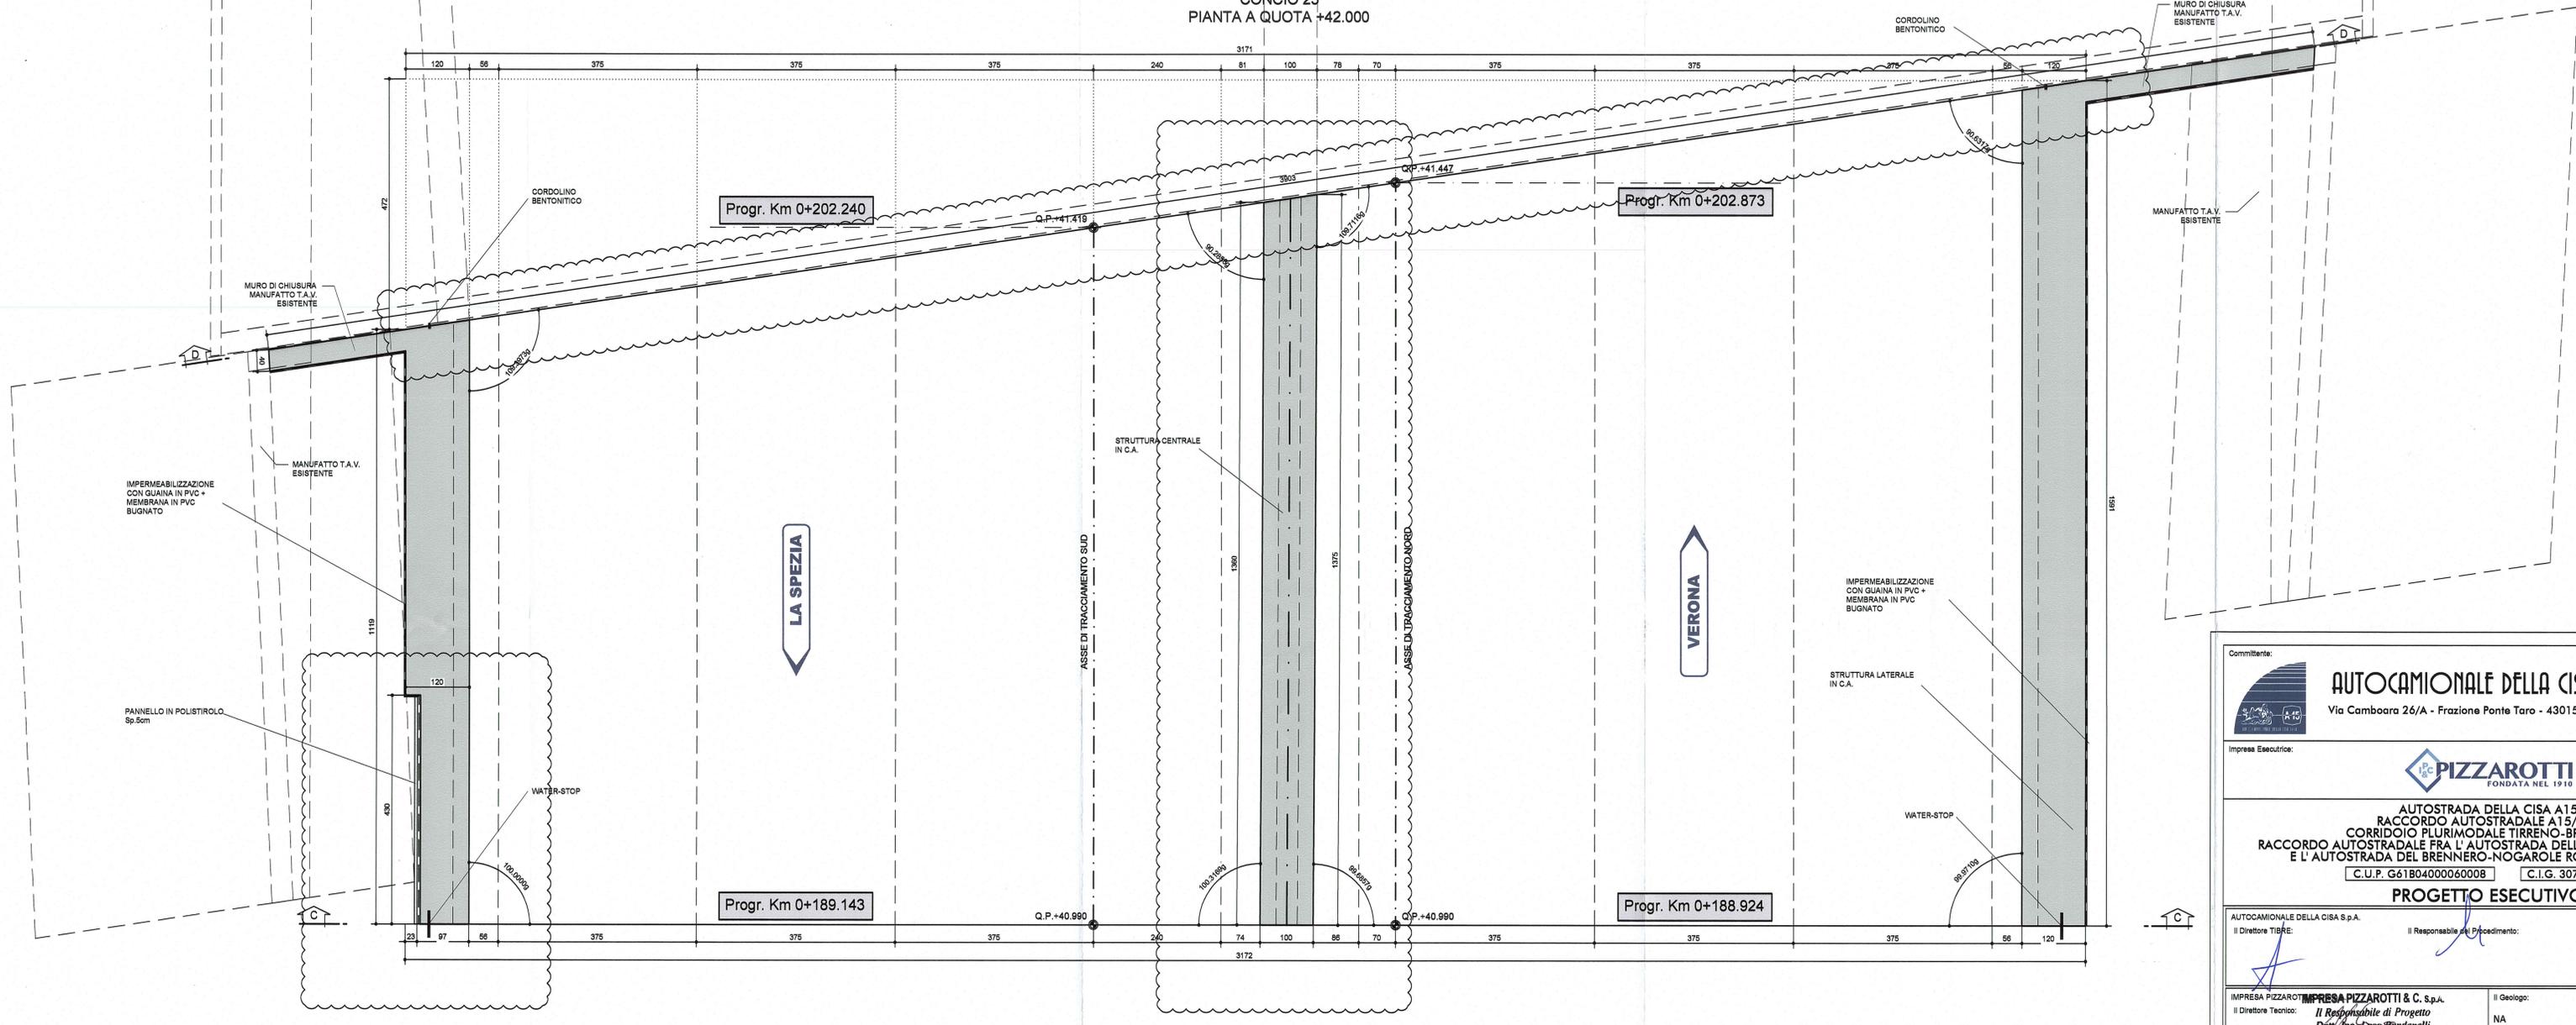

**NOTA BENE**

- LA GEOMETRIA DELLO SCASSO DA REALIZZARSI NEL PIEDRITTO DEL CONCIO SCATOLARE DOVRA' ESSERE VERIFICATA IN CORSO D'OPERA, UNA VOLTA PORTATA ALLA LUCE LA FONDAZIONE DEL MURO D'ALA DEL MANUFATTO TAV

**DESCRIZIONE DELLA MODIFICA**  
CARPENTERIA CONCIO 23 ADEGUATA A MANUFATTO TAV (POSIZIONE RILEVATA)

**NOTA BENE**

- PER I DETTAGLI DELL'IMPERMEABILIZZAZIONE VEDI ELABORATO SPECIFICO: RAAA1ERAPGA01SPC003

- PER LE CARATTERISTICHE DEI MATERIALI STRUTTURALI SI RIMANDA ALL'ELABORATO SPECIFICO: RAAA1ERAPGA01GSP001

<p>Comittente:</p> <p><b>AUTOCAMIONALE DELLA CISA S.p.A.</b> Via Camboara 26/A - Frazione Ponte Taro - 43015 NOCETO (PR)</p>																									
<p>Impresa Esecutrice:</p> <p><b>PIZZAROTTI</b> FONDATA NEL 1910</p>																									
<p><b>AUTOSTRADA DELLA CISA A15</b> RACCORDO AUTOSTRADALE A15/A22 CORRIDOIO PLURIMODALE TIRRENO-BRENNERO RACCORDO AUTOSTRADALE FRA L'AUTOSTRADA DELLA CISA-FONTEVIVO (PR) E L'AUTOSTRADA DEL BRENNERO-NOGAROLE ROCCA (VR), I LOTTO. C.U.P. G61B04000060008 C.I.G. 307068161E</p>																									
<p><b>PROGETTO ESECUTIVO</b></p>																									
<p>AUTOCAMIONALE DELLA CISA S.p.A. Il Direttore T.I.B.R.E.: _____ Il Responsabile del Procedimento: _____ Il Presidente: _____</p>																									
<p>IMPRESA PIZZAROTTI &amp; C. S.p.A. Il Direttore Tecnico: <b>Dott. Ing. Luca Bondanelli</b></p>	<p>Il Geologo: NA</p>																								
<p>PROGETTAZIONE DI: </p>	<p>Il Progettista: <b>Dott. Ing. Giovanna Cassani</b> Ordine degli Ingegneri della Provincia di Milano n. 2099 <b>GIOVANNA CASSANI</b></p>																								
<p>A.T.I.: <b>idroesse</b> <b>ROKSOIL</b> <b>VIA</b></p>	<p>Coordinatore per la Sicurezza in fase di Progettazione: <b>Ing. Giovanni Maria Cepparotti</b> Ordine degli Ingegneri della Provincia di Viterbo n. 392</p>																								
<p>Consulenza specialistica a cura di: NA</p>	<p>Progettista Responsabile Integrata: <b>Impresa Pizzarotti &amp; C. S.p.A.</b> <b>Ing. Pietro Mazzoli</b> Ordine degli Ingegneri della Provincia di Parma n. 821</p>																								
<p>Titolo Elaborato: <b>Asse principale</b> <b>Galleria artificiale A1</b> <b>Struttura</b> <b>Sezione scatolare - Concio 23 - Carpenteria Planimetrie - Tav. 2/2</b></p>																									
<p>Data Emissione Progetto: 18/03/2014</p>																									
<p>Scala: 1:50</p>																									
<p>Identif. Elaborato:</p> <table border="1"> <thead> <tr> <th>N.RO DISEGNO</th> <th>CODICE COMMESA</th> <th>LOTTO</th> <th>FASE</th> <th>ENTE</th> <th>AMBITO</th> <th>DATA OPERA</th> <th>N.RO OPERA</th> <th>PARTE OPERA</th> <th>TIPO DOC.</th> <th>N.RO PROIE. DOC.</th> <th>REVISIONE</th> </tr> </thead> <tbody> <tr> <td></td> <td>RAAA</td> <td>1</td> <td>E</td> <td>R</td> <td>AP</td> <td>GA</td> <td>01</td> <td>S</td> <td>CA</td> <td>089</td> <td>B</td> </tr> </tbody> </table>		N.RO DISEGNO	CODICE COMMESA	LOTTO	FASE	ENTE	AMBITO	DATA OPERA	N.RO OPERA	PARTE OPERA	TIPO DOC.	N.RO PROIE. DOC.	REVISIONE		RAAA	1	E	R	AP	GA	01	S	CA	089	B
N.RO DISEGNO	CODICE COMMESA	LOTTO	FASE	ENTE	AMBITO	DATA OPERA	N.RO OPERA	PARTE OPERA	TIPO DOC.	N.RO PROIE. DOC.	REVISIONE														
	RAAA	1	E	R	AP	GA	01	S	CA	089	B														
<table border="1"> <thead> <tr> <th>Rev.</th> <th>Data</th> <th>DESCRIZIONE REVISIONE</th> <th>Redatto</th> <th>Controllato</th> <th>Approvato</th> </tr> </thead> <tbody> <tr> <td>B</td> <td>12/12/2014</td> <td>CORREZIONE REFLUSI</td> <td>G. MONDINI</td> <td>G. CASSANI</td> <td>MAZZOLI</td> </tr> <tr> <td>A</td> <td>27/08/2014</td> <td>REMISSIONE PROGETTO ESECUTIVO</td> <td>G. MONDINI</td> <td>G. CASSANI</td> <td>MAZZOLI</td> </tr> </tbody> </table>		Rev.	Data	DESCRIZIONE REVISIONE	Redatto	Controllato	Approvato	B	12/12/2014	CORREZIONE REFLUSI	G. MONDINI	G. CASSANI	MAZZOLI	A	27/08/2014	REMISSIONE PROGETTO ESECUTIVO	G. MONDINI	G. CASSANI	MAZZOLI						
Rev.	Data	DESCRIZIONE REVISIONE	Redatto	Controllato	Approvato																				
B	12/12/2014	CORREZIONE REFLUSI	G. MONDINI	G. CASSANI	MAZZOLI																				
A	27/08/2014	REMISSIONE PROGETTO ESECUTIVO	G. MONDINI	G. CASSANI	MAZZOLI																				