



PROFILO LONGITUDINALE
SCALA 1:50

CONCIO 23
IN ASSE CARR. SUD

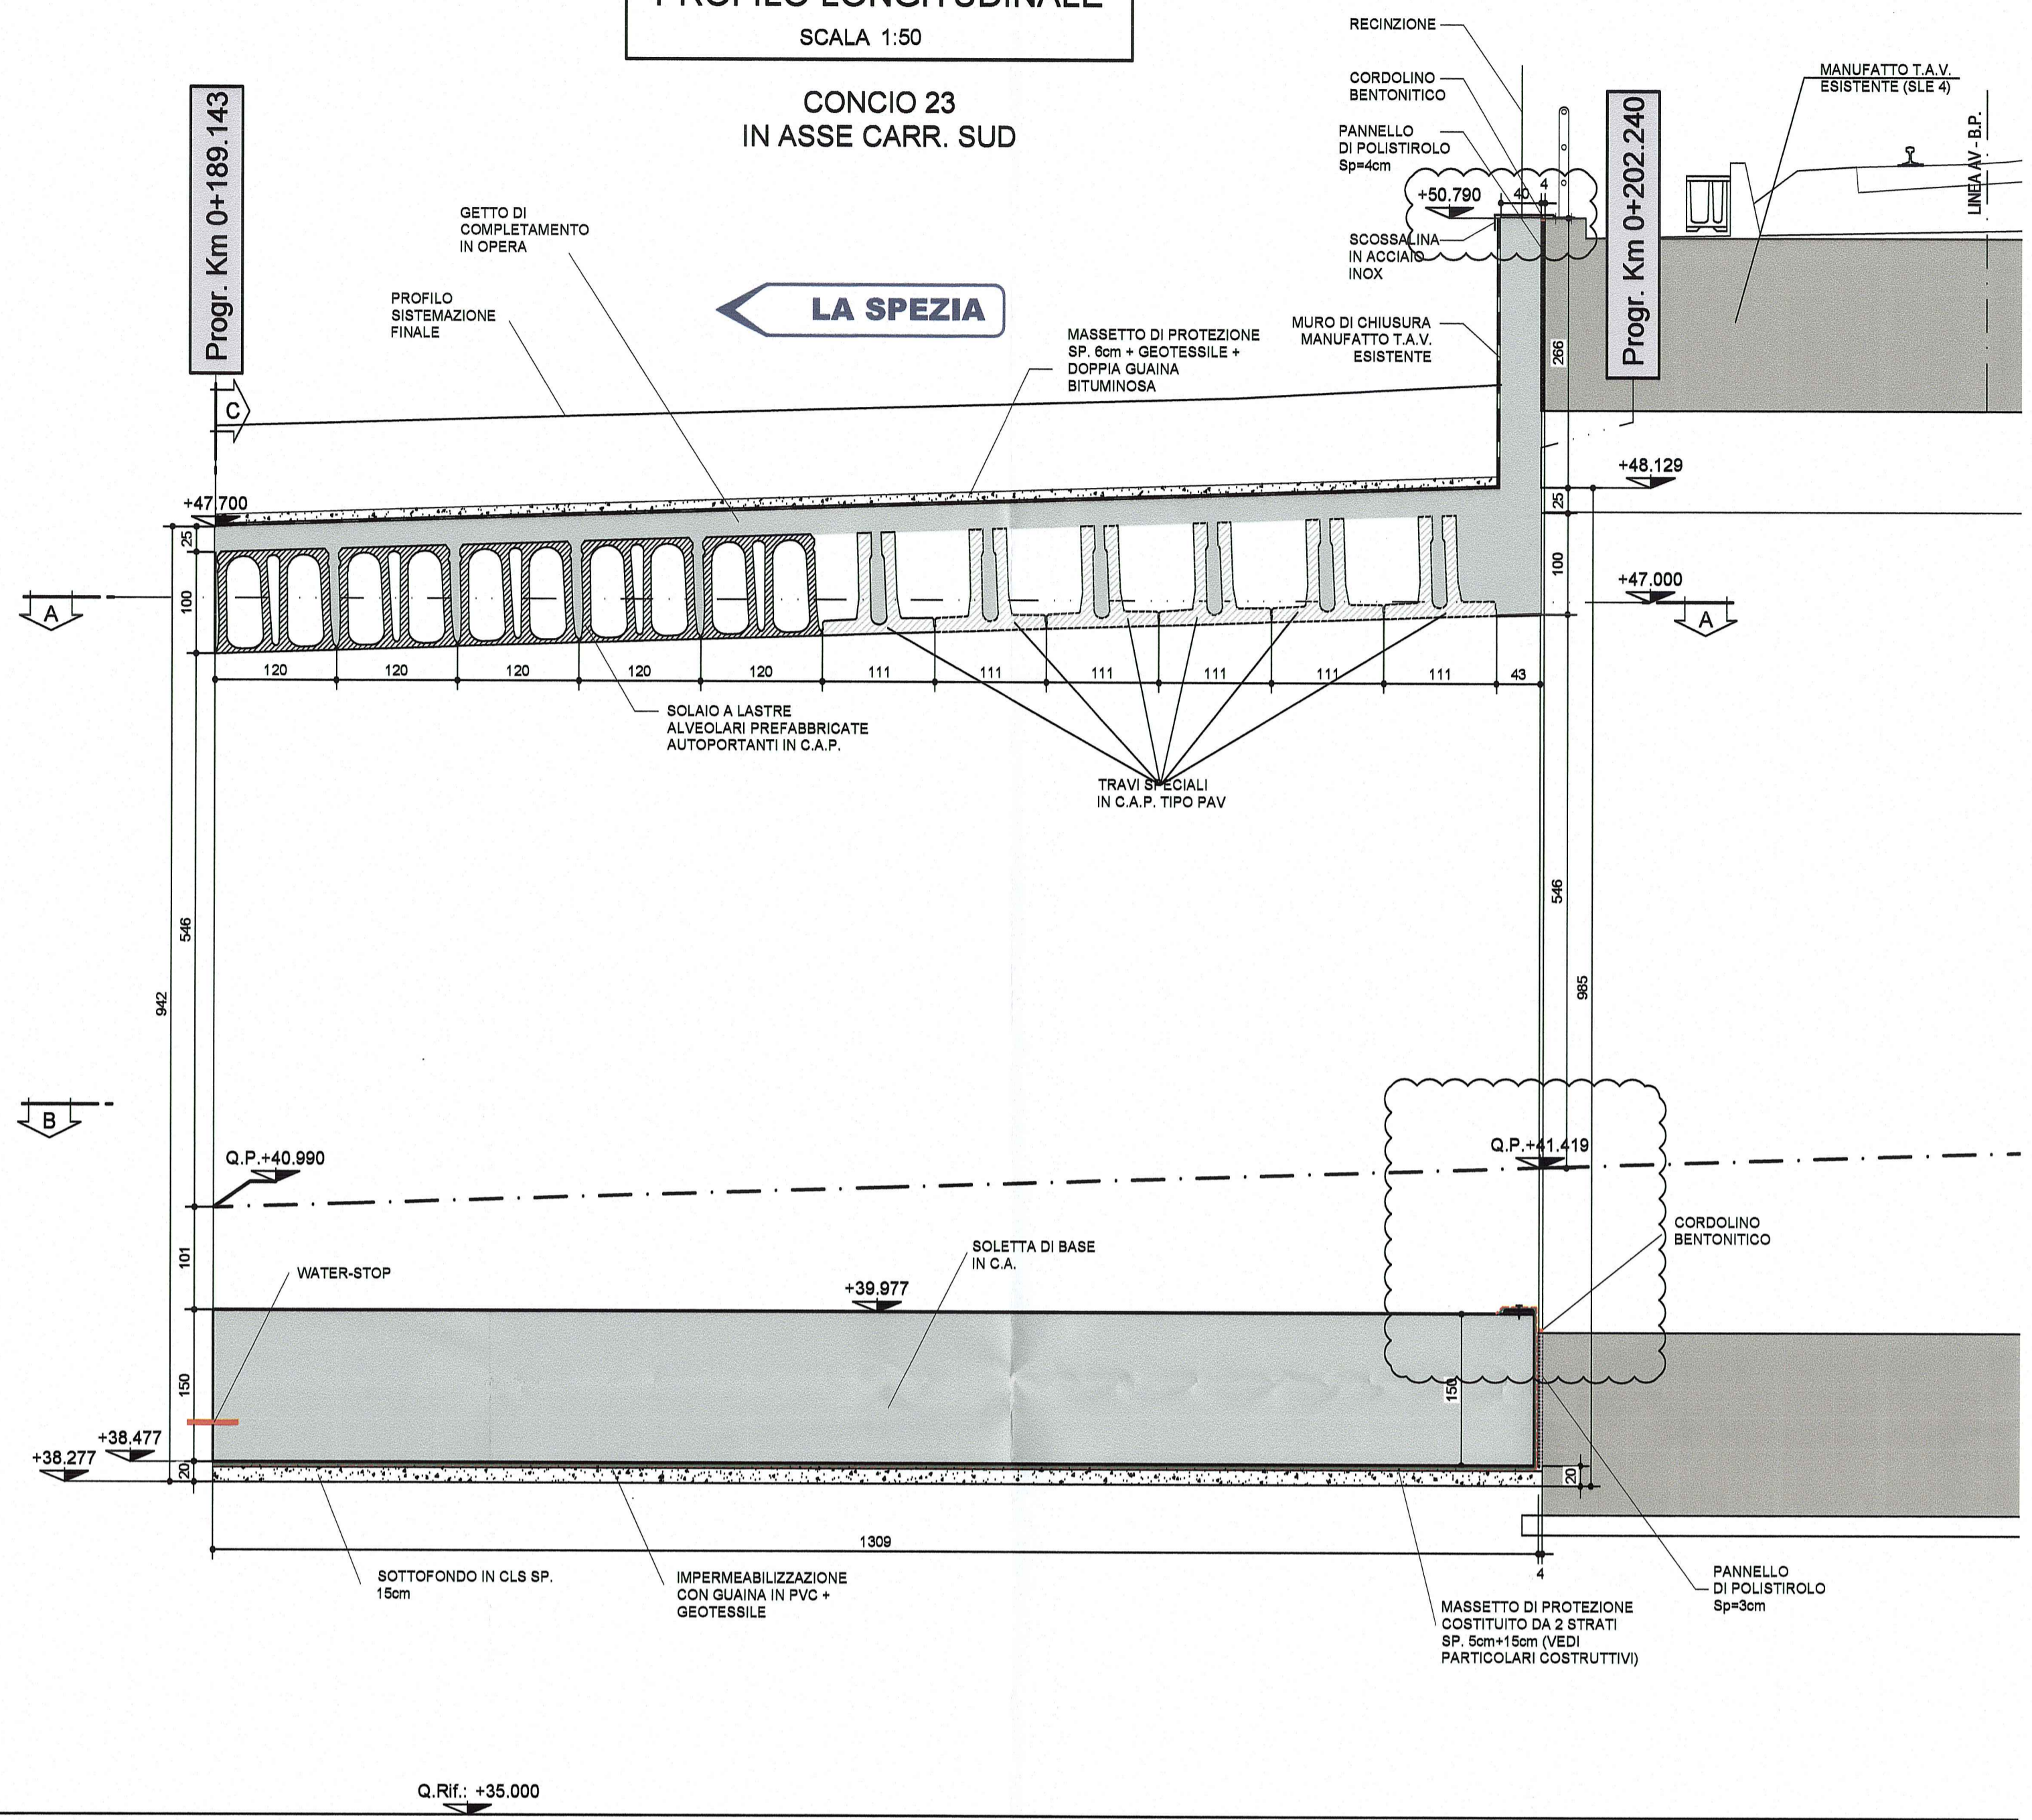


PROFILO LONGITUDINALE
SCALA 1:50

CONCIO 23
IN ASSE CARR. NORD

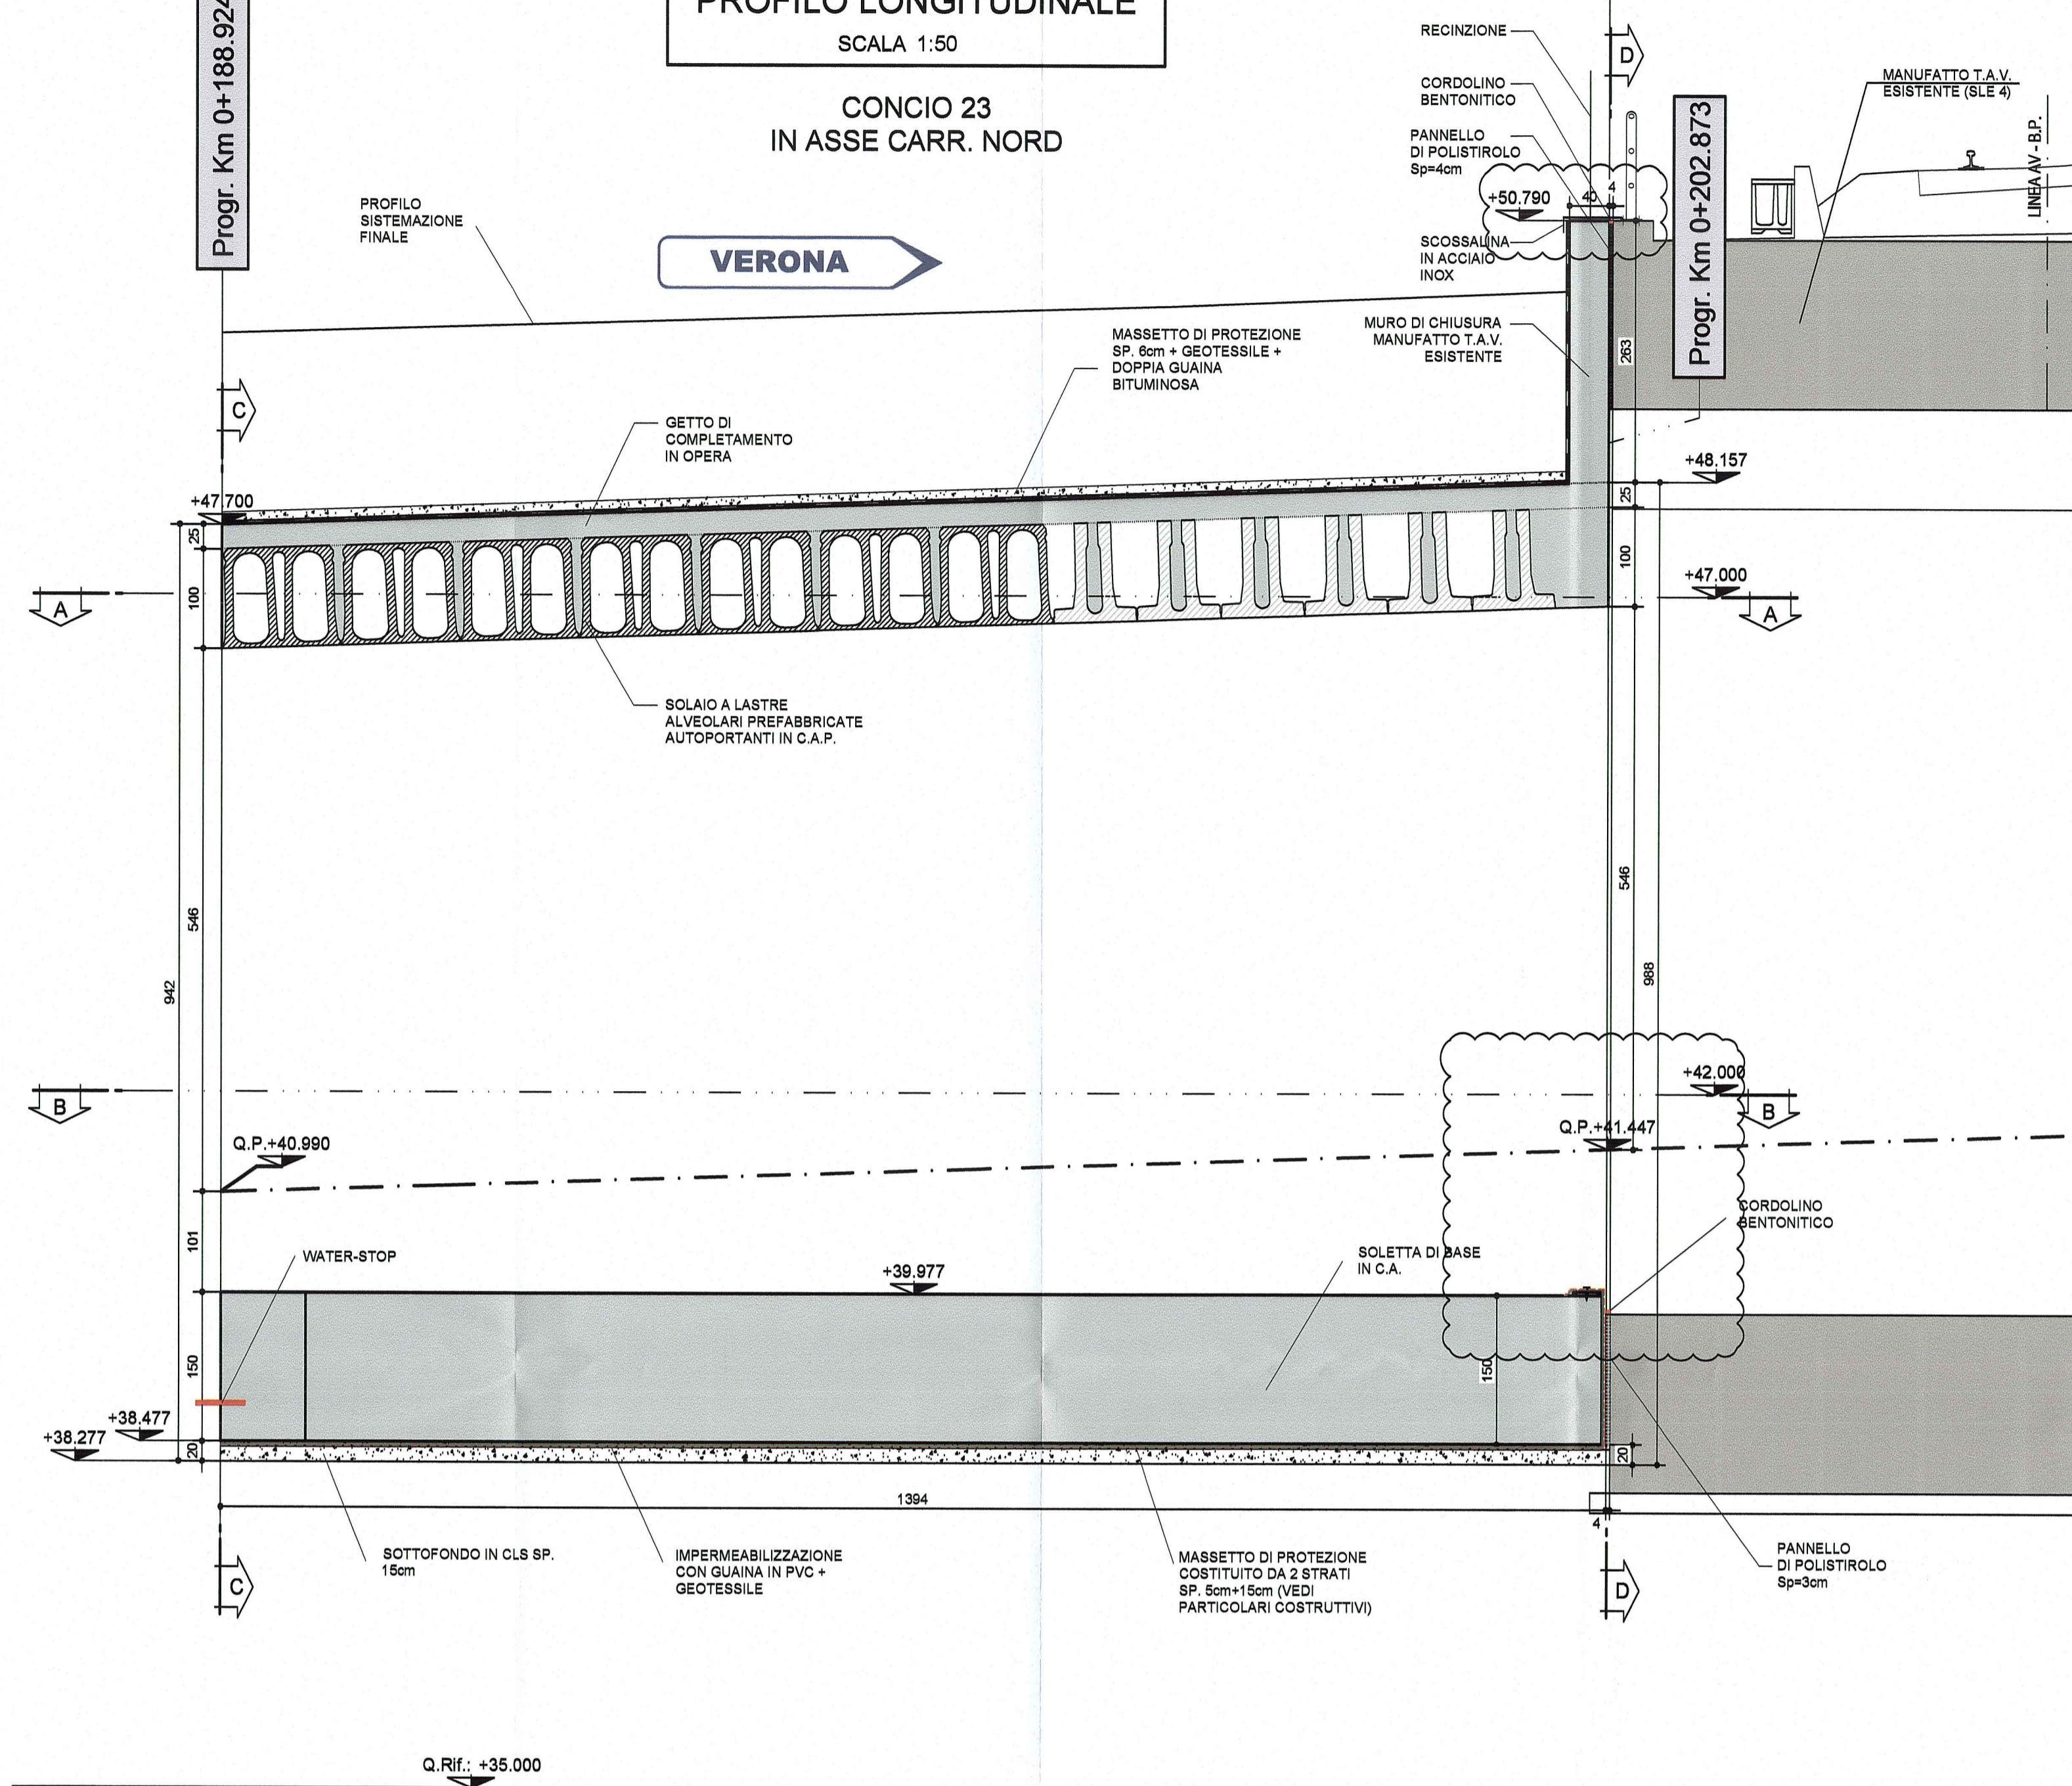

POSIZIONE CORDOLINO BENTONITICO
SCALA 1:100

SEZIONE D-D - CONCIO 23
SEZIONE TRASVERSALE

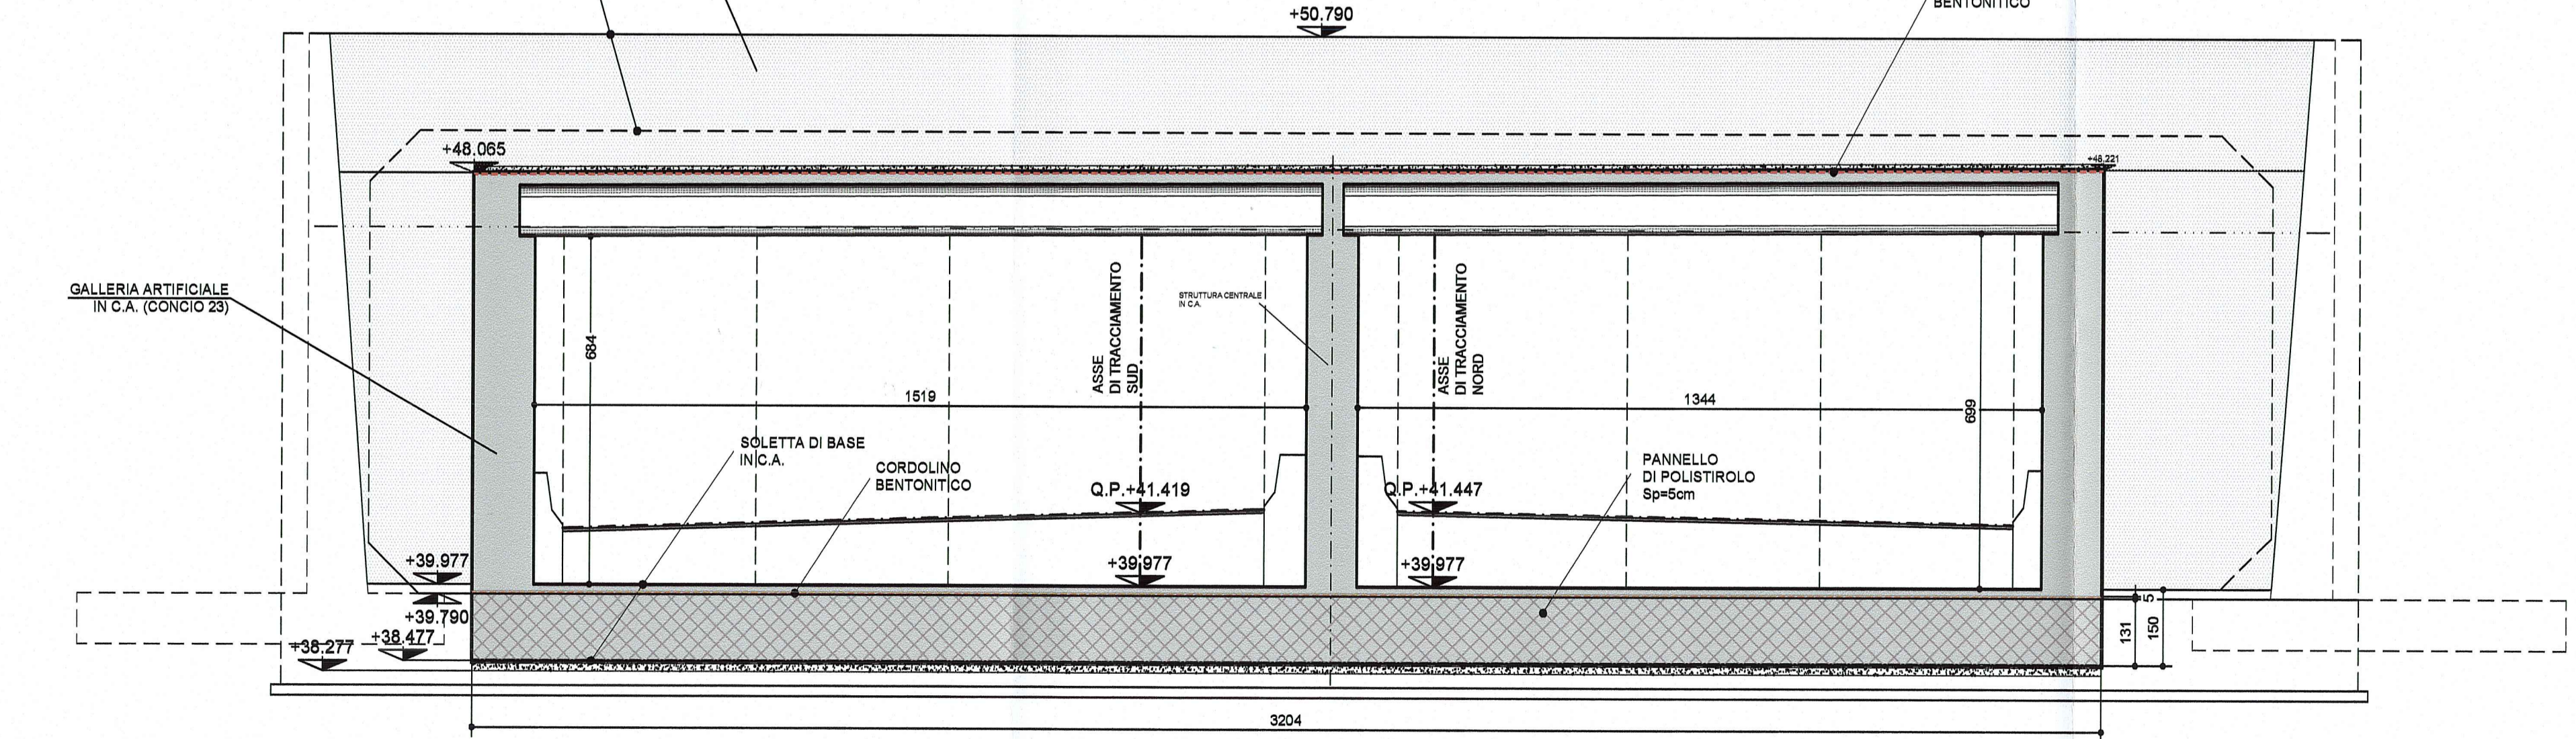

DESCRIZIONE DELLA MODIFICA
AGGIUNTA SCOSSALINA ELIMINATO CORDOLO

NOTA BENE
- PER I DETTAGLI DELL'IMPERMEABILIZZAZIONE
VEDI ELABORATO SPECIFICO:
RAAA1ERAPGA01SPC003
- PER LE CARATTERISTICHE DEI MATERIALI
STRUTTURALI SI RIMANDA ALL'ELABORATO SPECIFICO:
RAAA1ERAPGA01GSP001

Comittente: **AUTOCAMIONALE DELLA CISA S.p.A.**
Via Cambara 26/A - Frazione Ponte Taro - 43015 NOCETO (PR)

Impresa Esecutrice: **PIZZAROTTI**
FONDATA NEL 1910

AUTOSTRADA DELLA CISA A15
RACCORDO AUTOSTRADALE A15/A22
CORRIDOIO PLURIMODALE TIRRENO-BRENNERO
RACCORDO AUTOSTRADALE FRA L'AUTOSTRADA DELLA CISA-FONTEVIVO (PR)
E L'AUTOSTRADA DEL BRENNERO-NOGAROLE ROCCA (VR). I LOTTO.
C.U.P. G61B0400060008 C.I.G. 307068161E

PROGETTO ESECUTIVO

AUTOCAMIONALE DELLA CISA S.p.A.
Il Direttore TIBRE: *[Signature]* Il Responsabile del Procedimento: *[Signature]* Il Presidente: *[Signature]*

IMPRESA PIZZAROTTI & C. S.p.A.
Il Direttore Tecnico: **IMPRESA PIZZAROTTI & C. S.p.A.**
Il Responsabile di Progetto
Dott. Ing. Luca Bondanelli

Il Geologo: NA

PROGETTAZIONE DI: **PIZZAROTTI**
FONDATA NEL 1910

Il Progettista: **GIOVANNA CASSANI**
Dott. Ing. Giovanna Cassani INGEGERI DI MILANO
Ordine degli Ingegneri della Provincia di Milano 12097

Coordinatore per la Sicurezza in fase di Progettazione:
Ing. Giovanni Maria Cepparotti
Ordine degli Ingegneri della Provincia di Verona n. 392

Consulenza specialistica a cura di:
Progettista Responsabile Integrazione Progettazione Specialistica
Impresa Pizzarotti & C. S.p.A. INGEGERI DI VERONA
Ing. Pietro Mazzoli
Ordine degli Ingegneri della Provincia di Parma n. 821

Titolo Elaborato: **Asse principale**
Galleria artificiale A1
Struttura
Sezione scatolare - Concio 23 - Carpenteria Profili

Data Emissione Progetto: 18/03/2014
Scala: 1:50

Identif. Elaborato:

RAAA	1	E	R	AP	GA	01	S	CA	091	B									

Rev.	Data	DESCRIZIONE REVISIONE	Redatto	Controllato	Approvato
B	12/12/2014	ISTRUTTORIA A16	G. MONDIN	G. CASSANI	MAZZOLI
A	31/03/2014	REMISSIONE PROGETTO ESECUTIVO	G. MONDIN	G. CASSANI	MAZZOLI