



SEZIONE C-C
SCALA 1:50

CONCIO 23
SEZIONE TRASVERSALE

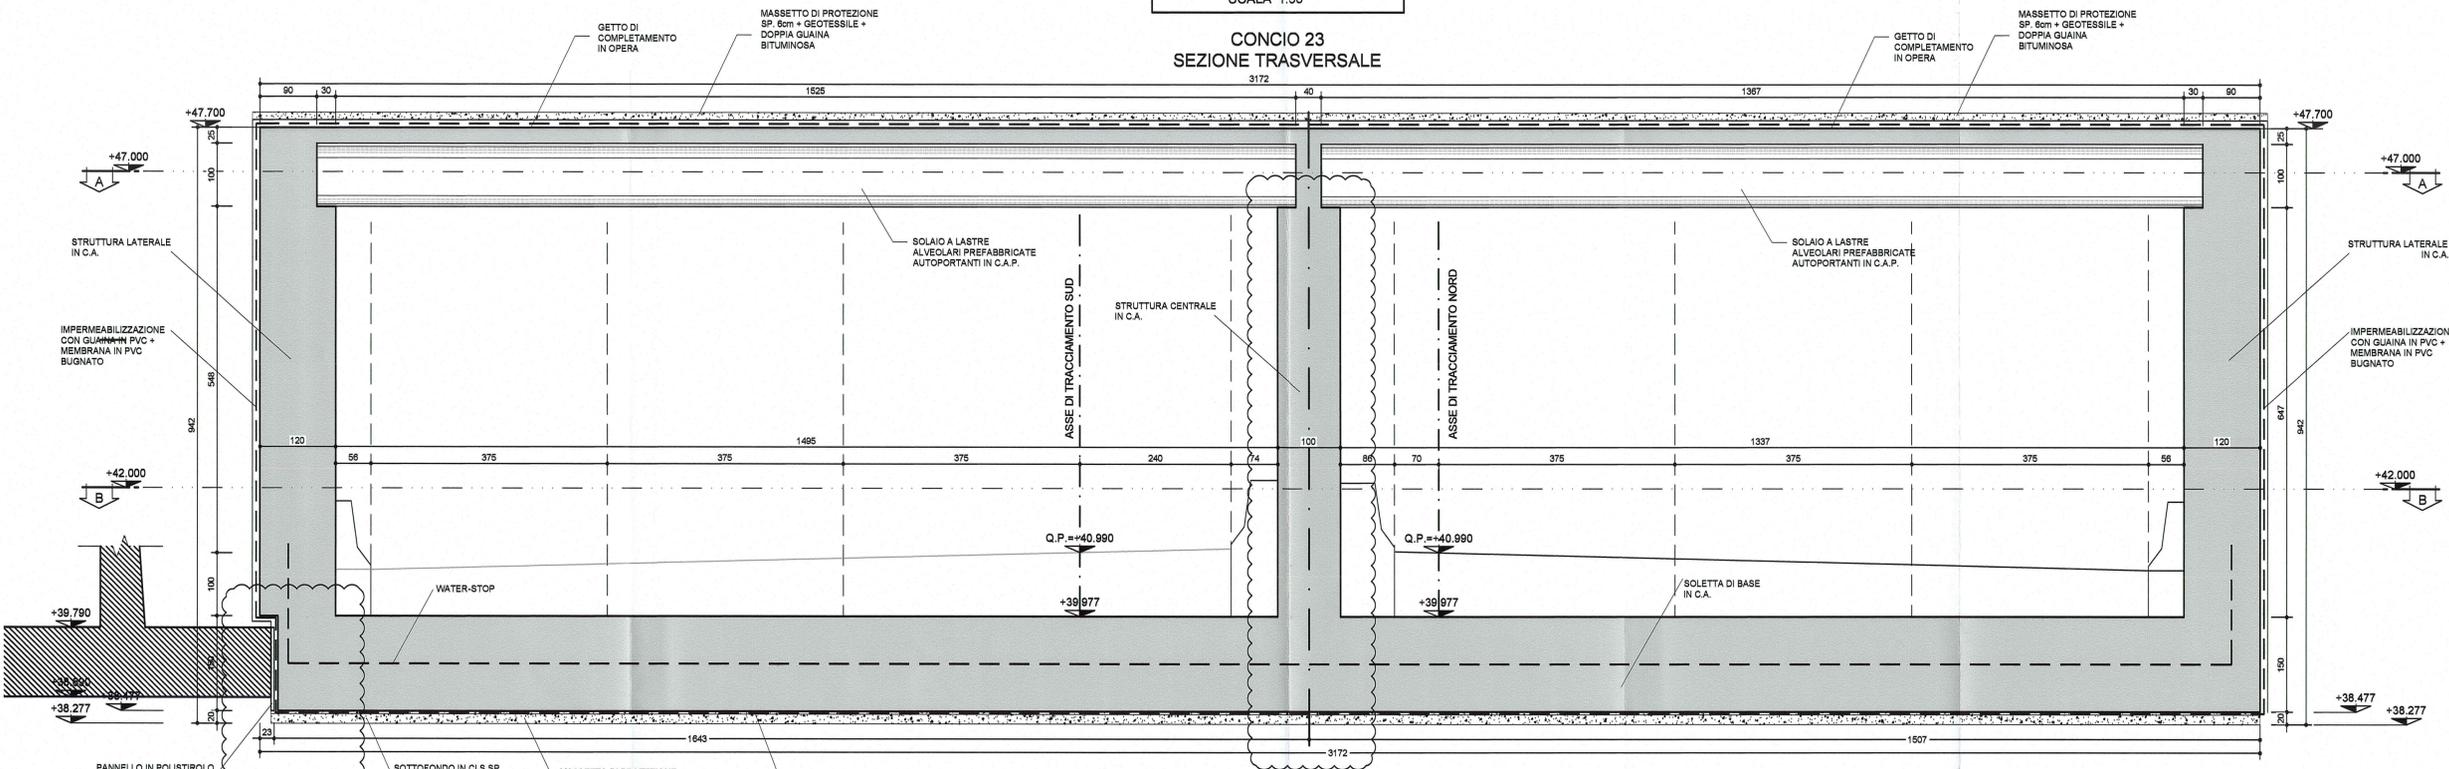

SEZIONE D-D
SCALA 1:50
CONCIO 23
SEZIONE TRASVERSALE

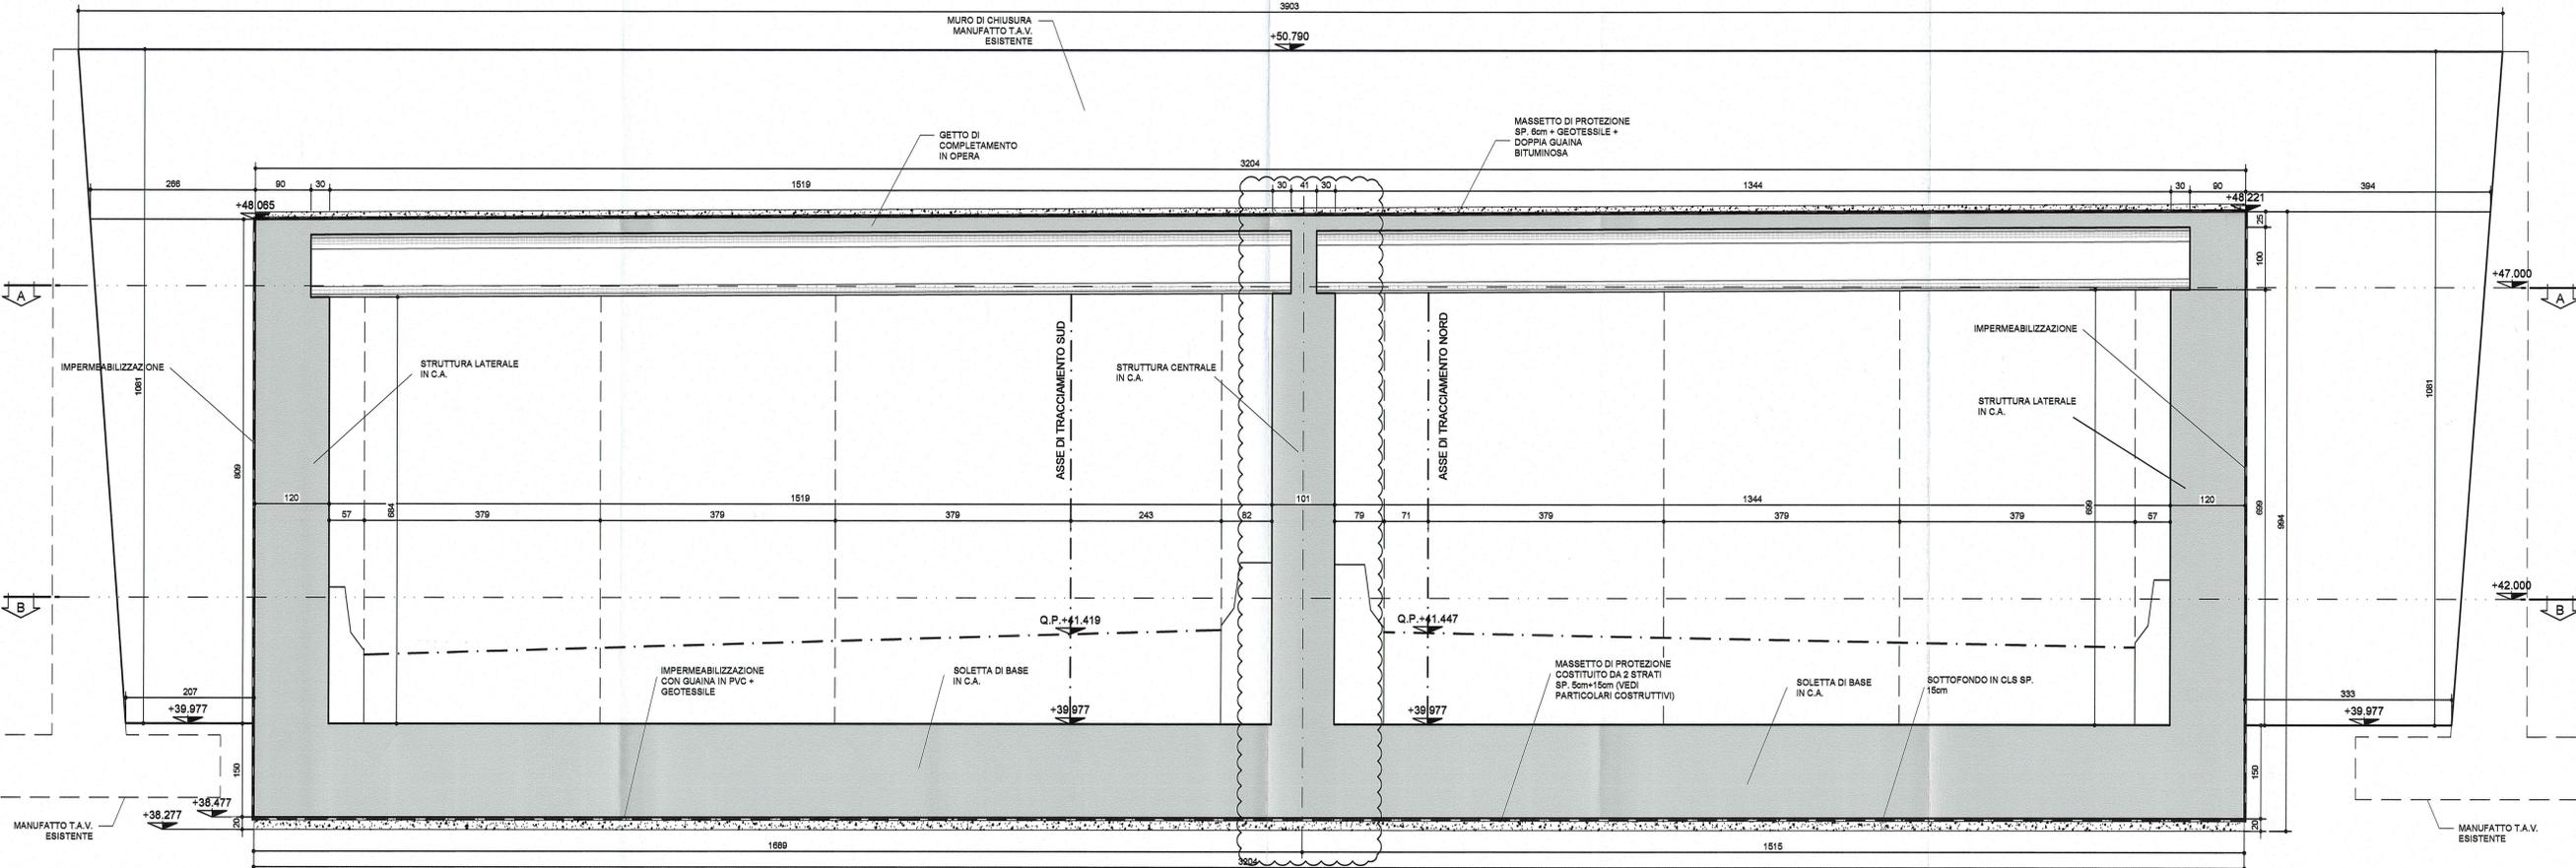

DESCRIZIONE DELLA MODIFICA
CARPENTERIA CONCIO 23 ADEGUATA A MANUFATTO TAV
(POSIZIONE RILEVATA)

NOTA BENE
- PER I DETTAGLI DELL'IMPERMEABILIZZAZIONE
VEDI ELABORATO SPECIFICO:
RAAA1ERAPGA01SPC003
- PER LE CARATTERISTICHE DEI MATERIALI
STRUTTURALI SI RIMANDA ALL'ELABORATO SPECIFICO:
RAAA1ERAPGA01GSP001

Comittente: **AUTOCAMIONALE DELLA CISA S.p.A.**
Via Camboara 26/A - Frazione Ponte Taro - 43015 NOCETO (PR)

Impresa Esecutrice: **PIZZAROTTI**
FONDATA NEL 1910

**AUTOSTRADA DELLA CISA A15
RACCORDO AUTOSTRADALE A15/A22
CORRIDOIO PLURIMODALE TIRRENO-BRENNERO
RACCORDO AUTOSTRADALE FRA L'AUTOSTRADA DELLA CISA-FONTEVIVO (PR)
E L'AUTOSTRADA DEL BRENNERO-NOGAROLE ROCCA (VR). I LOTTO.**
C.U.P. G61B04000060008 C.I.G. 307068161E

PROGETTO ESECUTIVO

AUTOCAMIONALE DELLA CISA S.p.A.
Il Direttore TIBRE: *[Signature]* Il Responsabile del Procedimento: *[Signature]* Il Presidente: *[Signature]*

IMPRESA PIZZAROTTI & C. S.p.A.
Il Direttore Tecnico: **Dott. Ing. Luca Bonanelli** Il Geologo: NA

PROGETTAZIONE DI: **PIZZAROTTI**
A.T.I. **idroesse** **ROKSOIL** **VIA**
Il Progettista: **GIOVANNA CASSANI**
Dott. Ing. Giovanna Cassani **ORDINE INGEGNERI DI MILANO**
Ordine degli Ingegneri della Provincia di Milano n. 0007
Coordinatore per la Sicurezza in fase di Progettazione:
Ing. Giovanni Maria Cepparotti
Ordine degli Ingegneri della Provincia di Viterbo n. 392

Consulenza specialistica a cura di:
NA Progettista Responsabile Integrazione Progettazione Specifica: **PIZZAROTTI**
Impresa Pizzarotti & C. S.p.A. **PIZZAROTTI**
Ing. Pietro Mazzoli **ORDINE INGEGNERI DELLA PROVINCIA DI PARMA n. 0221**

Titolo Elaborato: **Asse principale
Galleria artificiale A1
Struttura
Sezione scatolare - Concio 23 - Carpenteria Sezioni** Data Emisione Progetto: **18/03/2014**
Scala: **1:50**

| Identif. Elaborato: | NUM. IDENTIF. | CODICE COMESA | LITO | FASE | ENTE | AMBITO | DAT. OPER. | NUM. OPER. | PARTE OPER. | TIPO DOC. | NUM. PROGR. DOC. | REVISIONE |
|---------------------|---------------|---------------|------|------|------|--------|------------|------------|-------------|-----------|------------------|-----------|
| | | RAAA | 1 | E | R | AP | GA | 01 | S | CA | 090 | B |

| Rev. | Data | DESCRIZIONE REVISIONE | Redatto | Controlato | Approvato |
|------|------------|-------------------------------|-----------|------------|-----------|
| B | 12/12/2014 | CORREZIONE REFUSI | G. MONDIN | G. CASSANI | MAZZOLI |
| A | 27/03/2014 | REMISSIONE PROGETTO ESECUTIVO | G. MONDIN | G. CASSANI | MAZZOLI |