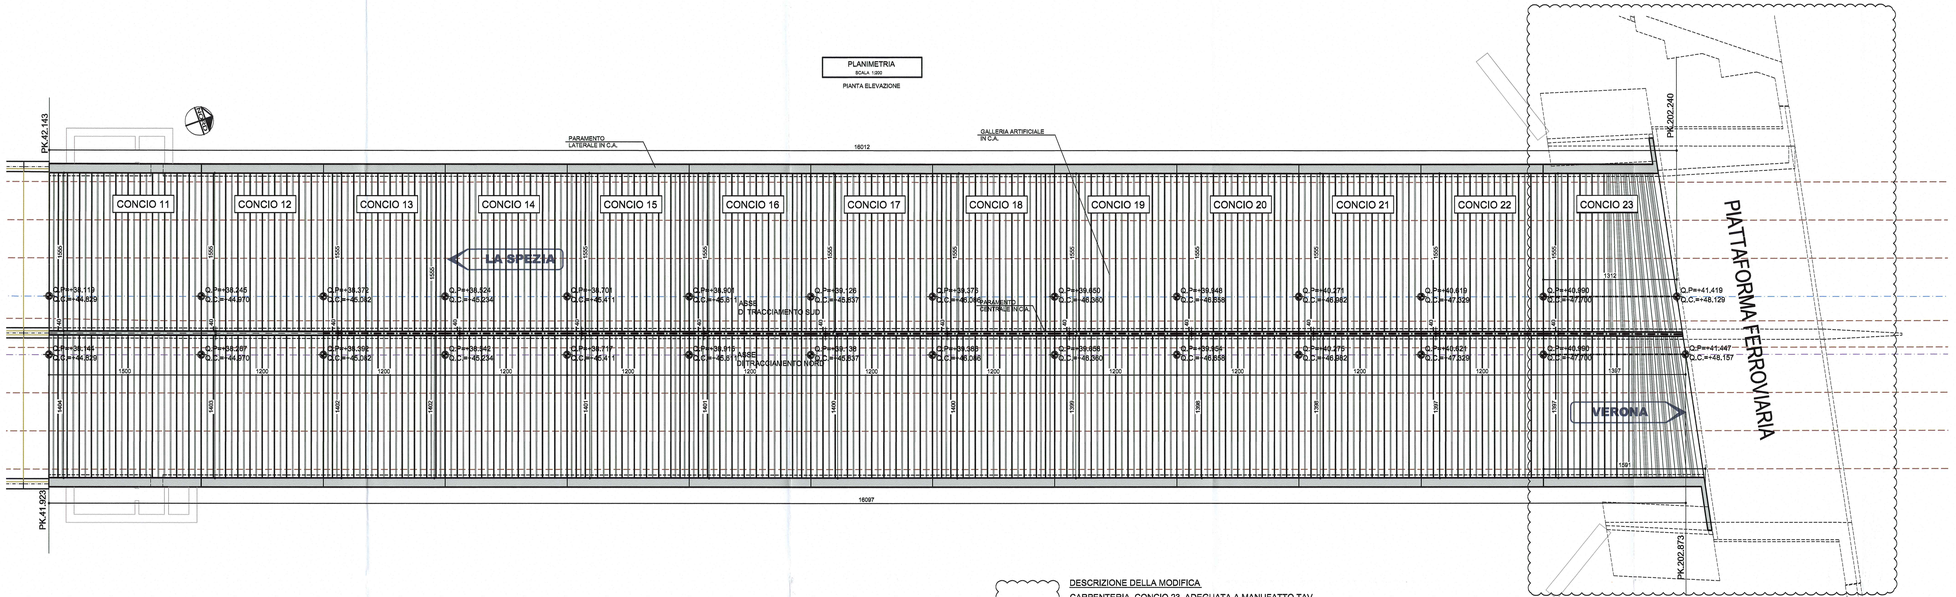

DESCRIZIONE DELLA MODIFICA

CARPENTERIA CONCIO 23 ADEGUATA A MANUFATTO TAV (POSIZIONE RILEVATA)

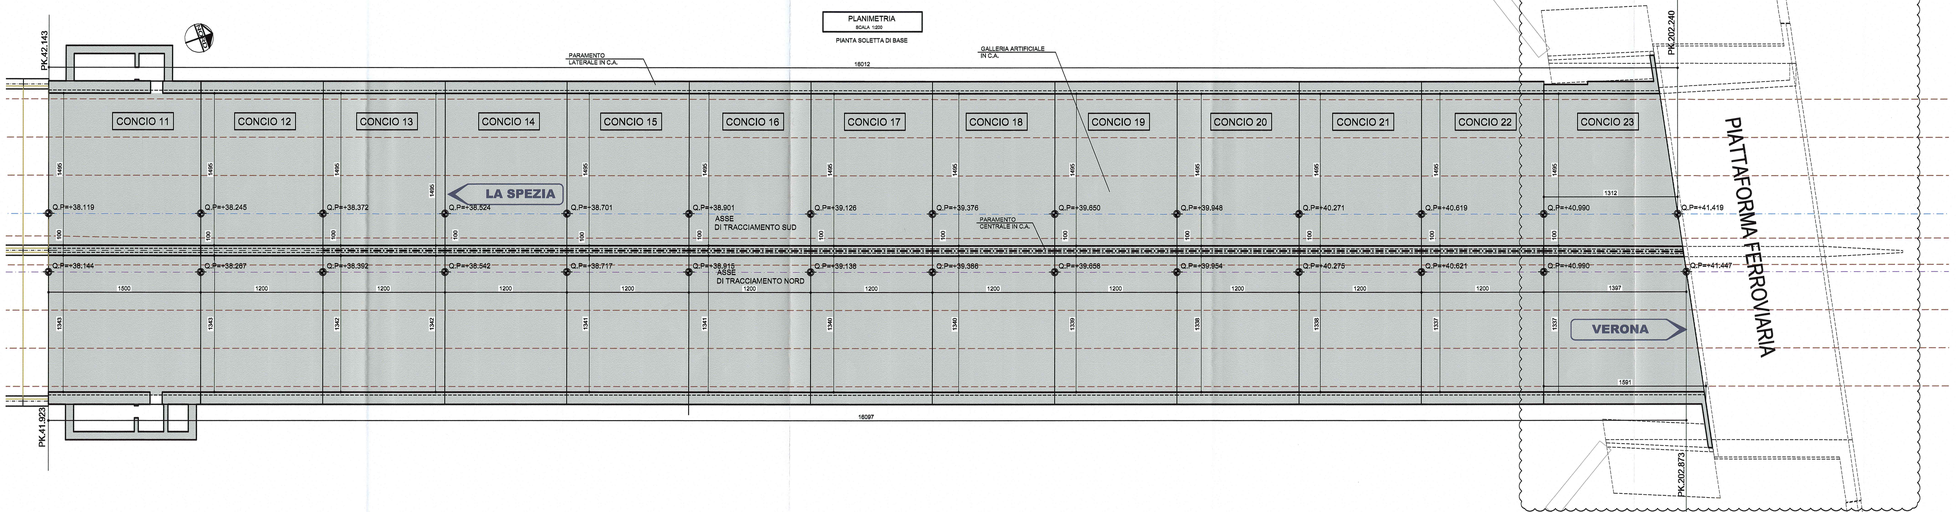

SCHEMA PLANIMETRICO GENERALE

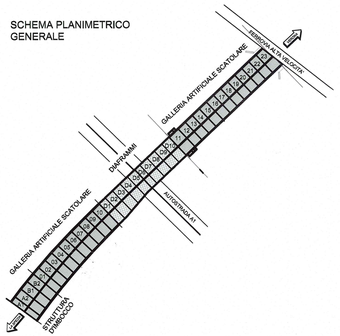

NOTA BENE

- PER I DETTAGLI DELL'IMPERMEABILIZZAZIONE VEDI ELABORATO SPECIFICO: RAAA1ERAPGA01SPC003

- PER LE CARATTERISTICHE DEI MATERIALI STRUTTURALI SI RIMANDA ALL'ELABORATO SPECIFICO: RAAA1ERAPGA01GSP001

LEGENDA

Q.P. Quota di progetto
Q.C. Quota copertura

Committente:

AUTOCAMIONALE DELLA CISA S.p.A.
Via Camboara 26/A - Frazione Ponte Taro - 43015 NOCETO (PR)

Impresa Esecutrice:

PIZZAROTTI FONDATA NEL 1910

AUTOSTRADA DELLA CISA A15
RACCORDO AUTOSTRADALE A15/A22
CORRIDOIO PLURIMODALE TIRRENO-BRENNERO
RACCORDO AUTOSTRADALE FRA L' AUTOSTRADA DELLA CISA-FONTEVIVO (PR)
E L' AUTOSTRADA DEL BRENNERO-NOGAROLE ROCCA (VR). 1 LOTTO.

C.U.P. G61B04000060008 | C.I.G. 307068161E

PROGETTO ESECUTIVO

AUTOCAMIONALE DELLA CISA S.p.A.
Il Direttore TIBRE: | Il Responsabile del Procedimento: | Il Presidente:

IMPRESA PIZZAROTTI & C. S.p.A.
Il Direttore Tecnico: **IMPRESA PIZZAROTTI & C. S.p.A.** *Il Responsabile di Progetto* *Dott. Ing. Luca Bondanelli*

Il Geologo: NA

PROGETTAZIONE DI: PIZZAROTTI FONDATA NEL 1910
A.T.I.: idroesse engineering MANDATARIA | ROCKSOIL S.p.A. MANDANTE | VIA ENGINEERING S.r.l. MANDANTE

Il Progettista: Dott. Ing. Giovanna Cassani, Ordine degli Ingegneri della Provincia di Milano n. A 21.541

Coordinatore per la Sicurezza in fase di Progettazione: Ing. Giovanni Maria Ceppa rotti, Ordine degli Ingegneri della Provincia di Viterbo n. 392

Consulenza specialistica a cura di: NA

Progettista Responsabile Integrazione Prestazioni Specialistiche: Impresa Pizzarotti & C. S.p.A. – Ing. Pietro Mazzoli, Ordine degli Ingegneri della Provincia di Parma n. 821

DOTT. ING. PIETRO MAZZOLI – IMPRESA PIZZAROTTI – ISCRITTO ORDINE INGEGNERI PARMA N.821

Titolo Elaborato:

Asse principale
Galleria artificiale A1
Struttura - Sezione scatolare
Conci da 11 a 23 - Planta spicato elevazione ed impalcato

Data Emissione Progetto: 18/03/2014
Scala: 1:200

Identif. Elaborato:

N.RO IDENTIFICATIVO	CODICE COMMESSA	LOTTO	FASE	ENTE	AMBITO	CAT. OPERA	N.RO OPERA	PARTE OPERA	TIPO DOC.	N.RO PROGR. DOC.	REVISIONE
	RAAA	1	E	R	AP	GA	01	S	PL	021	B

Rev.	Data	DESCRIZIONE REVISIONE	Redatto	Controllato	Approvato
B	12/12/2014	CORREZIONE REFUSI	G. MONDIN	G. CASSANI	MAZZOLI
A	27/06/2014	RIEMISSIONE PROGETTO ESECUTIVO	G. MONDIN	G. CASSANI	MAZZOLI