
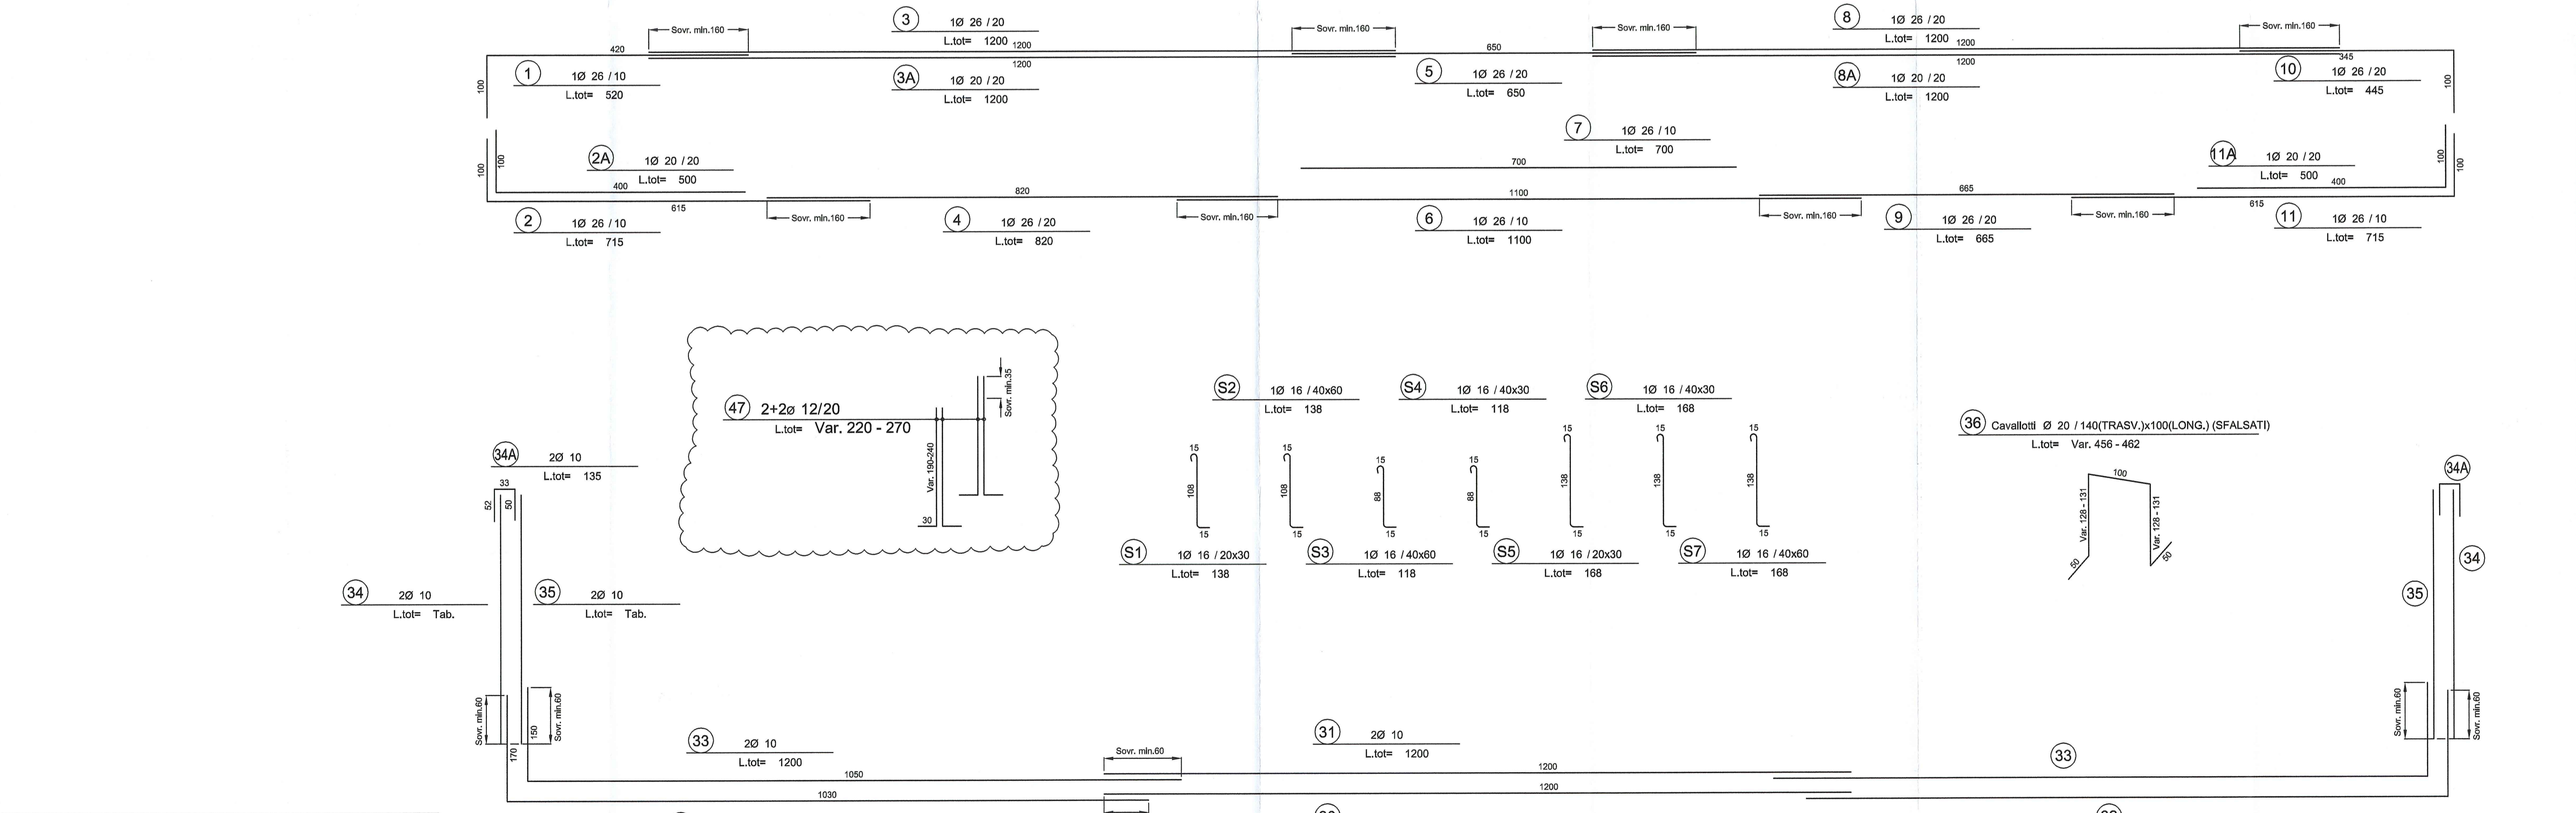


**SEZIONE B-B**  
SCALA 1:50

**CONCIO 12-18**  
SEZIONE TRASVERSALE

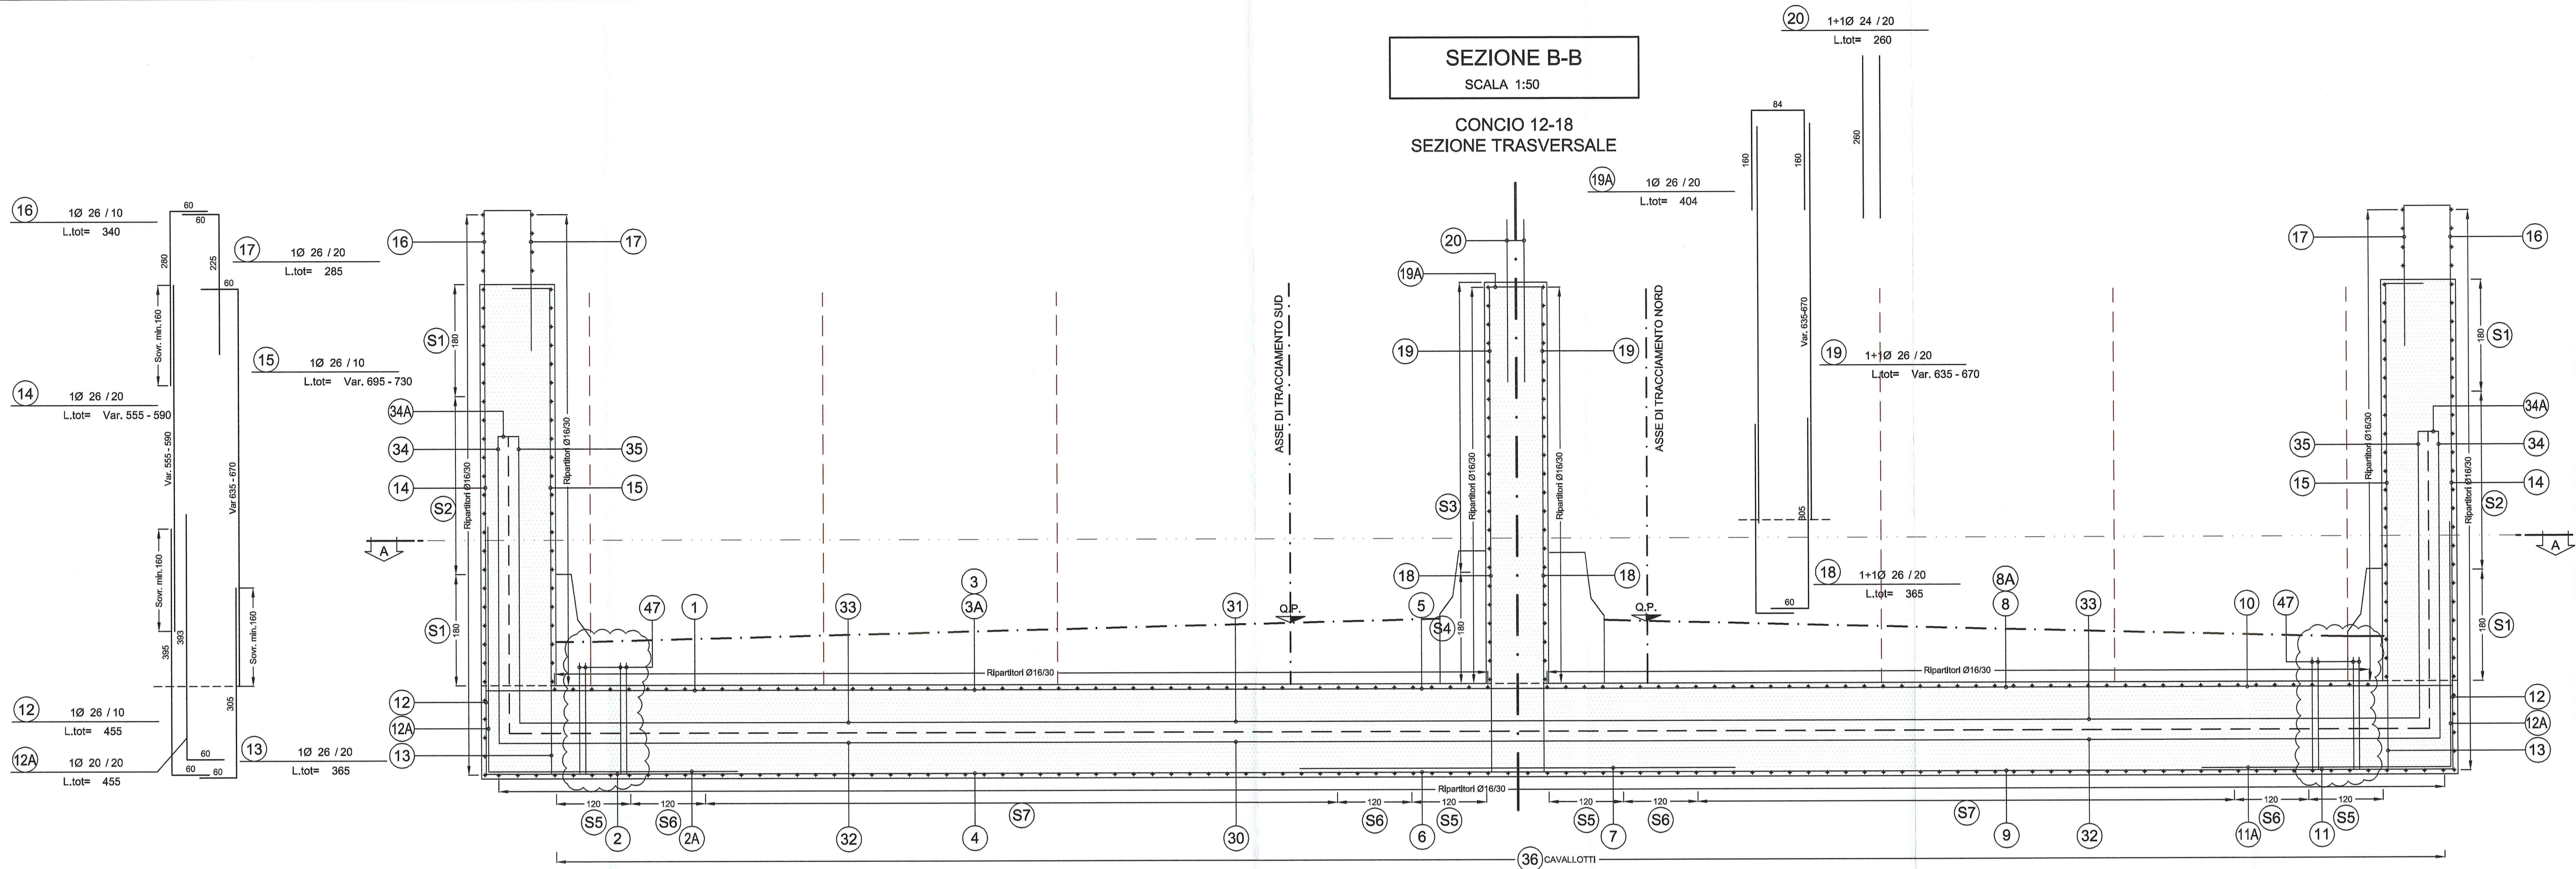

	CONCIO 12	CONCIO 14	CONCIO 15	CONCIO 16	CONCIO 17	CONCIO 18
34	L= 400	L= 400	L= 400	L= 400	L= 250	L= 250
35	L= 400	L= 400	L= 400	L= 400	L= 250	L= 250

**NOTA BENE**

- PER I DETTAGLI DELL'IMPERMEABILIZZAZIONE VEDI ELABORATO SPECIFICO: RAAA1ERAPGA01SPC003
- PER LE CARATTERISTICHE DEI MATERIALI STRUTTURALI SI RIMANDA ALL'ELABORATO SPECIFICO: RAAA1ERAPGA01GSP001

DESCRIZIONE DELLA MODIFICA  
INSERITA ARMATURA DI ATTESA PER BAULETTATURA

Comittente: **AUTOCAMIONALE DELLA CISA S.p.A.**  
Via Camboara 26/A - Frazione Ponte Taro - 43015 NOCETO (PR)

Impresa Esecutrice: **PIZZAROTTI**  
FONDATA NEL 1910

**AUTOSTRADA DELLA CISA A15**  
RACCORDO AUTOSTRADALE A15/A22  
CORRIDOIO PLURIMODALE TIRRENO-BRENNERO  
RACCORDO AUTOSTRADALE FRA L' AUTOSTRADA DELLA CISA-FONTEVIVO (PR)  
E L' AUTOSTRADA DEL BRENNERO-NOGAROLE ROCCA (VR). I LOTTO.  
C.U.P. G61B04000060008 C.I.G. 307068161E

**PROGETTO ESECUTIVO**

Autocamionale della CISA S.p.A.  
Il Direttore T.I.B.E.: *[Signature]* Il Responsabile del Progetto: *[Signature]* Il Presidente: *[Signature]*

Impresa Pizzarotti & C. s.p.a.  
Il Direttore Tecnico: *[Signature]* Il Responsabile di Progetto: **Dot. Ing. Luca Bondanelli**

Il Geologo: NA

PROGETTAZIONE DI: **PIZZAROTTI**  
FONDATA NEL 1910

Il Progettista: **Dott. Ing. Giovanna Cassani** **GIOVANNA CASSANI**  
ORDINE INGEGNERI DI MILANO

A.T.I.: **idressse engineering** **ROCKSOIL** **VIA**

Il Coordinatore per la Sicurezza in fase di Progettazione: **Ing. Giovanni Maria Cepparotti**  
Ordine degli Ingegneri della Provincia di Viterbo n. 392

Consulenza specialistica a cura di: NA

Progettista Responsabile: **Ing. Pietro Mazzoli**  
Impresa Pizzarotti & C. s.p.a.  
ORDINE INGEGNERI DI PARMA

Titolo Elaborato: **Asse principale Galleria artificiale A1 Struttura Sezione scatolare Conci da 12 a 18 - Armatura - Tav. 2/4**

Data Emissione Progetto: 18/03/2014  
Scala: 1:50

NO	IDENTIFICAZIONE	CODICE COMESA	LOTTO	FASE	DATA	AMBITO	CAV. OPERA	NUO. OPERA	PARTE OPERA	TIPO DOC.	NUO. PROGR. DOC.	REVISIONE
		RAAA	1	E	R	AP	GA	01	S	AR	030	B

025.46/M/14.1005.03.DWG 29.12.14 - REV.03 MS