

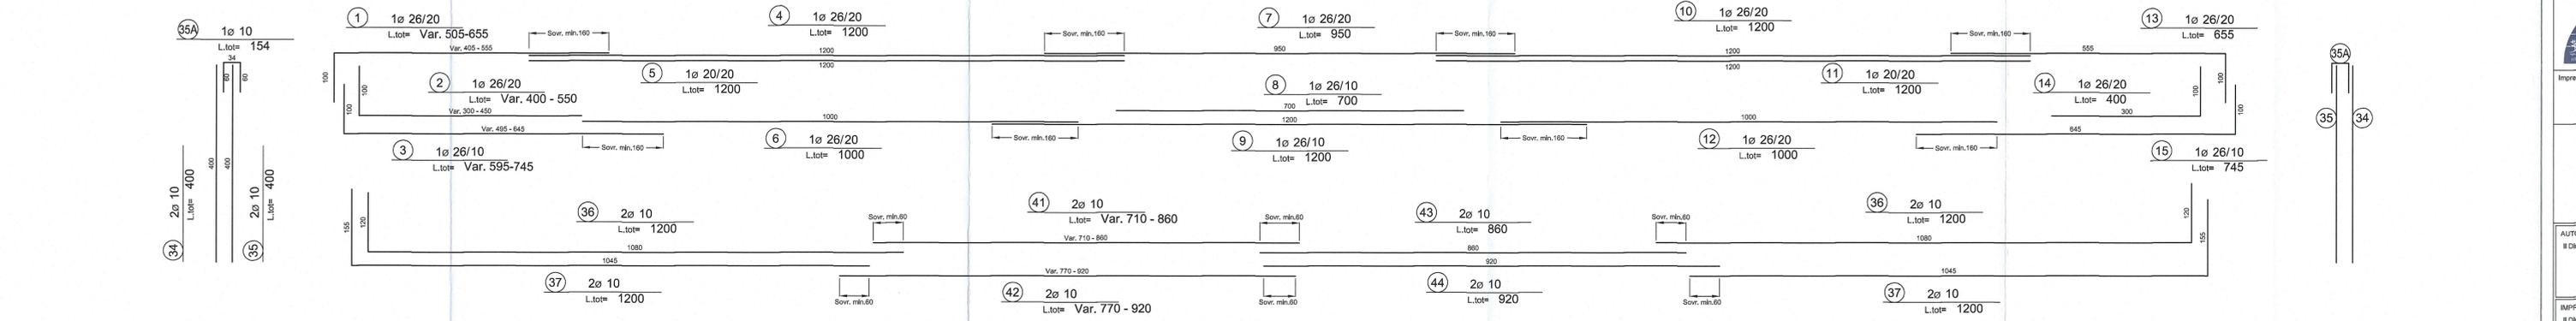
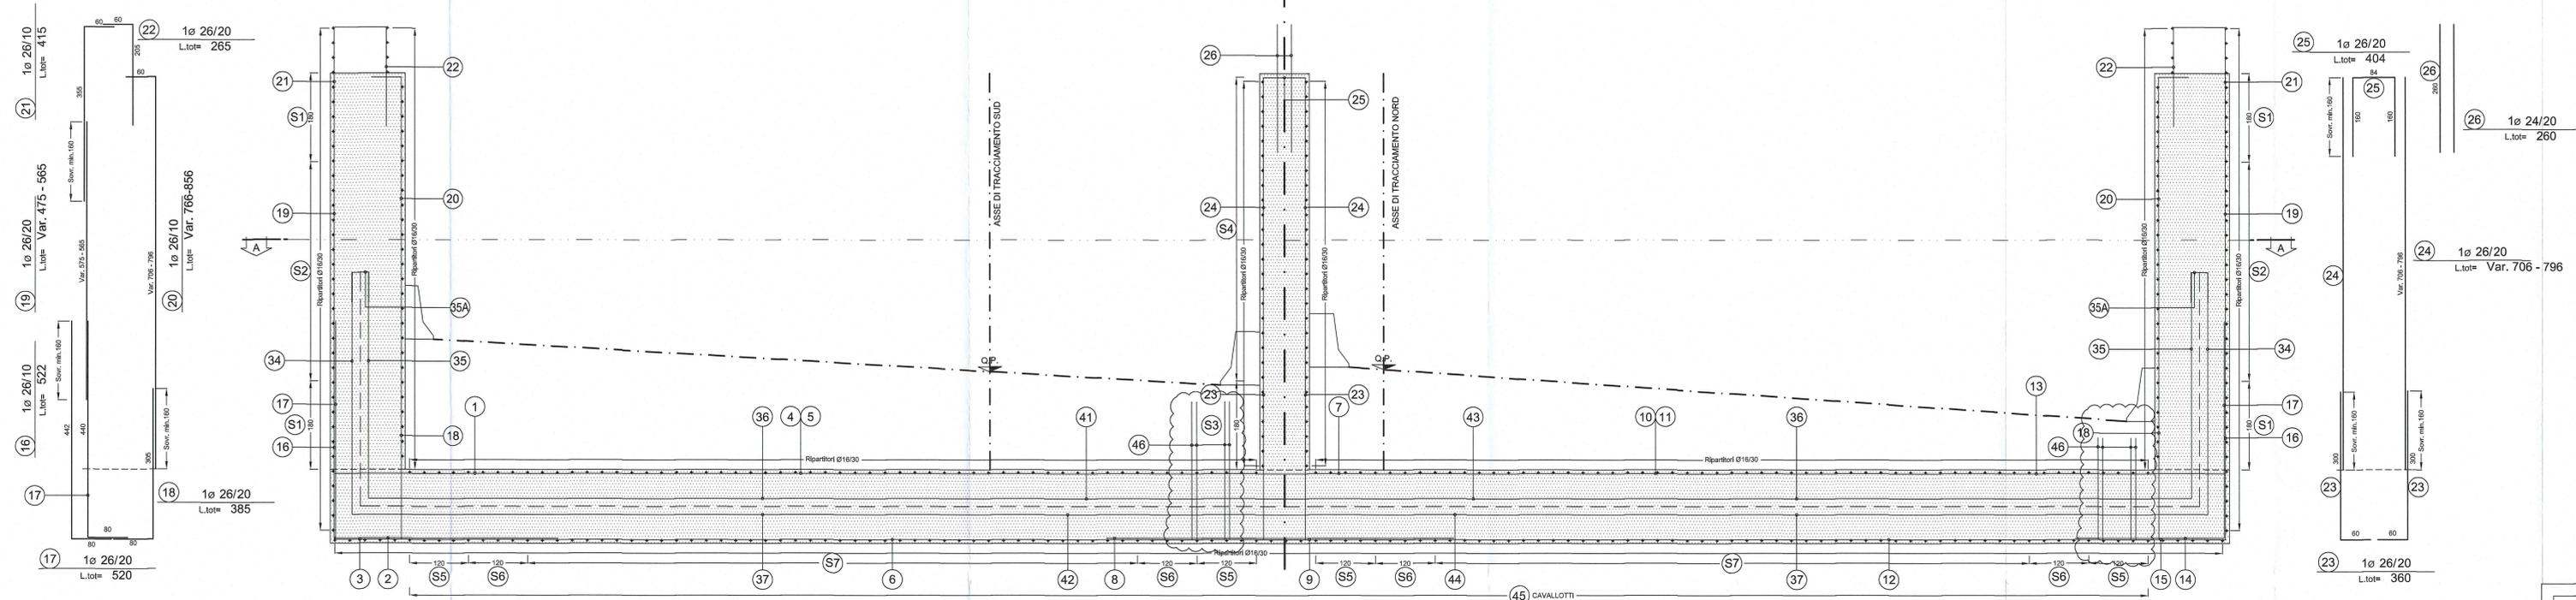


SEZIONE B-B
SCALA 1:50
CONCIO 5-10
SEZIONE TRASVERSALE

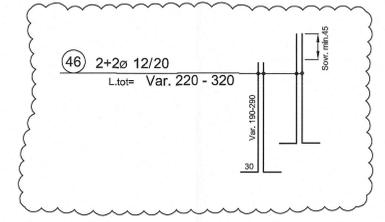

	CONCIO 5	CONCIO 6	CONCIO 7	CONCIO 8	CONCIO 9	CONCIO 10
1	L= 655	L= 625	L= 595	L= 565	L= 535	L= 505
2	L= 550	L= 520	L= 490	L= 460	L= 430	L= 400
3	L= 745	L= 715	L= 685	L= 655	L= 625	L= 595
41	L= 860	L= 830	L= 800	L= 770	L= 740	L= 710
42	L= 920	L= 890	L= 860	L= 830	L= 800	L= 770

	CONCIO 5	CONCIO 6	CONCIO 7	CONCIO 8	CONCIO 9	CONCIO 10
19	L= 565	L= 535	L= 520	L= 505	L= 490	L= 475
20	L= 856	L= 826	L= 811	L= 796	L= 781	L= 766
24	L= 796	L= 766	L= 751	L= 736	L= 721	L= 706

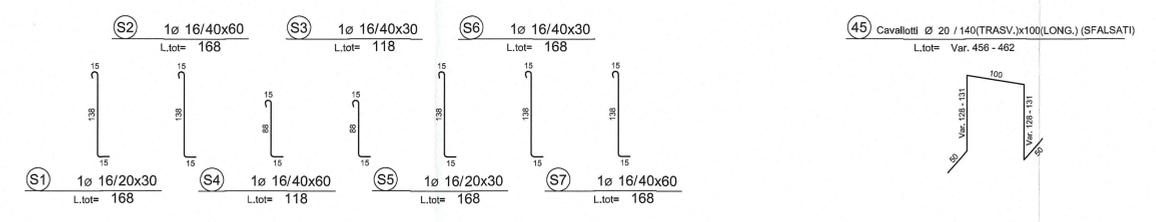

NOTA BENE

- PER I DETTAGLI DELL'IMPERMEABILIZZAZIONE VEDI ELABORATO SPECIFICO: RAAA1ERAPGA01SPC001
- PER LE CARATTERISTICHE DEI MATERIALI STRUTTURALI SI RIMANDA ALL'ELABORATO SPECIFICO: RAAA1ERAPGA01GSP001

DESCRIZIONE DELLA MODIFICA
INSERITA ARMATURA DI ATTESA PER BAULETTATURA

Committee: **AUTOCAMIONALE DELLA CISA S.p.A.**
Via Combaora 26/A - Frazione Ponte Tara - 43015 NOCETO (PR)

Company: **PIZZAROTTI** FONDATA NEL 1918

Project: **AUTOSTRADA DELLA CISA A15 RACCORDO AUTOSTRADALE A15/A22 CORRIDOIO PLURIMODALE TIRRENO-BRENNERO RACCORDO AUTOSTRADALE FRA L'AUTOSTRADA DELLA CISA-FONTEVIVO (PR) E L'AUTOSTRADA DEL BRENNERO-NOGAIOLE ROCCA (VR): 1 LOTTO.**
C.U.P. G61B0400060008 C.I.G. 307068161E

PROGETTO ESECUTIVO

Director: **PIZZAROTTI & C. S.p.A.**
Technical Director: **Ing. Donato Pizzarotti**

Geologist: NA

Project: **PIZZAROTTI** FONDATA NEL 1918
Project Designer: **GIOVANNA CASSANI** ORDINE INGEGNERI DI MILANO

A.T.I.: **idroesse** **rocksoil** **VIA**

Specialist Consultant: **PIZZAROTTI & C. S.p.A.**
Project Responsible: **Ing. Pietro Mazzoli**
Project Designer: **Ing. Pietro Mazzoli**

Title: **Asse principale Galleria artificiale A1 Struttura Sezione scatolare Conci da 5 a 10 - Armatura - Tav. 3/3**

Date of Issue: 18/03/2014
Scale: 1:50

NUM. IDENTIFICATIVO	CODICE COMMITTEE	LOTTO	FASE	DATA	AMBITO	CAV. OPERA	NUM. OPERA	PAESE OPERA	TITOLO SOC.	NUM. PROVA. SOC.	REVISIONE
	RAAA	1	E	R	AP	GA	01	S	AR	006	B

Rev.	Data	DESCRIZIONE REVISIONE	Redatto	Controllato	Approvato
B	12/12/2014	VARIAZIONE FASI REALIZZAZIONE	G. MONDINI	G. CASSANI	MAZZOLI
A	27/09/2014	RELAZIONE PROGETTO ESECUTIVO	G. MONDINI	G. CASSANI	MAZZOLI