


SEZIONE F-F
SCALA 1:50

CONCIO 11
SEZIONE TRASVERSALE

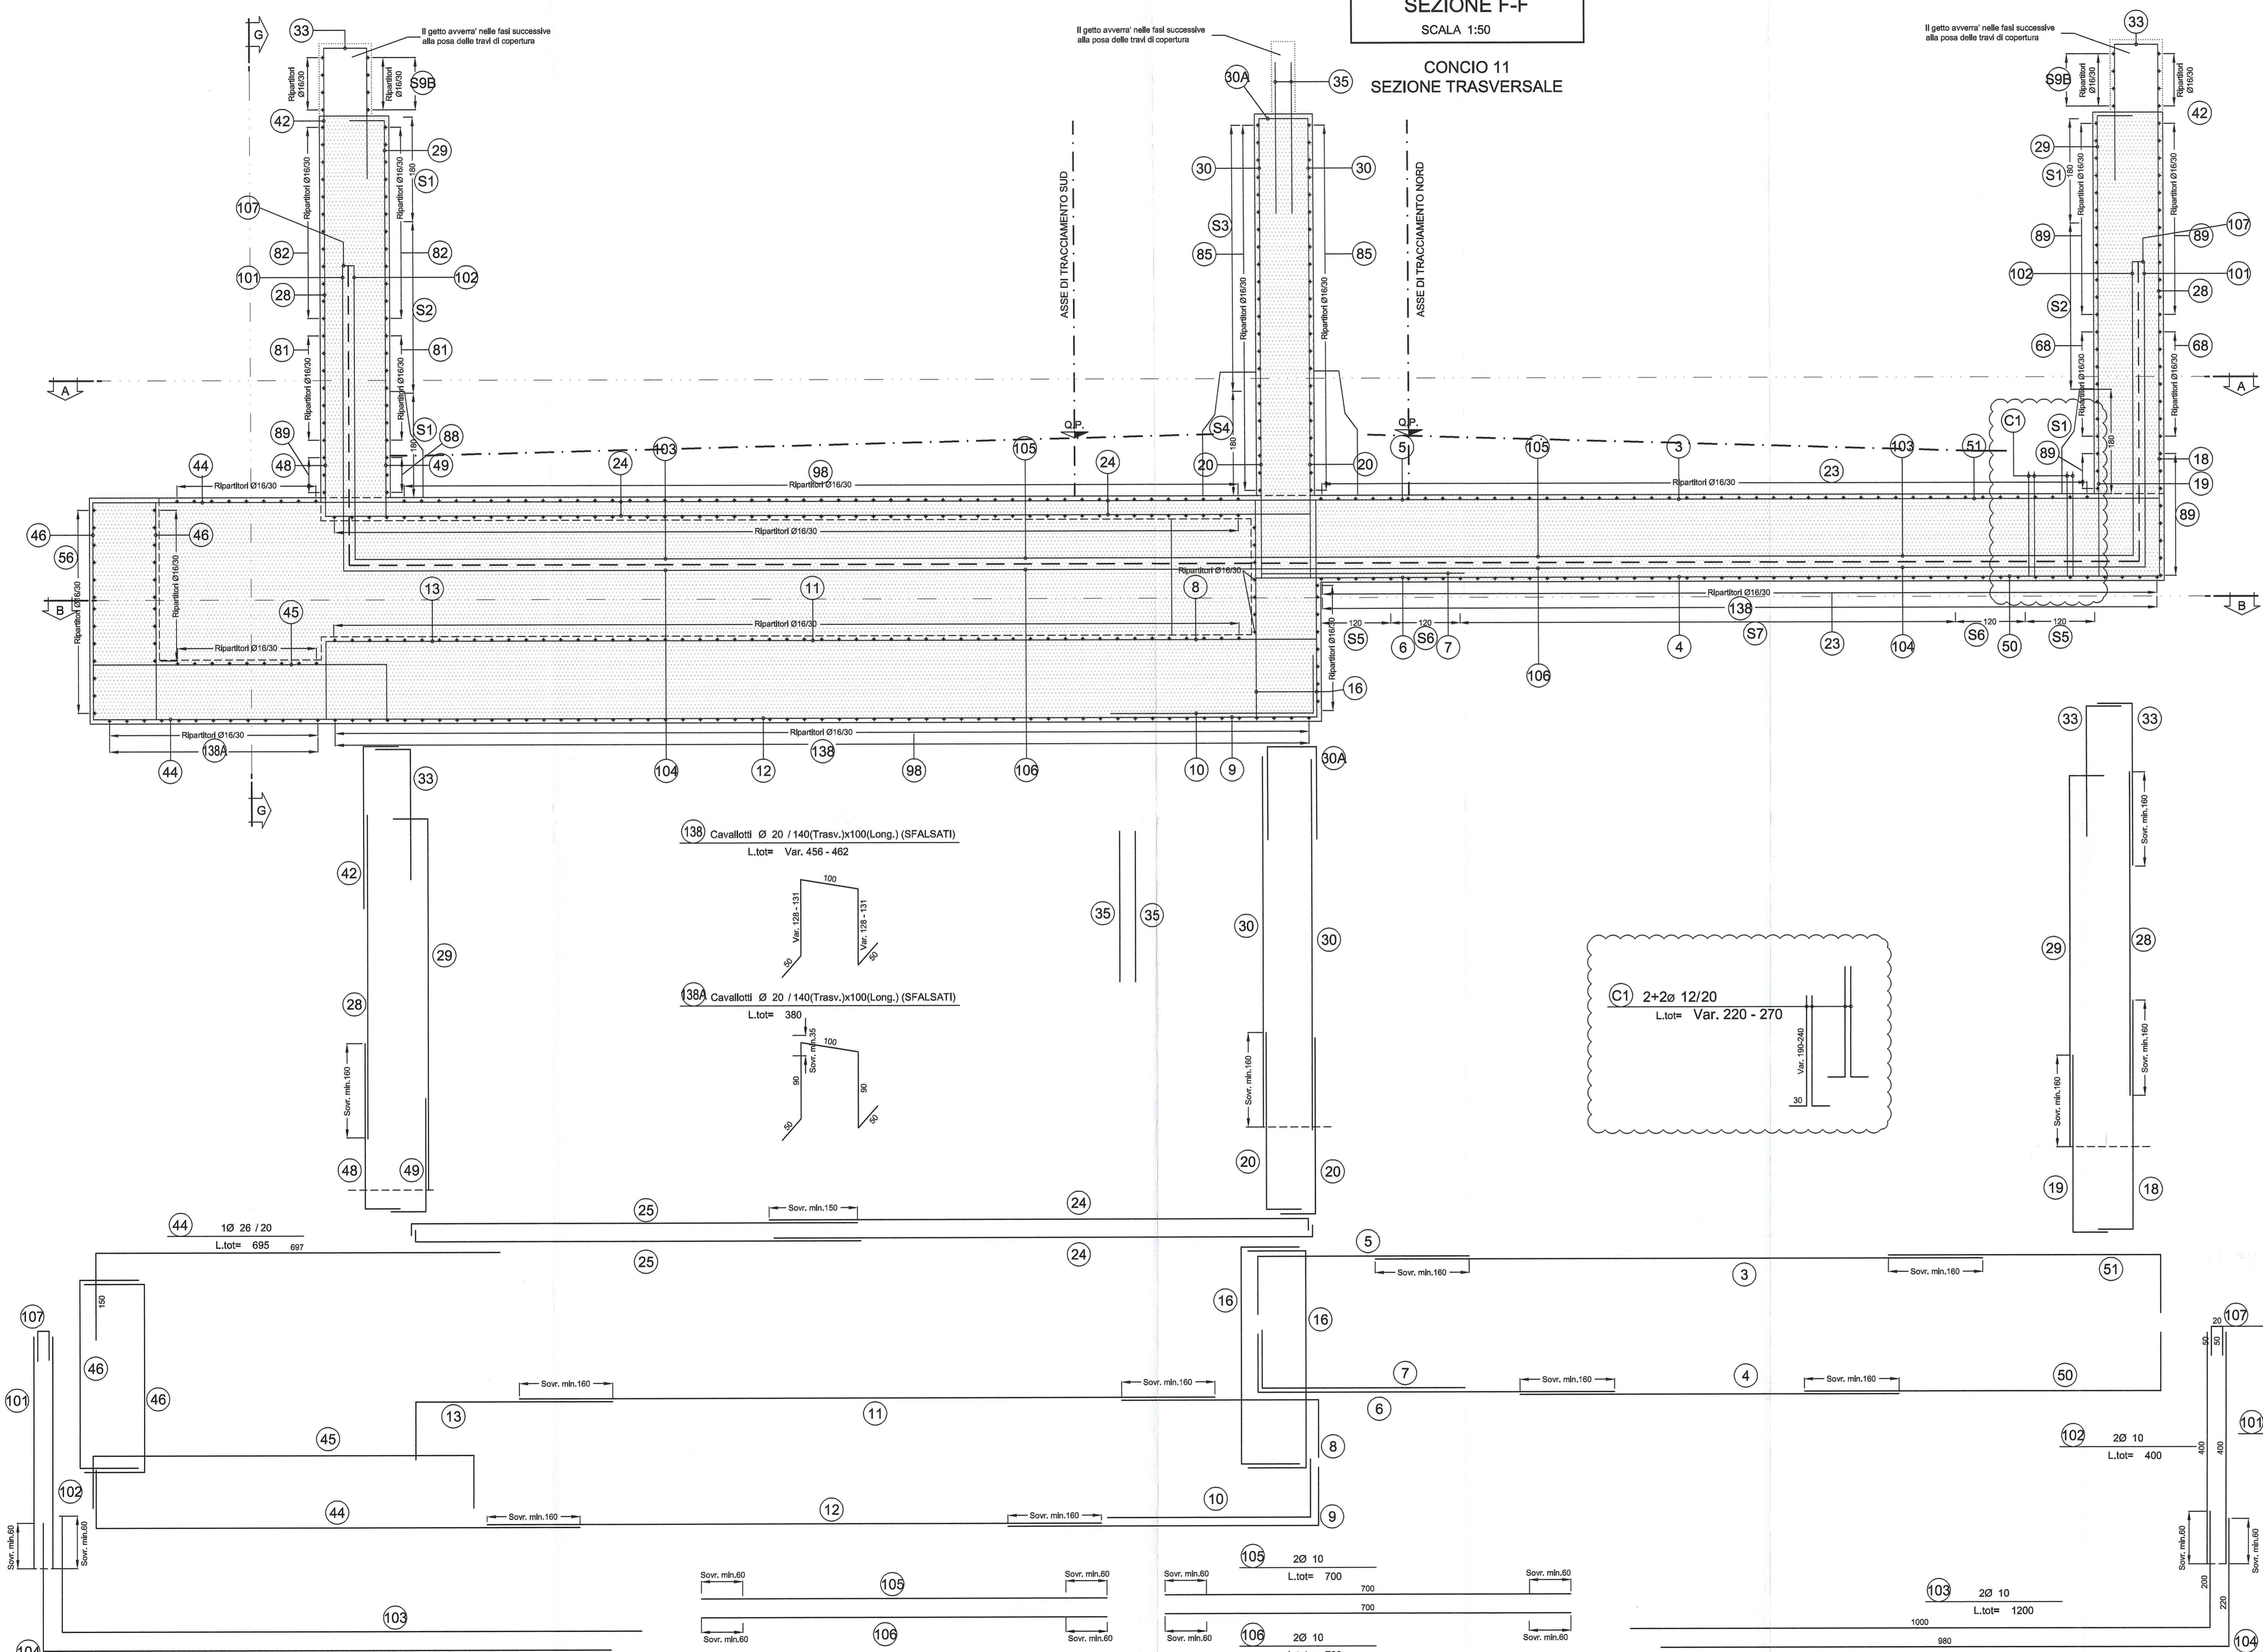

DESCRIZIONE DELLA MODIFICA
INSERITA ARMATURA DI ATTESA PER BAULETTATURA

NOTA BENE

- PER I DETTAGLI DELL'IMPERMEABILIZZAZIONE VEDI LABORATORIO SPECIFICO: RAAA1ERAPGA01SPC003
- PER LE CARATTERISTICHE DEI MATERIALI STRUTTURALI SI RIMANDA ALL'ELABORATO SPECIFICO: RAAA1ERAPGA01GSP001
- LE MARCHE "S8" E "S11" NON SONO STATE UTILIZZATE

Comittente: **AUTOCAMIONALE DELLA CISA S.P.A.**
Via Camboara 26/A - Frazione Ponte Taro - 43015 NOCETO (PR)

Impresa Esecutrice: **PIZZAROTTI**
FONDATA NEL 1910

AUTOSTRADA DELLA CISA A15
RACCORDO AUTOSTRADALE A15/A22
CORRIDOIO PLURIMODALE TIRRENO-BRENNERO
RACCORDO AUTOSTRADALE FRA L' AUTOSTRADA DELLA CISA-FONTEVIVO (PR)
E L' AUTOSTRADA DEL BRENNERO-NOGAROLE ROCCA (VR). I LOTTO.
C.U.P. G61B04000060008 C.I.G. 307068161E

PROGETTO ESECUTIVO

AUTOCAMIONALE DELLA CISA S.p.A.
Il Direttore Tecnico: **IMPRESA PIZZAROTTI & C. S.p.A.**
Il Responsabile del Procedimento: **Ing. Luca Bondanelli**
Il Presidente: **Ing. Giovanni Cassani**

IMPRESA PIZZAROTTI & C. S.p.A.
Il Direttore Tecnico: **IMPRESA PIZZAROTTI & C. S.p.A.**
Il Responsabile di Progetto: **Ing. Luca Bondanelli**
Il Geologo: **NA**

PROGETTAZIONE DI: **PIZZAROTTI**
FONDATA NEL 1910
A.T.I.: **idressse engineering**, **ROCKSOIL S.p.A.**, **VIA**
Ordine degli Ingegneri della Provincia di Viterbo n. 392
Il Progettista: **GIOVANNA CASSANI**
ORDINE INGEGNERI DI MILANO
N. 6982
Coordinatore per la Sicurezza in fase di Progettazione: **Ing. Giovanni Maria Cepparotti**
Ordine degli Ingegneri della Provincia di Viterbo n. 392

Consulenza specialistica a cura di: **NA**
Progettista Responsabile Integrazione Prestazioni Specialistiche: **Ing. Pietro Mazzoli**
IMPRESA PIZZAROTTI
INGENIERIA PIZZAROTTI
N. 6982
Ordine degli Ingegneri della Provincia di Viterbo n. 392

Titolo Elaborato: **Asse principale**
Galleria artificiale A1
Struttura
Sezione scolare Concio 11 - Armatura - Tav. 4/7
Data Emisione Progetto: **18/03/2014**
Scala: **1:50**

NO	IDENTIFICATIVO	CODICE COMESSA	LOTTO	FASE	DATA	AMBITO	CAE OPERA	NAB OPERA	PARTE OPERA	TPO DOC.	NAB PROC. DOC.	REVISIONE
A	27/06/2014	RAAA	1	E	R	AP	GA	01	S	AR	027	B

025.46/14106603.DWG 29.12.14 - REV.03 MS