


PLANIMETRIA TIPOLOGICA
SCALA 1:50

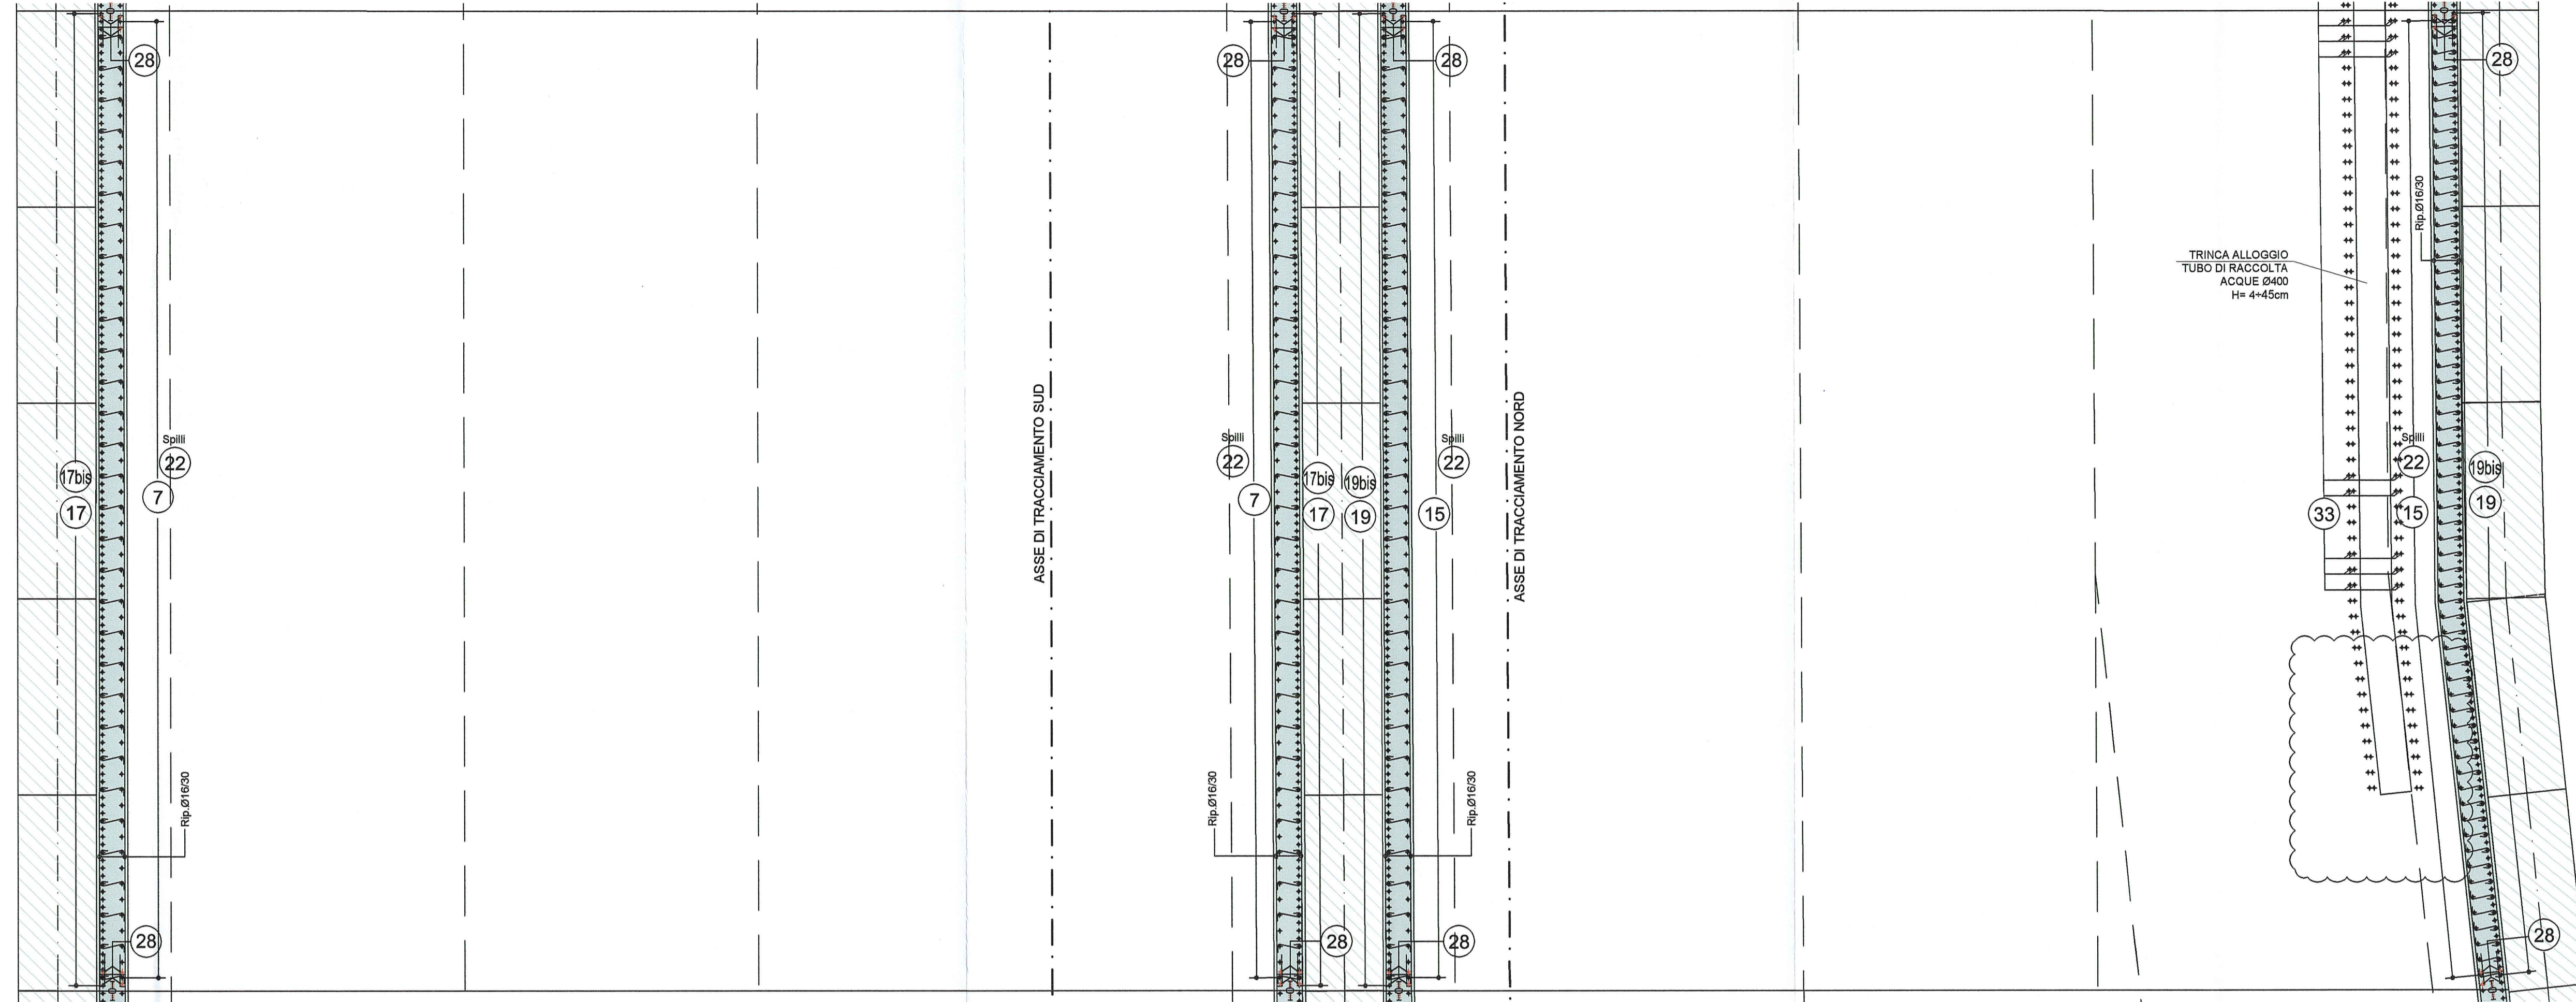


DESCRIZIONE DELLA MODIFICA
MODIFICA TRINCA

NOTA BENE

- PER I DETTAGLI DELL'IMPERMEABILIZZAZIONE VEDI ELABORATO SPECIFICO: RAAA1ERAPGA01SPC002
- PER LE CARATTERISTICHE DEI MATERIALI STRUTTURALI SI RIMANDA ALL'ELABORATO SPECIFICO: RAAA1ERAPGA01GSP001

PLANIMETRIA
SCALA 1:200

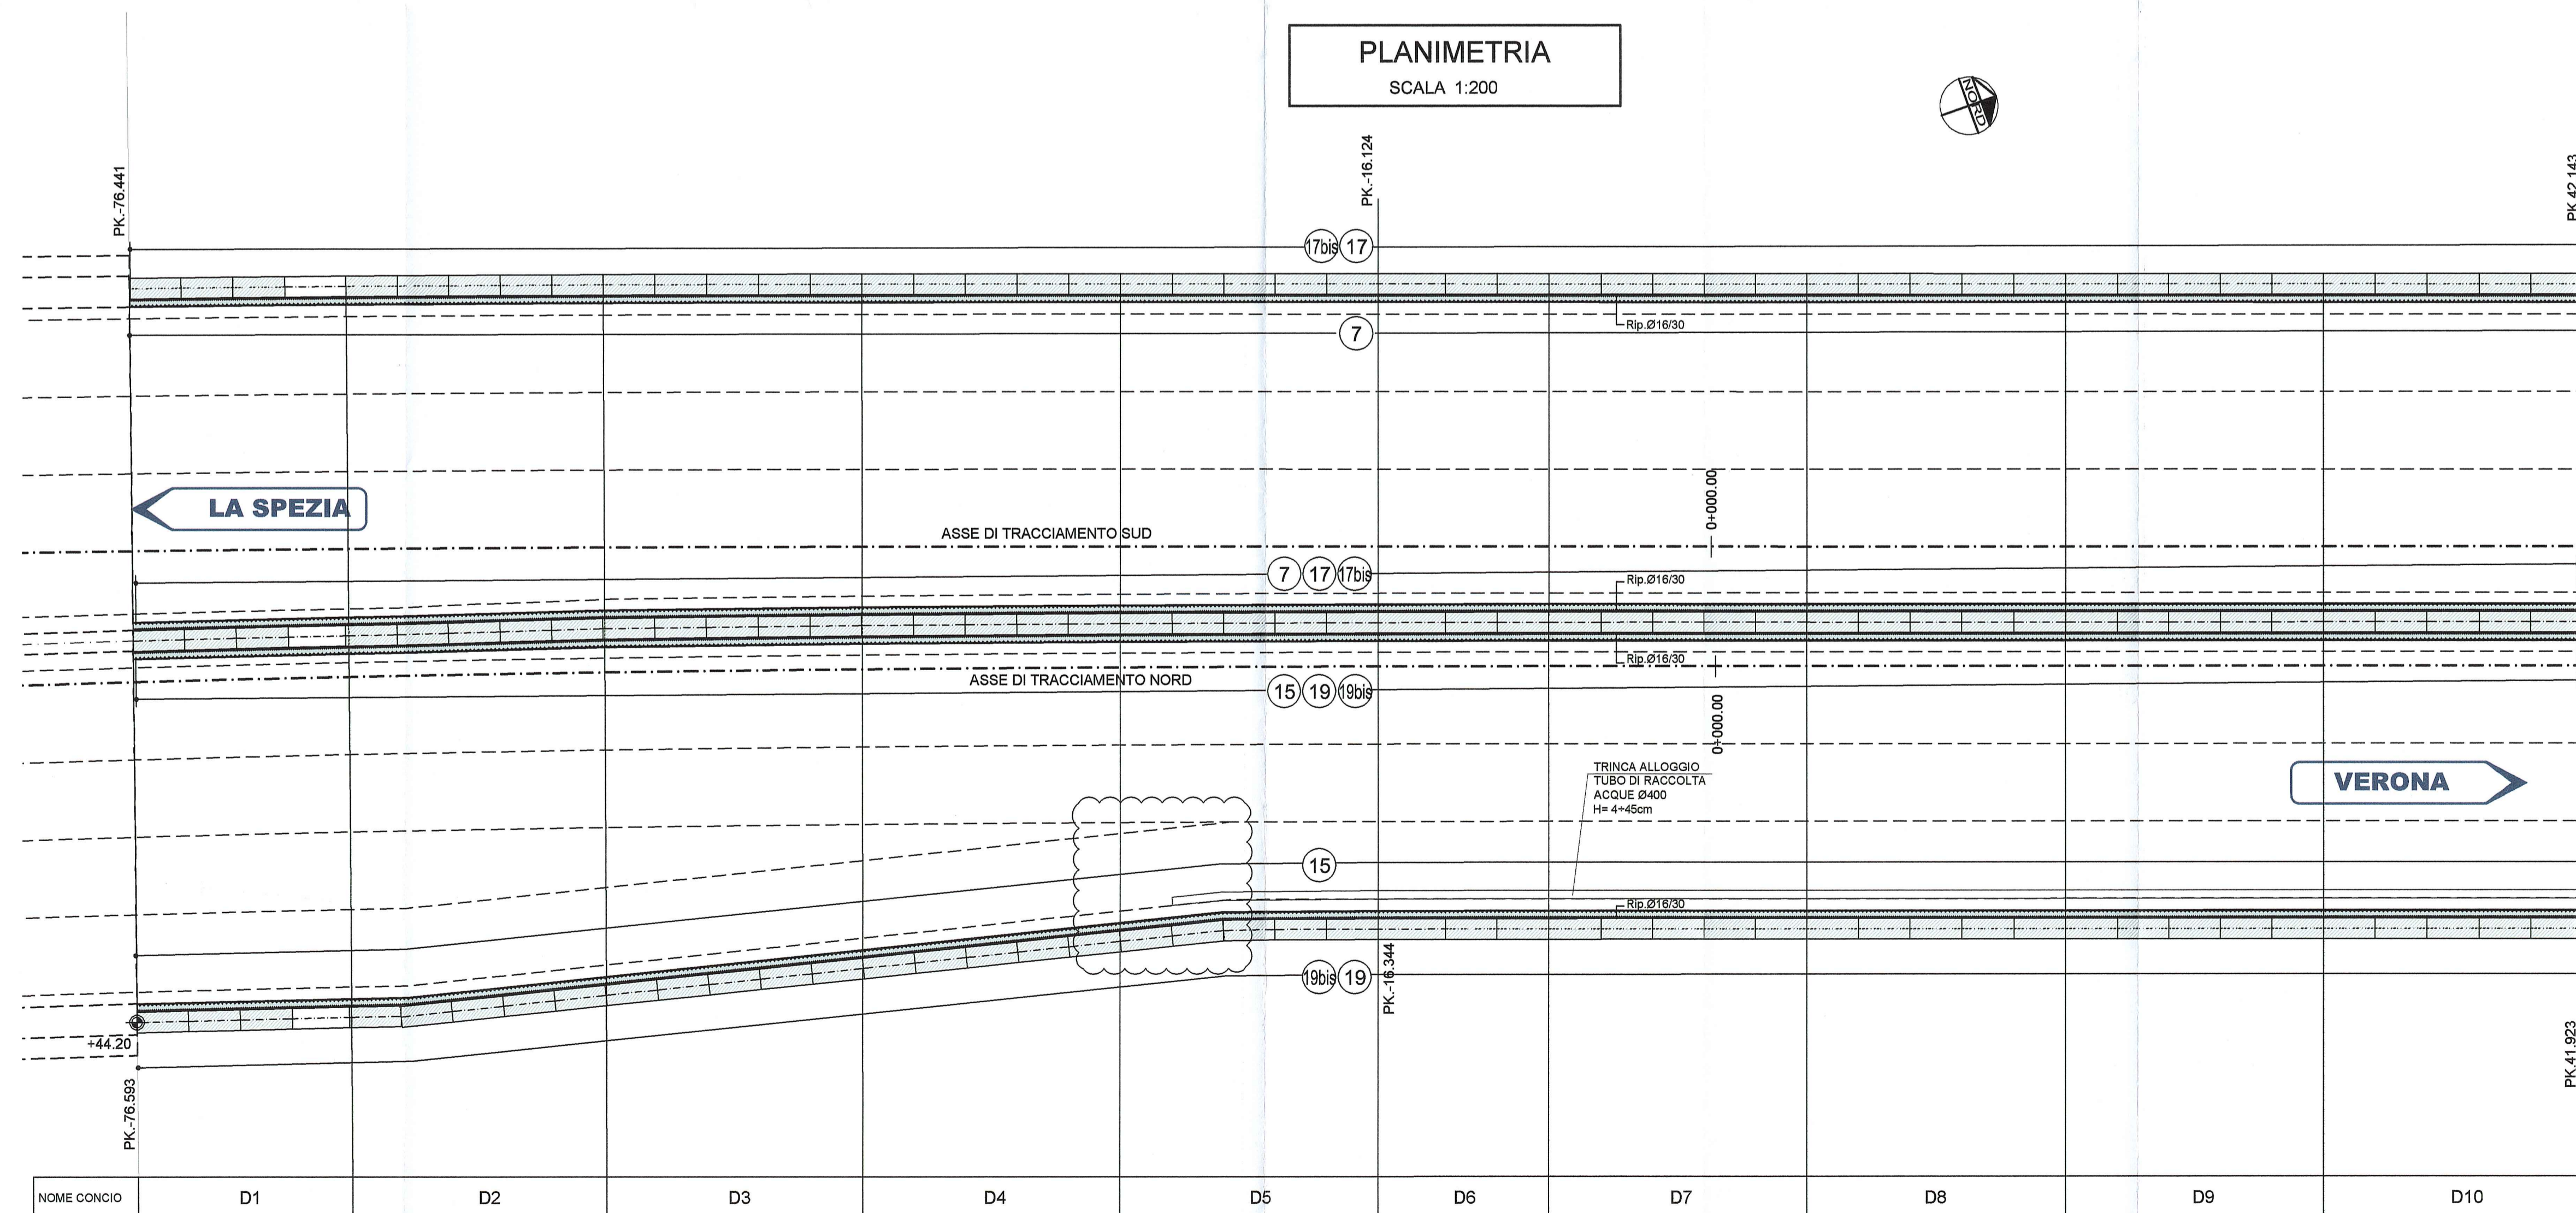

Comittente: **AUTOCAMIONALE DELLA CISA S.P.A.**
Via Camboara 26/A - Frazione Ponte Taro - 43015 NOCETO (PR)

Impresa Esecutrice: **PIZZAROTTI**
FONDATA NEL 1910

**AUTOSTRADA DELLA CISA A15
RACCORDO AUTOSTRADALE A15/A22
CORRIDOIO PLURIMODALE TIRRENO-BRENNERO
RACCORDO AUTOSTRADALE FRA L' AUTOSTRADA DELLA CISA-FONTEVIVO (PR)
E L' AUTOSTRADA DEL BRENNERO-NOGAROLE ROCCA (VR), I LOTTO.**
C.U.P. G61B04000060008 C.I.G. 307068161E

PROGETTO ESECUTIVO

Il Direttore TIRE: *[Signature]* Il Responsabile del Procedimento: *[Signature]* Il Presidente: *[Signature]*

IMPRESA PIZZAROTTI & C. S.p.A.
Il Direttore Tecnico: *[Signature]* Il Geologo: NA

PROGETTAZIONE DI: **PIZZAROTTI**
FONDATA NEL 1910
Il Progettista: **GIOVANNA CASSANI**
Dott. Ing. Giovanna Cassani *[Signature]*
Ordine degli Ingegneri della Provincia di Milano n. 2000/07

A.T.: **idresse engineering** **MAKSOUL** **VIA**
Il Coordinatore per la Sicurezza in fase di Progettazione:
Ing. Giovanni Maria Cepparotti
Ordine degli Ingegneri della Provincia di Viterbo n. 392

Consulenza specialistica a cura di: NA
Progettista Responsabile: **PIETRO MAZZOLI**
Impresa Pizzarotti & C. S.p.A. *[Signature]*
Ing. Pietro Mazzoli *[Signature]*
INGEGNERIA P.A. n. 821
Ordine degli Ingegneri della Provincia di Pavia n. 021

Titolo Elaborato: **Asse principale
Galleria artificiale A1
Struttura
Sezione tra diaframmi - Armatura - Tav. 2/3**
Data Emisione Progetto: 18/03/2014
Scala: 1:200

NUM. IDENTIFICATIVO	CODICE COMESITA	LIVELLO	FASE	DATA	ABBREV.	COL. OPERA.	NUM. OPERA.	PARTE OPERA.	TIPO DOC.	NUM. PROG.	DOC.	REVISIONE
	RAAA	1	E	R	AP	GA	01	S	AR	010	B	

NO. MODIFICAZIONE	DATA	DESCRIZIONE REVISIONE	PROGETTISTA	REVISORE	
B	12/12/2014	ISTRUTTORIA A15	G. MONDINI	G. CASSANI	MAZZOLI
A	27/06/2014	RIEMMISSIONE PROGETTO ESECUTIVO	G. MONDINI	G. CASSANI	MAZZOLI

025_46/14107203.DWG 23.12.14 - REV.03 MI