


PROFILO LONGITUDINALE
SCALA 1:200

CARREGGIATA SUD

SEDE AUTOSTRADA "A1" ATTUALE
SEDE AUTOSTRADA "A1" FINALE
SEDE AUTOSTRADA "A1" PROVVISORIA

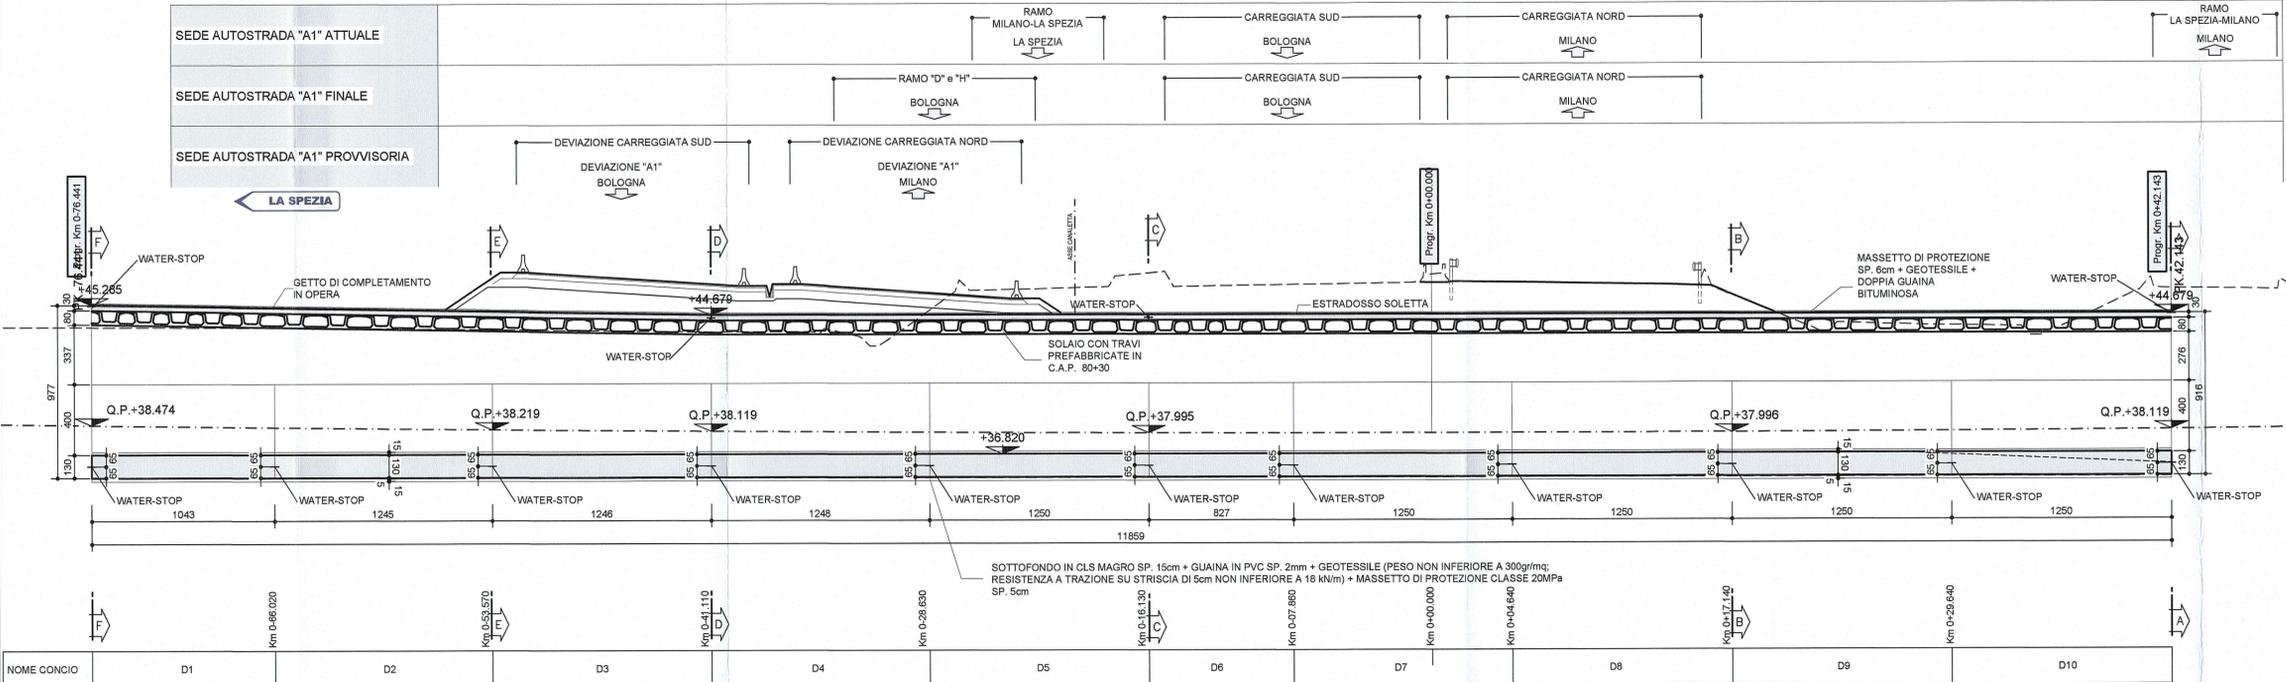

DESCRIZIONE DELLA MODIFICA
MODIFICA TRINCA


NOTA BENE

- PER I DETTAGLI DELL'IMPERMEABILIZZAZIONE VEDI ELABORATO SPECIFICO: RAAA1ERAPGA01SPC002
- PER LE CARATTERISTICHE DEI MATERIALI STRUTTURALI SI RIMANDA ALL'ELABORATO SPECIFICO: RAAA1ERAPGA01GSP001

SCALA 1:200

CARREGGIATA NORD

SEDE AUTOSTRADA "A1" ATTUALE
SEDE AUTOSTRADA "A1" FINALE
SEDE AUTOSTRADA "A1" PROVVISORIA

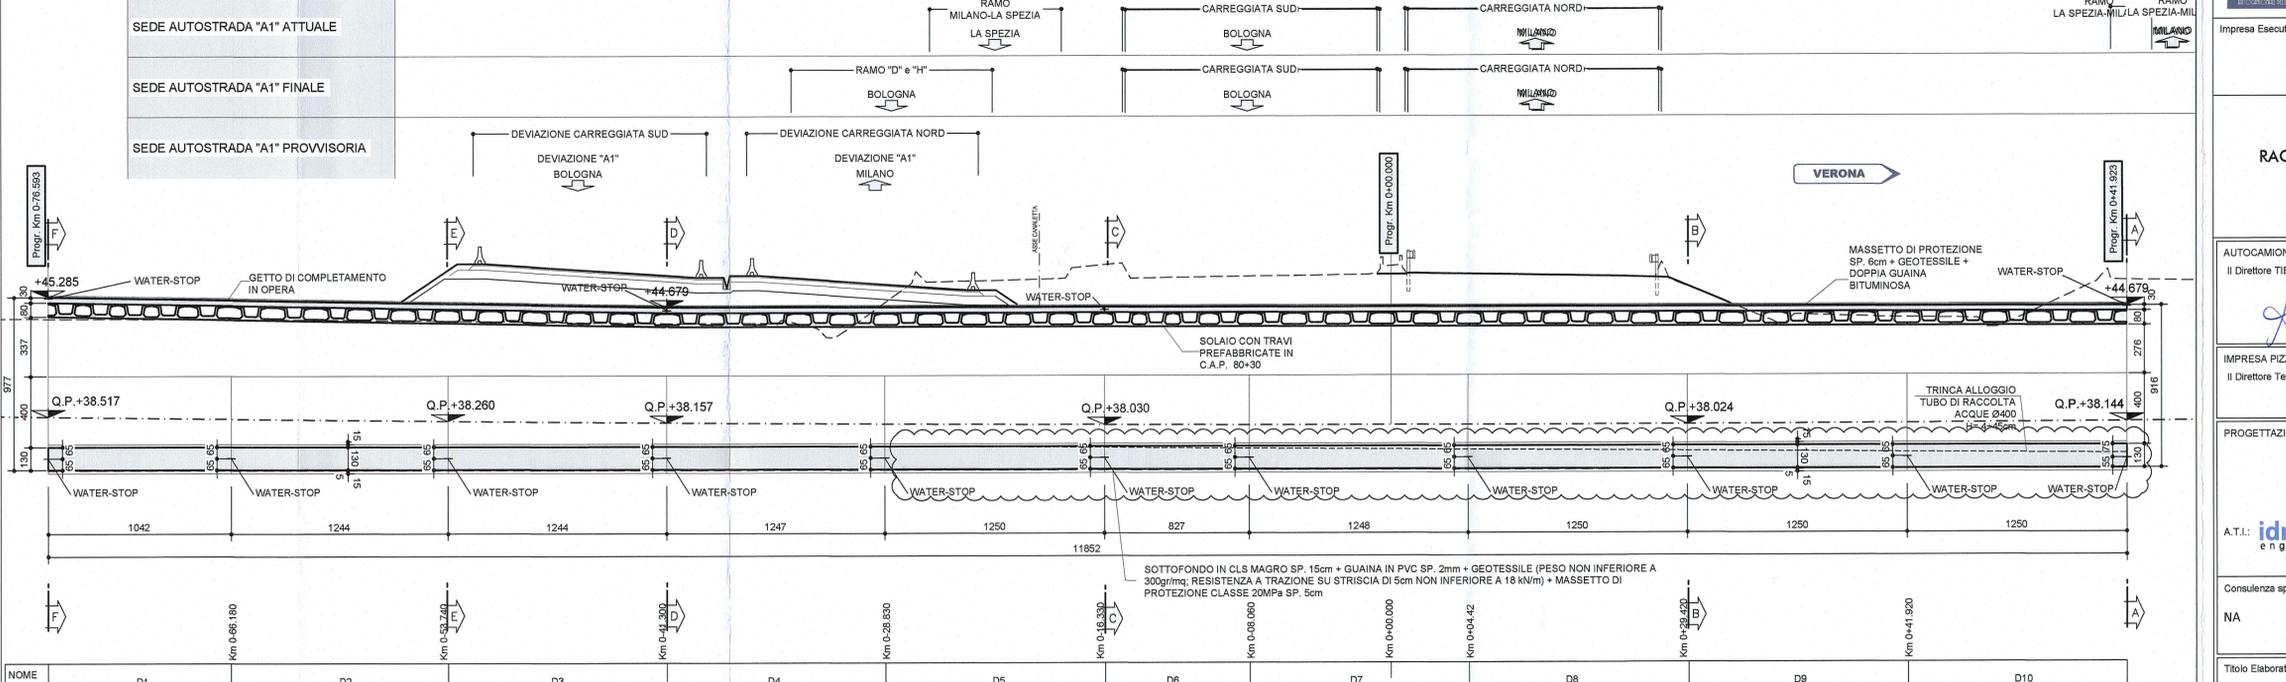

Committente:
AUTOCAMIONALE DELLA CISA S.p.A.
Via Camboara 26/A - Frazione Ponte Taro - 43015 NOCETO (PR)

Impresa Esecutrice:
PIZZAROTTI
FONDATA NEL 1910

**AUTOSTRADA DELLA CISA A15
RACCORDO AUTOSTRADALE A15/A22
CORRIDOIO PLURIMODALE TIRRENO-BRENNERO
RACCORDO AUTOSTRADALE FRA L' AUTOSTRADA DELLA CISA-FONTEVIVO (PR)
E L' AUTOSTRADA DEL BRENNERO-NOGAROLE ROCCA (VR). I LOTTO.**
C.U.P. G61B04000060008 C.I.G. 307068161E

PROGETTO ESECUTIVO

AUTOCAMIONALE DELLA CISA S.p.A.
Il Direttore TIRE: _____ Il Responsabile di Procedimento: _____ Il Presidente: _____

IMPRESA PIZZAROTTI & C. S.p.A.
Il Direttore Tecnico: Il Responsabile di Progetto: **Dott. Luca Bonaventura**

Il Geologo: **NA**

PROGETTAZIONE DI:
PIZZAROTTI
FONDATA NEL 1910

A.T.I.: **idrosse engineering** **ROCK SOIL** **VIA**

Il Progettista:
GIOVANNA CASSANI
ORDINE INGEGNERI DI MILANO
Ordine degli Ingegneri della Provincia di Milano n.20997 N. 80/07

Coordinatore per la Sicurezza in fase di Progettazione:
Ing. Giovanni Maria Cepparotti
Ordine degli Ingegneri della Provincia di Viterbo n. 392

Consulenza specialistica a cura di:
NA

Progettista Responsabile Integrato Prestazioni Specialistiche:
Ing. Pietro Mazzoli
IMPRESA PIZZAROTTI & C. S.p.A.
Ordine degli Ingegneri della Provincia di Parma n. 621

Titolo Elaborato:
**Asse principale
Galleria artificiale A1
Struttura
Sezione tra diaframmi - Profilo longitudinale**

Data Emissione Progetto:
18/03/2014

Scala:
1:200

Identif. Elaborato:

NUM. IDENTIFICATIVO	CODICE COMMESSA	LOTTO	FASE	ENTE	AUT. OPERA	CAT. OPERA	NUM. OPERA	PARTE OPERA	TIPO DOC.	NUM. PROJ. DOC.	REVISIONE
	RAAA	1	E	R	AP	GA	01	S	PR	004	C

C	12/12/2014	ISTRUTTORIA A15	G. MONDIN	G. CASSANI	MAZZOLI
B	10/10/2014	Istruttoria RINA prot. n° 730 del 08/09/2014	G. MONDIN	G. CASSANI	MAZZOLI
A	27/06/2014	RIEMMISSIONE PROGETTO ESECUTIVO	G. MONDIN	G. CASSANI	MAZZOLI
Rev.	Data	DESCRIZIONE REVISIONE	Redatto	Controllato	Approvato