


SEZIONE A-A
SCALA 1:50

SEZIONE TRASVERSALE

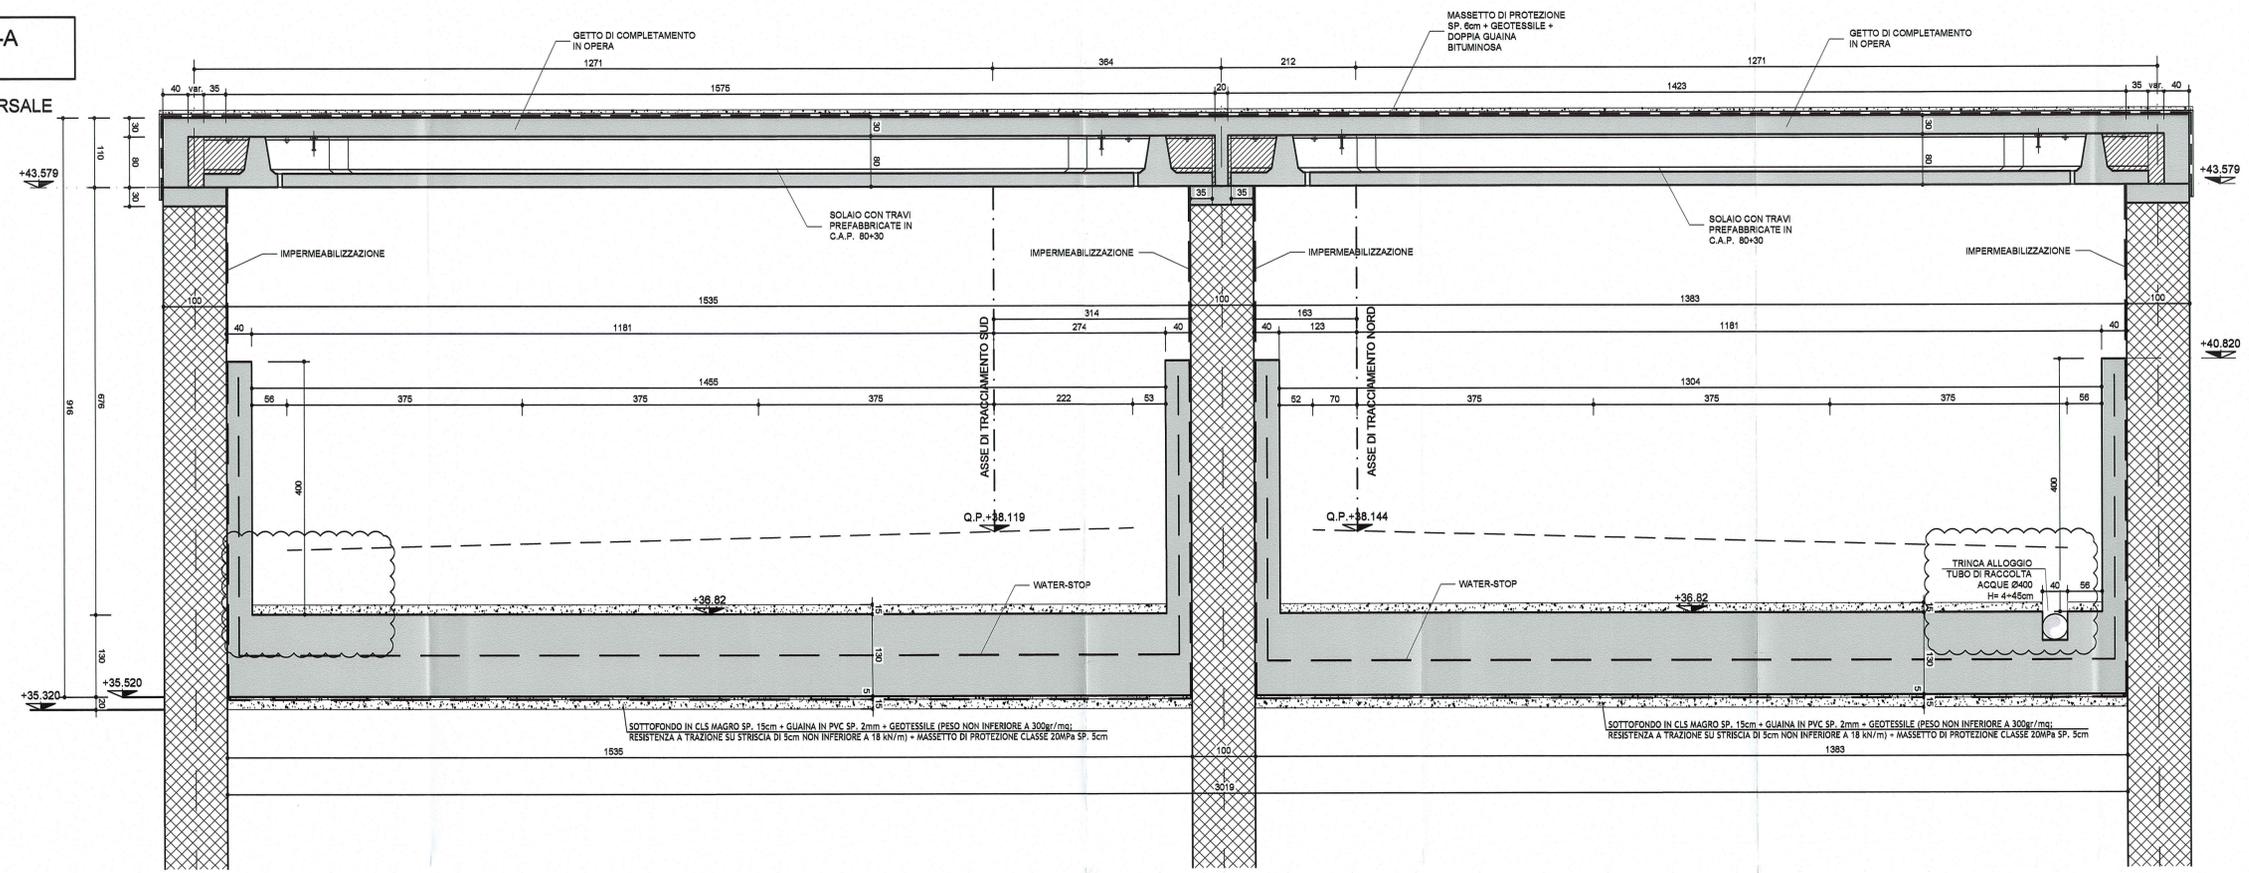


DESCRIZIONE DELLA MODIFICA
MODIFICA TRINCA

NOTA BENE

- PER I DETTAGLI DELL'IMPERMEABILIZZAZIONE VEDI ELABORATO SPECIFICO: RAAA1ERAPGA01SPC002
- PER LE CARATTERISTICHE DEI MATERIALI STRUTTURALI SI RIMANDA ALL'ELABORATO SPECIFICO: RAAA1ERAPGA01GSP001

SEZIONE B-B
SCALA 1:50

SEZIONE TRASVERSALE

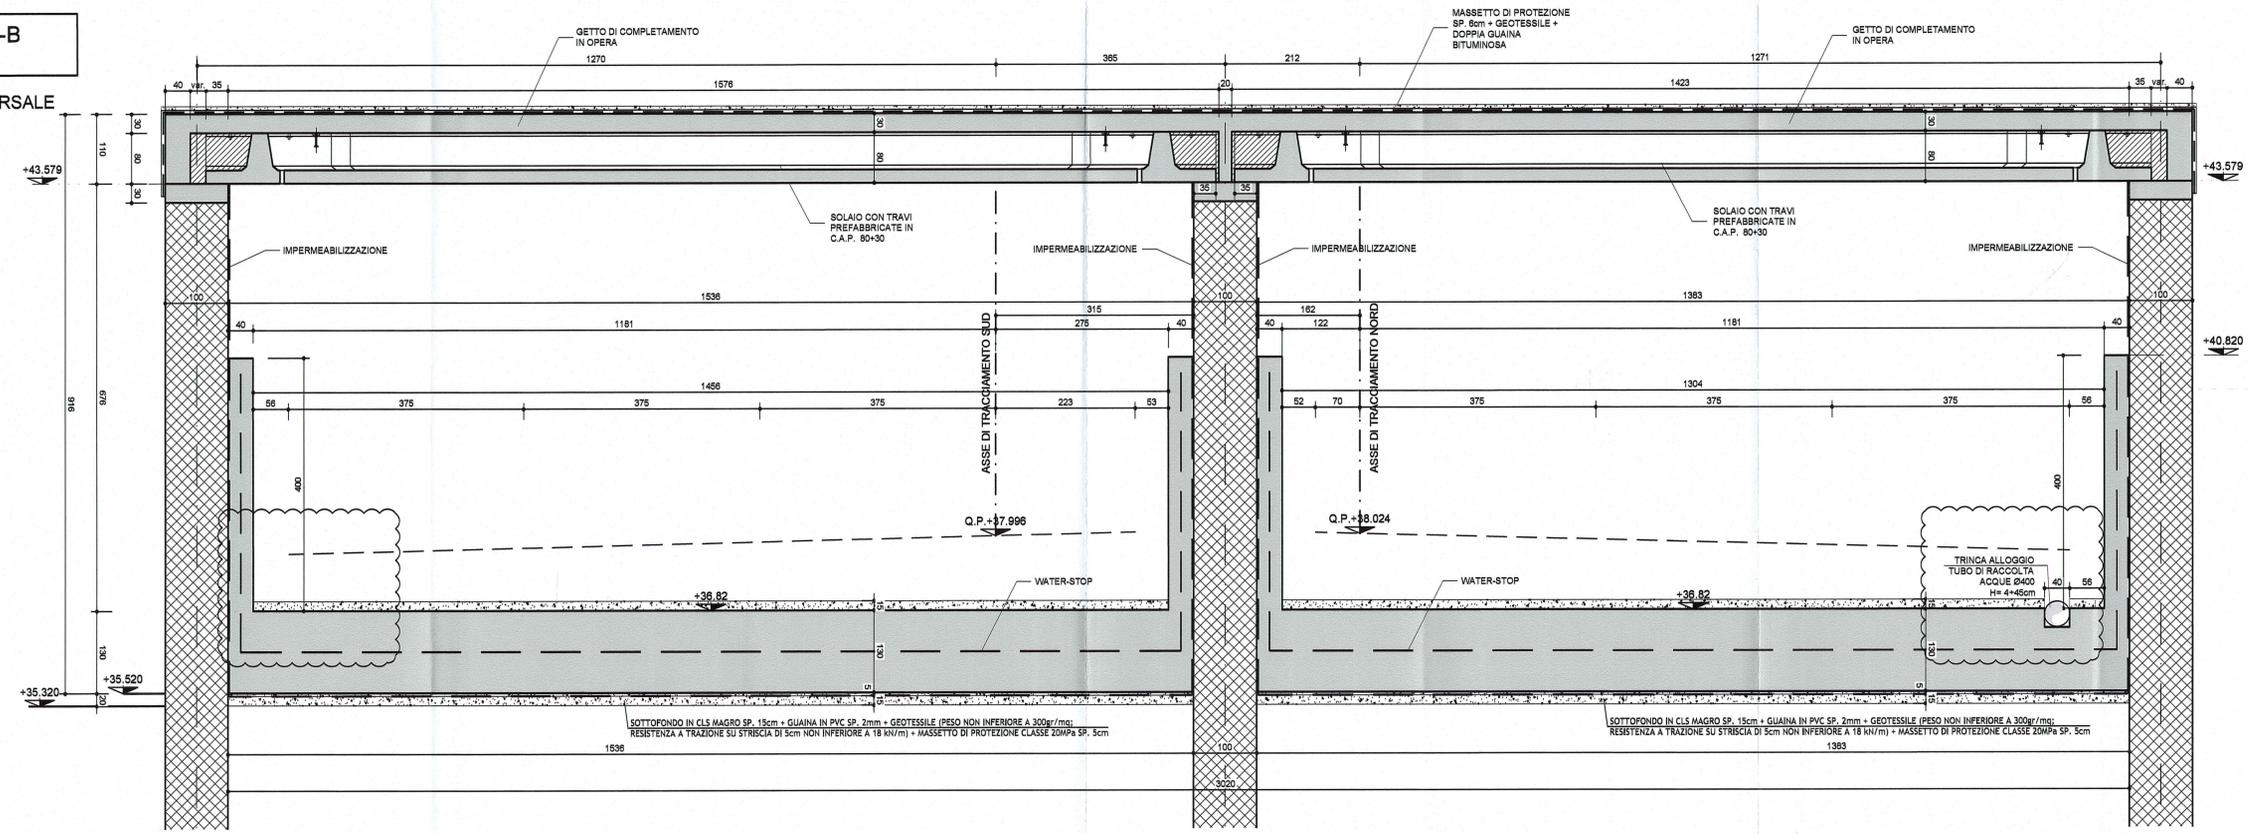

Comittente: **AUTOCAMIONALE DELLA CISA S.p.A.**
Via Camboara 26/A - Frazione Ponte Taro - 43015 NOCETO (PR)

Impresa Esecutrice: **PIZZAROTTI**
FONDATA NEL 1910

AUTOSTRADA DELLA CISA A15
RACCORDO AUTOSTRADALE A15/A22
CORRIDOIO PLURIMODALE TIRRENO-BRENNERO
RACCORDO AUTOSTRADALE FRA L'AUTOSTRADA DELLA CISA-FONTEVIVO (PR)
E L'AUTOSTRADA DEL BRENNERO-NOGAROLE ROCCA (VR), I LOTTO.
C.U.P. G61804000060008 C.I.G. 307068161E

PROGETTO ESECUTIVO

AUTOCAMIONALE DELLA CISA S.p.A.
Il Direttore TIRE: [Signature] Il Responsabile del Progetto: [Signature] Il Presidente: [Signature]

IMPRESA PIZZAROTTI & C. S.p.A.
Il Direttore Tecnico: [Signature] Il Geologo: NA

PROGETTAZIONE DI: **PIZZAROTTI**
Il Progettista: **GIOVANNA CASSANI**
Dott. Ing. Giovanna Cassani
Ordine degli Ingegneri della Provincia di Milano n.20997

A.T.I. **idroresse** **ROXSOIL** **VIA**
Il Coordinatore per la Sicurezza in fase di Progettazione: **Ing. Giovanni Maria Cepparotti**
Ordine degli Ingegneri della Provincia di Viterbo n. 392

Consulenza specialistica a cure di: **Ing. Pietro Mazzoli**
Impresa Pizzarotti & C. S.p.A.
Ing. Pietro Mazzoli
Ordine degli Ingegneri della Provincia di Parma n. 821

Titolo Elaborato: **Asse principale Galleria artificiale A1 Struttura**
Sezione tra diaframmi - Sezione - Tav. 1/3
Data Emissione Progetto: 18/03/2014
Scala: 1:50

Identif. Elaborato:

N.RO DISEGNO	CODICE CONSEGNA	LOTTO	FASE	ENTE	AMBITO	DATA OPERA	N.RO OPERA	PARTI OPERA	TIPO DOC.	N.RO PROGR. DOC.	REVISIONE
	RAAA	1	E	R	AP	GA	01	S	SZ	O13	C

Rev.	Data	DESCRIZIONE REVISIONE	Redatto	Controllato	Approvato
C	12/12/2014	ISTRUTTORIA A15	G. MONDINI	G. CASSANI	MAZZOLI
B	19/10/2014	Informativa RINA prot. n° 790 del 08/08/2014	G. MONDINI	G. CASSANI	MAZZOLI
A	27/08/2014	REMISSIONE PROGETTO ESECUTIVO	G. MONDINI	G. CASSANI	MAZZOLI