


SEZIONE C-C

SCALA 1:50

SEZIONE TRASVERSALE

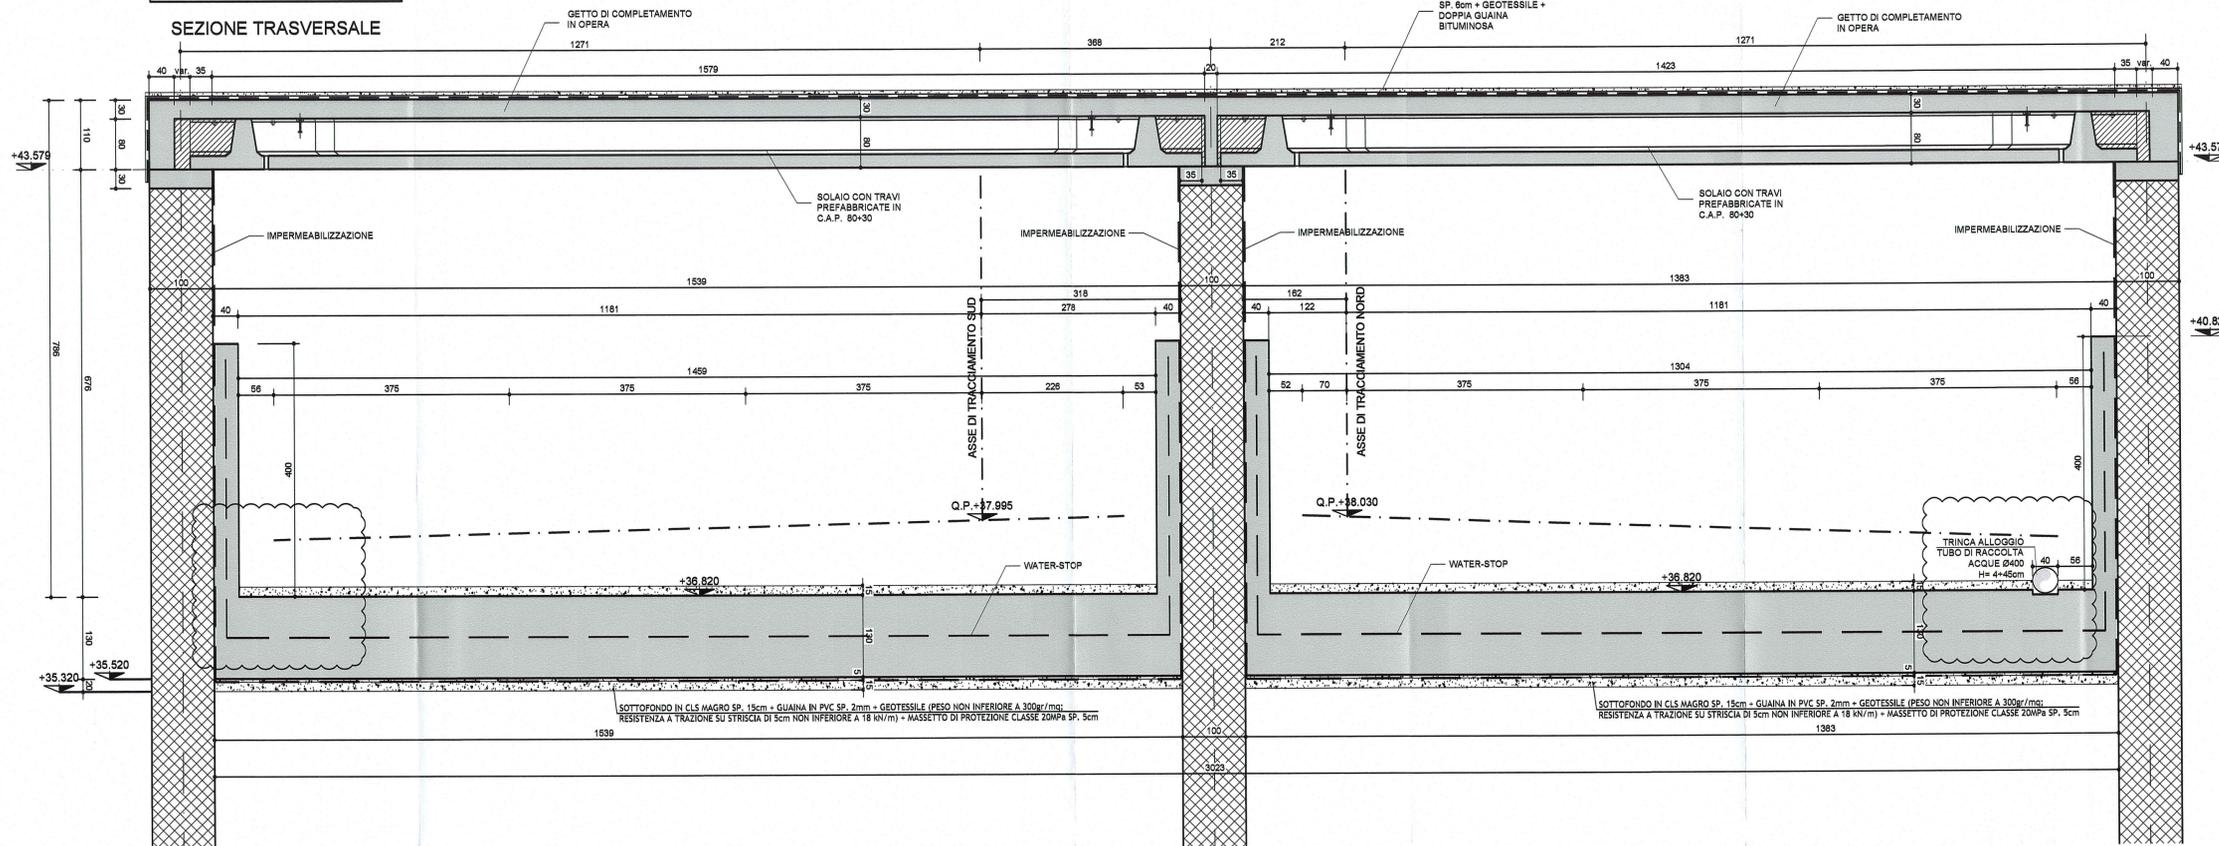

DESCRIZIONE DELLA MODIFICA
MODIFICA TRINCA


NOTA BENE

- PER I DETTAGLI DELL'IMPERMEABILIZZAZIONE VEDI ELABORATO SPECIFICO: RAAA1ERAPGA01SPC002
- PER LE CARATTERISTICHE DEI MATERIALI STRUTTURALI SI RIMANDA ALL'ELABORATO SPECIFICO: RAAA1ERAPGA01GSP001

SEZIONE D-D

SCALA 1:50

SEZIONE TRASVERSALE

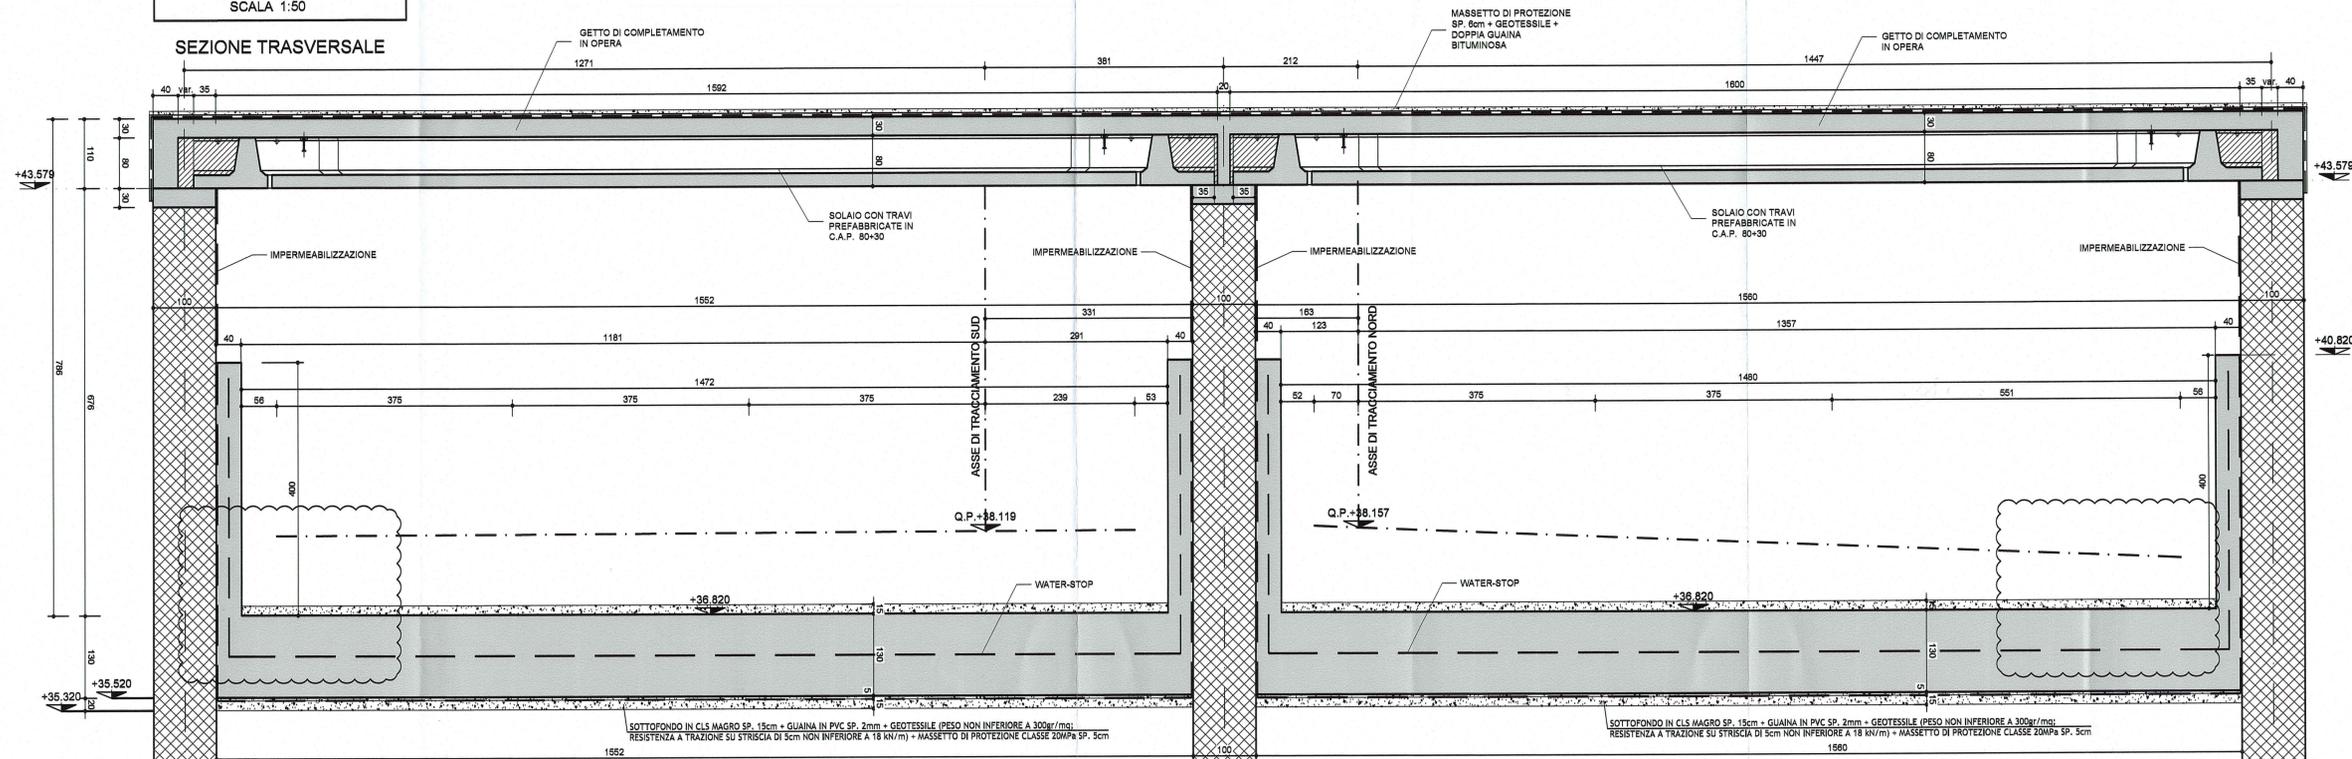

Comittente: **AUTOCAMIONALE DELLA CISA S.p.A.**
Via Camboara 26/A - Frazione Ponte Taro - 43015 NOCETO (PR)

Impresa Esecutrice: **PIZZAROTTI**
FONDATA NEL 1910

AUTOSTRADA DELLA CISA A15 RACCORDO AUTOSTRADALE A15/A22 CORRIDOIO PLURIMODALE TIRRENO-BRENNERO RACCORDO AUTOSTRADALE FRA L'AUTOSTRADA DELLA CISA-FONTEVIVO (PR) E L'AUTOSTRADA DEL BRENNERO-NOGAROLE ROCCA (VR), I LOTTO.
C.U.P. G61B0400060008 C.I.G. 307068161E

PROGETTO ESECUTIVO

AUTOCAMIONALE DELLA CISA S.p.A.
Il Direttore TIBRE: *[Signature]* Il Responsabile del Procedimento: *[Signature]* Il Presidente: *[Signature]*

IMPRESA PIZZAROTTI & C. S.p.A.
Il Direttore Tecnico: *[Signature]* Il Geologo: NA

PROGETTAZIONE DI: **PIZZAROTTI**
A.T.: **idroesse** **ROXSOIL** **VIA**

Il Progettista: **GIOVANNA CASSANI**
Dott. Ing. Giovanna Cassani
ORDINE INGEGNERI DI MILANO
Ordine degli Ingegneri della Provincia di Milano n.2099N. *[Signature]*

Coordinatore per la Sicurezza in fase di Progettazione:
Ing. Giovanni Maria Cepparotti
Ordine degli Ingegneri della Provincia di Viterbo n. 392

Consulenza specialistica e cura di:
NA
Progettista Responsabile Integratore Progettazioni Specialistiche:
PIETRO MAZZOLI
Impresa Pizzarotti & C. S.p.A.
Ing. Pietro Mazzoli
Ordine degli Ingegneri della Provincia di Parma n. 821

Titolo Elaborato: **Asse principale Galleria artificiale A1 Struttura Sezione tra diaframmi - Sezioni - Tav. 2/3**
Data Emisione Progetto: 18/03/2014
Scala: 1:50

Identif. Elaborato:

N.RO IDENTIFICATIVO	CODICE CONFERMA	LOTTO	FASE	DIST.	AMBITO	DATA OPERA	N.RO OPERA	PARTI OPERA	TPO DOC.	N.RO PROGR. DOC.	REVISIONE
	RAAA	1	E	R	AP	GA	01	S	SZ	O14	C

C	12/12/2014	ISTRUTTORIA A15							G. MONDIN	G. CASSANI	MAZZOLI
B	10/10/2014	ISTRUTTORIA RINA art. n° 730 del 08/08/2014							G. MONDIN	G. CASSANI	MAZZOLI
A	27/03/2014	PREMISSIONE PROGETTO ESECUTIVO							G. MONDIN	G. CASSANI	MAZZOLI
Rev.	Data	DESCRIZIONE REVISIONE							Redatto	Controllato	Approvato