PROFILO LONGITUDINALE
SCALA 1:50

CONCIO A1
IN ASSE CARR. SUD

LA SPEZIA

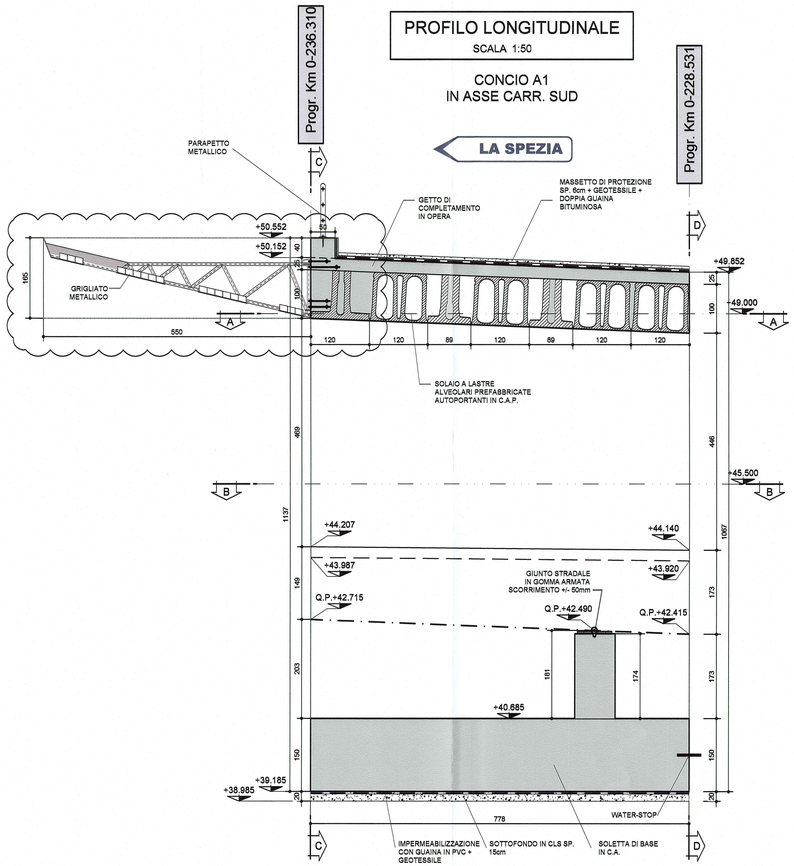

PROFILO LONGITUDINALE
SCALA 1:50

CONCIO A1
IN ASSE CARR. NORD

VERONA

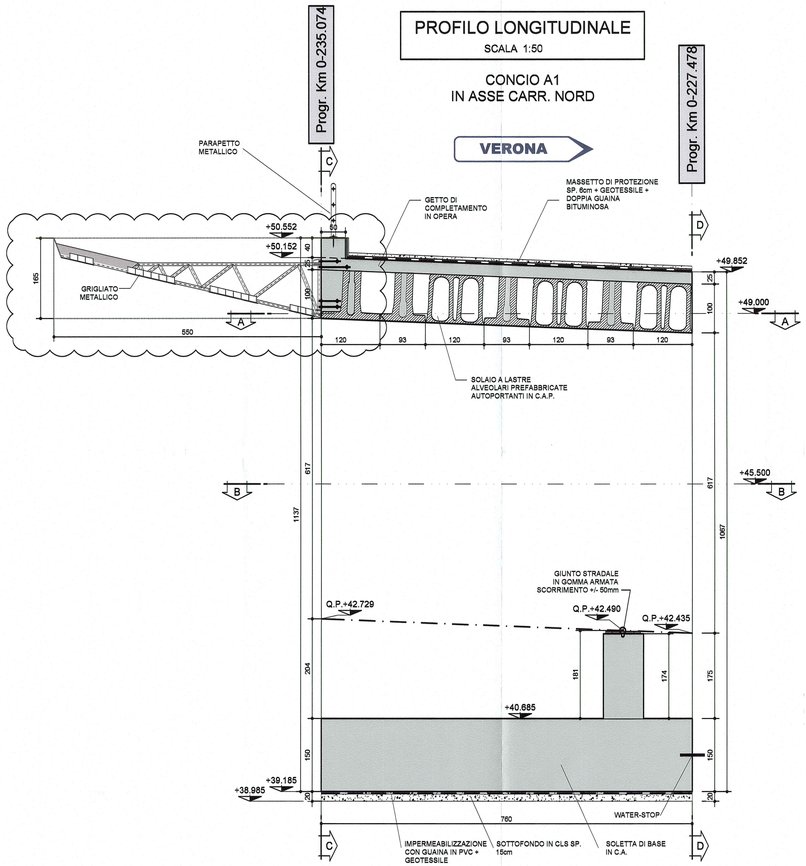

NOTA BENE

- PER I DETTAGLI DELL'IMPERMEABILIZZAZIONE VEDI ELABORATO SPECIFICO: RAAA1ERAPGA01SPC004

- PER LE CARATTERISTICHE DEI MATERIALI STRUTTURALI SI RIMANDA ALL'ELABORATO SPECIFICO: RAAA1ERAPGA01GSP001

- PER I DETTAGLI RELATIVI ALLA CARPENTERIA METALLICA DEL TRALICCIO SI VEDANO GLI ELABORATI:
RAAA1ERAPGA01SCA100
RAAA1ERAPGA01SCA101
RAAA1ERAPGA01SCA102
RAAA1ERAPGA01SCA114
RAAA1ERAPGA01SCA118
RAAA1ERAPGA01SCA119

DESCRIZIONE DELLA MODIFICA
MODIFICATO PENSILINA, TIRAFONDI E ULTIMA TRAVE PREFABBRICATA

Committente:
AUTOCAMIONALE DELLA CISA S.p.A.
Via Camboara 26/A - Frazione Ponte Taro - 43015 NOCETO (PR)

Impresa Esecutrice:
PIZZAROTTI FONDATA NEL 1910

AUTOSTRADA DELLA CISA A15
RACCORDO AUTOSTRADALE A15/A22
CORRIDOIO PLURIMODALE TIRRENO-BRENNERO
RACCORDO AUTOSTRADALE FRA L'AUTOSTRADA DELLA CISA-FONTEVIVO (PR) E L'AUTOSTRADA DEL BRENNERO-NOGAROLE ROCCA (VR). I LOTTO.

C.U.P. G61B04000060008 | C.I.G. 307068161E

PROGETTO ESECUTIVO

AUTOCAMIONALE DELLA CISA S.p.A.
Il Direttore TIBRE: | Il Responsabile del Procedimento: | Il Presidente:

IMPRESA PIZZAROTTI & C. S.p.A.
Il Direttore Tecnico: | Il Responsabile di Progetto: Dott. Ing. Luca Bondanelli

Il Geologo: NA

PROGETTAZIONE DI:
PIZZAROTTI FONDATA NEL 1910
A.T.I.: idroesse engineering (MANDATARIA) | ROCK SOIL S.p.A. (MANDANTE) | VIA S.r.l. (MANDANTE)

Il Progettista:
Dott. Ing. Giovanna Cassani
Ordine degli Ingegneri della Provincia di Milano n.20997
GIOVANNA CASSANI ORDINE INGEGNERI DI MILANO 20997

Coordinatore per la Sicurezza in fase di Progettazione:
Ing. Giovanni Maria Cepparotti
Ordine degli Ingegneri della Provincia di Viterbo n. 392

Consulenza specialistica a cura di:
NA

Progettista Responsabile Integrazione Prestazioni Specialistiche:
Impresa Pizzarotti & C. S.p.A.
Ing. Pietro Mazzoli
Ordine degli Ingegneri della Provincia di Parma n. 221
DR. Ing. PIETRO MAZZOLI IMPRESA PIZZAROTTI ORDINE INGEGNERI PARMA 221

Titolo Elaborato:
Asse principale
Galleria artificiale A1
Struttura
Strutture di imbocco - Concio A1- Carpenteria Profili

Data Emissione Progetto: 18/03/2014
Scala: 1:50

Identif. Elaborato:

N.RO IDENTIFICATIVO	CODICE COMMESSA	LOTTO	FASE	ENTE	AMBITO	CAT. OPERA	N.RO OPERA	PARTE OPERA	TIPO DOC.	N.RO PROGR. DOC.	REVISIONE
	RAAA	1	E	R	AP	GA	01	S	CA	096	B

Rev.	Data	DESCRIZIONE REVISIONE	Redatto	Controllato	Approvato
B	12/12/2014	ISTRUTTORIA A15	G. MONDIN	G. CASSANI	MAZZOLI
A	27/08/2014	REEMISSIONE PROGETTO ESECUTIVO	G. MONDIN	G. CASSANI	MAZZOLI