



**PIANTA**  
SCALA 1:50

STRUTTURE DI IMBOCCO MURO A LATO SCATOLARE

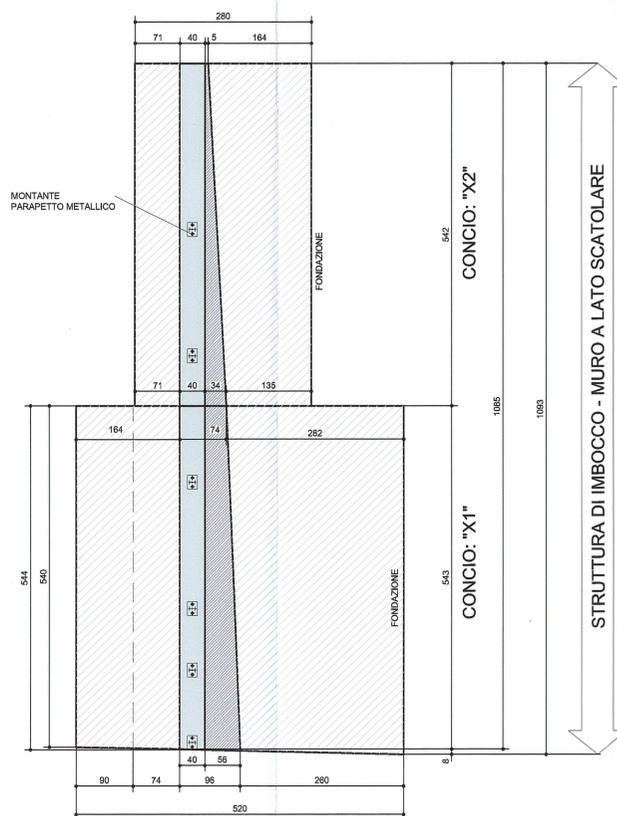


**SEZIONE CONCIO X1**  
SCALA 1:50

STRUTTURE DI IMBOCCO MURO A LATO SCATOLARE

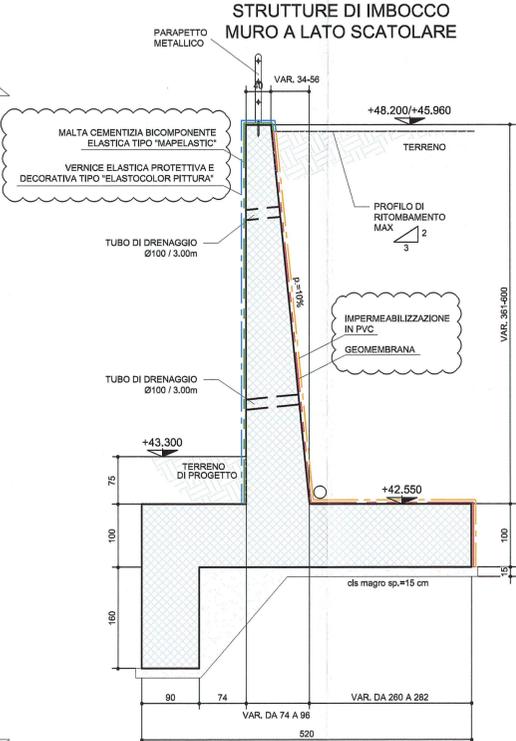

**SCHEMA PLANIMETRICO GENERALE**

STRUTTURE DI IMBOCCO

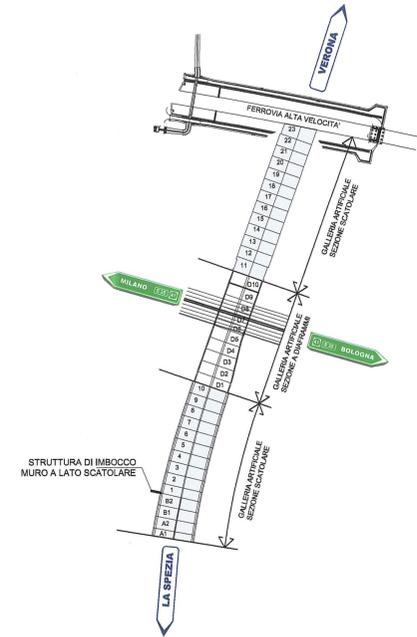

DESCRIZIONE DELLA MODIFICA  
MODIFICA IMPERMEABILIZZAZIONE E ALLINEAMENTO MURO

NOTA BENE

- PER I DETTAGLI DELL'IMPERMEABILIZZAZIONE VEDI ELABORATO SPECIFICO: RAAA1ERAPGA01SPC002
- PER LE CARATTERISTICHE DEI MATERIALI STRUTTURALI SI RIMANDA ALL'ELABORATO SPECIFICO: RAAA1ERAPGA01GSP001

Comittente: **AUTOCAMIONALE DELLA CISA S.p.A.**  
Via Camboara 26/A - Frazione Ponte Taro - 43015 NOCETO (PR)

Impresa Esecutrice: **PIZZAROTTI**  
FONDATA NEL 1910

**AUTOSTRADA DELLA CISA A15 RACCORDO AUTOSTRADALE A15/A22 CORRIDOIO PLURIMODALE TIRRENO-BRENNERO RACCORDO AUTOSTRADALE FRA L' AUTOSTRADA DELLA CISA-FONTEVIVO (PR) E L' AUTOSTRADA DEL BRENNERO-NOGAROLE ROCCA (VR). I LOTTO.**  
C.U.P. G61B04000060008 C.I.G. 307068161E

**PROGETTO ESECUTIVO**

Il Direttore TIRE: *[Signature]* Il Responsabile del Procedimento: *[Signature]* Il Progettista: *[Signature]*

IMPRESA PIZZAROTTI & C. S.p.A.  
Il Direttore Tecnico: **Don. Ing. Luca Bonifantelli** Il Geologo: NA

PROGETTAZIONE DI: **PIZZAROTTI** FONDATA NEL 1910 Il Progettista: **GIOVANNA CASSANI** ORDINE INGEGNERI DI MILANO n. 20997/20997

A.T.I.: **idrosse engineering** **ROCKSOIL** **VIA** Ordine degli Ingegneri della Provincia di Viterbo n. 392  
Ing. Giovanni Maria Cepparotti  
Coordinatore per la Sicurezza in fase di Progettazione

Consulenza specialistica a cura di: **PIZZAROTTI** Progettista Responsabile Integrazione Prestazioni Specialistiche:  
Ing. Pietro Mazzoli **PIZZAROTTI** Impresa Pizzarotti & C. S.p.A. n. 20997/20997  
Ing. Pietro Mazzoli **PIZZAROTTI** Impresa Pizzarotti & C. S.p.A. n. 20997/20997  
Ordine degli Ingegneri della Provincia di Parma n. 821

Titolo Elaborato: **Asse principale Galleria artificiale A1 Struttura Strutture di imbocco - Muro a lato scatolare - Carpenteria** Data Emisione Progetto: 18/03/2014  
Scale: 1:50 1:100

Identif. Elaborato:	NUM. IDENTIFICATIVO	CODICE COMESSA	LOTTO	FASE	DIRE	AMBITO	CAE. OPERA	MURO OPERA	PARTE OPERA	TIPO DOC.	NUM. PROG. DOC.	REVISIONE
		RAAA	1	E	R	AP	GA	01	S	CA	107	B

Rev.	Data	DESCRIZIONE REVISIONE	Redatto	Controllato	Approvato
B	12/12/2014	ISTRUTTORIA A15	G. MONDINI	G. CASSANI	MAZZOLI
A	27/06/2014	RIEMMISSIONE PROGETTO ESECUTIVO	G. MONDINI	G. CASSANI	MAZZOLI

IL PROGETTO ESECUTIVO HA FATTO OGGETTO DI UN ACCORDO DI INTERESSE PUBBLICO... (text partially obscured)