


SEZIONE B-B

SCALA 1:50


CONCI M9-M10
PIANTA

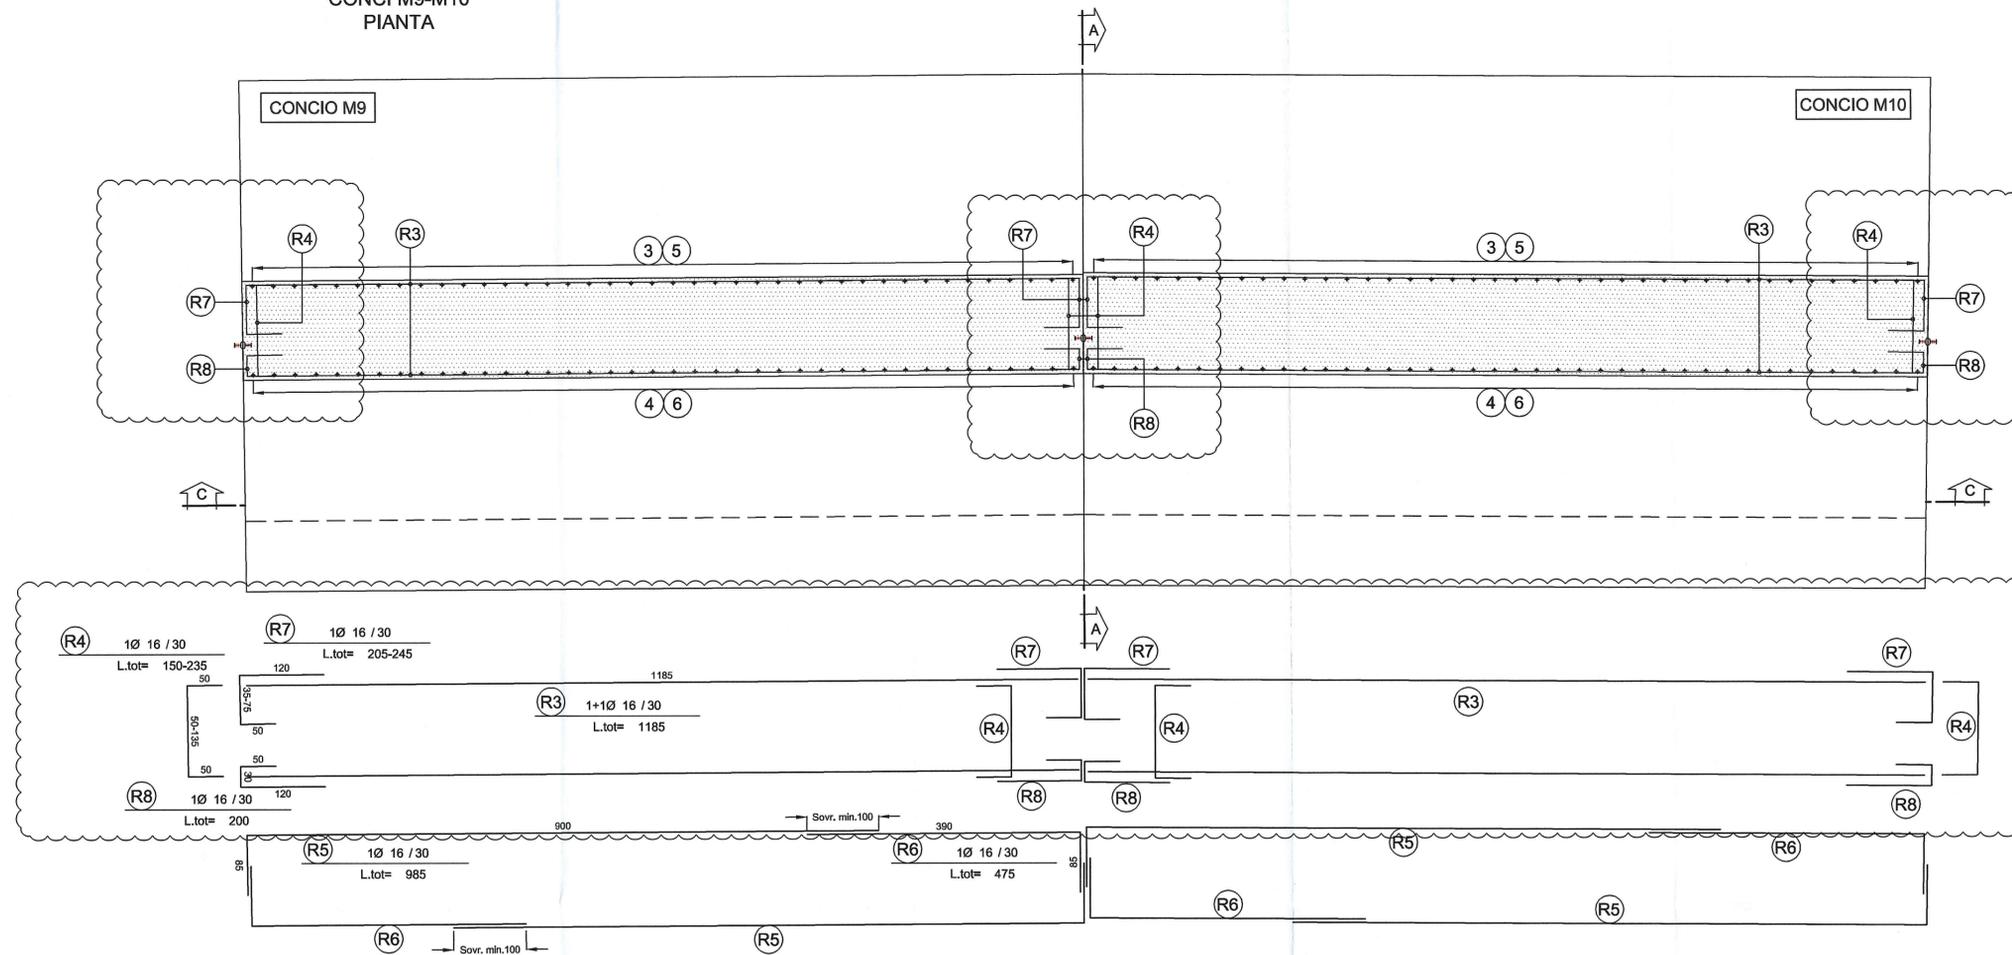

SEZIONE C-C

SCALA 1:50

CONCI M9-M10
PROFILO LONGITUDINALE

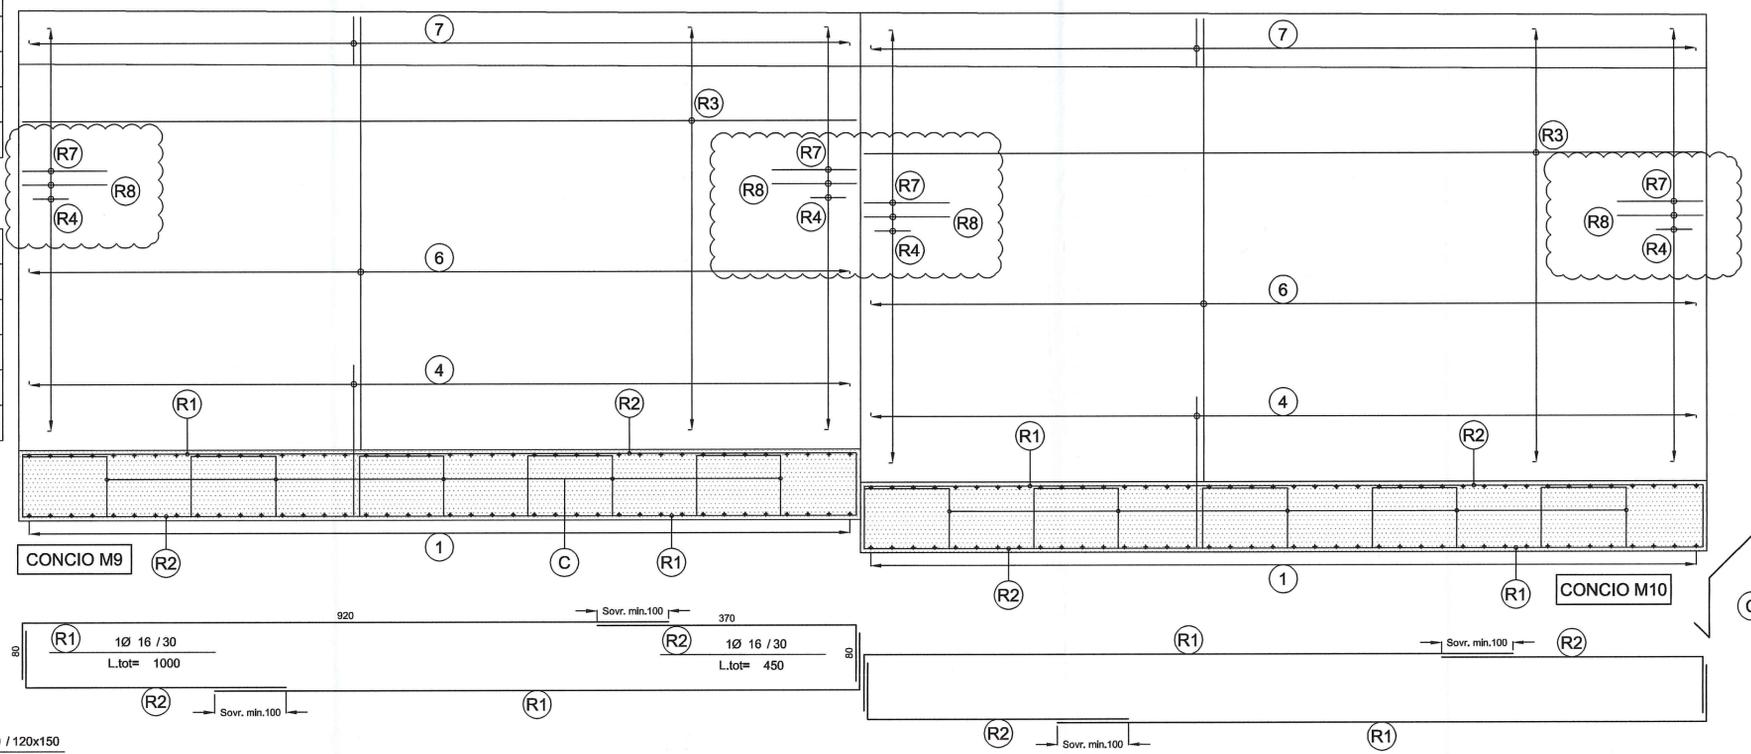


CONCIO M9				
Marca	Variabile	Lunghezza	Variabile	L. Tot
1	a	700	A	700
5	b	690	B	690
6	c	624	C	710
S2	g	35-129	G	65-159

CONCIO M10				
Marca	Variabile	Lunghezza	Variabile	L. Tot
1	a	703	A	703
5	b	740	B	740
6	c	674	C	760
S2	g	35-131	G	35-161



KEYPLAN

SCALA 1:500

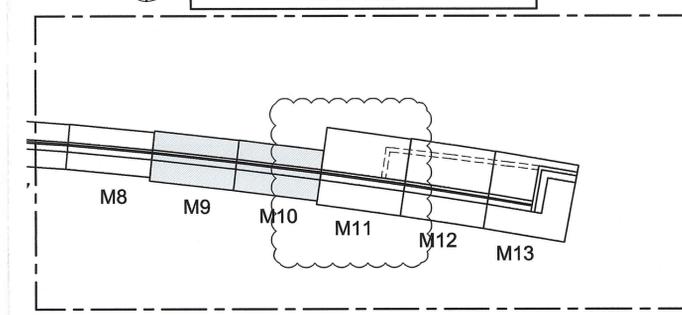

NOTA BENE

- PER I DETTAGLI DELL'IMPERMEABILIZZAZIONE VEDI ELABORATO SPECIFICO: RAAA1ERAPGA01SPC002
- PER LE CARATTERISTICHE DEI MATERIALI STRUTTURALI SI RIMANDA ALL'ELABORATO SPECIFICO: RAAA1ERAPGA01GSP001

DESCRIZIONE DELLA MODIFICA

MODIFICA ARMATURE PER INSERIMENTO WATERSTOP

Comittente:
AUTOCAMIONALE DELLA CISA S.p.A.
Via Cambara 26/A - Frazione Ponte Taro - 43015 NOCETO (PR)

Impresa Esecutrice:
PIZZAROTTI
FONDATA NEL 1910

AUTOSTRADA DELLA CISA A15
RACCORDO AUTOSTRADALE A15/A22
CORRIDOIO PLURIMODALE TIRRENO-BRENNERO
RACCORDO AUTOSTRADALE FRA L' AUTOSTRADA DELLA CISA-FONTEVIVO (PR)
E L' AUTOSTRADA DEL BRENNERO-NOGAROLE ROCCA (VR). I LOTTO.
C.U.P. G61B0400060008 C.I.G. 307068161E

PROGETTO ESECUTIVO

AUTOCAMIONALE DELLA CISA S.p.A.
Il Direttore TIBRE: _____ Il Responsabile del Procedimento: _____ Il Progettista: _____

IMPRESA PIZZAROTTI
Il Direttore Tecnico: **Il Responsabile di Progetto**
Dott. Ing. Luca Bondanelli

Il Geologo: NA

PROGETTAZIONE DI:
PIZZAROTTI
FONDATA NEL 1910

Il Progettista:
GIOVANNA CASSANI
ORDINE INGEGNERI DI MILANO
Ordine degli Ingegneri della Provincia di Milano n. 20962/20987

A.T.I.: **idrosse engineering** **ROCKSOIL S.p.A.** **VIA**
MANDATARIA MANDATARIA MANDATARIA

Coordinatore per la Sicurezza in fase di Progettazione:
Ing. Giovanni Maria Cepparotti
Ordine degli Ingegneri della Provincia di Viterbo n. 392

Consulenza specialistica a cura di:
NA

Progettista Responsabile Integrazione Prestazioni Specialistiche:
Impresa Pizzarotti & C. S.p.A.
Dott. Ing. PIETRO MAZZOLI
IMPRESA PIZZAROTTI
ORDINE INGEGNERI DELLA PROVINCIA DI PARMA n. 821

Titolo Elaborato:
Asse principale
Galleria artificiale A1
Struttura - Strutture di imbocco
Muro in destra - Conci M9-M10 - Armature - Tav. 2/2

Data Emissione Progetto:
18/03/2014

Scala:
1:50

Identif. Elaborato:

NUM. IDENTIFICATIVO	CODICE COMESSA	LOTTO	FASE	ENTE	AMBITO	CAT. OPERA	NUM. OPERA	PARTE OPERA	TIPO DOC.	NUM. PROCED.	DOC. REVISIONE
	RAAA	1	E	R	AP	GA	01	S	AR	043	B

Rev. _____

Il presente documento non potrà essere copiato, riprodotto o altrimenti pubblicato, in tutto o in parte, senza il consenso scritto della AUTOCAMIONALE DELLA CISA S.p.A. ogni utilizzo non autorizzato sarà considerato a norma di legge. THE DOCUMENT MAY NOT BE COPIED, REPRODUCED OR PUBLISHED, EITHER IN PART OR IN ITS ENTIRETY, WITHOUT THE WRITTEN PERMISSION OF AUTOCAMIONALE DELLA CISA S.p.A. UNAUTHORIZED USE WILL BE PROSECUTED BY LAW.