


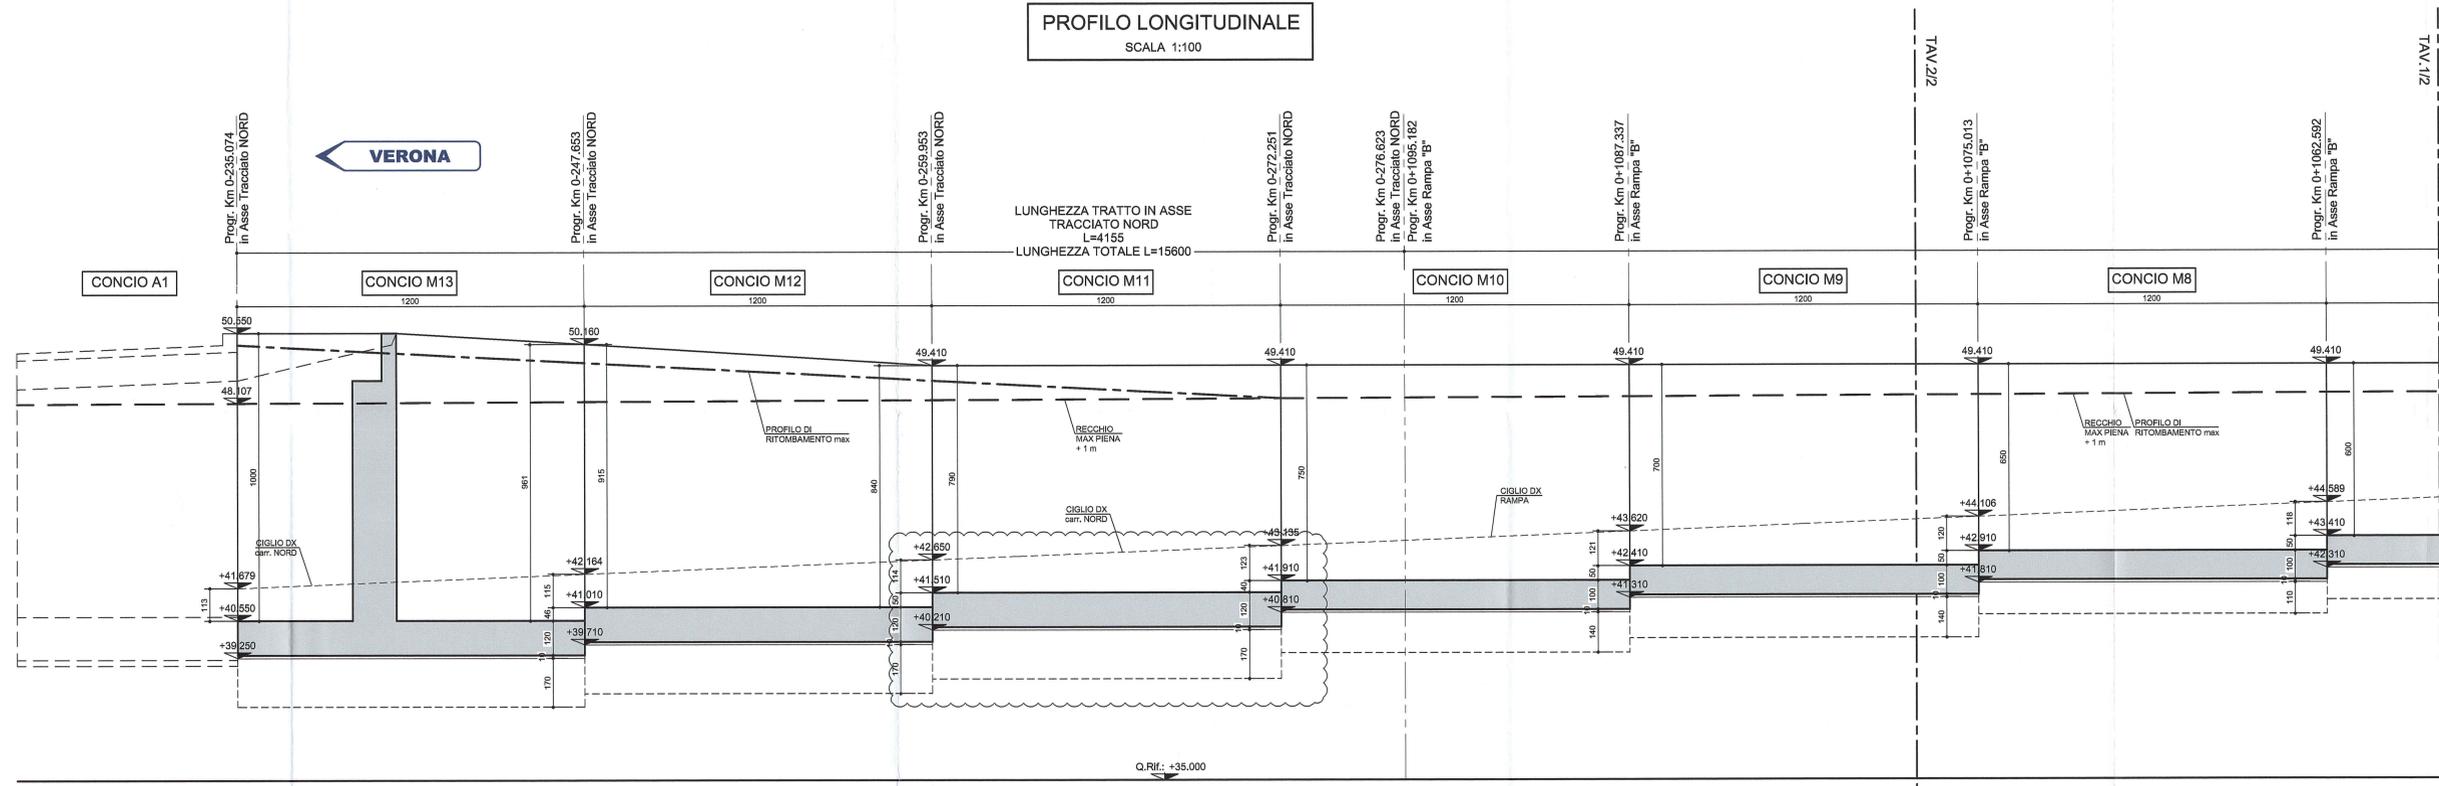

PROFILO LONGITUDINALE
SCALA 1:100



NOTA BENE

- PER I DETTAGLI DELL'IMPERMEABILIZZAZIONE VEDI ELABORATO SPECIFICO: RAAA1ERAPGA01SPC002
- PER LE CARATTERISTICHE DEI MATERIALI STRUTTURALI SI RIMANDA ALL'ELABORATO SPECIFICO: RAAA1ERAPGA01GSP001

DESCRIZIONE DELLA MODIFICA
MODIFICA ALTEZZA ZATTERA DI FONDAZIONE CONCIO M11

Autocomonale della CISA S.p.A.
Via Combara 26/A - Frazione Ponte Tara - 43015 NOCETO (PR)

IMPRESA PIZZAROTTI
FONDATA NEL 1910

AUTOSTRADA DELLA CISA A15
RACCORDO AUTOSTRADALE A15/A22
CORRIDOIO PLURIMODALE TIRRENO-BRENNERO
RACCORDO AUTOSTRADALE FRA L'AUTOSTRADA DELLA CISA-FONTEVIVO (PR)
E L'AUTOSTRADA DEL BRENNERO-NOGARELE ROCCA (VR) - I LOTTO.
C.U.P. G61B0400060008 C.I.G. 307068161E

PROGETTO ESECUTIVO

Il Direttore TIRRE: *[Signature]* Il Responsabile del Procedimento: *[Signature]* Il Progettista: *[Signature]*

IMPRESA PIZZAROTTI & C. S.p.A.
Il Direttore Tecnico: *Dot. Ing. Luca Bondanelli*

Il Geologo: NA

PROGETTAZIONE DI: **PIZZAROTTI** FONDATA NEL 1910

A.T.I.: **idroesse** **rocksoil** **VIA**

Consulenza specialistica a cura di: NA

Il Progettista: **GIOVANNA CASSANI** ORDINE INGEGNERI DI MILANO
Dot. Ing. Giovanna Cassani
Coordinatore per la Sicurezza in fase di Progettazione:
Ing. Giovanni Maria Cepparotti
Progettista Responsabile Integrazione Prestazioni Specialistiche:
Impresa Pizzarotti & C. S.p.A. *[Signature]*
Ing. Pietro Mazzoli

Titolo Elaborato: **Asse principale Galleria artificiale A1**
Struttura
Strutture di imbocco - Muro in destra - Prospetti - Tav. 1/2
Data Emisione Progetto: 18/03/2014
Scala: 1:100

Identif. Elaborato:	N.RO. IDENTIFICATIVO	CODICE OMNESIA	LOTTO	SECT	EST	AMBITO	OP. OPEN	N.RO. STRUT.	PARTE STRUT.	SP. SOC.	N.RO. PROSP. SPEC.	REVISIONE
		RAAA	T	E	R	AP	GA	01	S	PO	003	B