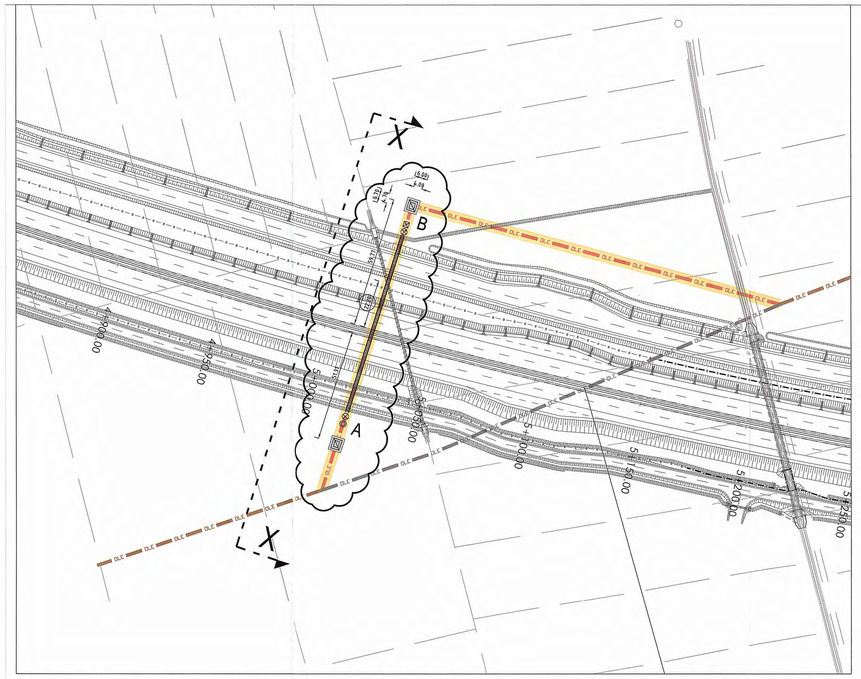

PLANIMETRIA DI INQUADRAMENTO - OLE - 05 - 0 - 001 - 00
SCALA 1:1000

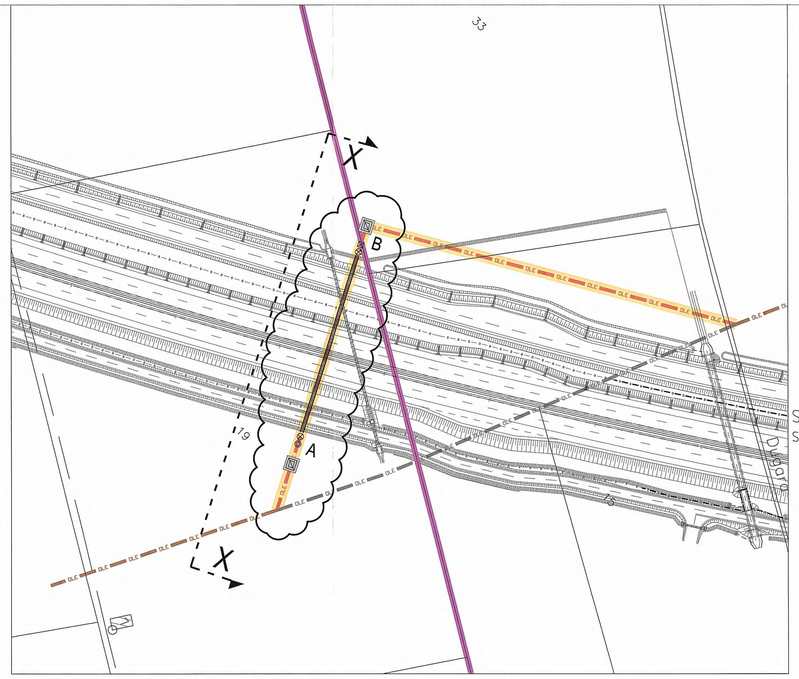

PLANIMETRIA DI INQUADRAMENTO CATASTALE - OLE - 05 - 0 - 001 - 00
SCALA 1:1000

PRESA DI POTENZIALE ISA
SCALA 1:20

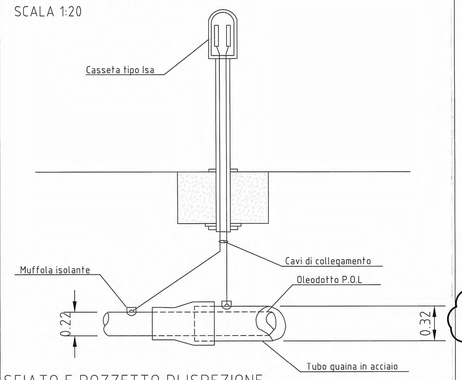

SFIATO E POZZETTO DI ISPEZIONE
SCALA 1:20

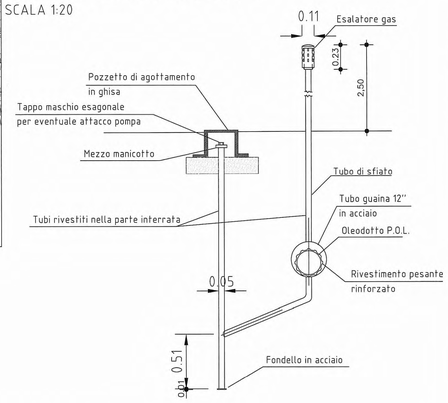

LEGENDA

- CONFINI COMUNALI
- VIABILITA' IN PROGETTO

CATASTALE

- CONFINE FOGLIO
- FASCIA AUTOSTRADALE

INTERFERENZE LINEARI

- OLE - LINEA OLEODOTTO ESISTENTE
- TRATTO OLEODOTTO ESISTENTE DA DISMETTERE
- TRATTO OLEODOTTO DI PROGETTO

ETICHETTA INTERFERENZA

AAA – 00-0 / 000-00

AAA = TIPOLOGIA DI INTERFERENZA
00-0 = CODICE ENTE INTERFERITO
000-00 = N. PROG. INTERFERENZA
ILL – ILLUMINAZIONE POBBLICA

- CAMERETTA VALVOLA DI INTERCETTAZIONE CON IMPRONTA SCAVO
- PRESA DI POTENZIALE ISA
- SFIATO CON ESALATORE
- POZZETTO DI AGGOTTAMENTO
- TUBO CON GUAINA IN ACCIAIO SP. MIN. 4.5mm DN12

CAMERETTA VALVOLA DI INTERCETTAZIONE:

1. Valvola di intercettazione a sfera supportata in acciaio al carbonio secondo norme API 6D, passaggio pieno, classe ANSI 600 Ø8", estremità flangiate R.F., con comando manuale a volantino e riduttore.
2. Tronchetto con le stesse caratteristiche della condotta di linea.
3. Valvola a sfera flottante in accaio secondo norme API 6D, passaggio pieno, attacco flangiato Ø3" ANSI 600 R.F. con comando manuale a leva e filettatura terminale cieca installata sul T.E. centrale (8"x3") che divide la coppia di valvole intercettanti, per emungimento.
4. Flangie accoppiate intercambiabili (cieca e a passaggio pieno) interposte alle estremità di valvole di intercettazione e di tronchetti, comprese le guarnizioni di classe non inferiore.
5. T.E. centrale (8"x3").
6. Vernice resistente ai carburanti.
7. Guaina di impermeabilizzazione.
8. Scala metallica con ringhiera fissata alla parete.
9. Copertura metallica scorrevole della cameretta in lamiera striata in acciaio zincato dello spessore minimo di 10/10 in due sezioni a scorrimento laterale su binari posati su muretti in cls. Sarà completa di maniglie fisse, occhielli per lucchetti ed armatura movibile in profilati per il supporto dei coperchi scorrevoli.
10. Binari di scorrimento copertura metallica ancorati al muretto di supporto con massetto di livellamento in malta espansiva.

Inserimento pozzetti e guaina in planimetria
e posizionamento cameretta valvola di intercettazione
Inserimento tombino TT57 in sezione

SEZIONE ATTRAVERSAMENTO X-X
SCALA 1:200

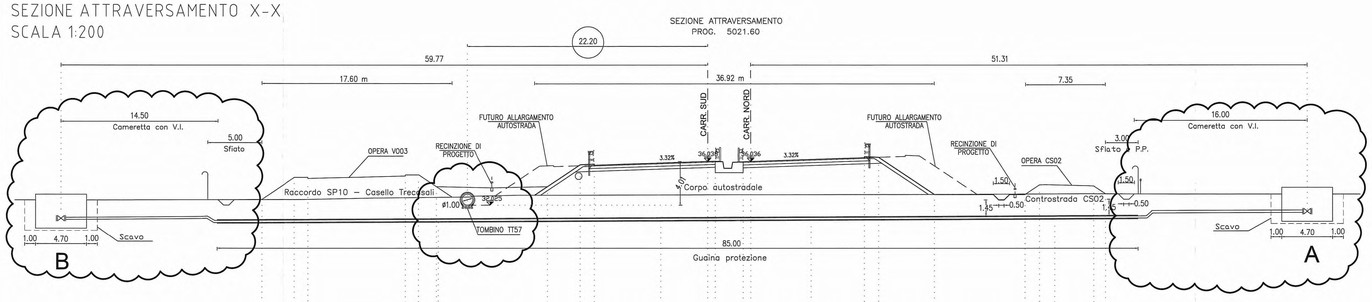

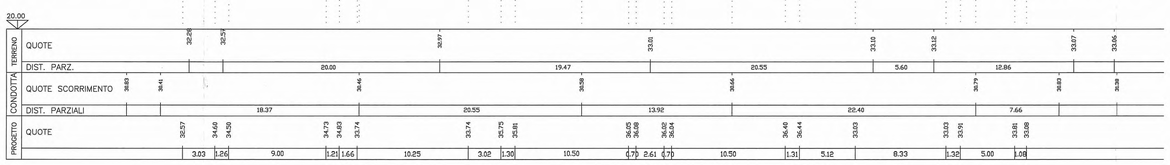

SEZIONE ATTRAVERSAMENTO OLE - 05 - 0 - 001 - 00
SCALA 1:200

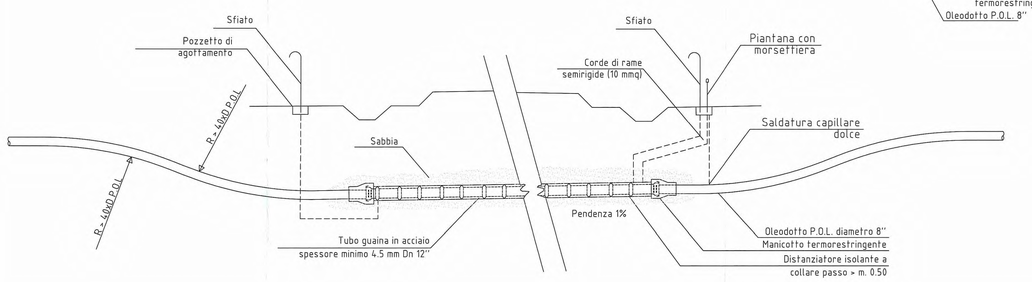

PARTICOLARI COSTRUTTIVI
SCALA 1:20

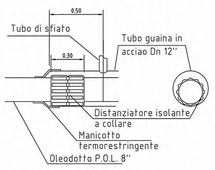

SEZIONI TIPO DI SCAVO
SCALA 1:50

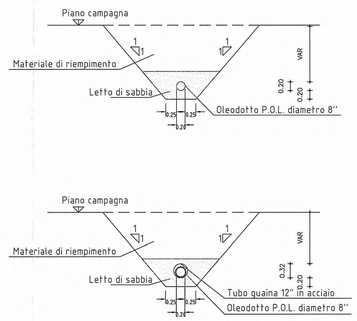

CAMERETTA VALVOLA DI INTERCETTAZIONE
PARTICOLARI COSTRUTTIVI
SCALA 1:50

PIANTA

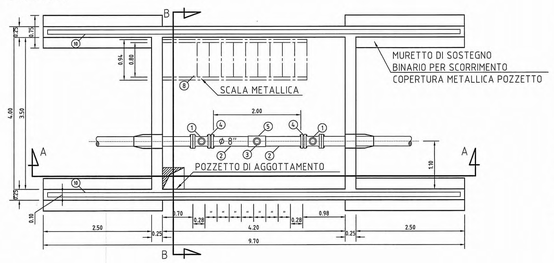

SEZIONE A-A

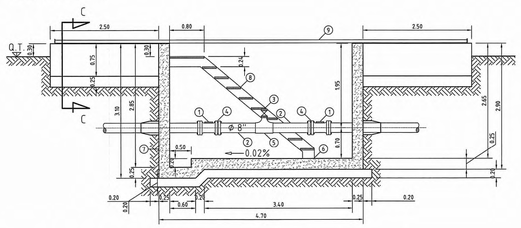

SEZIONE B-B

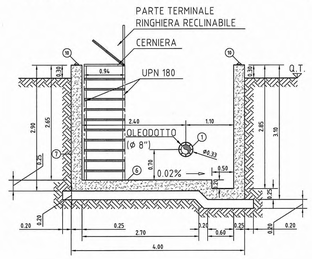

SEZIONE C-C

KEY-PLAN

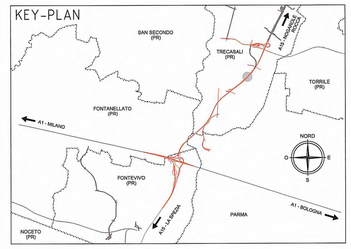

Committente:

AUTOCAMIONALE DELLA CISA S.P.A.
Via Camboara 26/A - Frazione Ponte Taro - 43015 NOCETO (PR)

Impresa Esecutrice:

PIZZAROTTI
FONDATA NEL 1910

AUTOSTRADA DELLA CISA A15
RACCORDO AUTOSTRADALE A15/A22
CORRIDOIO PLURIMODALE TIRRENO-BRENNERO
RACCORDO AUTOSTRADALE FRA L' AUTOSTRADA DELLA CISA-FONTEVIVO (PR)
E L' AUTOSTRADA DEL BRENNERO-NOGAROLE ROCCA (VR). 1 LOTTO.

C.U.P. G61B04000060008 | C.I.G. 307068161E

PROGETTO ESECUTIVO

AUTOCAMIONALE DELLA CISA S.p.A.
Il Direttore TIBRE: | Il Responsabile del Procedimento: | Il Presidente:

IMPRESA PIZZAROTTI & C. S.p.A.
Il Direttore Tecnico: IMPRESA PIZZAROTTI & C. S.p.A. Il Responsabile di Progetto Dott. Ing. Luca Bondanelli

Il Geologo: NA

PROGETTAZIONE DI: PIZZAROTTI FONDATA NEL 1910
A.T.I.: idroesse engineering | ROCKSOIL S.p.A. | VIA

Il Progettista: Ing. Fabio Nigrelli
Ordine degli Ingegneri della Provincia di Parma n. 3581

Coordinatore per la Sicurezza in fase di Progettazione: Ing. Giovanni Maria Cepparotti
Ordine degli Ingegneri della Provincia di Viterbo n. 392

Consulenza specialistica a cura di: N.A.

Progettista Responsabile Integrazione Prestazioni Specialistiche: Impresa Pizzarotti & C. S.p.A. – Ing. Pietro Mazzoli
Ordine degli Ingegneri della Provincia di Parma n. 821

Titolo Elaborato:
Asse Principale
Pubblici Servizi
Pubblici Servizi dal sp. Nord ponte fiume Taro (km 2+371,62) al casello Trescalini (km 7+150)
Oleodotti Gasdotti - Sezione interferenza - AMM. DELLO STATO Tav. 1/2

Data Emissione Progetto: 18/03/2014
Scala: VARIE

Identif. Elaborato:

N.RO IDENTIFICATIVO	CODICE COMMESSA	LOTTO	FASE	ENTE	AMBITO	CAT. OPERA	N.RO OPERA	PARTE OPERA	TIPO DOC.	N.RO PROGR. DOC.	REVISIONE
	RAAA	1	E	I	AP	PS	03	C	SZ	001	B

Rev.	Data	DESCRIZIONE REVISIONE	Redatto	Controllato	Approvato
B	21/11/2014	INSERIMENTO POZZETTI E GUAINA IN PLANIMETRIA E POSIZIONAMENTO CAMERETTA	MORDACCI	NIGRELLI	MAZZOLI
A	09/07/2014	RIEMISSIONE PROGETTO ESECUTIVO	GABATEL	NIGRELLI	MAZZOLI