

LEGENDA MODIFICHE 19/02/2015
 Modifica concio 1a per rilocamento Maesta'.

NOTE GENERALI

- LE QUOTE ALTIMETRICHE SONO ESPRESSE IN METRI
- TUTTE LE MISURE SONO ESPRESSE IN CENTIMETRI
- TUTTI GLI ANGOLI SONO ESPRESSE IN GRADI CENTesimalI
- GLI ANGOLI DI FREGATURA E POSIZIONAMENTO DELLE BARRI SONO ESPRESSE IN GRADI SESSADECIIMALI

CARATTERISTICHE DEI MATERIALI


CALCESTRUZZO MAGRO DI SOTTOPAVIMENTO
 CLASSE DI RESISTENZA MINIMA : C 12/15

ACCIAIO IN BARRI PER C.A.
 B450C stabilizzato controllato in stabilimento

PER I MATERIALI CHE NON ESPRESSAMENTE INDICATO FARE RIFERIMENTO A QUANTO RIPORTATO NELLE RELAZIONI DI CALCOLO

CONGLOMERATO SOTTOPAVIMENTO
 CLASSE DI RESISTENZA MINIMA : C 32 /40
 CLASSE DI ESPOSIZIONE AMBIENTALE : XA1+XB1+XF2
 CLASSE DI CONTENUTO CLORURI : 0,40
 CLASSE DI CONSISTENZA : S4
 DIMENSIONE AGGREGATO MASSIMA : 25mm
 COPPIERATURA : C = 50mm
 RAPPORTO A/C MAX : 1,50

MURI di sostegno
 C 32 /40
 300x400x400
 0,40
 S4
 25mm
 C = 50mm
 1,50

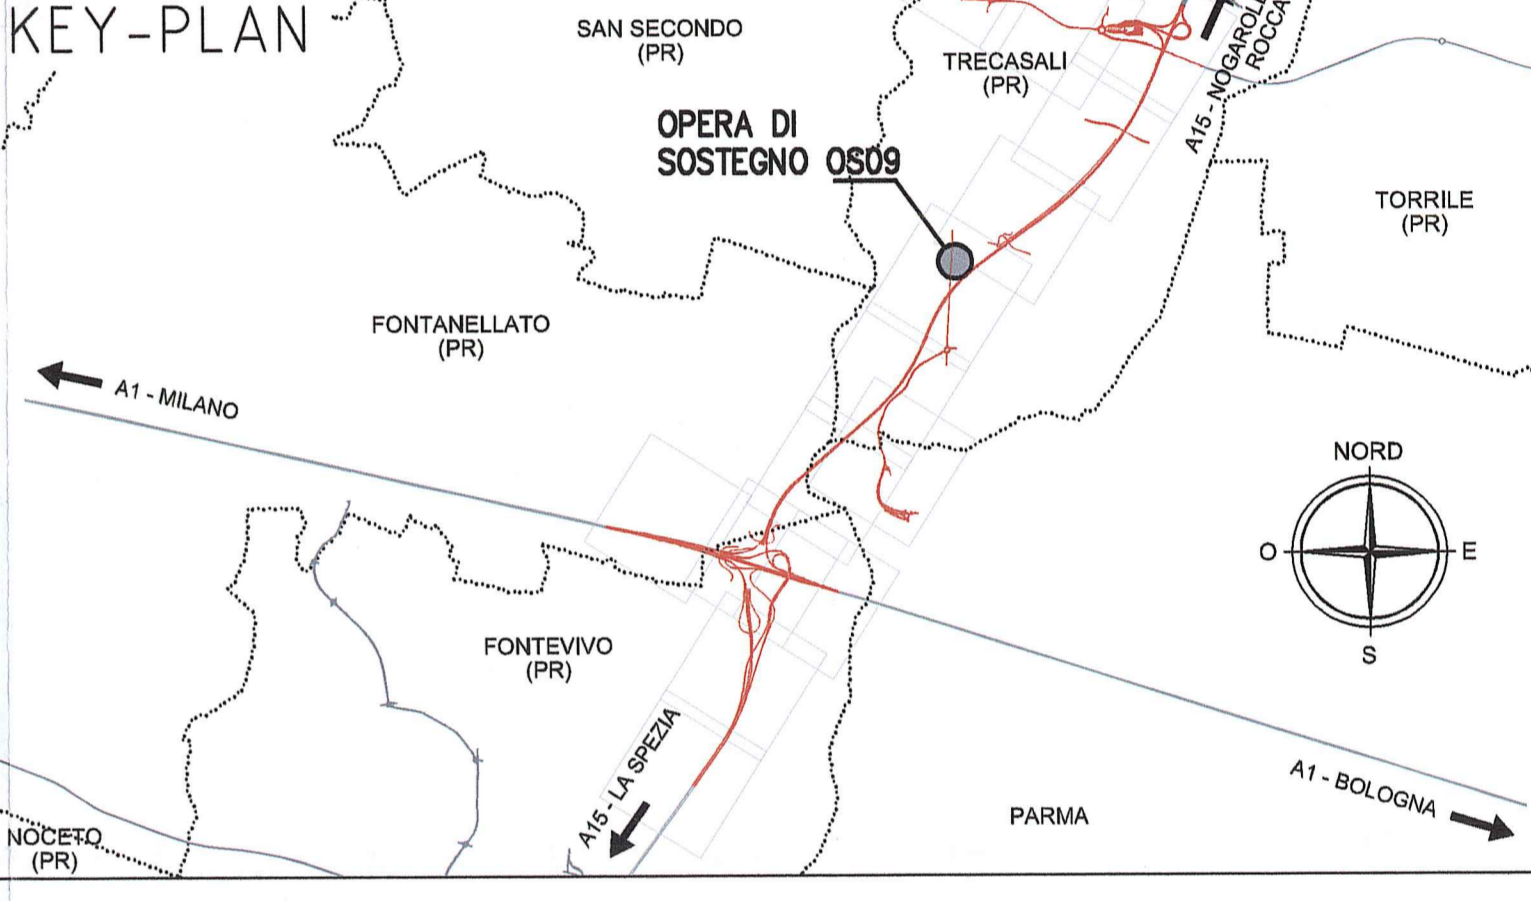

Committente:

AUTOCAMIONALE DELLA CISA S.p.A.
 Via Camboara 26/A - Frazione Ponte Taro - 43015 NOCETO (PR)

Impresa Esecutiva:

PIZZAROTTI
 FONDATA NEL 1910

AUTOSTRADA DELLA CISA A15
RACCORDO AUTOSTRADALE A15/A22
CORRIDOIO PLURIMODALE TIRRENO-BRENNERO
RACCORDO AUTOSTRADALE FRA L'AUTOSTRADA DELLA CISA-FONTEVIVO (PR)
E L'AUTOSTRADA DEL BRENNERO-NOGAROLE ROCCA (VR), 1 LOTTO.
C.U.P. G61B0400060008 C.I.G. 307068161E

PROGETTO ESECUTIVO

AUTOCAMIONALE DELLA CISA S.p.A.
 Il Direttore TIRENE: *[Signature]* Il Responsabile del Procedimento: *[Signature]* Il Presidente: *[Signature]*

Il Responsabile dei lavori: *[Signature]*

IMPRESA PIZZAROTTI & C. S.p.A.
 Il Direttore Tecnico: *[Signature]* Il Geologo: NA

PROGETTAZIONE DI: **PIZZAROTTI** FONDATA NEL 1910
 A.T.I. **idrosse** **ROCK SOL** **VIA**

Consulenza specialistica e cura di: NA
 Progettista Responsabile: **Ing. Fabio Nigrelli**
 Impresa Pizzarotti & C. S.p.A. **Ing. Giovanni Maria Cepparotti**
Ing. Pietro Mazzoli

Titolo Elaborato: **Asse principale Opere di sostegno Muro di sostegno - CVP2 rampa sx lato MN Carpenterie - Tav. 1/2**

Data Emisione Progetto: 18/03/2014

Scale: 1:100

Identif. Elaborato:	NUM. MODIFICAZIONE	CODICE COMMITTA	LOTTO	FASE	DATA	AMBITO	CAV. OPERA	MURO OPERA	PARTE OPERA	TIPO DOC.	MURO PROGR. DOC.	REVISIONE
		RAAA	1	E	1	AP	OS	OS	G	CA	OOT	E
B	18/02/2015	Modifica concio 1a per rilocamento Maesta'								POLLEZZI	NIGRELLI	MAZZOLI
A	27/02/2014	RELAZIONE PROGETTO ESECUTIVO								POLLEZZI	NIGRELLI	MAZZOLI
Rev.	Data	DESCRIZIONE REVISIONE								Redatto	Controllato	Approvato