PROSPETTO MURO LATO VALLE 1:100

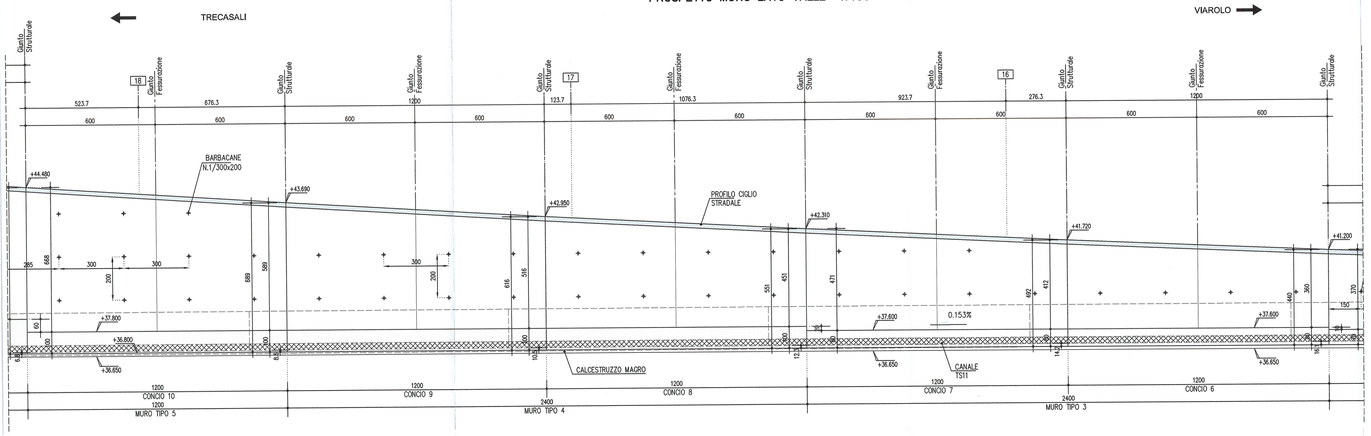

PIANTA A QUOTA TESTA MURO 1:100

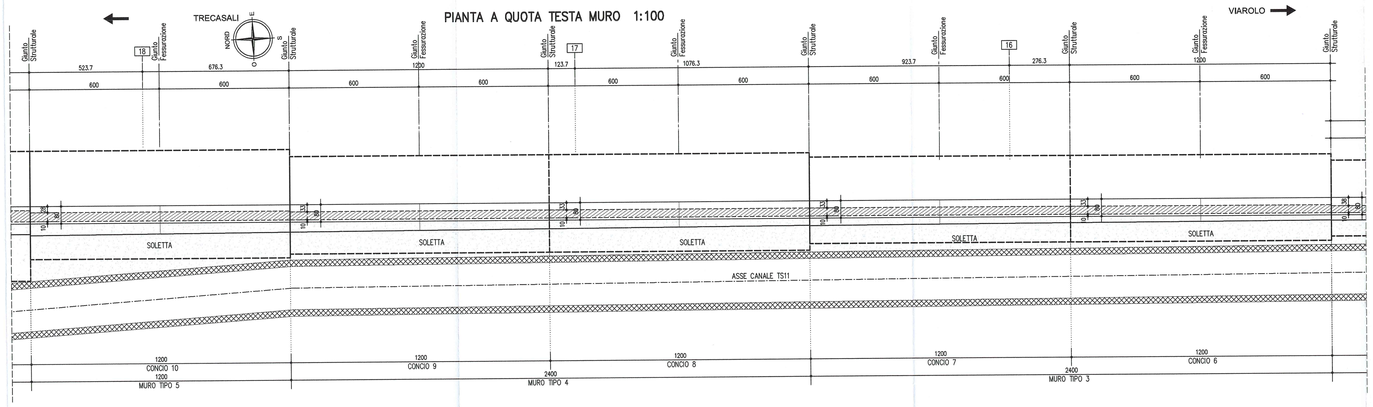

PIANTA A QUOTA FONDAZIONI 1:100

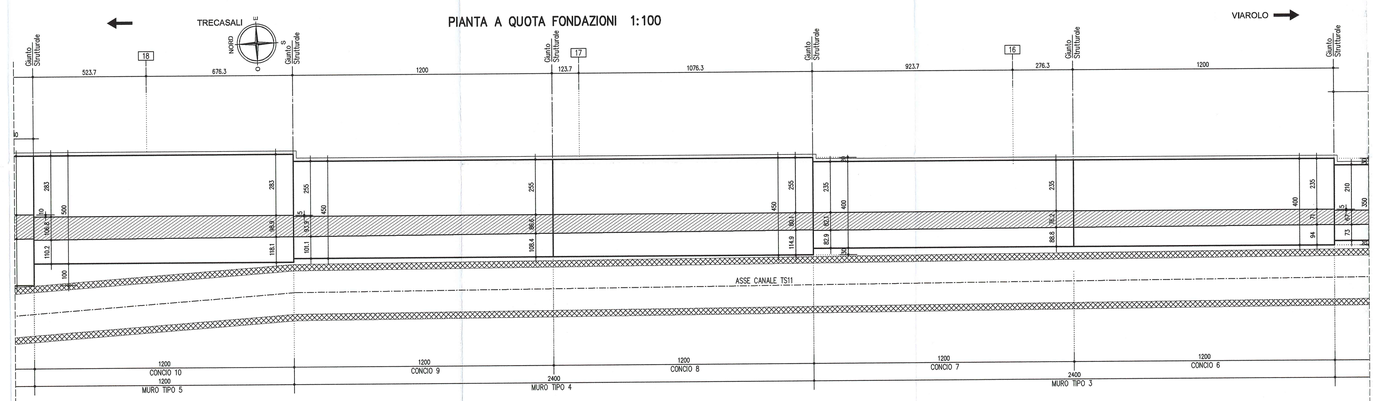

KEY-PLAN OS06 1:500

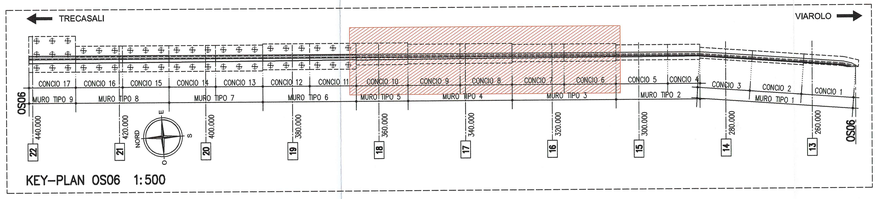

LEGENDA MODIFICHE 12/12/2014

Variazione riempimento tra muro e canale TS11.

NOTE GENERALI

- LE QUOTE ALTIMETRICHE SONO ESPRESSE IN METRI
- TUTTE LE MISURE SONO ESPRESSE IN CENTIMETRI
- TUTTI GLI ANGOLI SONO ESPRESSI IN GRADI CENTESIMALI
- GLI ANGOLI DI PIEGATURA E POSIZIONAMENTO DELLE BARRE SONO ESPRESSI IN GRADI SESSADECIMALI

CARATTERISTICHE DEI MATERIALI

- CALCESTRUZZO MAGRO DI SOTTOFONDAZIONE
CLASSE DI RESISTENZA MINIMA : C 12/15

- ACCIAIO IN BARRE PER C.A. : B450C saldabile controllato in stabilimento

PER I MATERIALI CHE NON ESPRESSAMENTE INDICATO FARE RIFERIMENTO A QUANTO RIPORTATO NELLE RELAZIONI DI CALCOLO

- CONGLOMERATO CEMENTIZIO:	MURI di sostegno
CLASSE DI RESISTENZA MINIMA	C 32 /40
CLASSE DI ESPOSIZIONE AMBIENTALE	XD4+XS1+XF2
CLASSE DI CONTENUTO CLORURI	0.40
CLASSE DI CONSISTENZA	S4
DIMENSIONE AGGREGATO MASSIMA	25mm
COPRIFERRO	C + 50mm
RAPPORTO A/C MAX	0.50

KEY-PLAN

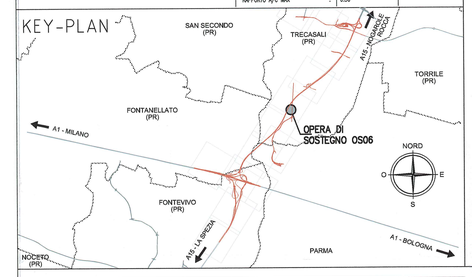

Committente:

AUTOCAMIONALE DELLA CISA S.P.A.
Via Camboara 26/A - Frazione Ponte Taro - 43015 NOCETO (PR)

Impresa Esecutrice:

PIZZAROTTI FONDATA NEL 1910

AUTOSTRADA DELLA CISA A15
RACCORDO AUTOSTRADALE A15/A22
CORRIDOIO PLURIMODALE TIRRENO-BRENNERO
RACCORDO AUTOSTRADALE FRA L' AUTOSTRADA DELLA CISA-FONTEVIVO (PR) E L' AUTOSTRADA DEL BRENNERO-NOGAROLE ROCCA (VR). I LOTTO.

C.U.P. G61B04000060008 | C.I.G. 307068161E

PROGETTO ESECUTIVO

AUTOCAMIONALE DELLA CISA S.p.A.
Il Direttore TIBRE:
Il Responsabile del Procedimento:
Il Presidente:
Il Responsabile dei lavori:

IMPRESA PIZZAROTTI & C. S.p.A.
Il Direttore Tecnico: IMPRESA PIZZAROTTI & C. S.p.A. Il Responsabile di Progetto Dott. Ing. Luca Bonaiuti

Il Geologo: NA

PROGETTAZIONE DI:
PIZZAROTTI FONDATA NEL 1910
A.T.A.: idroesse engineering | ROCKSOIL S.p.A. | VIA

Il Progettista:
Ing. Fabio Nigrelli
Ordine degli Ingegneri della Provincia di Viterbo n.3581

Coordinatore per la Sicurezza in fase di Progettazione:
Ing. Giovanni Maria Cepparotti
Ordine degli Ingegneri della Provincia di Viterbo n. 392

Consulenza specialistica a cura di: NA

Progettista Responsabile Integrazione Prestazioni Specialistiche:
Impresa Pizzarotti & C. S.p.A.
Ing. Pietro Mazzoli
Ordine degli Ingegneri della PROVINCIA DI PARMA n.721
IMPRESA PIZZAROTTI & C. S.p.A.
dott. ing. PIETRO MAZZOLI
ISCRITTO ORDINE INGEGNERI PARMA n.721

Titolo Elaborato:
Asse principale
Opere di sostegno
Muro di sostegno - CVP2 rampa dx lato PR
Carpenterie - Tav. 2/8

Data Emissione Progetto: 18/03/2014
Scala: 1:100

Identif. Elaborato:

N.RO IDENTIFICATIVO	CODICE COMMESSA	LOTTO	FASE	ENTE	AMBITO	CAT. OPERA	N.RO OPERA	PARTE OPERA	TIPO DOC.	N.RO PROGR. DOC.	REVISIONE
	RAAA	1	E	I	AP	OS	06	G	CA	002	B

Rev.	Data	DESCRIZIONE REVISIONE	Redatto	Controllato	Approvato
B	12/12/2014	Istruttoria A15	POLUZZI	NIGRELLI	MAZZOLI
A	27/06/2014	REMISSIONE PROGETTO ESECUTIVO	POLUZZI	NIGRELLI	MAZZOLI

IL PRESENTE ELABORATO NON PUÒ ESSERE COPIATO, DIFFUSO E UTILIZZATO PERSONALMENTE, IN TUTTO O IN PARTE, SENZA IL CONSENSO SCRITTO DELLA AUTOCAMIONALE DELLA CISA S.p.A. SARÀ PERSEGUITO OGNI UTILIZZO NON AUTORIZZATO QUALE VIOLAZIONE DEL DIRITTO D'AUTORE.
THIS DOCUMENT AND ANY OF ITS CONTENTS, DISTRIBUTED OR PUBLISHED, CANNOT BE COPIED OR USED WITHOUT THE WRITTEN PERMISSION OF AUTOCAMIONALE DELLA CISA S.p.A. ANY UNAUTHORIZED USE WILL BE PROSECUTED.