

**LEGENDA MODIFICHE 12/12/2014**  
 Aggiornamento geometria conci 1A-1B. (Si omette nuvoletta perchè la modifica comprende tutto l'elaborato)  
 Inserimento dettaglio protezione catodica barre cordolo.


**NOTE GENERALI**

- LE QUOTE ALTIMETRICHE SONO ESPRESSE IN METRI
- TUTTE LE MISURE SONO ESPRESSE IN CENTIMETRI
- TUTTI GLI ANGOLI SONO ESPRESSE IN GRADI SESADECIMALI
- GLI ANGOLI DI PIEGATURA E POSIZIONAMENTO DELLE BARRE SONO ESPRESSE IN GRADI SESADECIMALI
- DIAMETRO MANDRINO DI PIEGATURA BARRE :  $\phi < 20\text{mm} = 4\phi$   
 $\phi \geq 20\text{mm} = 7\phi$
- LE DIMENSIONI INDICATE PER LA SAGOMA DELLE BARRE SONO QUELLE ESTERNE MASSIME
- PER QUOTE ALTIMETRICHE DI INTRADOSSO ED ESTRADOSSO VEDERE ELABORATI "PIANTA FONDAZIONI" E SEZIONE LONGITUDINALE
- DOVE NON ESPRESSAMENTE INDICATO LA SOVRAPPORZIONE MINIMA DELLE BARRE DEVE ESSERE 70%

**CARATTERISTICHE DEI MATERIALI**

- CALCESTRUZZO MAGRO DI SOTTOFONDAZIONE CLASSE DI RESISTENZA MINIMA : C 12/15	- CONGLOMERATO CEMENTIZIO: CLASSE DI RESISTENZA MINIMA : C 32 /40 CLASSE DI ESPOSIZIONE AMBIENTALE : XC4+XB1+XF2 CLASSE DI CONTENUTO CLORURI : 0.40 CLASSE DI CONSISTENZA : S4 DIMENSIONE AGGREGATO MASSIMA : 25mm COPRIFERRO : C = 50mm RAPPORTO A/C MAX : 0.50	MURI di sostegno C 32 /40 XC4+XB1+XF2 0.40 S4 25mm C = 50mm 0.50
--	---	---

PER I MATERIALI CHE NON ESPRESSAMENTE INDICATO FARE RIFERIMENTO A QUANTO RIPORTATO NELLE RELAZIONI DI CALCOLO

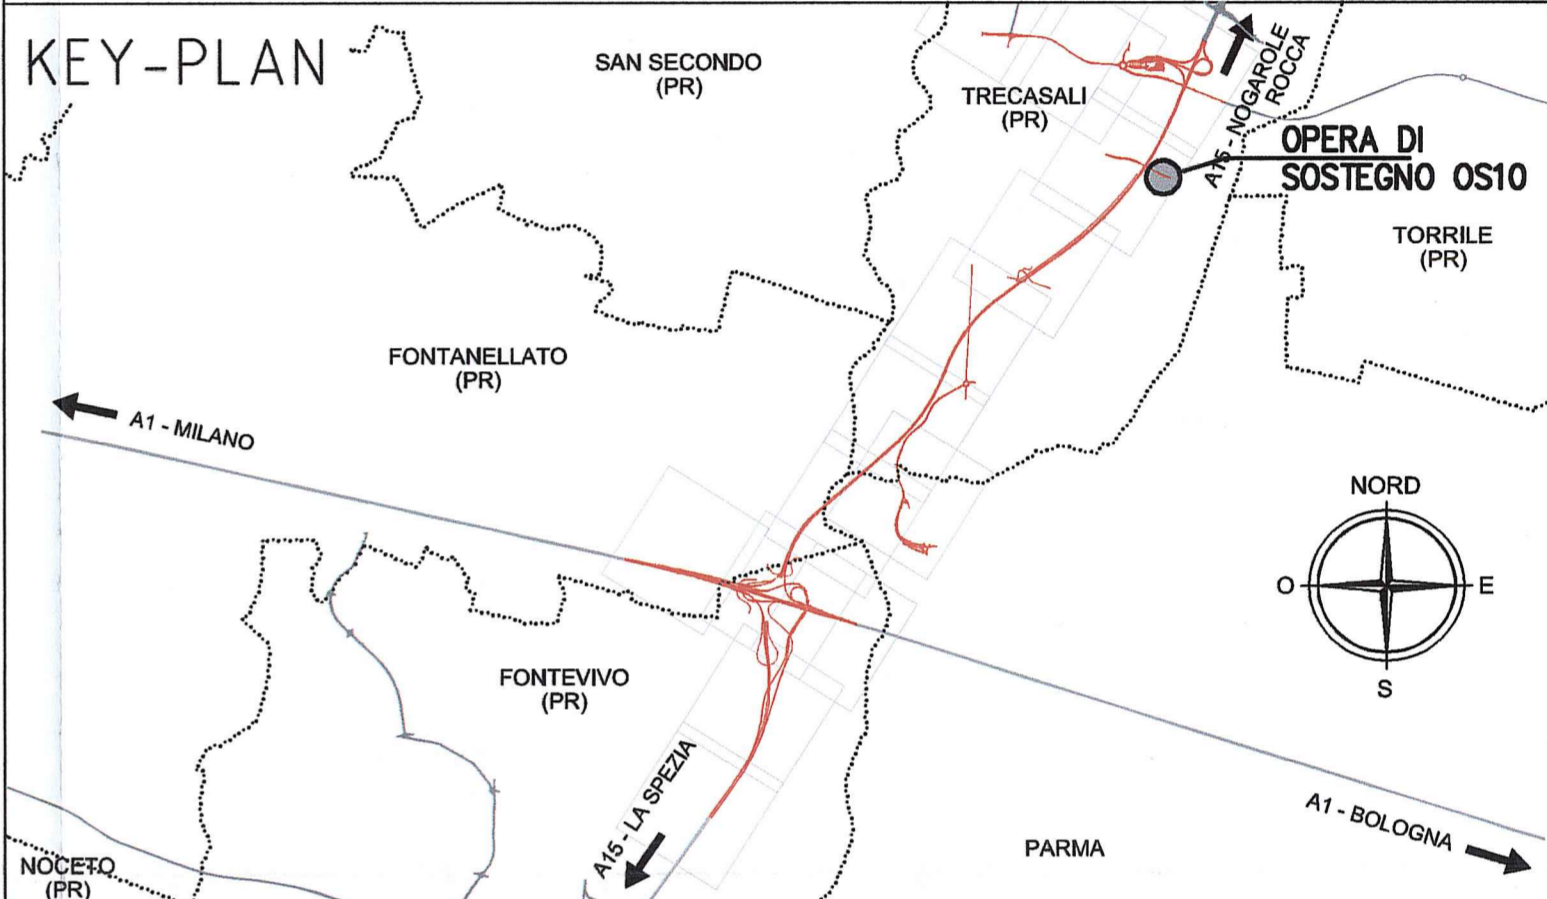

Comittente: **AUTOCAMIONALE DELLA CISA S.P.A.**  
 Via Camboara 26/A - Frazione Ponte Taro - 43015 NOCETO (PR)

Impresa Esecutrice: **PIZZAROTTI** FONDATA NEL 1910

**AUTOSTRADA DELLA CISA A15  
 RACCORDO AUTOSTRADALE A15/A22  
 CORRIDOIO PLURIMODALE TIRRENO-BRENNERO  
 RACCORDO AUTOSTRADALE FRA L' AUTOSTRADA DELLA CISA- FONTEVIVO (PR)  
 E L' AUTOSTRADA DEL BRENNERO-NOGAROLE ROCCA (VR). I LOTTO.**  
 C.U.P. G61B0400060008 C.I.G. 307068161E

**PROGETTO ESECUTIVO**

AUTOCAMIONALE DELLA CISA S.p.A.  
 Il Direttore TIGRE: [Signature] Il Responsabile del Procedimento: [Signature] Il Presidente: [Signature]

IMPRESA PIZZAROTTI & C. S.p.A.  
 Il Direttore Tecnico: [Signature] Resp.abile di Progetto  
 Don. Ing. Luca Bonamelli

Il Geologo: NA

PROGETTAZIONE DI: **PIZZAROTTI** FONDATA NEL 1910  
 Il Progettista: Ing. Fabio Nigrelli  
 Ordine degli Ingegneri della Provincia di Palermo n.3581

A.T.I.: **idrosse engineering** **ROCKSOUL S.p.A.** **VIA ASSICURAZIONE S.p.A.**  
 Coordinatore per la Sicurezza in fase di Progettazione: Ing. Giovanni Maria Cepparotti  
 Ordine degli Ingegneri della Provincia di Viterbo n. 392

Consulenza specialistica a cura di: **PIZZAROTTI**  
 Impresa Pizzarotti & C. S.p.A.  
 Ing. Pietro Mazzoli  
 Ordine degli Ingegneri della Provincia di Parma n. 221

Titolo Elaborato: **Asse principale  
 Opere di sostegno  
 Muro di sostegno - CVP4 rampa dx lato PR  
 Armature Tav. 1/6**

Data Emisione Progetto: 18/03/2014  
 Scale: VARIE

NUM. IDENTIFICATIVO	CODICE COMMISSA	LOTTO	FASE	ENTE	AMBITO	COL. OPERA	NUM. OPERA	PART. OPERA	TIPO DOC.	NUM. PROG. DOC.	REVISIONE
	RAAA	1	E	I	AP	OS	10	G	AR	001	B

Rev. Data Descrizione Revisione

B	12/13/2014	AGGIORNAMENTO PLANIMETRICO ACCESSI	POLLICCI	NIGRELLI	MAZZOLI
A	27/02/2014	REMISSIONE PROGETTO ESECUTIVO	POLLICCI	NIGRELLI	MAZZOLI
Rev.	Data	DESCRIZIONE REVISIONE	Redatto	Controllato	Approvato