PROSPETTO MURO LATO VALLE 1:100

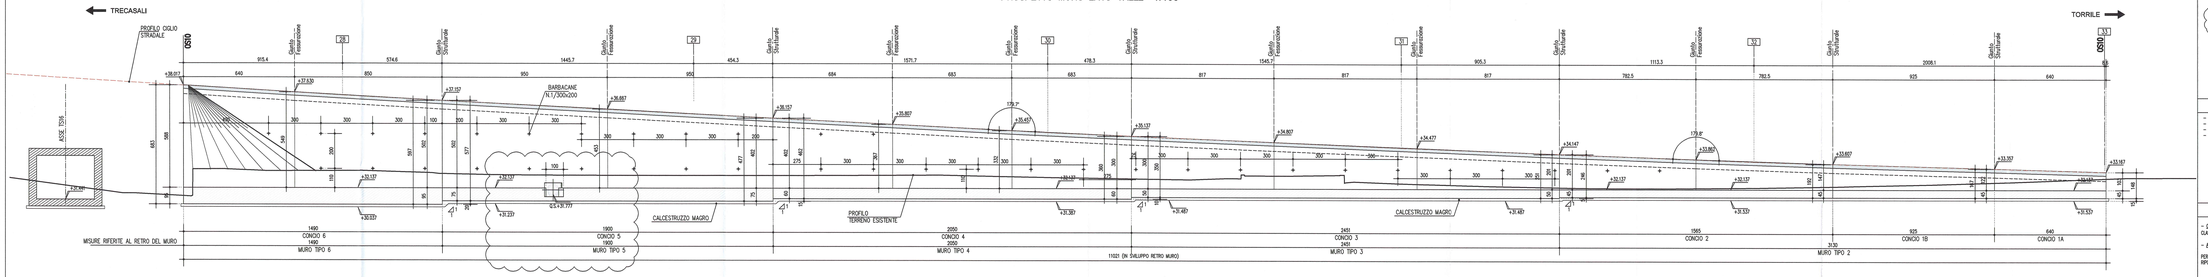

PIANTA A QUOTA TESTA MURO 1:100

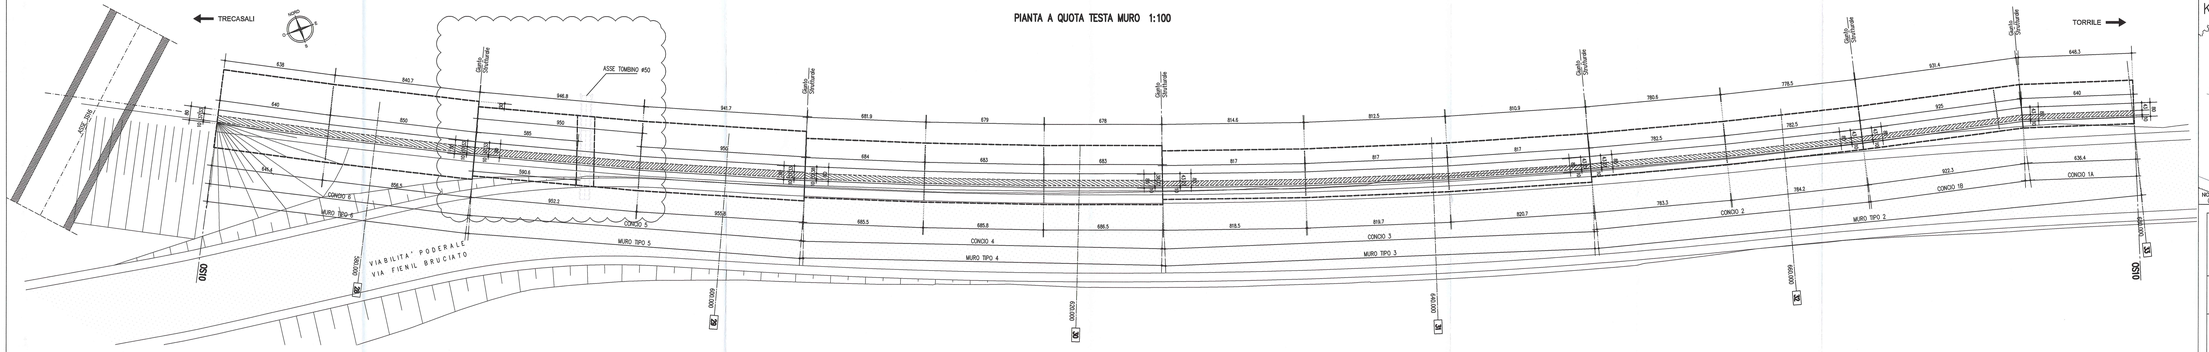

PIANTA A QUOTA FONDAZIONI 1:100

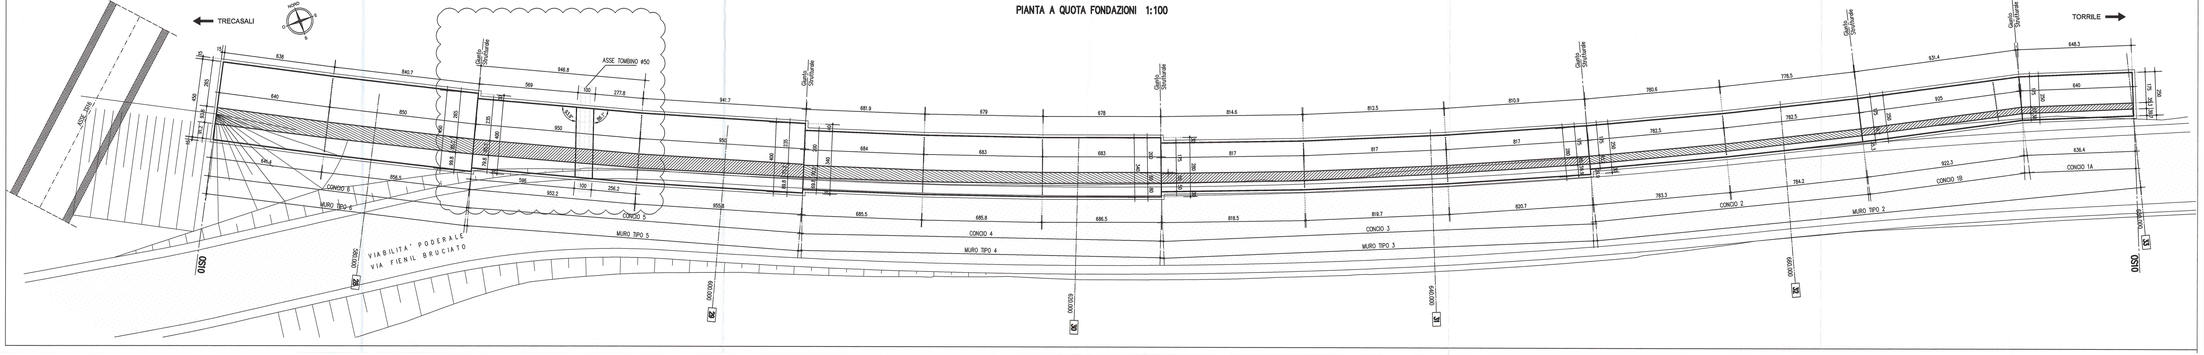

LEGENDA MODIFICHE 26/01/2015
Inserimento tombino #50 concio 5.

NOTE GENERALI

- LE QUOTE ALTIMETRICHE SONO ESPRESSE IN METRI
- TUTTE LE MISURE SONO ESPRESSE IN CENTIMETRI
- TUTTI GLI ANGOLI SONO ESPRESSI IN GRADI CENTESIMALI
- GLI ANGOLI DI PICCATURA E POSIZIONAMENTO DELLE BARRE SONO ESPRESSI IN GRADI SESSADECIMALI

CARATTERISTICHE DEI MATERIALI

- CALCESTRUZZO MAGRO DI SOTTOFONDAZIONE
CLASSE DI RESISTENZA MINIMA : C 12/15

- ACCIAIO IN BARRE PER C.A. : B450C saldabile controllato in stabilimento

PER I MATERIALI CHE NON ESPRIMEMMENTE INDICATO FARE RIFERIMENTO A QUANTO RIPORTATO NELLE RELAZIONI DI CALCOLO

- CONGLOMERATO CEMENTIZIO:

		MURI di sostegno
CLASSE DI RESISTENZA MINIMA	:	C 32 / A0
CLASSE DI ESPOSIZIONE AMBIENTALE	:	XC4+XD1+XF2
CLASSE DI CONTENUTO CLORURI	:	0,40
CLASSE DI CONSISTENZA	:	S4
DIMENSIONE AGGREGATO MASSIMA	:	25mm
COPRIFERRO	:	c = 50mm
RAPPORTO A/C MAX	:	0,50

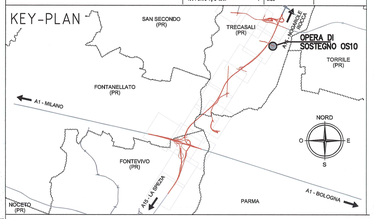

Committente:

AUTOCAMIONALE DELLA CISA S.P.A.
Via Camboara 26/A - Frazione Ponte Taro - 43015 NOCETO (PR)

Impresa Esecutrice:

PIZZAROTTI FONDATA NEL 1910

AUTOSTRADA DELLA CISA A15
RACCORDO AUTOSTRADALE A15/A22
CORRIDOIO PLURIMODALE TIRRENO-BRENNERO
RACCORDO AUTOSTRADALE FRA L'AUTOSTRADA DELLA CISA-FONTEVIVO (PR) E L'AUTOSTRADA DEL BRENNERO-NOGAROLE ROCCA (VR). 1 LOTTO.

C.U.P. G61B04000060008 | C.I.G. 3070681616

PROGETTO ESECUTIVO

AUTOCAMIONALE DELLA CISA S.p.A.
Il Direttore TBRE:
Il Responsabile del Procedimento:
Il Presidente:
Il Responsabile dei lavori:

IMPRESA PIZZAROTTI & C. S.p.A.
Il Direttore Tecnico: Il Responsabile di Progetto Dott. Ing. Aurel Bordenghi

Il Geologo: NA

PROGETTAZIONE DI: PIZZAROTTI FONDATA NEL 1910

A.T.I.: idroesse ingegneria | ROCKSOIL | VIA

Il Progettista:
Ing. Fabio Nigrelli
Ordine degli Ingegneri della Provincia di Palermo n.3581

Coordinatore per la Sicurezza in fase di Progettazione:
Ing. Giovanni Maria Cepparotti
Ordine degli Ingegneri della Provincia di Viterbo n. 392

Consulenza specialistica a cura di:
NA

Progettista Responsabile Integrazione prestazioni specialistiche:
Impresa Pizzarotti Ing. PIETRO MAZZOLI
Ing. Pietro Mazzoli
Ordine degli Ingegneri della Provincia di Parma n. 821

IMPRESA PIZZAROTTI
UFFICIO TECNICO
PROGETTO DI PARMA n. 821

Titolo Elaborato:

Asse principale
Opere di sostegno
Muro di sostegno - CVP4 rampa dx lato PR
Carpenterie - Tav. 1/2

Data Emissione Progetto: 18/03/2014

Scala: 1:100

Identif. Elaborato:

N.RO IDENTIFICATIVO		CODICE COMMESSA	LOTTO	FASE	ENTE	AMBITO	CAT. OPERA	N.RO OPERA	PARTE OPERA	TIPO DOC.	N.RO PROGR. DOC.	REVISIONE
		RAAA	1	E	I	AP	OS	10	G	CA	001	C

Rev.	Data	DESCRIZIONE REVISIONE	Redatto	Controllato	Approvato
C	28/01/2015	Ottemperanza Consorzio di Bonifica prot.n°1979 del 04/12/2014	POLLIZZI	NIGRELLI	MAZZOLI
B	12/12/2014	Aggiornamento planimetrico esposto	POLLIZZI	NIGRELLI	MAZZOLI
A	27/06/2014	REVISIONE PROGETTO ESECUTIVO	POLLIZZI	NIGRELLI	MAZZOLI

IL PRESENTE DOCUMENTO NON POTRA' ESSERE COPIATO, RIPRODOTTO O ALTRIMENTI PUBBLICATO, IN TUTTO O IN PARTE, SENZA IL CONSENSO SCRITTO DELLA SOCIETA' CISA S.P.A. OLTRE CHE GLI USI FISSATI DALLA LEGGE SUL DIRITTO D'AUTORE E DI PROPRIETA' INTELLETTUALE.