SEZIONE LONGITUDINALE MURO 1:100

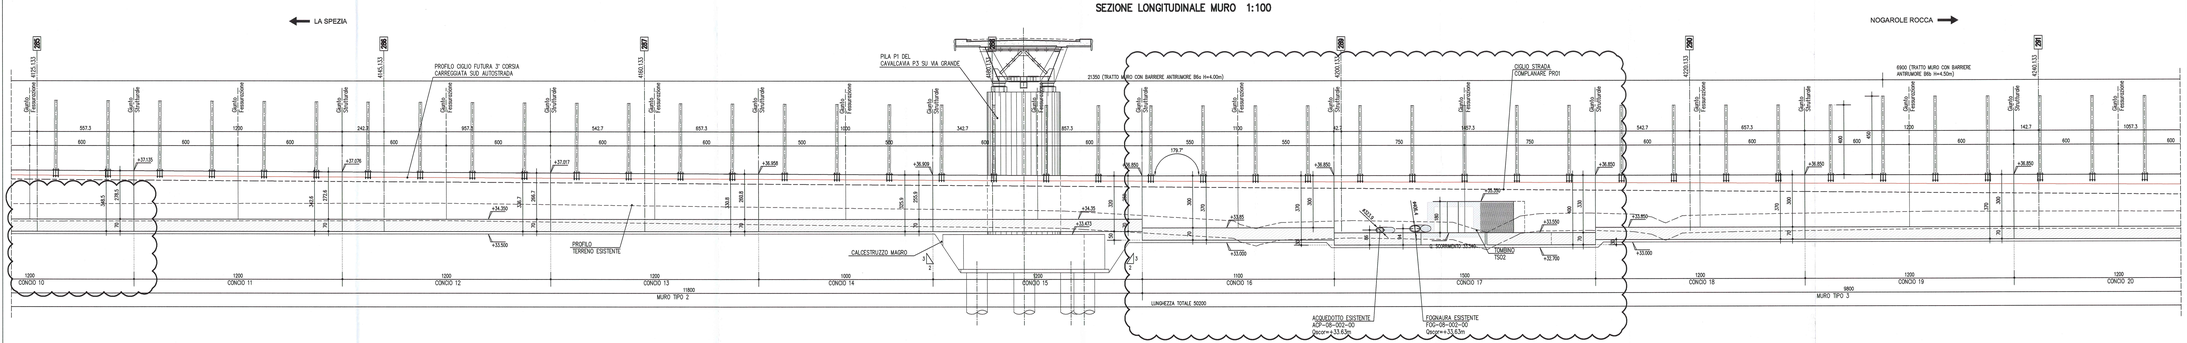

PIANTA FONDAZIONE ED ELEVAZIONE 1:100

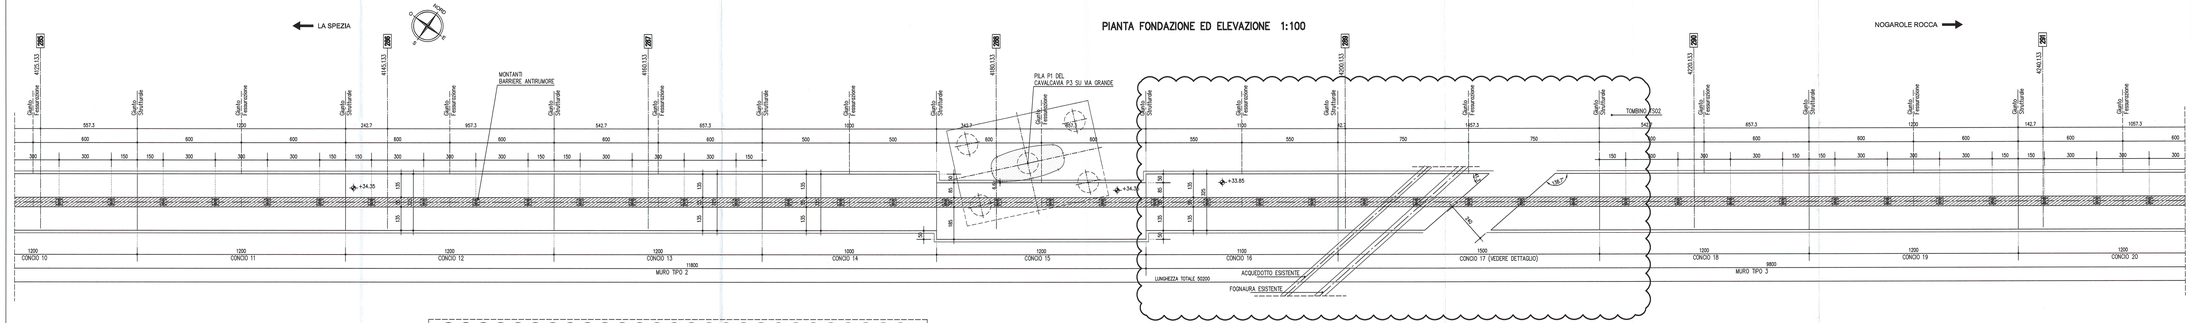

DETTAGLIO CONCIO 17
PIANTA FONDAZIONE ED ELEVAZIONE 1:100

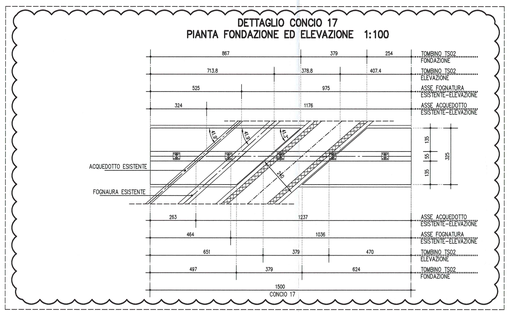

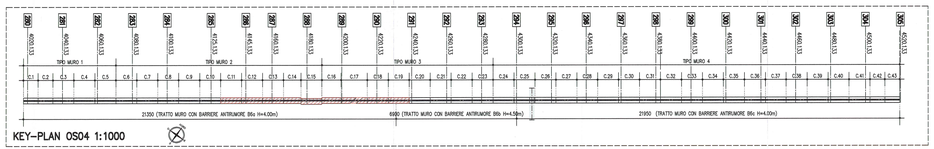

KEY–PLAN OS04 1:1000

LEGENDA MODIFICHE 26/02/2015
Individuazione interferenza sottoservizio PP.SS.FOG–08–002–00 e ACP–08–0–004–00, adeguamento conseguente cordi 16÷17.
Eliminazione nota cordo 10.

NOTE GENERALI

- LE QUOTE ALTIMETRICHE SONO ESPRESSE IN METRI
- TUTTE LE MISURE SONO ESPRESSE IN CENTIMETRI
- TUTTI GLI ANGOLI SONO ESPRESSI IN GRADI CENTESIMALI
- GLI ANGOLI DI PIEGATURA E POSIZIONAMENTO DELLE BARRE SONO ESPRESSI IN GRADI SESSADECIMALI

CARATTERISTICHE DEI MATERIALI

– CALCESTRUZZO MURO DI SOTTOFONDAZIONE CLASSE DI RESISTENZA MINIMA	: C 12/15	– CONGLOMERATO CEMENTIZIO CLASSE DI RESISTENZA MINIMA CLASSE DI ESPOSIZIONE AMBIENTALE CLASSE DI CONTENUTO CLORURI CLASSE DI CONSISTENZA DIMENSIONE NOMINALE MASSIMA CONFORME RAPPORTO A/C MAX	MURI di sostegno : C 32 /40 : XC4+XD1+XF2 : 0,40 : S4 : 32mm : C = 60mm : 0,50
– ACCIAIO IN BARRE PER C.A.	: B450C saldabile controllato in stabilimento		

PER I MATERIALI CHE NON ESPRESSAMENTE INDICATO FARE RIFERIMENTO A QUANTO RIPORTATO NELLE RELAZIONI DI CALCOLO

KEY-PLAN

Committente:

AUTOCAMIONALE DELLA CISA S.P.A.
Via Camboaro 26/A - Frazione Ponte Taro - 43015 NOCETO (PR)

Impresa Esecutrice:

PIZZAROTTI
FONDATA NEL 1916

AUTOSTRADA DELLA CISA A15
RACCORDO AUTOSTRADALE A15/A22
CORRIDOIO PLURIMODALE TIRRENO-BRENNERO
RACCORDO AUTOSTRADALE FRA L' AUTOSTRADA DELLA CISA-FONTEVIVO (PR)
E L' AUTOSTRADA DEL BRENNERO-NOGAROLE ROCCA (VR). I LOTTO.

C.U.P. G61B04000060008 | C.I.G. 30706816 1E

PROGETTO ESECUTIVO

AUTOCAMIONALE DELLA CISA S.p.A. Il Direttore TERRE:	Il Responsabile del procedimento:	Il Progettista:
Il Responsabile dei lavori:		
IMPRESA PIZZAROTTI & C. S.p.A. Il Direttore Tecnico:	IMPRESA PIZZAROTTI & C. S.p.A.	Il Geologo: NA
PROGETTAZIONE DI: PIZZAROTTI A.T.I.: idroesse engineering, rock soil, via		Il Progettista: Ing. Fabio Nigrelli Ordine degli Ingegneri della Provincia di Piacenza n.1582
		Coordinatore per la Sicurezza in fase di Progettazione: Ing. Giovanni Maria Cepparotti Ordine degli Ingegneri della Provincia di Viterbo n. 992
Consulenze specialistiche a cura di: NA		Progettista Responsabile Integrazione Prestazioni Specialistiche: Impresa Pizzarotti & C. S.p.A. Ing. Pietro Mazzoli Ordine degli Ingegneri della Provincia di Parma n.824

Ing. PIETRO MAZZOLI – IMPRESA PIZZAROTTI – ISCRITTO ORDINE INGEGNERI PARMA n.824

Titolo Elaborato:

Asse principale
Opere di sostegno
Muro di sostegno - ATST - da prog. 4+020,133 a prog. 4+520,033
Carpenterie - Tav. 2/6

Data Emissione Progetto: 18/03/2014

Scala: 1:100

Identif. Elaborato:

NAV. IDENTIFICATIVA		CODICE COMMESSA	LOTTO	FASE	ENTE	AMBITO	CAT. OPERA	NAV. OPERA	PARTE OPERA	TIPO DOC.	NAV. PROG. DOC.	REVISIONE
		RAAA	1	E	I	AP	OS	04	0	CA	D02	C

C	26/02/2015	Individuazione interferenza sottoservizi PP.SS.FOG=08-002=00 e ACP=08-0=004=00	POLUZZI	NIGRELLI	MAZZOLI
B	29/01/2015	Punto 6 lettera prot. 11338 del 01/10/2014 + Tavellazione con Silenzia.	POLUZZI	NIGRELLI	MAZZOLI
A	27/09/2014	RIEMISSIONE PROGETTO ESECUTIVO	POLUZZI	NIGRELLI	MAZZOLI
Rev.	Data	DESCRIZIONE REVISIONE	Redatto	Controllato	Approvato

L'IMPRESA RISERVA NEI TERMINI DI LEGGE DIRITTI, BREVETTI E L'UNIONE TABELLARE, IL TESTO E IL RELATIVO DISEGNO SONO DELLA MEDESIMA PER CUI NON POSSONO ESSERE RIPRODOTTI E FORNITI A TERZI