

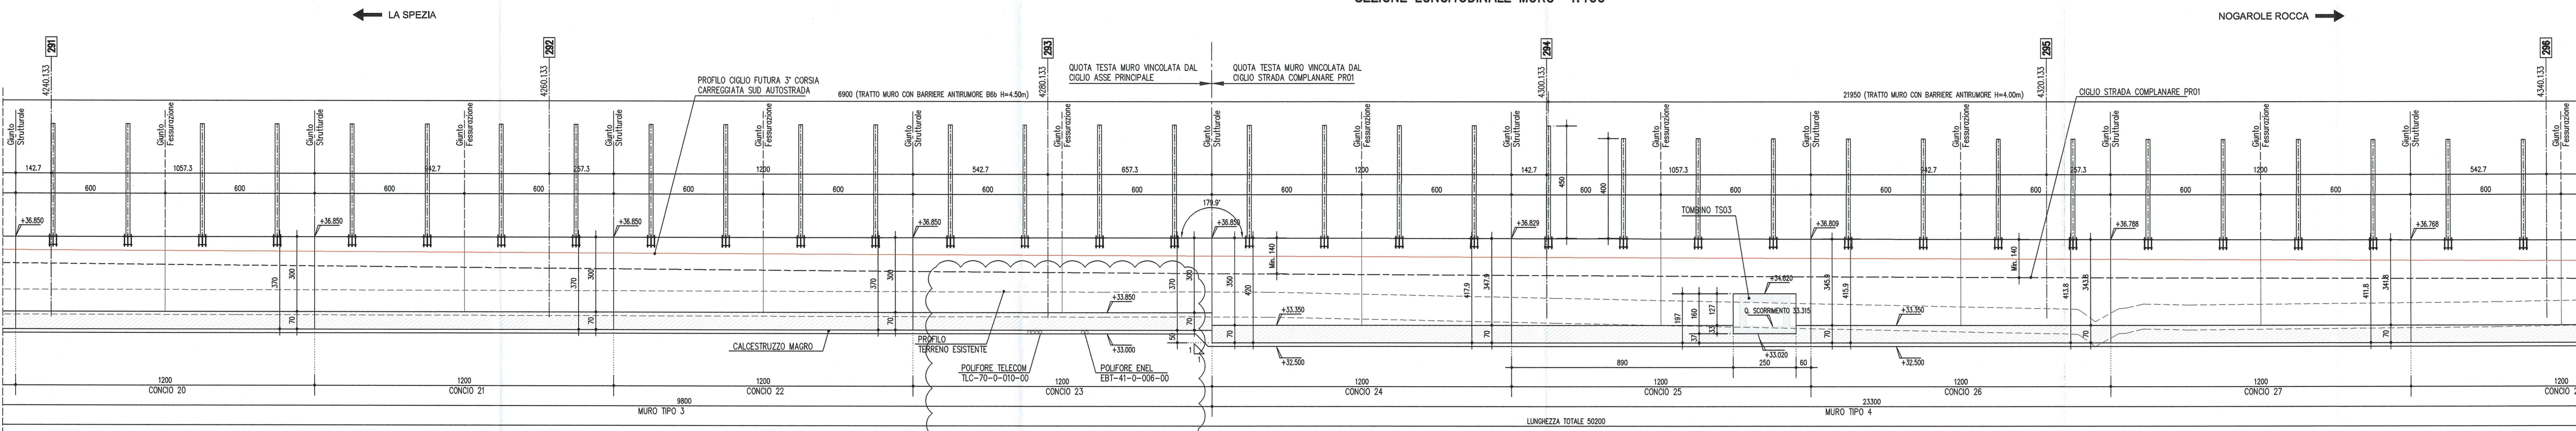


SEZIONE LONGITUDINALE MURO 1:100

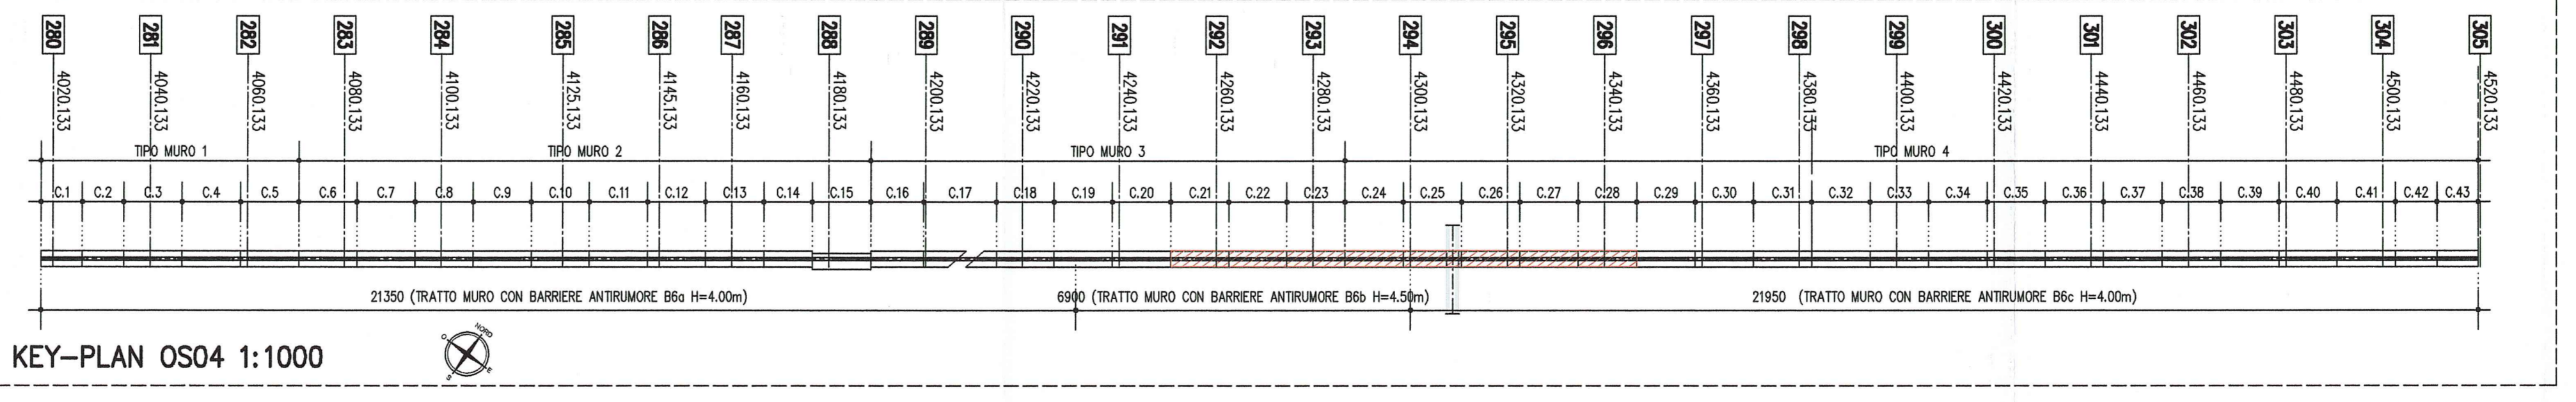


PIANTA FONDAZIONE ED ELEVAZIONE 1:100

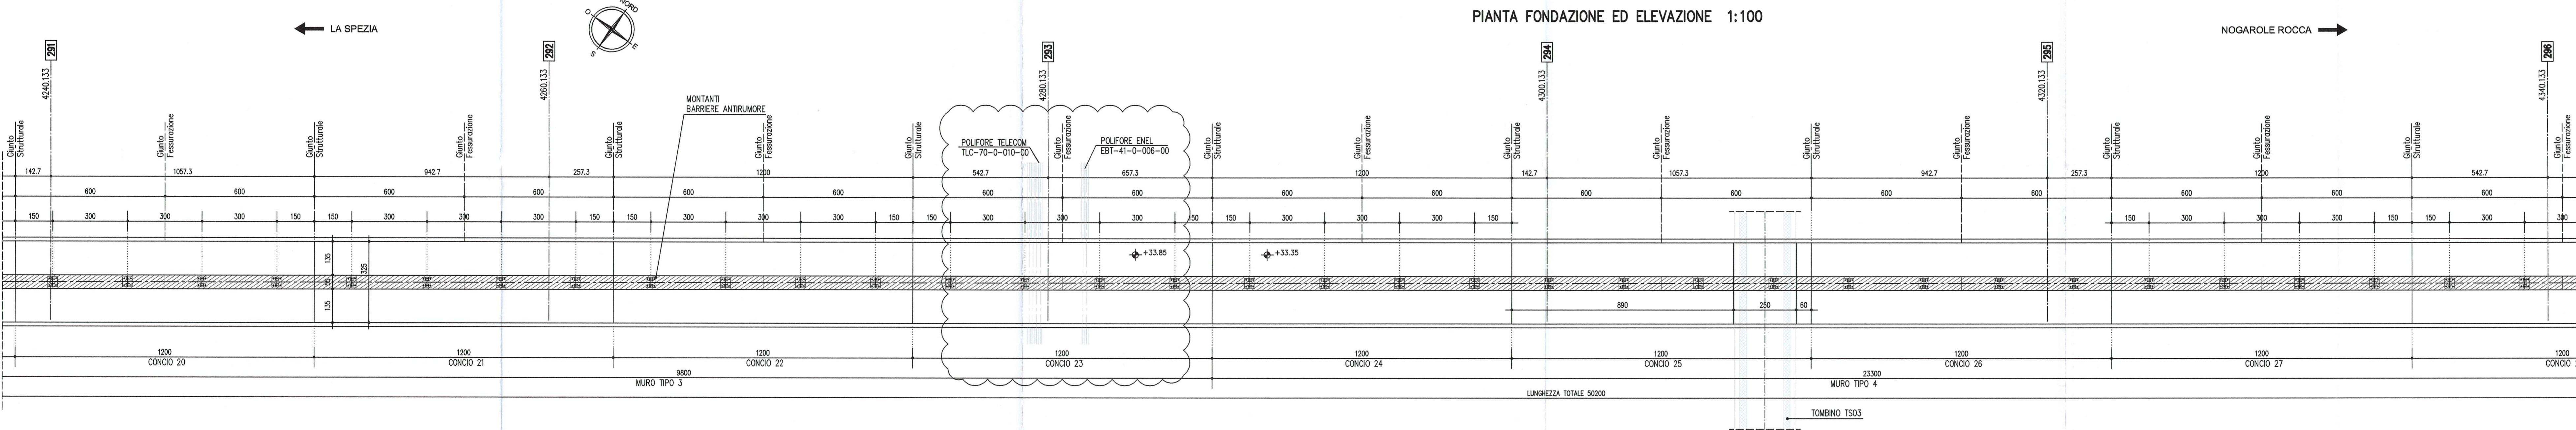

LEGENDA MODIFICATA 25/02/2015
 Individuazione interferenze sottoservizi PP.SS. EBT-41-0-006-00 e TLC-070-0-010-00 in intradossò concio 23.

NOTE GENERALI
 - LE QUOTE ALTIMETRICHE SONO ESPRESSE IN METRI
 - TUTTE LE MISURE SONO ESPRESSE IN CENTIMETRI
 - TUTTI GLI ANGOLI SONO ESPRESSE IN GRADI CENTesimalI
 - GLI ANGOLI DI PEGATURA E POSIZIONAMENTO DELLE BARRE SONO ESPRESSE IN GRADI SESSAGESIMALI

CARATTERISTICHE DEI MATERIALI
 - CALCESTRUZZO MAGRO DI SOTTOPAVIMENTAZIONE
 CLASSE DI RESISTENZA MINIMA : C 12/15
 - ACCIAIO IN BARRE PER C.A.
 - 84500 edibile controllato in stabilimento
 CLASSE DI RESISTENZA MINIMA : S4
 CLASSE DI CONTENUTO CLORURI : 0,40
 CLASSE DI CONSISTENZA : S4
 DIMENSIONE AGGREGATO MASSIMA : 25mm
 COPRIERRO : C = 30mm
 RAPPORTO A/C MAX : 0,50

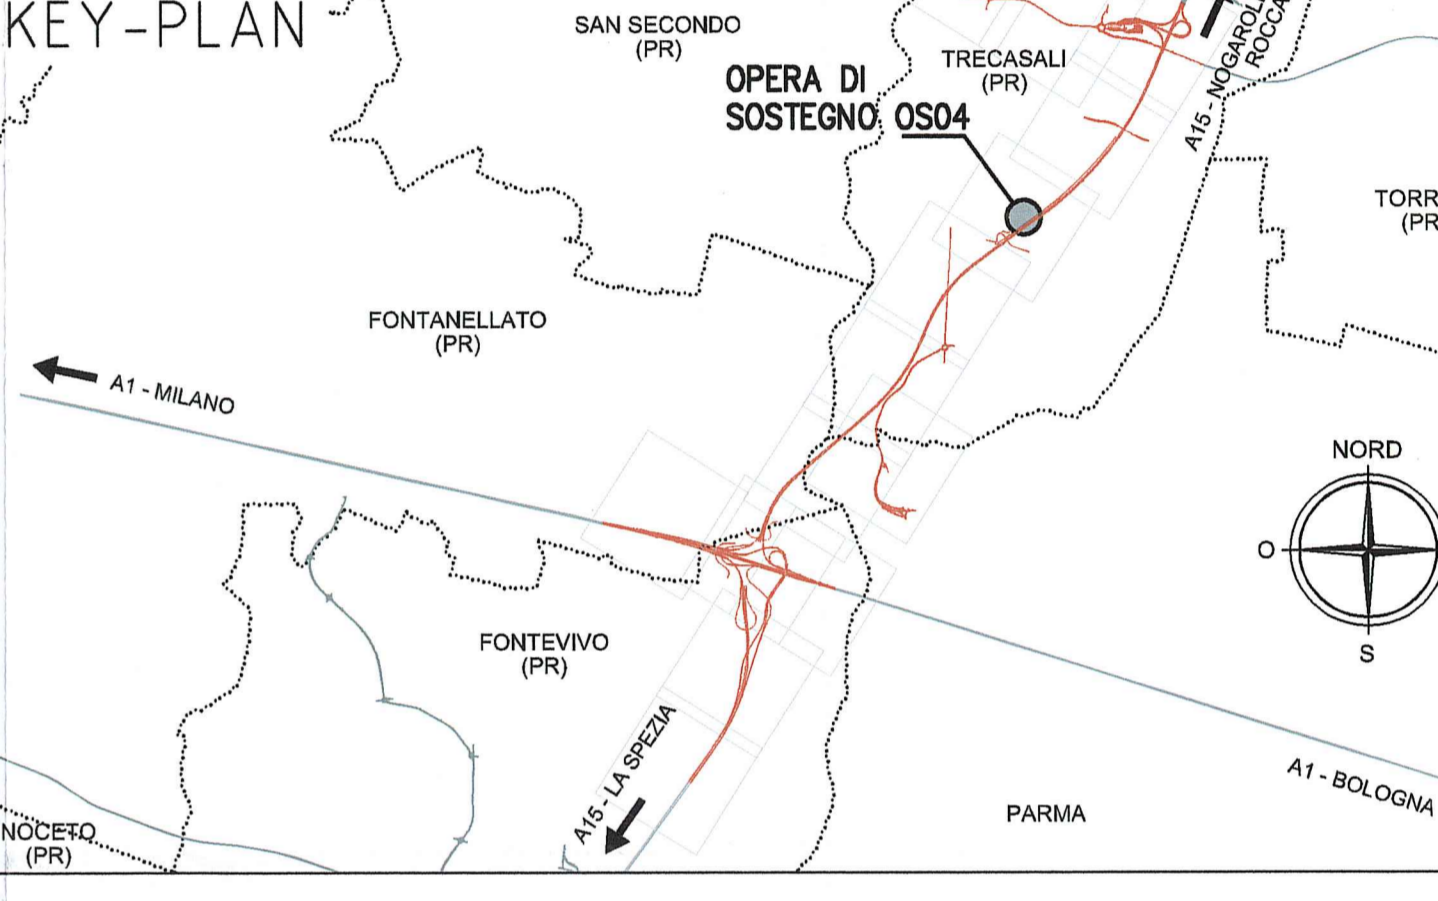

Autocomitoriale della CISA S.p.A.
 Via Camboara 26/A - Frazione Ponte Taro - 43015 NOCETO (PR)

PIZZAROTTI
 FONDATA NEL 1910
 AUTOSTRADA DELLA CISA A15
 RACCORDO AUTOSTRADALE A15/A22
 CORRIDOIO PLURIMODALE TIRRENO-BRENNERO
 RACCORDO AUTOSTRADALE FRA L'AUTOSTRADA DELLA CISA-FONTEVIVO (PR)
 E L'AUTOSTRADA DEL BRENNERO-NOGAROLE ROCCA (VR), I LOTTO.
 C.U.P. G61B04000060008 C.I.G. 307068161E

PROGETTO ESECUTIVO
 AUTOCAMIONALE DELLA CISA S.p.A.
 Il Direttore TIRE: [Signature]
 Il Responsabile del Procedimento: [Signature]
 Il Presidente: [Signature]

IMPRESA PIZZAROTTI & C. S.p.A.
 Il Direttore Tecnico: [Signature]
 Il Geologo: NA

PROGETTAZIONE DI:
PIZZAROTTI
 Ing. Fabio Nigrelli
 Ordine degli Ingegneri della Provincia di Parma n. 3581

Consulenza specialistica a cura di:
 NA
 Progettista Responsabile Ingegneria: Ing. Pietro MAZZOLI
 Impresa Pizzarotti & C. S.p.A. IMPRESA PIZZAROTTI
 Ingegneri PARMA n. 821

Titolo Elaborato: **Asse principale Opere di sostegno**
 Muro di sostegno - ATST - da prog. 4+020,133 a prog. 4+520,033
 Carpenterie - Tav. 3/6
 Data Emisione Progetto: 18/03/2014
 Scala: 1:100

NUM. IDENTIFICATIVO	CODICE COMMITA	LOTTO	FASE	DATA	AMBITO	CAF. OPERA	N.RO OPERA	PAESE OPERA	TPO SOC.	N.RO PROG. SOC.	REVISIONE
	RAAA	1	E	1	AP	OS	04	C	CA	003	B