PLANIMETRIA DI INQUADRAMENTO DELL'OPERA 1:500

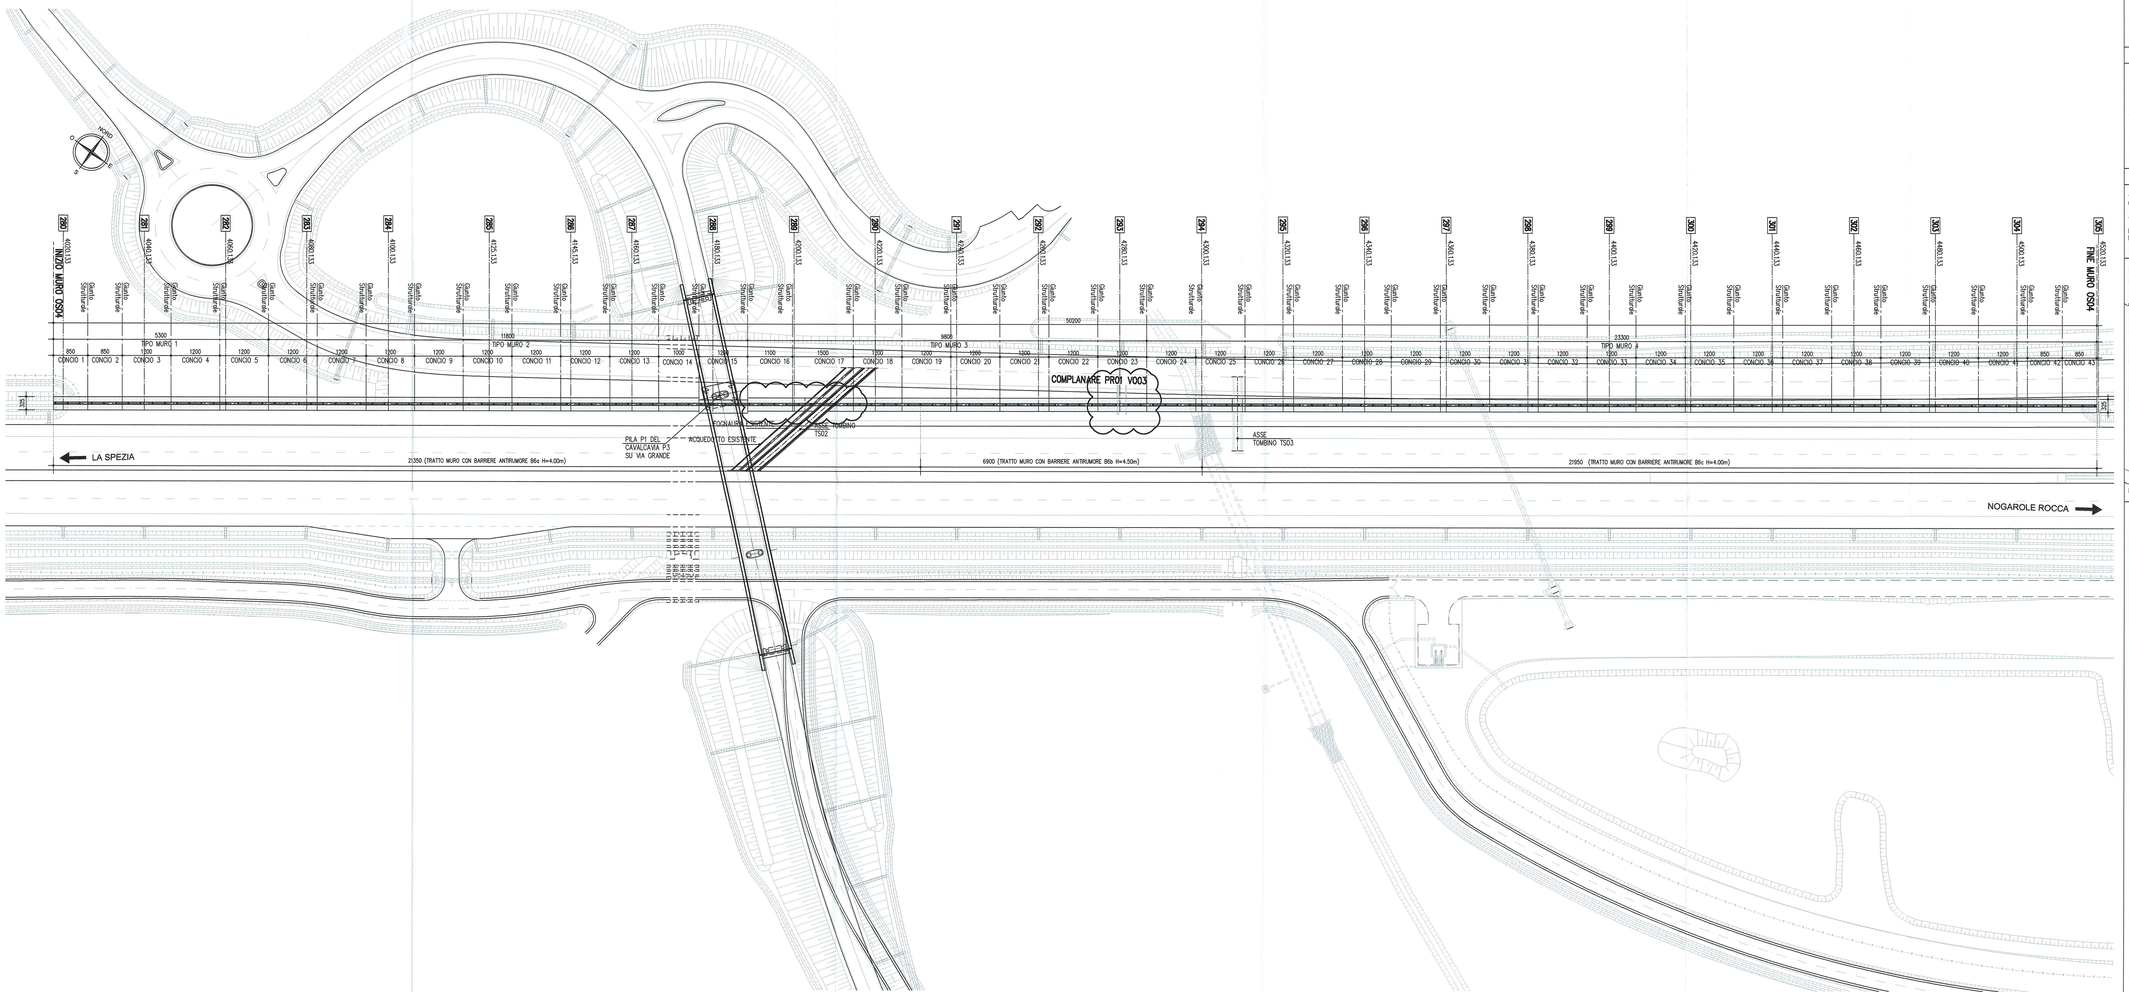

LEGENDA MODIFICHE 25/02/2015
Individuazione Interferenze PP.SS. F00-08-002-00 e APC-08-0-004-00,
PP.SS. EBT-41-0-006-00 e TLC-70-0-010-00 con conseguente variazione conci 16-17.

NOTE GENERALI

- LE QUOTE ALTIMETRICHE SONO ESPRESSE IN METRI
- TUTTE LE MISURE SONO ESPRESSE IN CENTIMETRI
- TUTTI GLI ANGOLI SONO ESPRESSI IN GRADI CENTESIMALI
- GLI ANGOLI DI PIEGATURA E POSIZIONAMENTO DELLE BARRE SONO ESPRESSI IN GRADI SESSADECIMALI

CARATTERISTICHE DEI MATERIALI

- CALCESTRUZZO MAGRO DI SOTTOFONDAZIONE
CLASSE DI RESISTENZA MINIMA : C 12/15

- ACCIAIO IN BARRE PER C.A. : B450C saldabile controllato in stabilimento

PER I MATERIALI CHE NON ESPRESSAMENTE INDICATO FARE RIFERIMENTO A QUANTO RIPORTATO NELLE RELAZIONI DI CALCOLO

- CONGLOMERATO CEMENTIZIO

	MURI di sostegno
CLASSE DI RESISTENZA MINIMA	: C 32 /40
CLASSE DI ESPOSIZIONE AMBIENTALE	: XC4+XD1+XF2
CLASSE DI CONTENUTO CLORURI	: 0.40
CLASSE DI CONSISTENZA	: S4
DIMENSIONE AGGREGATO MASSIMA	: 25mm
COPRIFERRO	: C = 50mm
RAPPORTO A/C MAX	: 0.50

KEY-PLAN

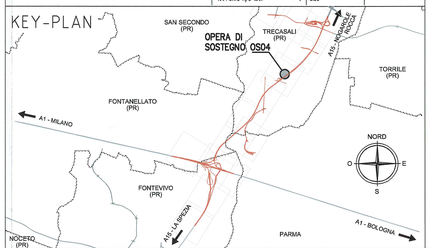

Committente:

AUTOCAMIONALE DELLA CISA S.P.A.
Via Camboara 26/A - Frazione Ponte Taro - 43015 NOCETO (PR)

Impresa Esecutrice:

PIZZAROTTI FONDATA NEL 1910

AUTOSTRADA DELLA CISA A15
RACCORDO AUTOSTRADALE A15/A22
CORRIDOIO PLURIMODALE TIRRENO-BRENNERO
RACCORDO AUTOSTRADALE FRA L' AUTOSTRADA DELLA CISA-FONTEVIVO (PR)
E L'AUTOSTRADA DEL BRENNERO-NOGAROLE ROCCA (VR). I LOTTO.

C.U.P. G61B04000060008 C.I.G. 307068161E

PROGETTO ESECUTIVO

AUTOCAMIONALE DELLA CISA S.p.A.
Il Direttore TIBRE:
Il Responsabile del Procedimento:
Il Presidente:
Il Responsabile dei lavori:

IMPRESA PIZZAROTTI & C. S.p.A.
Il Direttore Tecnico:
IMPRESA PIZZAROTTI & C. S.p.A.
Il Responsabile di Progetto
Dott. Ing. Carlo Bonamini

Il Geologo:
NA

PROGETTAZIONE DI:
PIZZAROTTI FONDATA NEL 1910
A.T.I.: idroesse engineering, ROCKSOIL S.p.A., ViA

Il Progettista:
Ing. Fabio Nigrelli
Ordine degli Ingegneri della Provincia di Palermo n. 5581

Coordinatore per la Sicurezza in fase di Progettazione:
Ing. Giovanni Maria Cepparotti
Ordine degli Ingegneri della Provincia di Viterbo n. 392

Consulenza specialistica a cura di:
NA

Progettista Responsabile Integrazione Prestazione Specialistica
Impresa Pizzarotti & C. S.p.A.
Ing. Pietro Mazzoli
Ordine degli Ingegneri della Provincia di Parma n. 821

Dott. Ing. PIETRO MAZZOLI
IMPRESA PIZZAROTTI
ISCRITTO ORDINE
INGEGNERI PARMA n.821

Titolo Elaborato:
Asse principale
Opere di sostegno
Muro di sostegno - ATST - da prog. 4+020,133 a prog. 4+520,033
Planimetria di inquadramento dell'opera

Data Emissione Progetto: 18/03/2014
Scala: 1:500

Identif. Elaborato:

N.RO IDENTIFICATIVO	CODICE COMMESSA	LOTTO	FASE	ENTE	AMBITO	CAT. OPERA	N.RO OPERA	PARTE OPERA	TIPO DOC.	N.RO PROGR. DOC.	REVISIONE
	RAAA	1	E	I	AP	OS	04	G	PL	001	D

D	25/02/2015	Individuazione Interferenza PP.SS.	POLLIZZI	NIGRELLI	MAZZOLI
C	26/01/2015	Punto 8 lettera prot. 11259 del 21/12/2014 - Tradizione cavalcavia via Grande	POLLIZZI	NIGRELLI	MAZZOLI
B	12/12/2014	Aggiornamento elaborato per ver.sac.	POLLIZZI	NIGRELLI	MAZZOLI
A	27/06/2014	RIEMISSIONE PROGETTO ESECUTIVO	POLLIZZI	NIGRELLI	MAZZOLI
Rev.	Data	DESCRIZIONE REVISIONE	Redatto	Controllato	Approvato

IL PRESENTE DISEGNO NON PUÒ ESSERE COPIATO, RIPRODOTTO O COMUNQUE PUBBLICATO, IN TUTTO O IN PARTE, SENZA IL CONSENSO SCRITTO DELLA PROPRIETÀ DELLA SOC.A.C.S.A. CHE OTTIENE PER REFERENZA OGNI PREROGATIVA A NORMA DI LEGGE.