




PROSPETTO MURO LATO VALLE 1:100

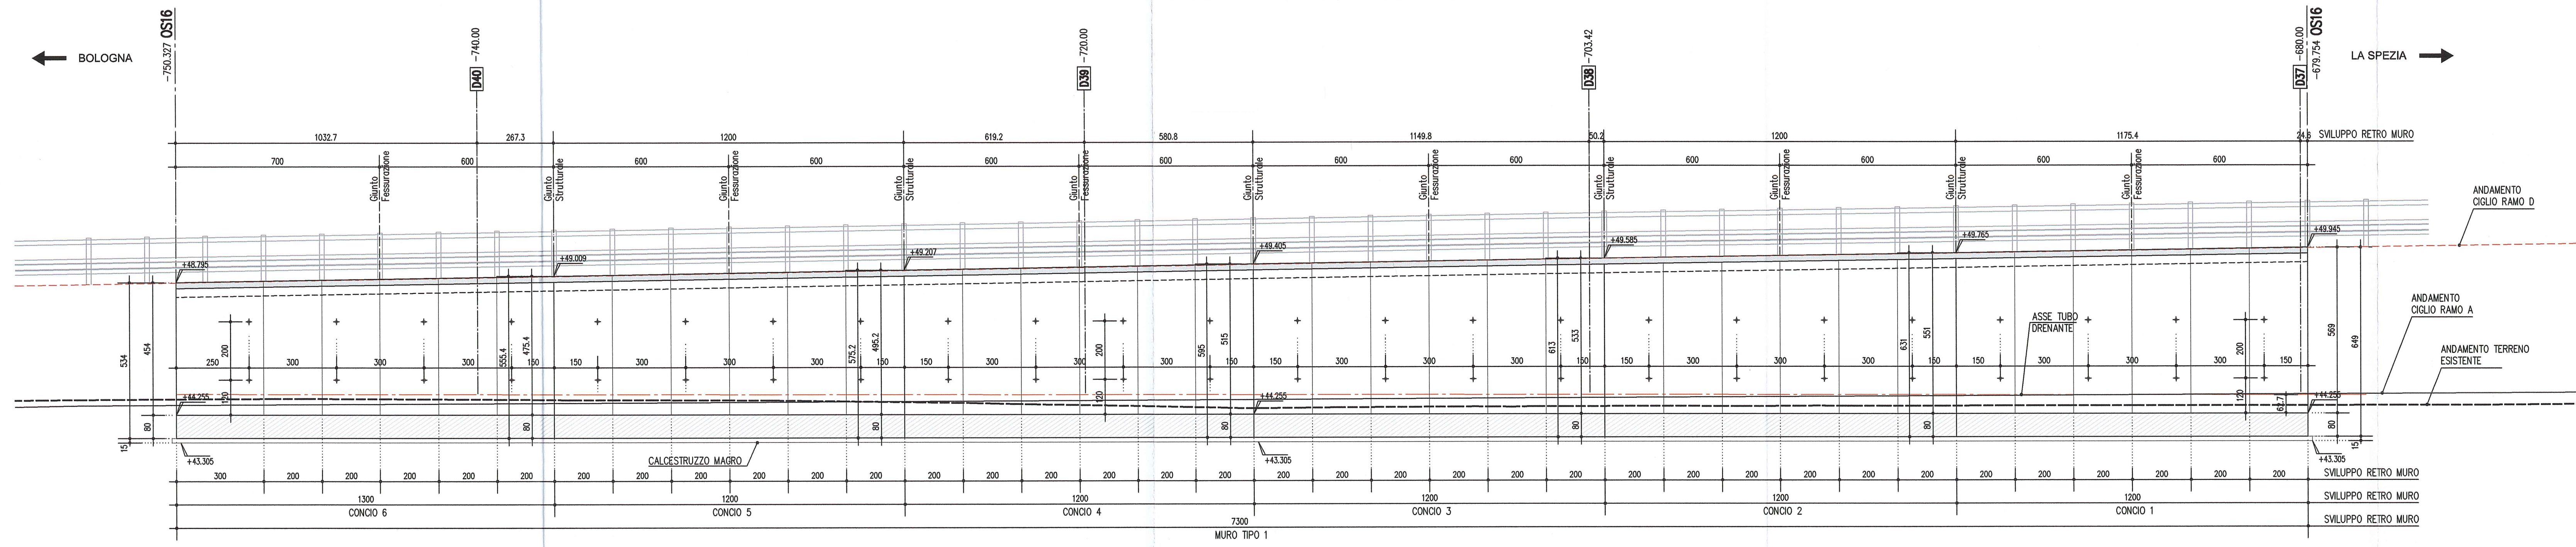

PIANTA A QUOTA TESTA MURO 1:100

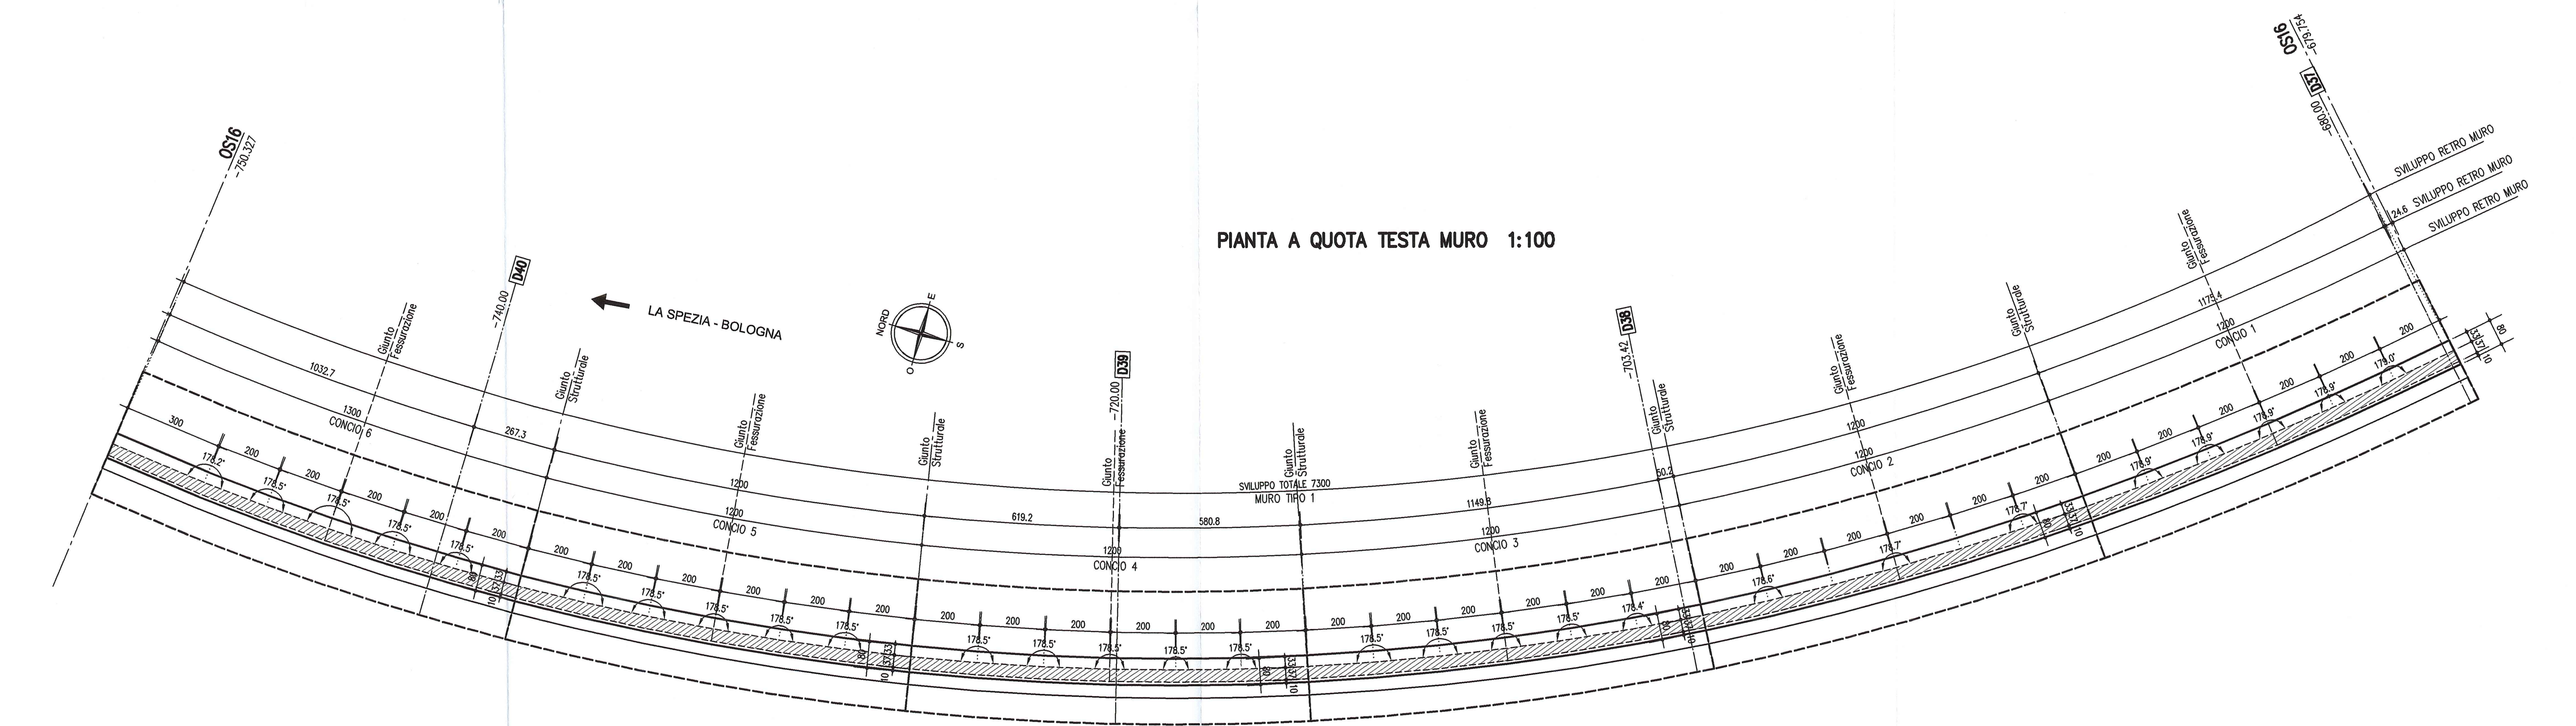

PIANTA A QUOTA FONDAZIONI 1:100

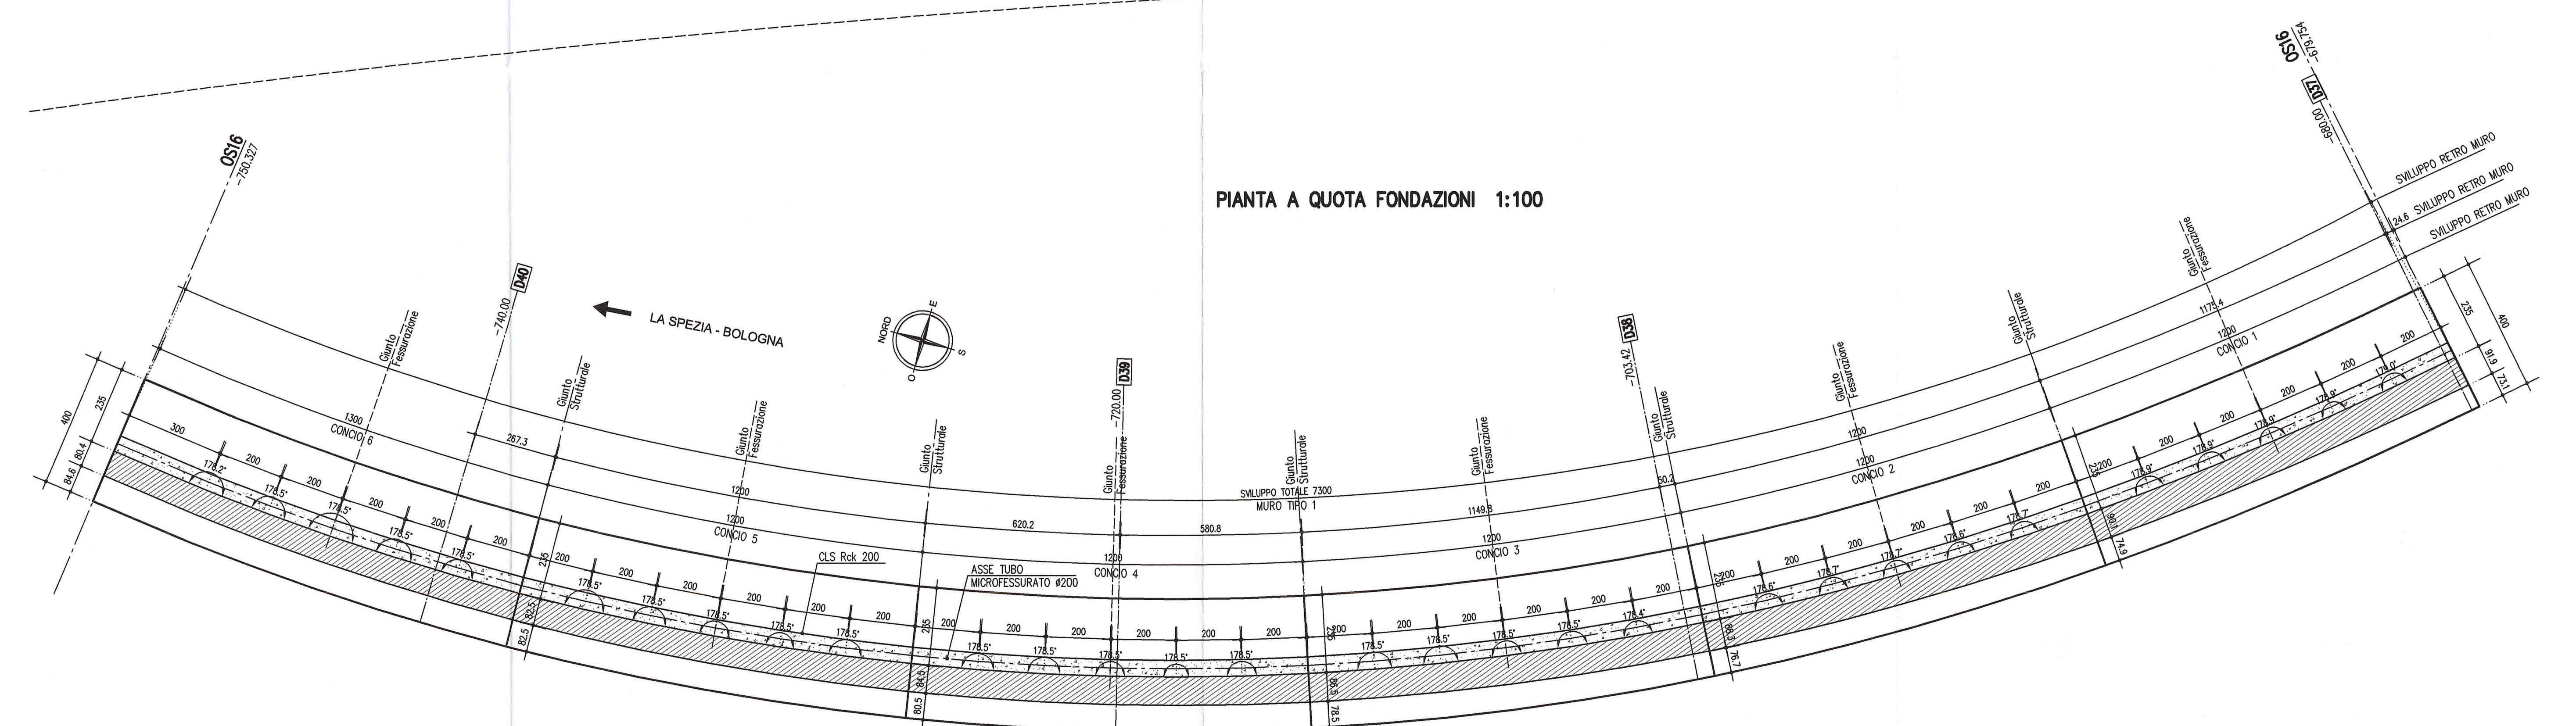


LEGENDA MODIFICHE 26/03/2015  
 Aggiornamento piano-altimetrico geometria muro.  
 (Si omette nuova perché l'aggiornamento interessa l'intero elaborato)  
 Revisione caratteristiche costruttive.

**NOTE GENERALI**  
 - LE QUOTE ALTIMETRICHE SONO ESPRESSE IN METRI  
 - TUTTE LE MISURE SONO ESPRESSE IN CENTIMETRI  
 - TUTTI GLI ANGOLI SONO ESPRESSE IN GRADI CENTesimalI  
 - GLI ANGOLI DI PEGATURA E POSIZIONAMENTO DELLE BARRI SONO ESPRESSE IN GRADI SESSAGESIMALI

**CARATTERISTICHE DEI MATERIALI**

- CALCESTRUZZO MURRO DI SOSTEFENZIONE CLASSE DI RESISTENZA MINIMA : C 12/15 - ACCIAIO IN BARRI PER C.A. : B450C stabilizzato controllato in stabilimento	- CONCRETO SOTTILE CLASSE DI RESISTENZA MINIMA : C 32 / 40 CLASSE DI ESPOSIZIONE AMBIENTALE : XC4+XD1+XF2 CLASSE DI CONTENIMENTO CLORURI : 0,40 CLASSE DI CONSISTENZA : S4 DIMENSIONE MASSIMA MASSIMA : 25mm CORPORAIO : C = 50mm RAPPORTO A/C MAX : 0,50	MURTI di sostegno C 35 / 45 XC4+XD1+XF2 0,40 S4 25mm C = 50mm 0,50	CORCOLO C 35 / 45 XC4+XD1+XF2 0,40 S4 25mm C = 50mm 0,50
--	--	---	---

PER I MATERIALI CHE NON ESPRESSE INDICATI FARE RIFERIMENTO A QUANTO RIPORTATO NELLE RELAZIONE DI CALCOLO

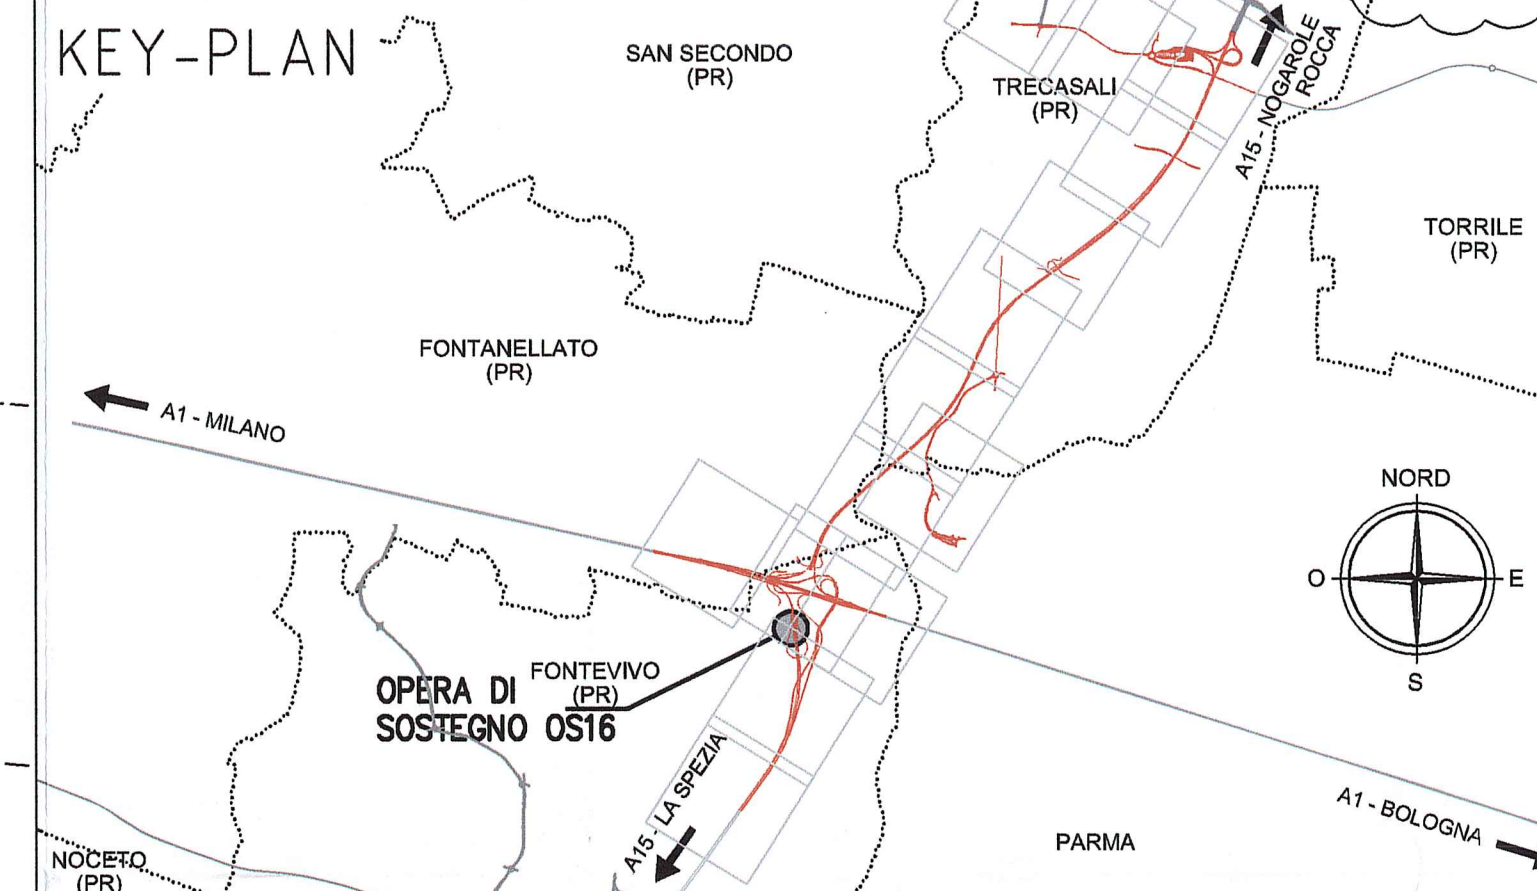

**Autocomonale della CISA S.p.A.**  
 Via Combaoro 26/A - Frazione Ponte Taro - 43015 NOCETO (PR)

**PIZZAROTTI**  
 FONDATA NEL 1910

**Autostada della CISA A15/A22**  
 RACCORDO AUTOSTRADALE A15/A22  
 CORRIDOIO PLURIMODALE TIRRENO-BRENNERO  
 RACCORDO AUTOSTRADALE FRA L'AUTOSTADA DELLA CISA-FONTEVIVO (PR)  
 E L'AUTOSTADA DEL BRENNERO-NOGAROLE ROCCA (VR). I LOTTO.  
 C.U.P. G61B0400060008 C.I.G. 307068161E

**PROGETTO ESECUTIVO**

Autocomonale della CISA S.p.A. Il Responsabile del Procedimento: Il Progettista:

Il Responsabile dei lavori: Il Cliente: NA

IMPRESA PIZZAROTTI PIZZAROTTI & C. S.p.A. Il Direttore Tecnico: Il Responsabile di Progetto: *Dot. Ing. Luca Bonadimanti*

Il Progettista:  
 Ing. Fabio Nigrelli  
 Ordine degli Ingegneri della Provincia di Parma n. 3381

A.T.A.: **idreosse** **rock soil** **VIA**

Consulenza specialistica a cura di:  
 NA

Il Progettista:  
 Ing. Giovanni Maria Cepparotti  
 Ordine degli Ingegneri della Provincia di Milano n. 392

Progettista Responsabile Integrale Progetto:  
 Impresa Pizzarotti **dot. Ing. PIETRO MAZZOLI**  
 Ing. Pietro Mazzoli  
**IMPRESA PIZZAROTTI**  
**INGEGNERIA STRUTTURALE**  
**INGEGNERIA CIVILE**  
**INGEGNERIA SANITARIA**

Titolo Elaborato: **Asse principale**  
**Opere di sostegno**  
**Muro di sostegno - interconnessione A1-A15 - rami di svincolo A e D**  
 Data Emisione Progetto: 18/03/2014  
 Scala: 1:100

Identif. Elaborato:


B 28/03/2015 Aggiornamento piano-altimetrico geometria muro  
 A 27/06/2014 PRELIMINARE PROGETTO ESECUTIVO  
 Rev. Data Descrizione Revisione