
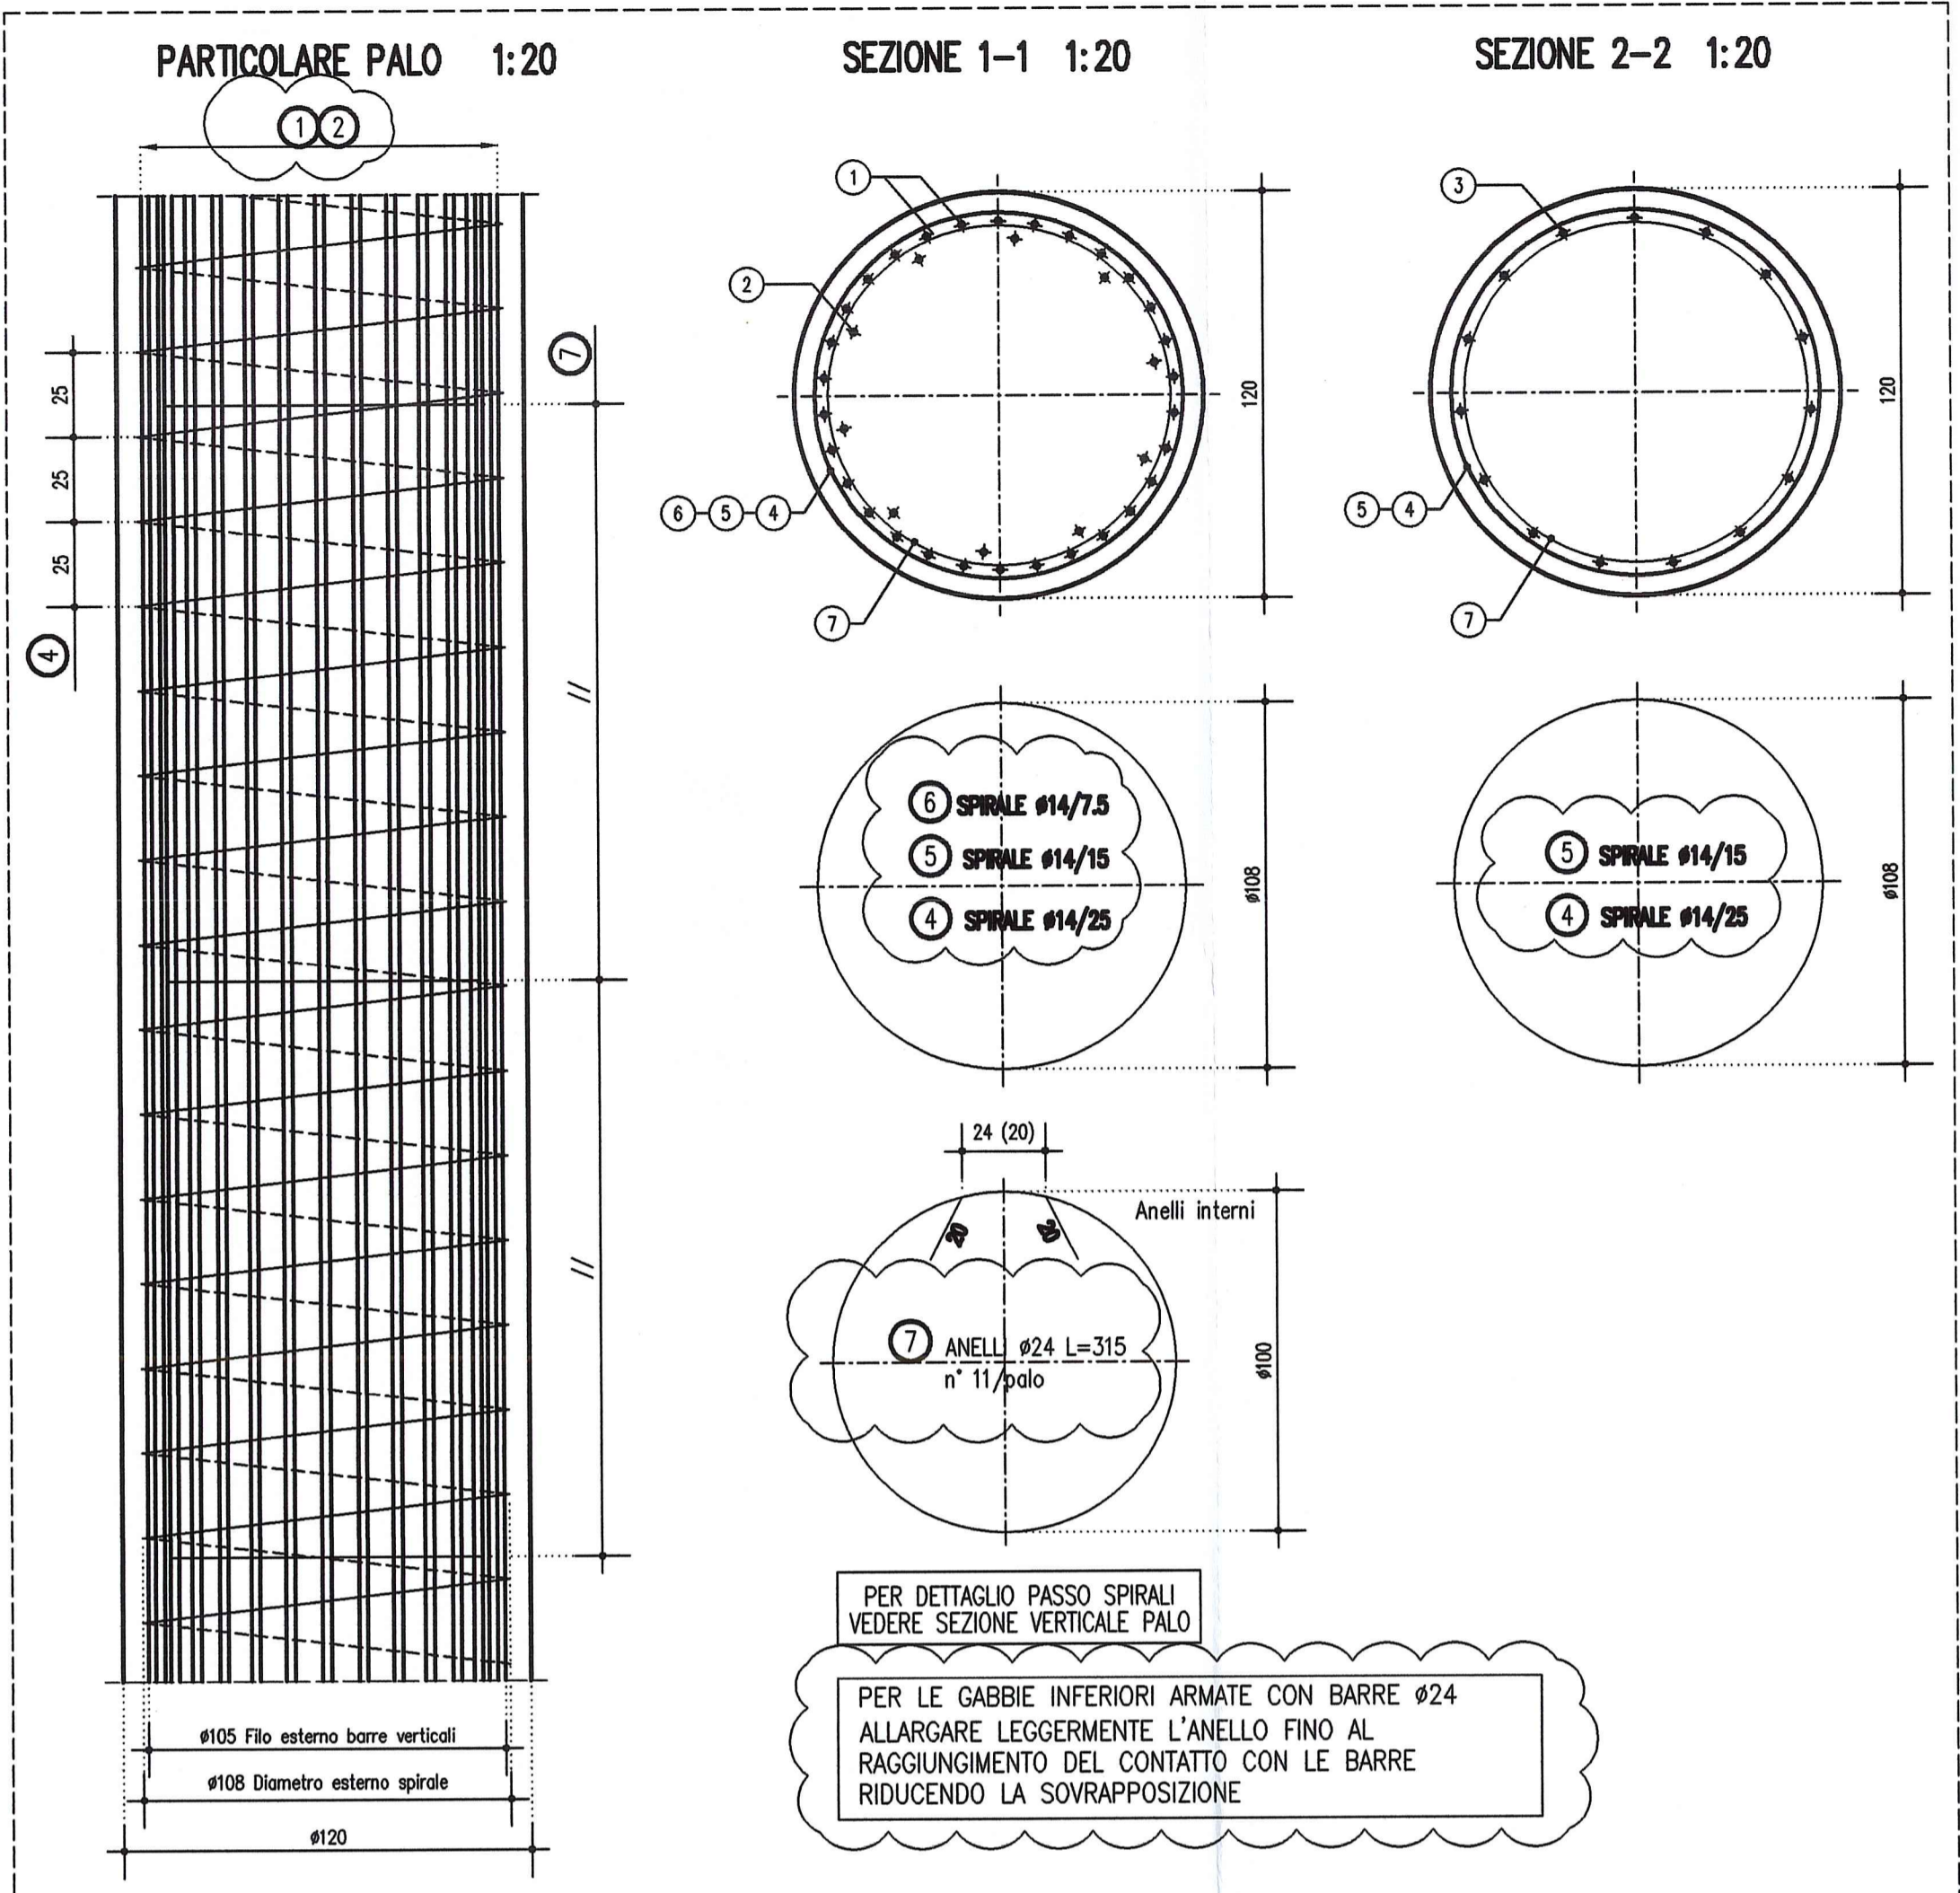
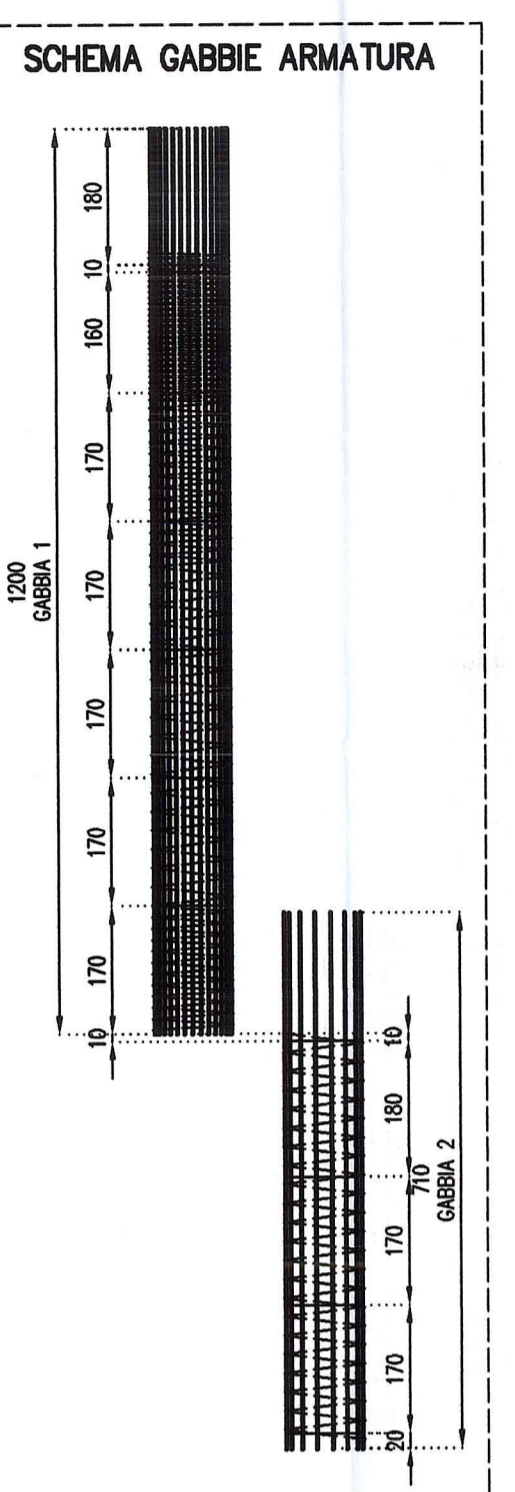


ARMATURA PALI DI FONDAZIONE MURO TIPO 3

CONCI 24-16 E MURO TIPO 2 CONCI 15-6

SEZIONE VERTICALE 1:100

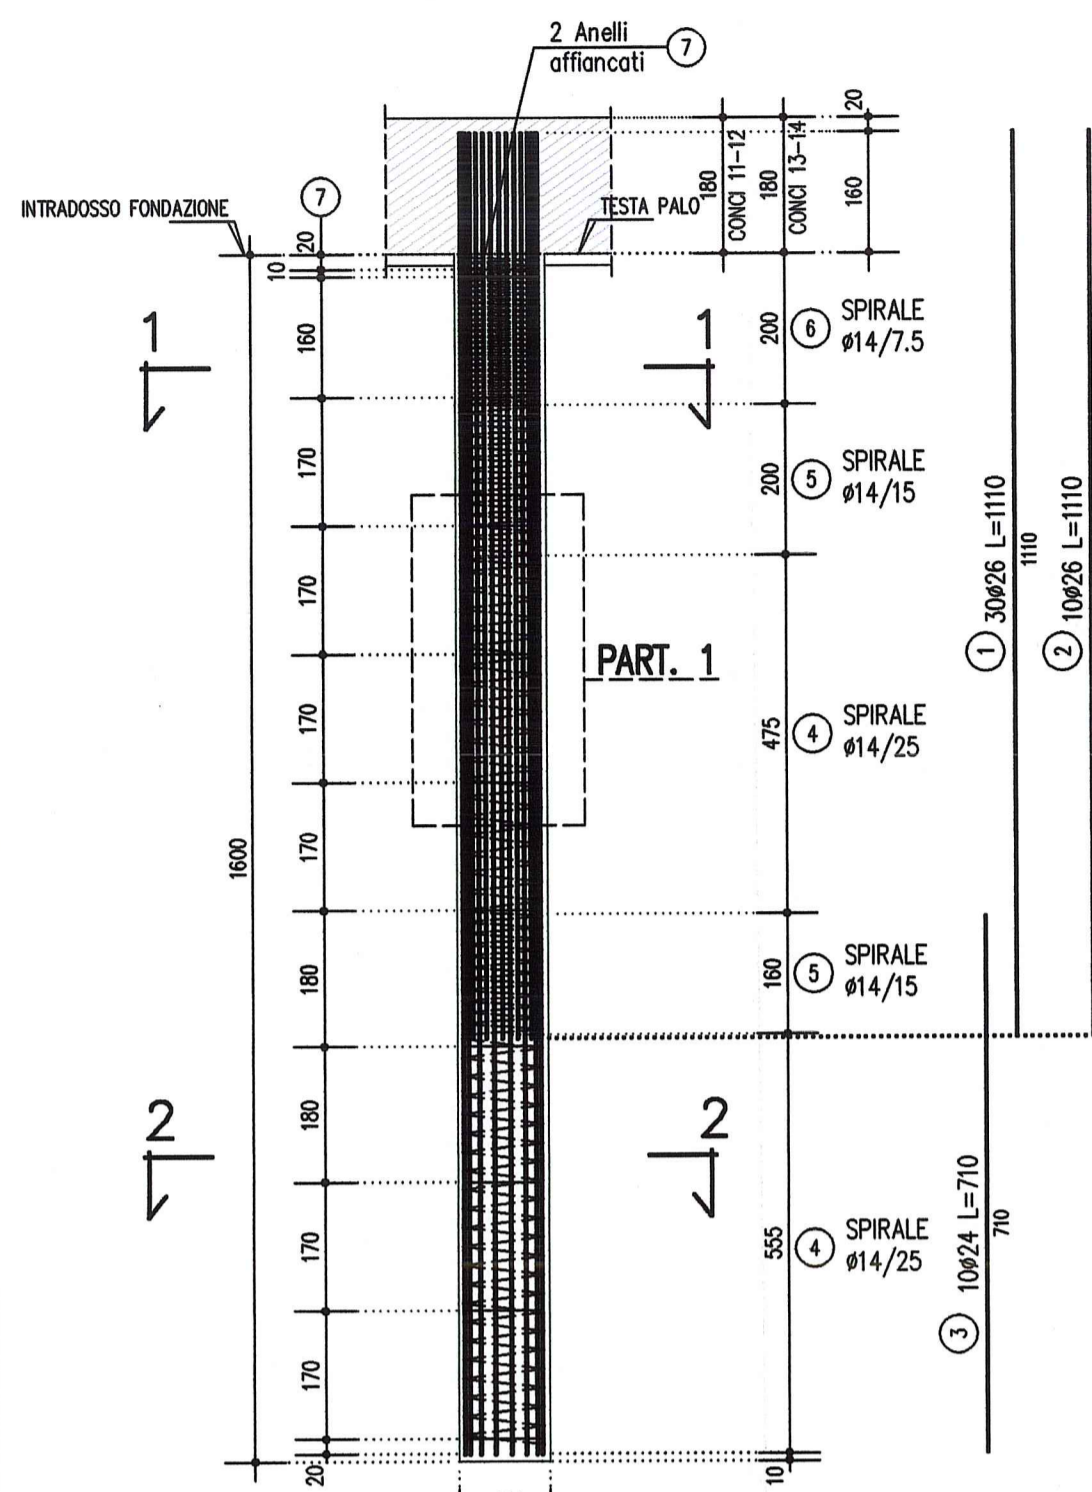

PER DETTAGLIO PASSO SPIRALI  
VEDERE SEZIONE VERTICALE PALO

PER LE GABBIE INFERIORI ARMATE CON BARRE #24  
ALLARGARE LEGGERMENTE L'ANELLO FINO AL  
RAGGIUNGIMENTO DEL CONTATTO CON LE BARRE  
RIDUCENDO LA SOVRAPPOSIZIONE

LEGENDA MODIFICHE 12/12/2014  
Refuso indicazione staffe.

NOTE GENERALI

- LE QUOTE ALTIMETRICHE SONO ESPRESSE IN METRI
- TUTTE LE MISURE SONO ESPRESSE IN CENTIMETRI
- TUTTI GLI ANGOLI SONO ESPRESSE IN GRADI CENTESIMALI
- GLI ANGOLI DI PIEGATURA E POSIZIONAMENTO DELLE BARRE SONO ESPRESSE IN GRADI SESSADECIMALI
- DIAMETRO MANDRINO DI PIEGATURA BARRE :
  - $\phi < 20\text{mm} = 4\phi$