PROSPETTO MURO LATO VALLE 1:100

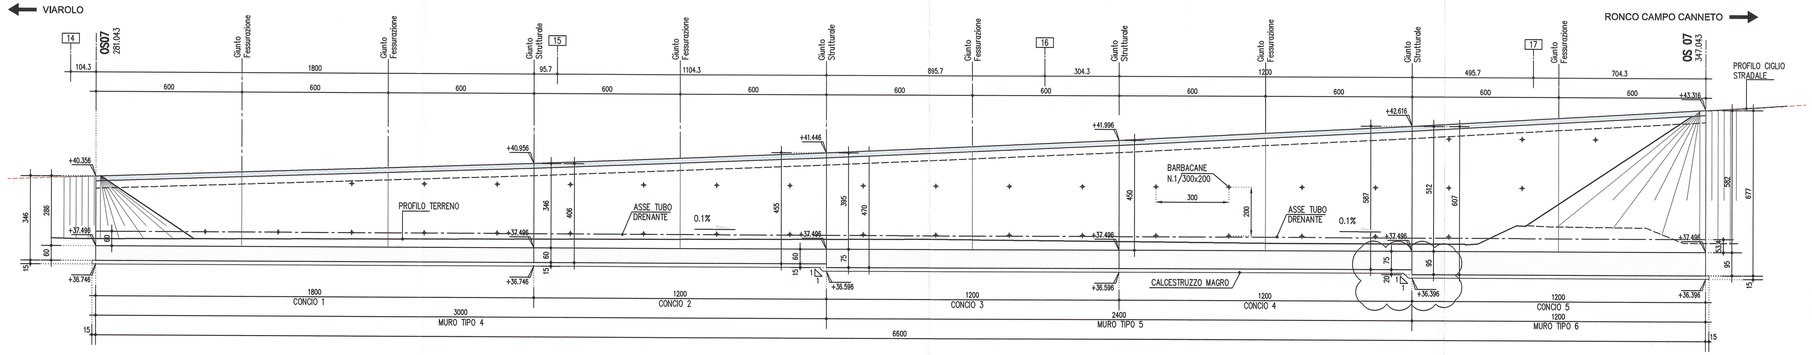

PIANTA A QUOTA TESTA MURO 1:100

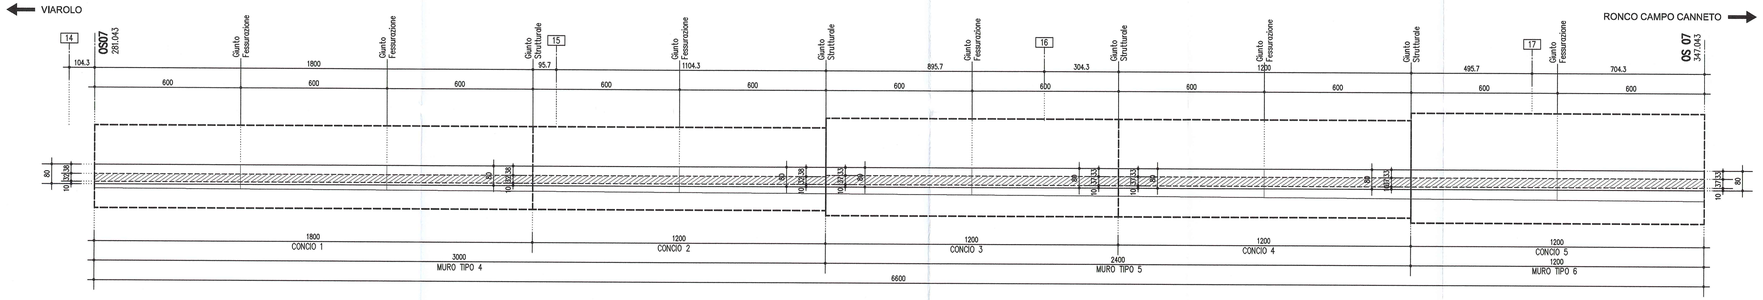

PIANTA A QUOTA FONDAZIONI 1:100

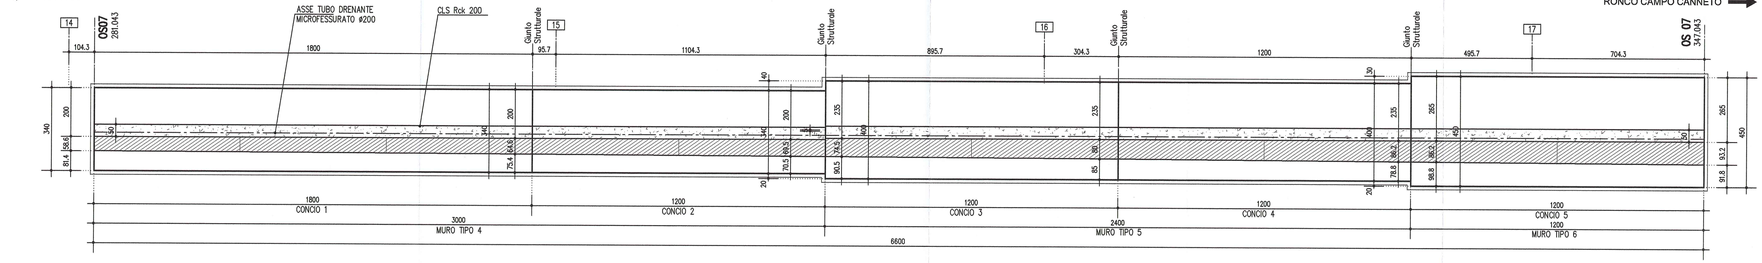

LEGENDA MODIFICHE12/12/2014
Correzione refuso quota.

NOTE GENERALI

- LE QUOTE ALTIMETRICHE SONO ESPRESSE IN METRI
- TUTTE LE MISURE SONO ESPRESSE IN CENTIMETRI
- TUTTI GLI ANGOLI SONO ESPRESSI IN GRADI CENTESIMALI
- GLI ANGOLI DI PIEGATURA E POSIZIONAMENTO DELLE BARRE SONO ESPRESSI IN GRADI SESSADECIMALI

CARATTERISTICHE DEI MATERIALI

- CALCESTRUZZO MAGRO DI SOTTOFONDAZIONE
CLASSE DI RESISTENZA MINIMA : C 12/15

- ACCIAIO IN BARRE PER C.A. : B450C saldabile controllato in stabilimento

PER I MATERIALI CHE NON ESPRESSAMENTE INDICATO FARE RIFERIMENTO A QUANTO RIPORTATO NELLE RELAZIONI DI CALCOLO

- CONGLOMERATO CEMENTIZIO:	MURI di sostegno
CLASSE DI RESISTENZA MINIMA :	C 32 /40
CLASSE DI ESPOSIZIONE AMBIENTALE :	XC4+XD1+XF2
CLASSE DI CONTENUTO CLORURI :	0.40
CLASSE DI CONSISTENZA :	S4
DIMENSIONE AGGREGATO MASSIMA :	25mm
COPRIFERRO :	C = 50mm
RAPPORTO A/C MAX :	0.50

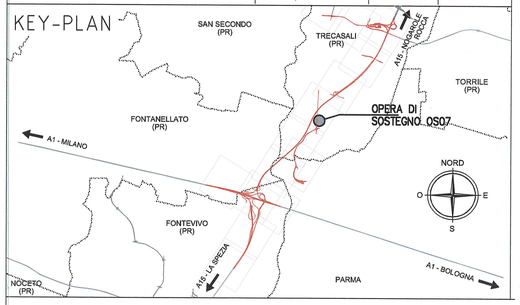

Committente:

AUTOCAMIONALE DELLA CISA S.p.A.
Via Camboara 26/A - Frazione Ponte Taro - 43015 NOCETO (PR)

Impresa Esecutrice:

PIZZAROTTI FONDATA NEL 1910

AUTOSTRADA DELLA CISA A15
RACCORDO AUTOSTRADALE A15/A22
CORRIDOIO PLURIMODALE TIRRENO-BRENNERO
RACCORDO AUTOSTRADALE FRA L' AUTOSTRADA DELLA CISA-FONTEVIVO (PR) E L' AUTOSTRADA DEL BRENNERO-NOGAROLE ROCCA (VR). I LOTTO.

C.U.P. G61B04000060008 | C.I.G. 307068161E

PROGETTO ESECUTIVO

AUTOCAMIONALE DELLA CISA S.p.A.
Il Direttore TIBRE: | Il Responsabile del Procedimento: | Il Presidente:
Il Responsabile dei lavori:

IMPRESA PIZZAROTTI & C. S.p.A.
Il Direttore Tecnico: Il Responsabile Il Progetto Dott. Ing. Luca Bondanelli

Il Geologo: NA

PROGETTAZIONE DI:
PIZZAROTTI FONDATA NEL 1910
A.T.I.: idroesse engineering MANDATARIA | ROCKSOIL S.p.A. MANDANTE | VIA S.r.l. MANDANTE

Il Progettista:
Ing. Fabio Nigrelli
Ordine degli Ingegneri della Provincia di Viterbo n.3381

Coordinatore per la Sicurezza in fase di Progettazione:
Ing. Giovanni Maria Cepparotti
Ordine degli Ingegneri della Provincia di Viterbo n. 392

Consulenza specialistica a cura di:
NA

Progettista Responsabile Integrazione Prestazioni Specialistiche:
Impresa Pizzarotti & C.S.p.A.
Ing. Pietro Mazzoli
Ordine degli Ingegneri della Provincia di Parma n. 821
dott. ing. PIETRO MAZZOLI
IMPRESA PIZZAROTTI
ISCRITTO ORDINE INGEGNERI PARMA n.821

Titolo Elaborato:
Asse principale
Opere di sostegno
Muro di sostegno - CVP2 rampa dx lato MN
Carpenterie - Tav. 1/2

Data Emissione Progetto: 18/03/2014
Scala: 1:100

Identif. Elaborato:

NUMO IDENTIFICATIVO		CODICE COMMESSA	LOTTO	FASE	ENTE	AMBITO	CAT. OPERA	NUMO OPERA	PARTE OPERA	TIPO DOC.	NUMO PROGR. DOC.	REVISIONE
		RAAA	1	E	I	AP	OS	07	G	CA	001	C

Rev.	Data	DESCRIZIONE REVISIONE	Redatto	Controllato	Approvato
C	12/12/2014	Correzione refuso quota	POLUZZI	NIGRELLI	MAZZOLI
B	10/10/2014	Agglomerato per refuso, Inserimento Geocomposito	POLUZZI	NIGRELLI	MAZZOLI
A	27/09/2014	REMISSIONE PROGETTO ESECUTIVO	POLUZZI	NIGRELLI	MAZZOLI

IL PRESENTE DOCUMENTO NON POTRA' ESSERE COPIATO, RIPRODOTTO O ALTRIMENTI PUBBLICATO, IN TUTTO O IN PARTE, SENZA IL CONSENSO SCRITTO DELLA AUTOCAMIONALE DELLA CISA S.p.A.. OGNI UTILIZZO NON AUTORIZZATO SARA' PERSEGUITO A NORMA DI LEGGE.