




VISTA FRONTALE
VISTA B-B
Scala 1:100

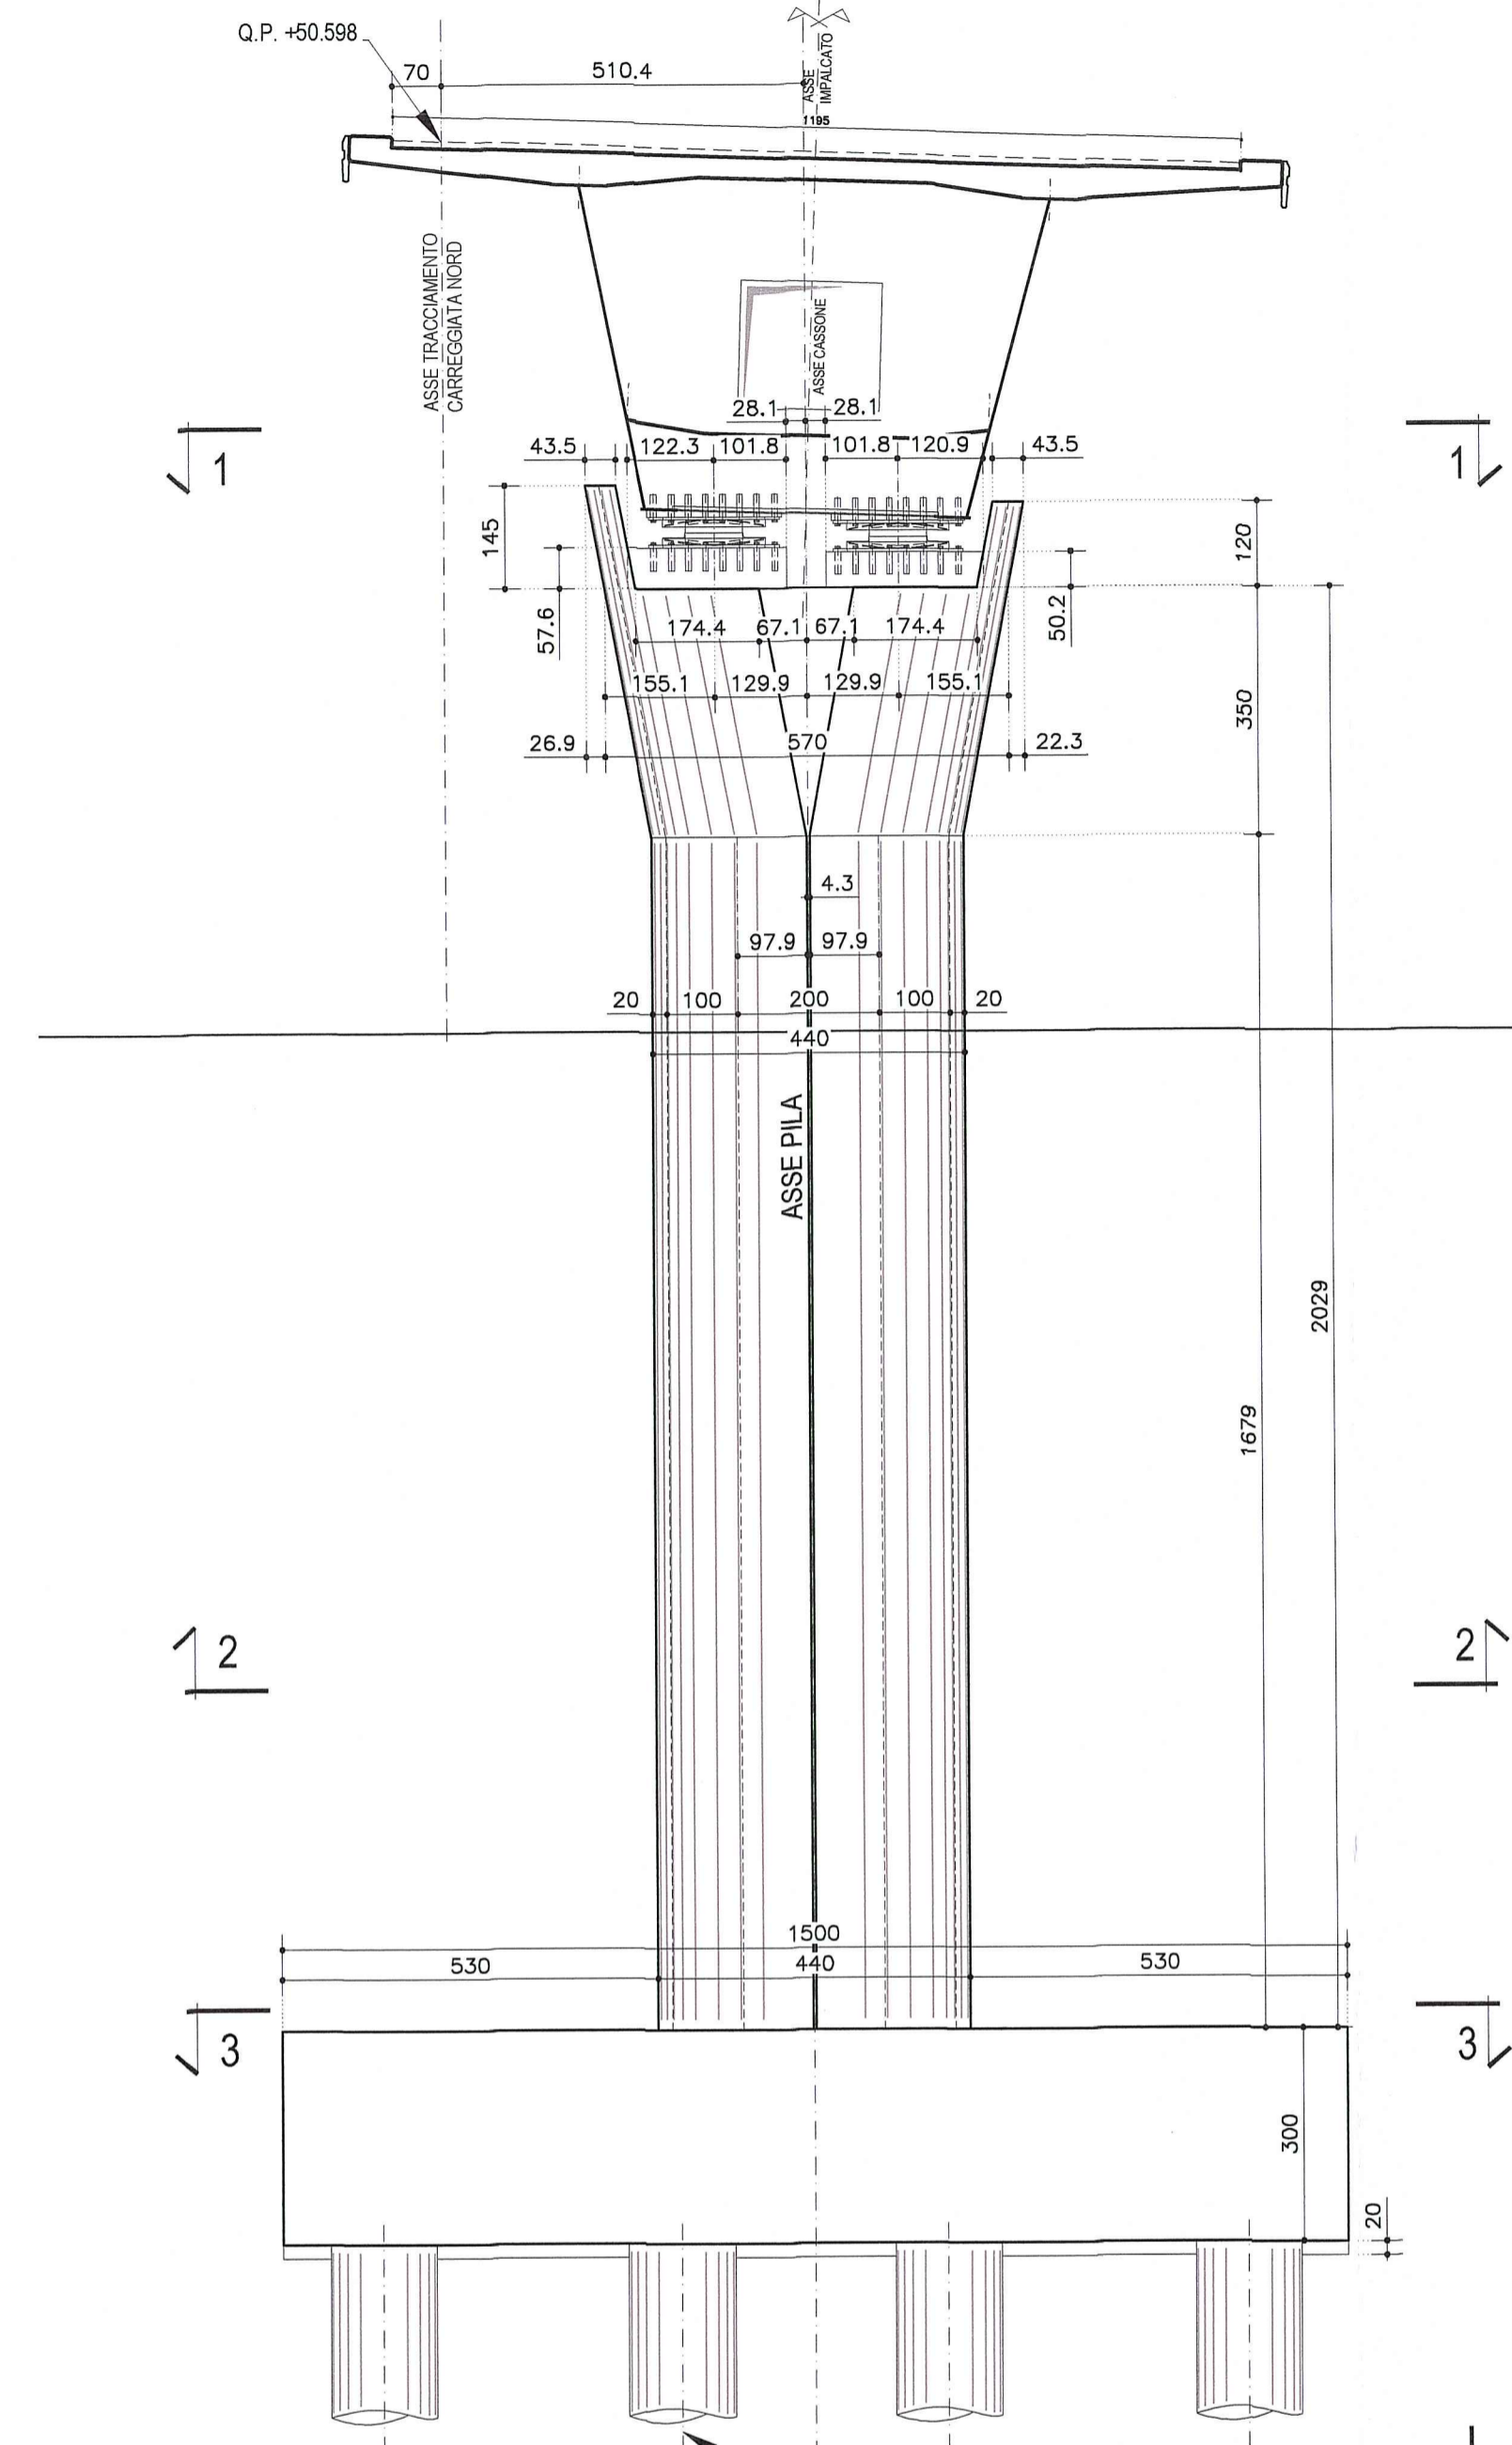


VISTA LATERALE
VISTA A-A
Scala 1:100

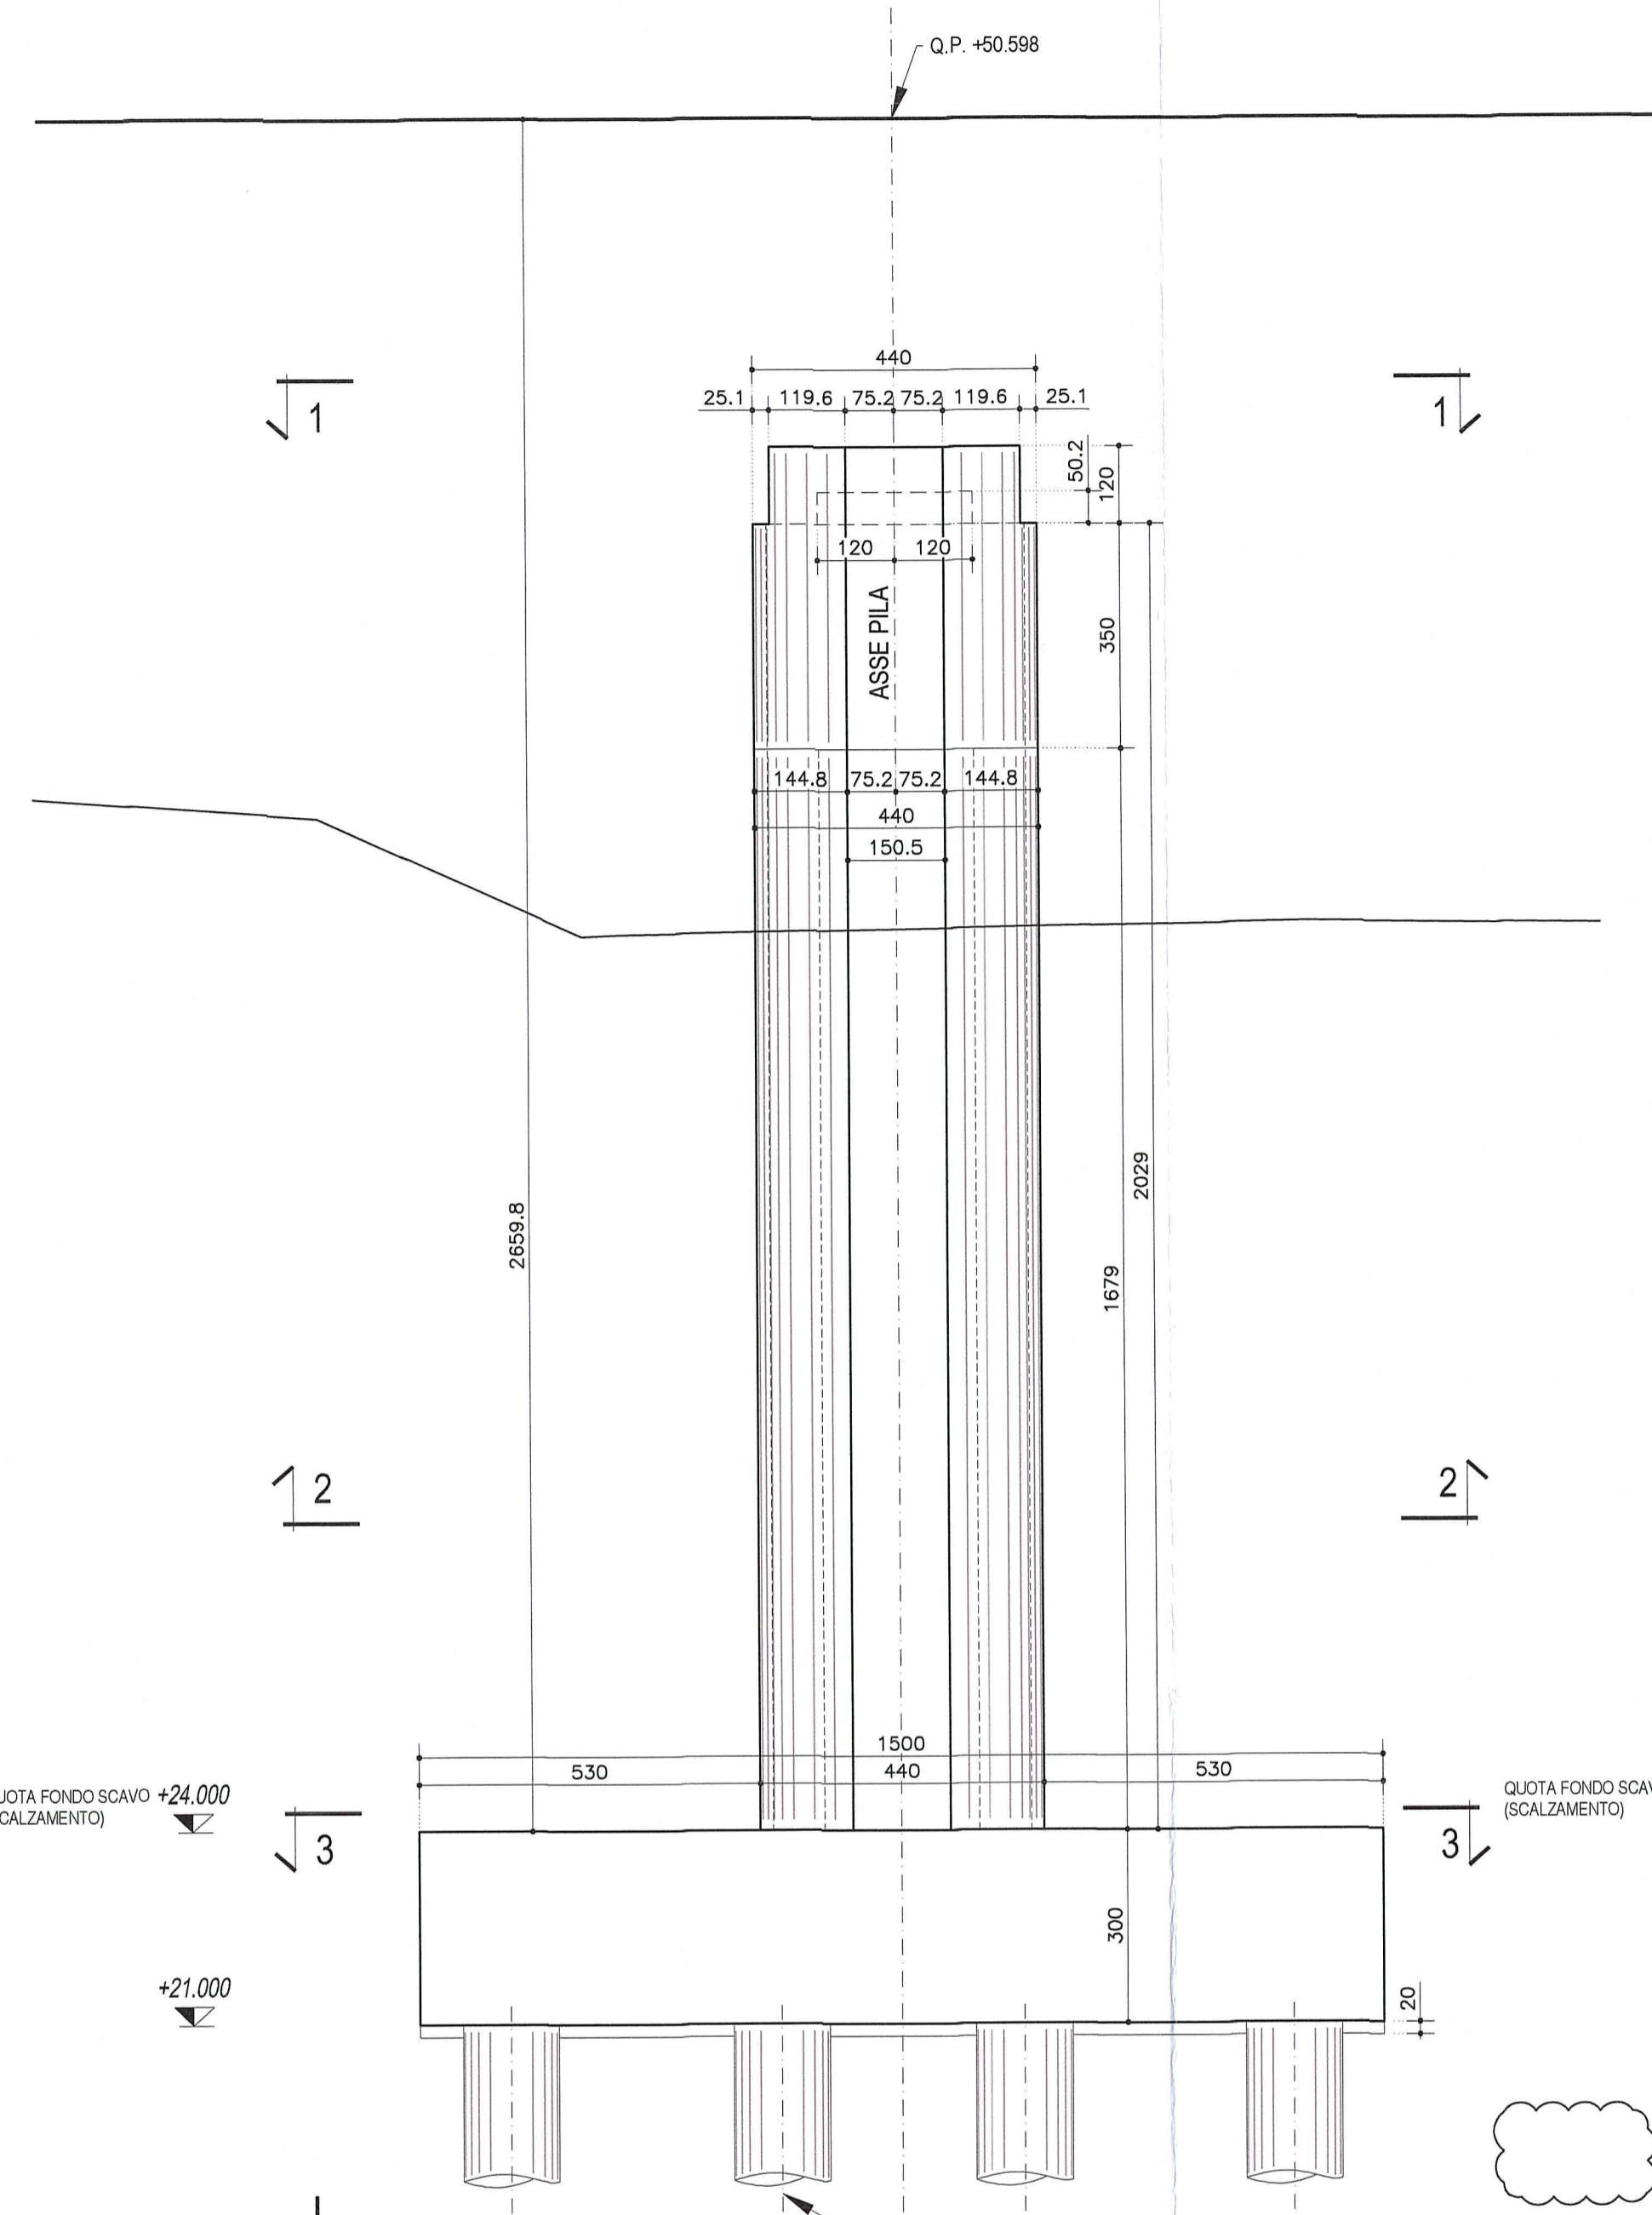


SEZIONE 1-1
FUSTO PILA
Scala 1:50

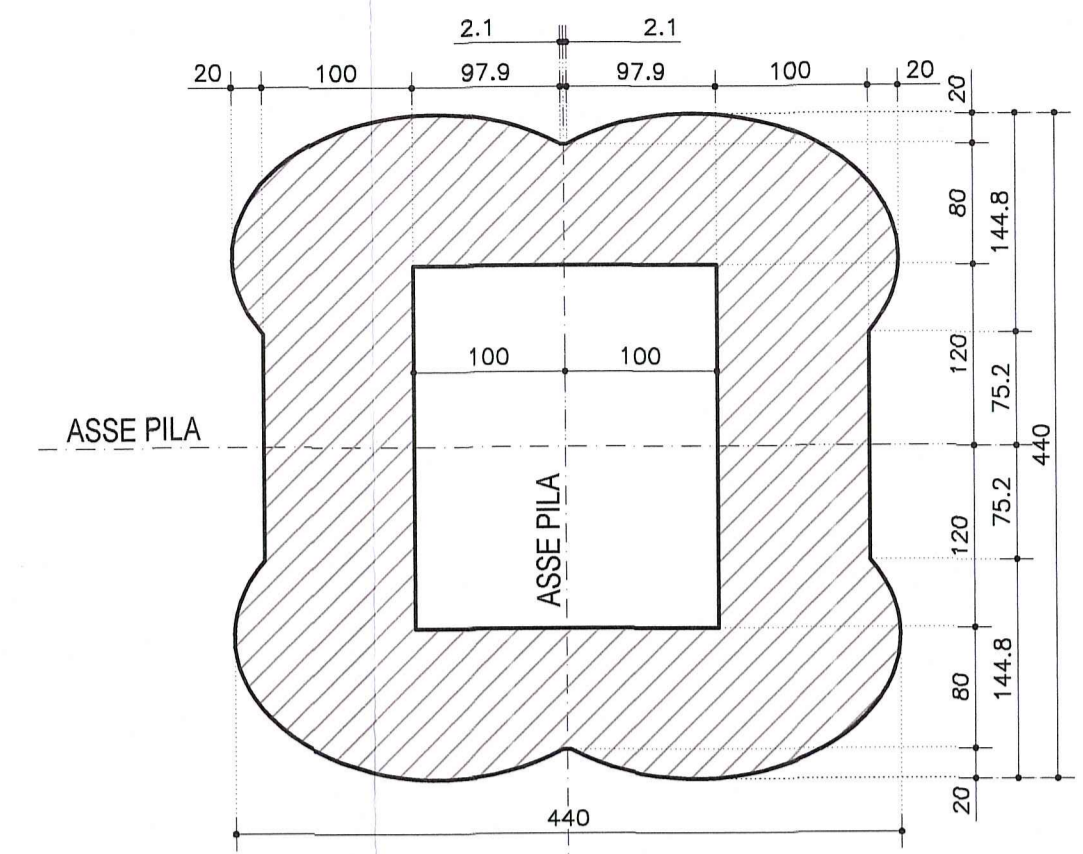


SEZIONE 2-2
PIANTA PULVINO PILA
Scala 1:50

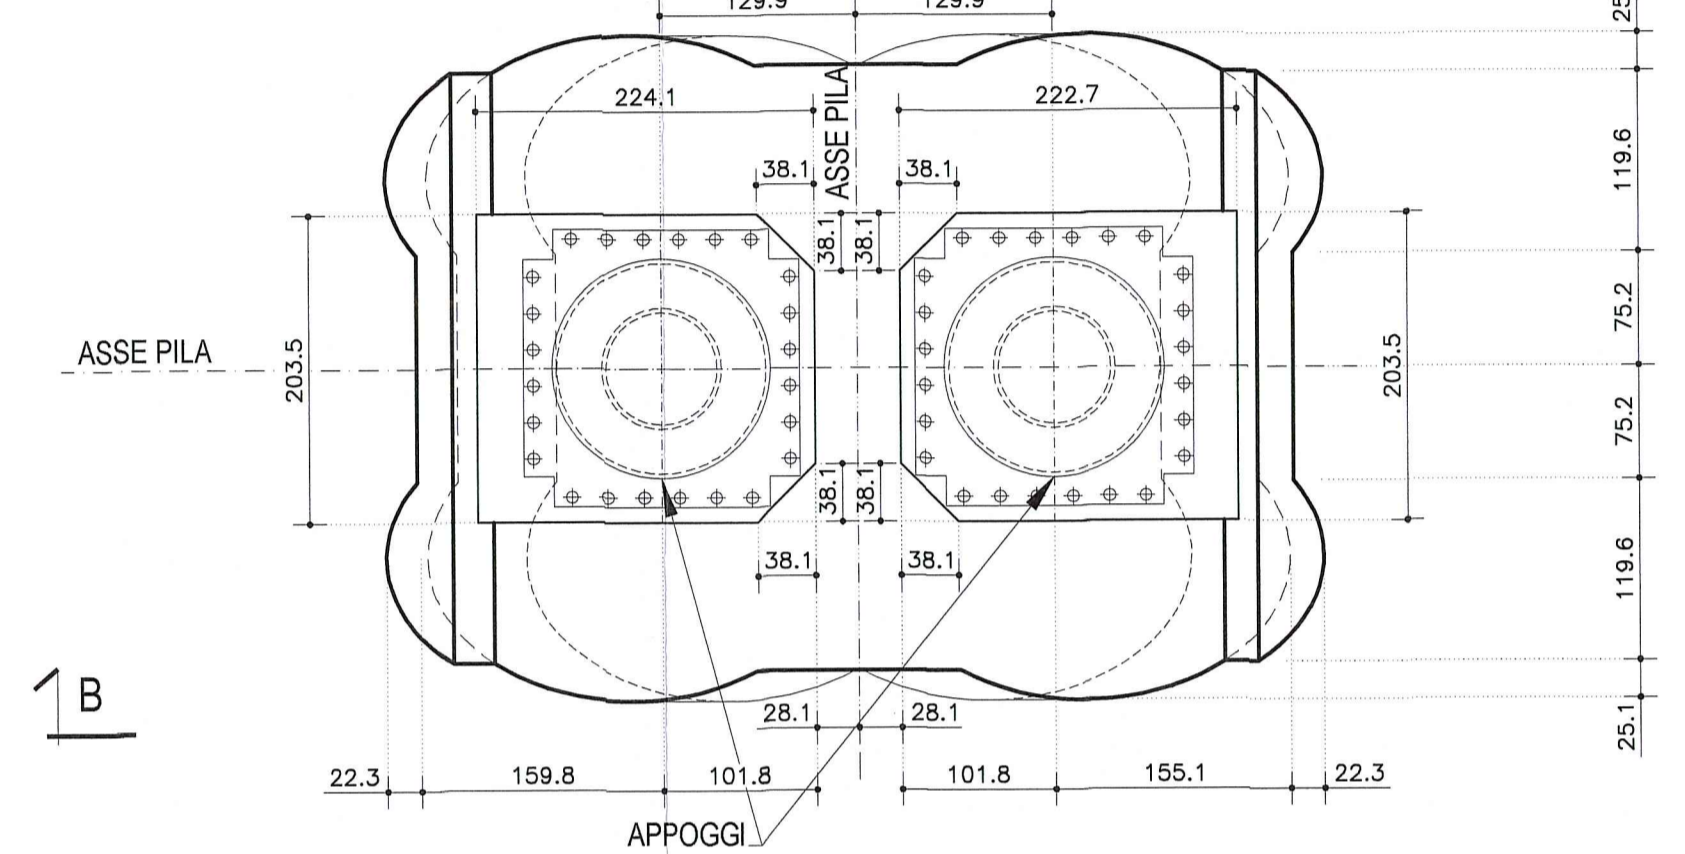

SEZIONE 3-3
PIANTA PLINTO DI FONDAZIONE
Scala 1:100

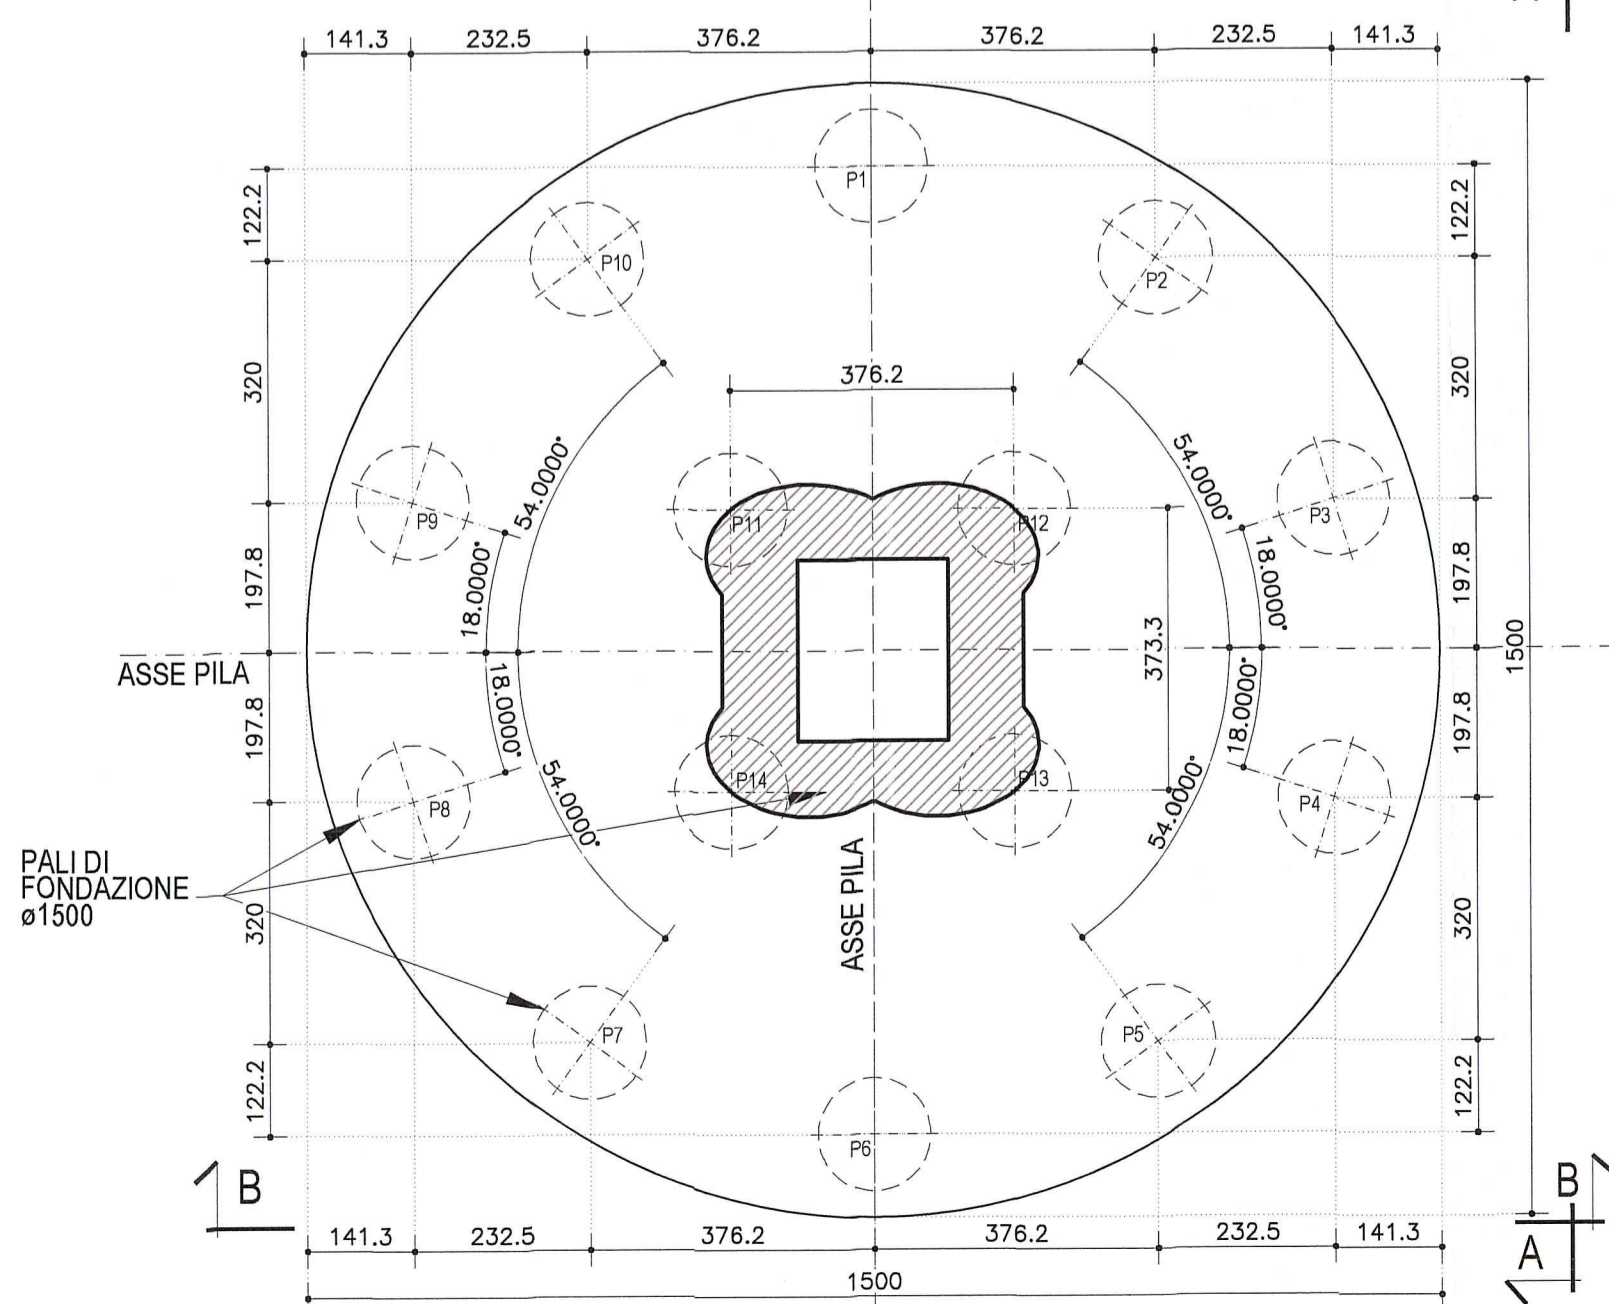

SEZIONE 3-3
PIANTA PLINTO DI FONDAZIONE
Scala 1:100

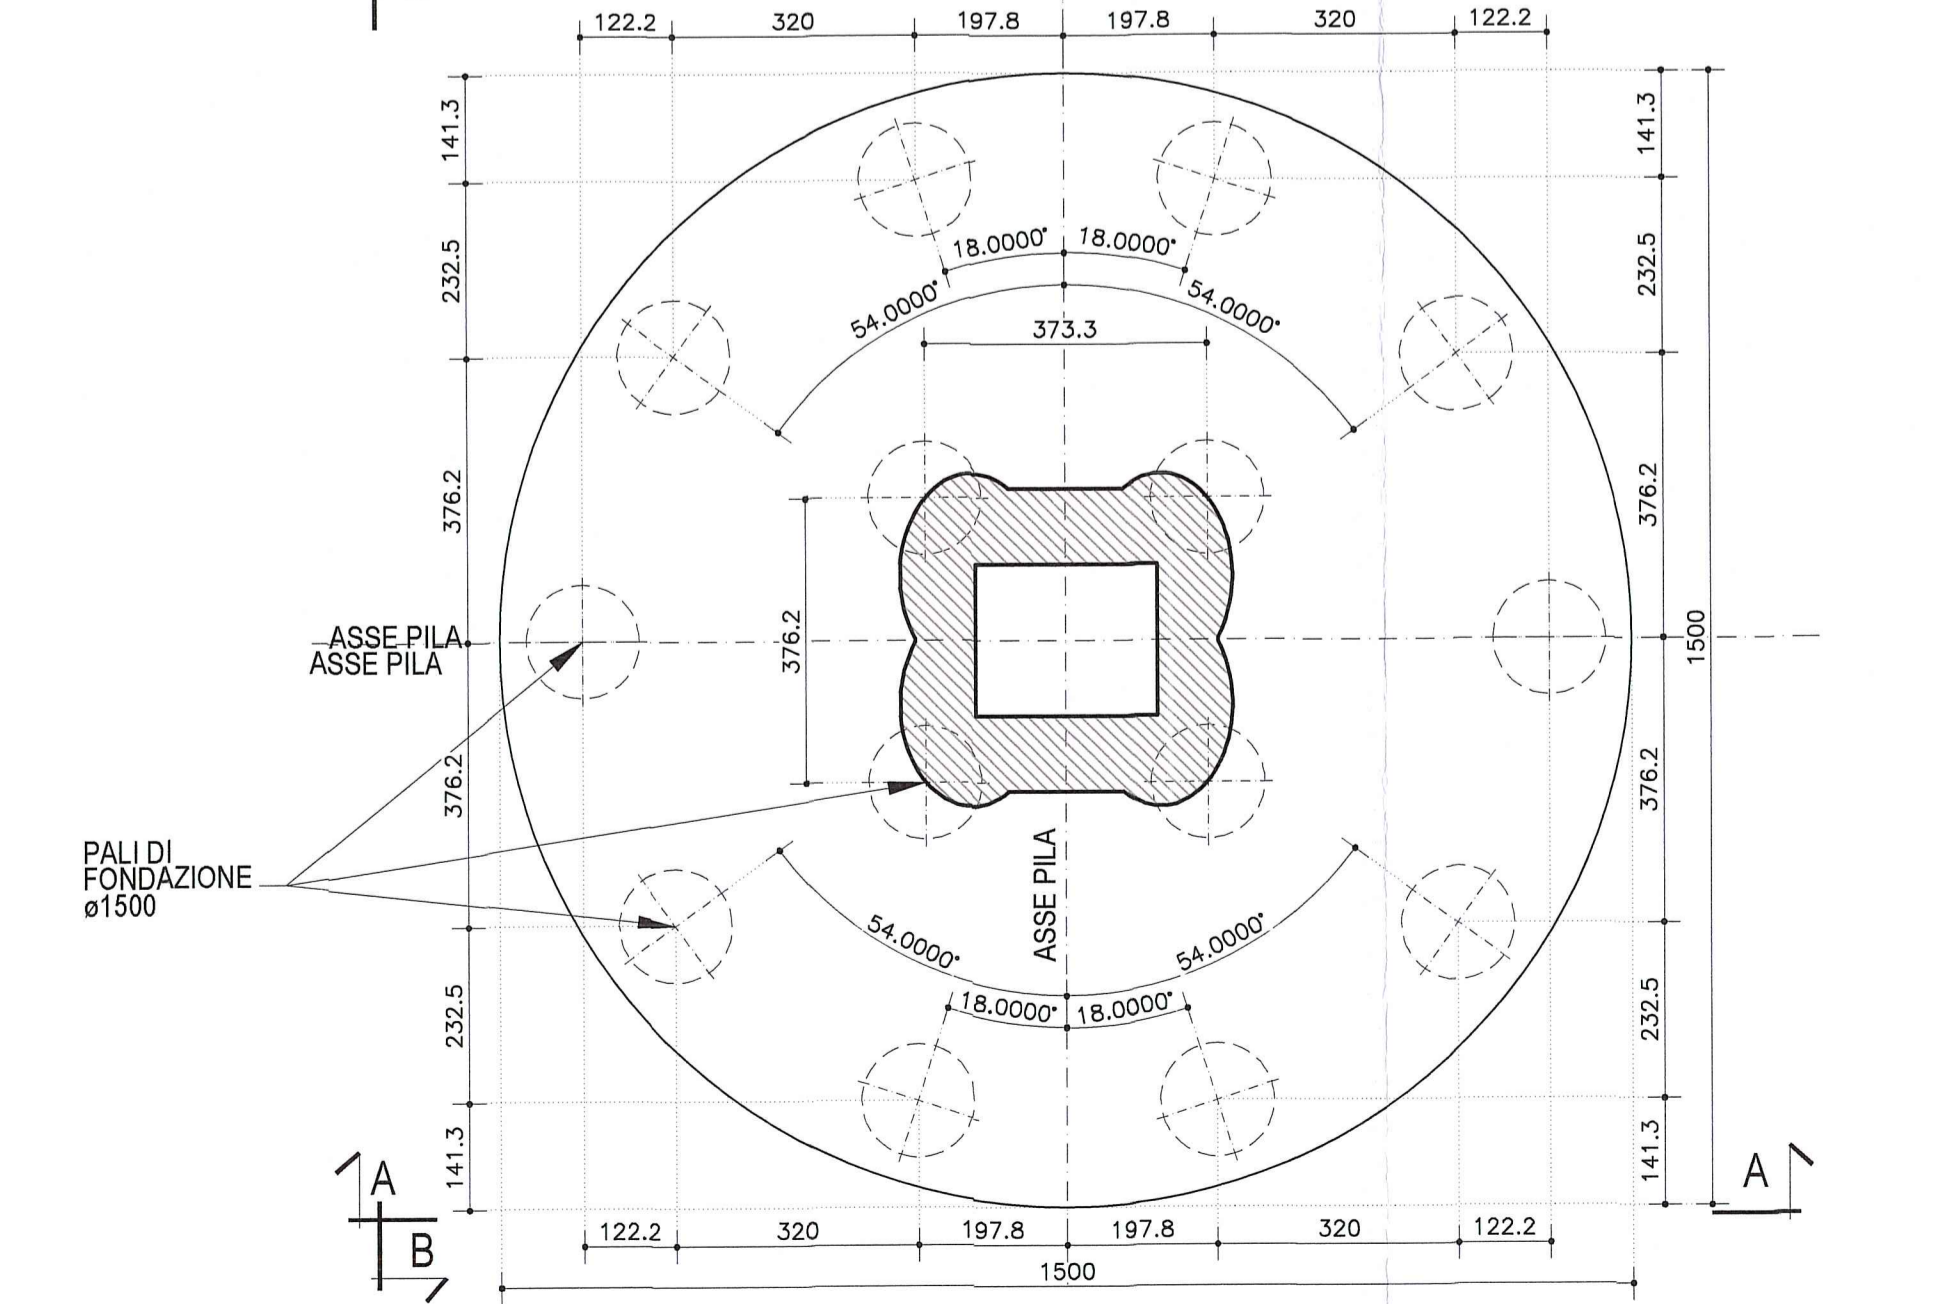

LUNGHEZZE PALI DI FONDAZIONE

PILA	L palo (Carr.Nord)	N.Pali (Carr.Nord)
9	36.00m	14

DESCRIZIONE DELLA MODIFICA:
Inserita nota caratteristiche dei materiali
Inserita nota posizionamento barre e martinetti

NOTA:
PER CARATTERISTICHE DEI MATERIALI E SPECIFICHE TECNICHE VEDI TAVOLA RA44TEAPGSD16PC001

NOTA:
PER POSIZIONAMENTO BARRE #50 PER BLOCCAGGIO STAMPILLA IN COSTRUZIONE E MARTINETTI DI SOLLEVAMENTO VEDI TAVOLA RA44TEAPGSD15SC005

Autocamionale della CISA S.p.A.
Via Camboara 26/A - Frazione Ponte Taro - 43015 NOCETO (PR)

Impresa Esecutrice: PIZZAROTTI
FONDATA NEL 1910

AUTOSTRADA DELLA CISA A15
RACCORDO AUTOSTRADALE A15/A22
CORRIDOIO PLURIMODALE TIRRENO-BRENNERO
RACCORDO AUTOSTRADALE FRA L' AUTOSTRADA DELLA CISA-FONTEVIVO (PR)
E L' AUTOSTRADA DEL BRENNERO-NOGAROLE ROCCA (VR). I LOTTO.

C.U.P. G61B04000060008 C.I.G. 307068161E

PROGETTO ESECUTIVO

AUTOCAMIONALE DELLA CISA S.p.A.
Il Direttore TIFRE: [Signature] Il Responsabile del Procedimento: [Signature] Il Presidente: [Signature]

IMPRESA PIZZAROTTI & C. S.p.A.
Il Direttore Tecnico: [Signature] Ing. Luca Bondanelli

Il Geologo: NA

PROGETTAZIONE DI:
PIZZAROTTI
FONDATA NEL 1910

Il Progettista: Jott. Ing. PIETRO MAZZOLI
Ing. Pietro Mazzoli
IMPRESA PIZZAROTTI
ISCRITTO ORDINE
INGEGNERI PARMA n.821

Coordinatore per la Sicurezza in fase di Progettazione:
Ing. Giovanni Maria Cepparotti
Ordine degli Ingegneri della Provincia di Viterbo n. 392

Consulenza specialistica a cura di:
NA

Progettista Responsabile Jott. Ing. PIETRO MAZZOLI
Impresa Pizzarotti & C. S.p.A.
ISCRITTO ORDINE
INGEGNERI PARMA n.821

TITOLO ELABORATO:
Asse principale
Grandi Strutture
Ponte sul fiume Taro
Carreggiata Nord - Carpenteria Pila P9

Data Emissione Progetto: 18/03/2014
Scala: 1:100/1:50

Identif. Elaborato:

NRO IDENTIFICATIVO	CODICE COMMESSA	LOTTO	FASE	ENTE	AMBITO	CAT. OPERA	NRO OPERA	PARTE OPERA	TIPO DOC.	NRO PROG. DOC.	REVISIONE
	RAAA	1	E	I	AP	GS	01	V	CA	029	C

Rev	Data	DESCRIZIONE REVISIONE	Redatto	Controlato	Approvato
C	12/12/2014	Istruttoria A15	UGOLINI	MAZZOLI	MAZZOLI
B	10/10/2014	Istruttoria RINA prof. n° 730 del 08/09/2014	UGOLINI	MAZZOLI	MAZZOLI
A	25/08/2014	RIEMMISSIONE PROGETTO ESECUTIVO	UGOLINI	MAZZOLI	MAZZOLI