




PIANTA CONCIO TIPO
CONTROSOLETTA
Scala 1:50

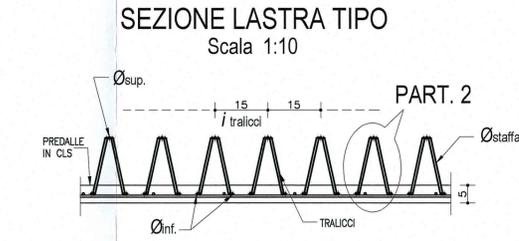

SEZIONE LASTRA TIPO
Scala 1:10

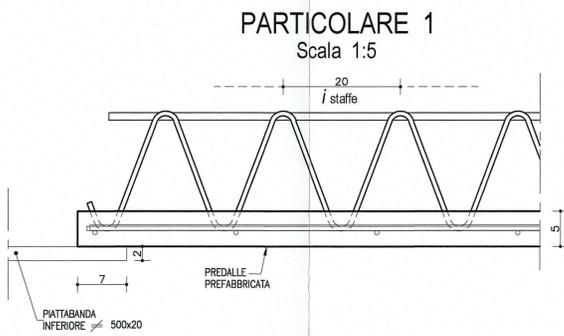

PARTICOLARE 1
Scala 1:5

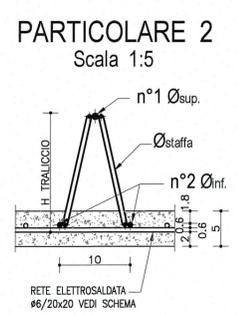

PARTICOLARE 2
Scala 1:5

CARATTERISTICHE TRALICCI						
Ø sup. (mm)	Ø inf. (mm)	Ø staffa (mm)	i staffa (cm)	H traliccio (cm)	i traliccio (cm)	
16	10	8	20	13	15	

NOTA:
PER CARATTERISTICHE DEI MATERIALI E SPECIFICHE TECNICHE VEDI TAVOLA RAA11EMPOS01GPC001

NOTA
LE CARPENTERIE SI RIFERISCONO AD UNA STAMPELLA TIPOLOGICA RETTILINEA PER LE QUOTE DI TRACCIAMENTO RELATIVE ALLE SINGOLE STAMPELLE, VEDI LE TAVOLE DI "COORDINATE DI TRACCIAMENTO".

NOTA
LE PREDALLE IN FASE DI GETTO, DOVRANNO ESSERE SOSTENUTE MEDIANTE TIRANTI NELLA MEZZERA ANCORATI ALLE ANIME.

DESCRIZIONE DELLA MODIFICA:
Inserita nota

Committente: **AUTOCAMIONALE DELLA CISA S.p.A.**
Via Camboara 26/A - Frazione Ponte Taro - 43015 NOCETO (PR)

Impresa Esecutrice: **PIZZAROTTI**
FONDATA NEL 1910

**AUTOSTRADA DELLA CISA A15
RACCORDO AUTOSTRADALE A15/A22
CORRIDOIO PLURIMODALE TIRRENO-BRENNERO
RACCORDO AUTOSTRADALE FRA L' AUTOSTRADA DELLA CISA-FONTEVIVO (PR)
E L' AUTOSTRADA DEL BRENNERO-NOGAROLE ROCCA (VR). I LOTTO.**
C.U.P. G61B0400060008 C.I.G. 307068161E

PROGETTO ESECUTIVO

AUTOCAMIONALE DELLA CISA S.p.A.
Il Direttore TIRE: _____ Il Responsabile del Procedimento: _____ Il Presidente: _____

IMPRESA PIZZAROTTI S.p.A.
Il Direttore Tecnico/Responsabile di Progetto: **Dott. Ing. Luca Bonaselli**

Il Geologo: NA

PROGETTAZIONE DI: **PIZZAROTTI**
FONDATA NEL 1910

A.T.I.: **idressse engineering**, **ROCKSOUL S.p.A.**, **VIA MANCANTONE S.R.L.**

Il Progettista: **Dott. Ing. PIETRO MAZZOLI**
IMPRESA PIZZAROTTI
ISCRITTO ORDINE INGEGNERI PARMA n.821

Coordinatore per la Sicurezza in fase di Progettazione:
Ing. Giovanni Maria Cepparotti
Ordine degli Ingegneri della Provincia di Viterbo n. 392

Consulenza specialistica a cura di: **Dott. Ing. PIETRO MAZZOLI**
IMPRESA PIZZAROTTI
ISCRITTO ORDINE INGEGNERI PARMA n.821

Titolo Elaborato: **Asse principale
Grandi Strutture
Ponte sul fiume Taro
Carreggiata Nord - Impalcato P11-SP2 - Carpenteria Predalles**

Data Emissione Progetto: 18/03/2014
Scala: 1:50 1:10 1:5

NUM. IDENTIFICATIVO	CODICE COMMESSA	LOTTO	FASE	ENTE	AMBITO	DAT. OPERA	NUM. OPERA	PARTE OPERA	TIPO DOC.	NUM. PROG. DOC.	REVISIONE
	RAAA	1	E	I	AP	GS	01	I	CA	123	B

Rev.	Data	DESCRIZIONE REVISIONE	Redatto	Controllato	Approvato
B	10/10/2014	Istruttoria RINA prot. n° 730 del 08/09/2014	UGOLINI	MAZZOLI	MAZZOLI
A	25/08/2014	RIEMMISSIONE PROGETTO ESECUTIVO	UGOLINI	MAZZOLI	MAZZOLI