




CONCIO 4  
SEZIONE TRASVERSALE B-B  
Scala 1:25

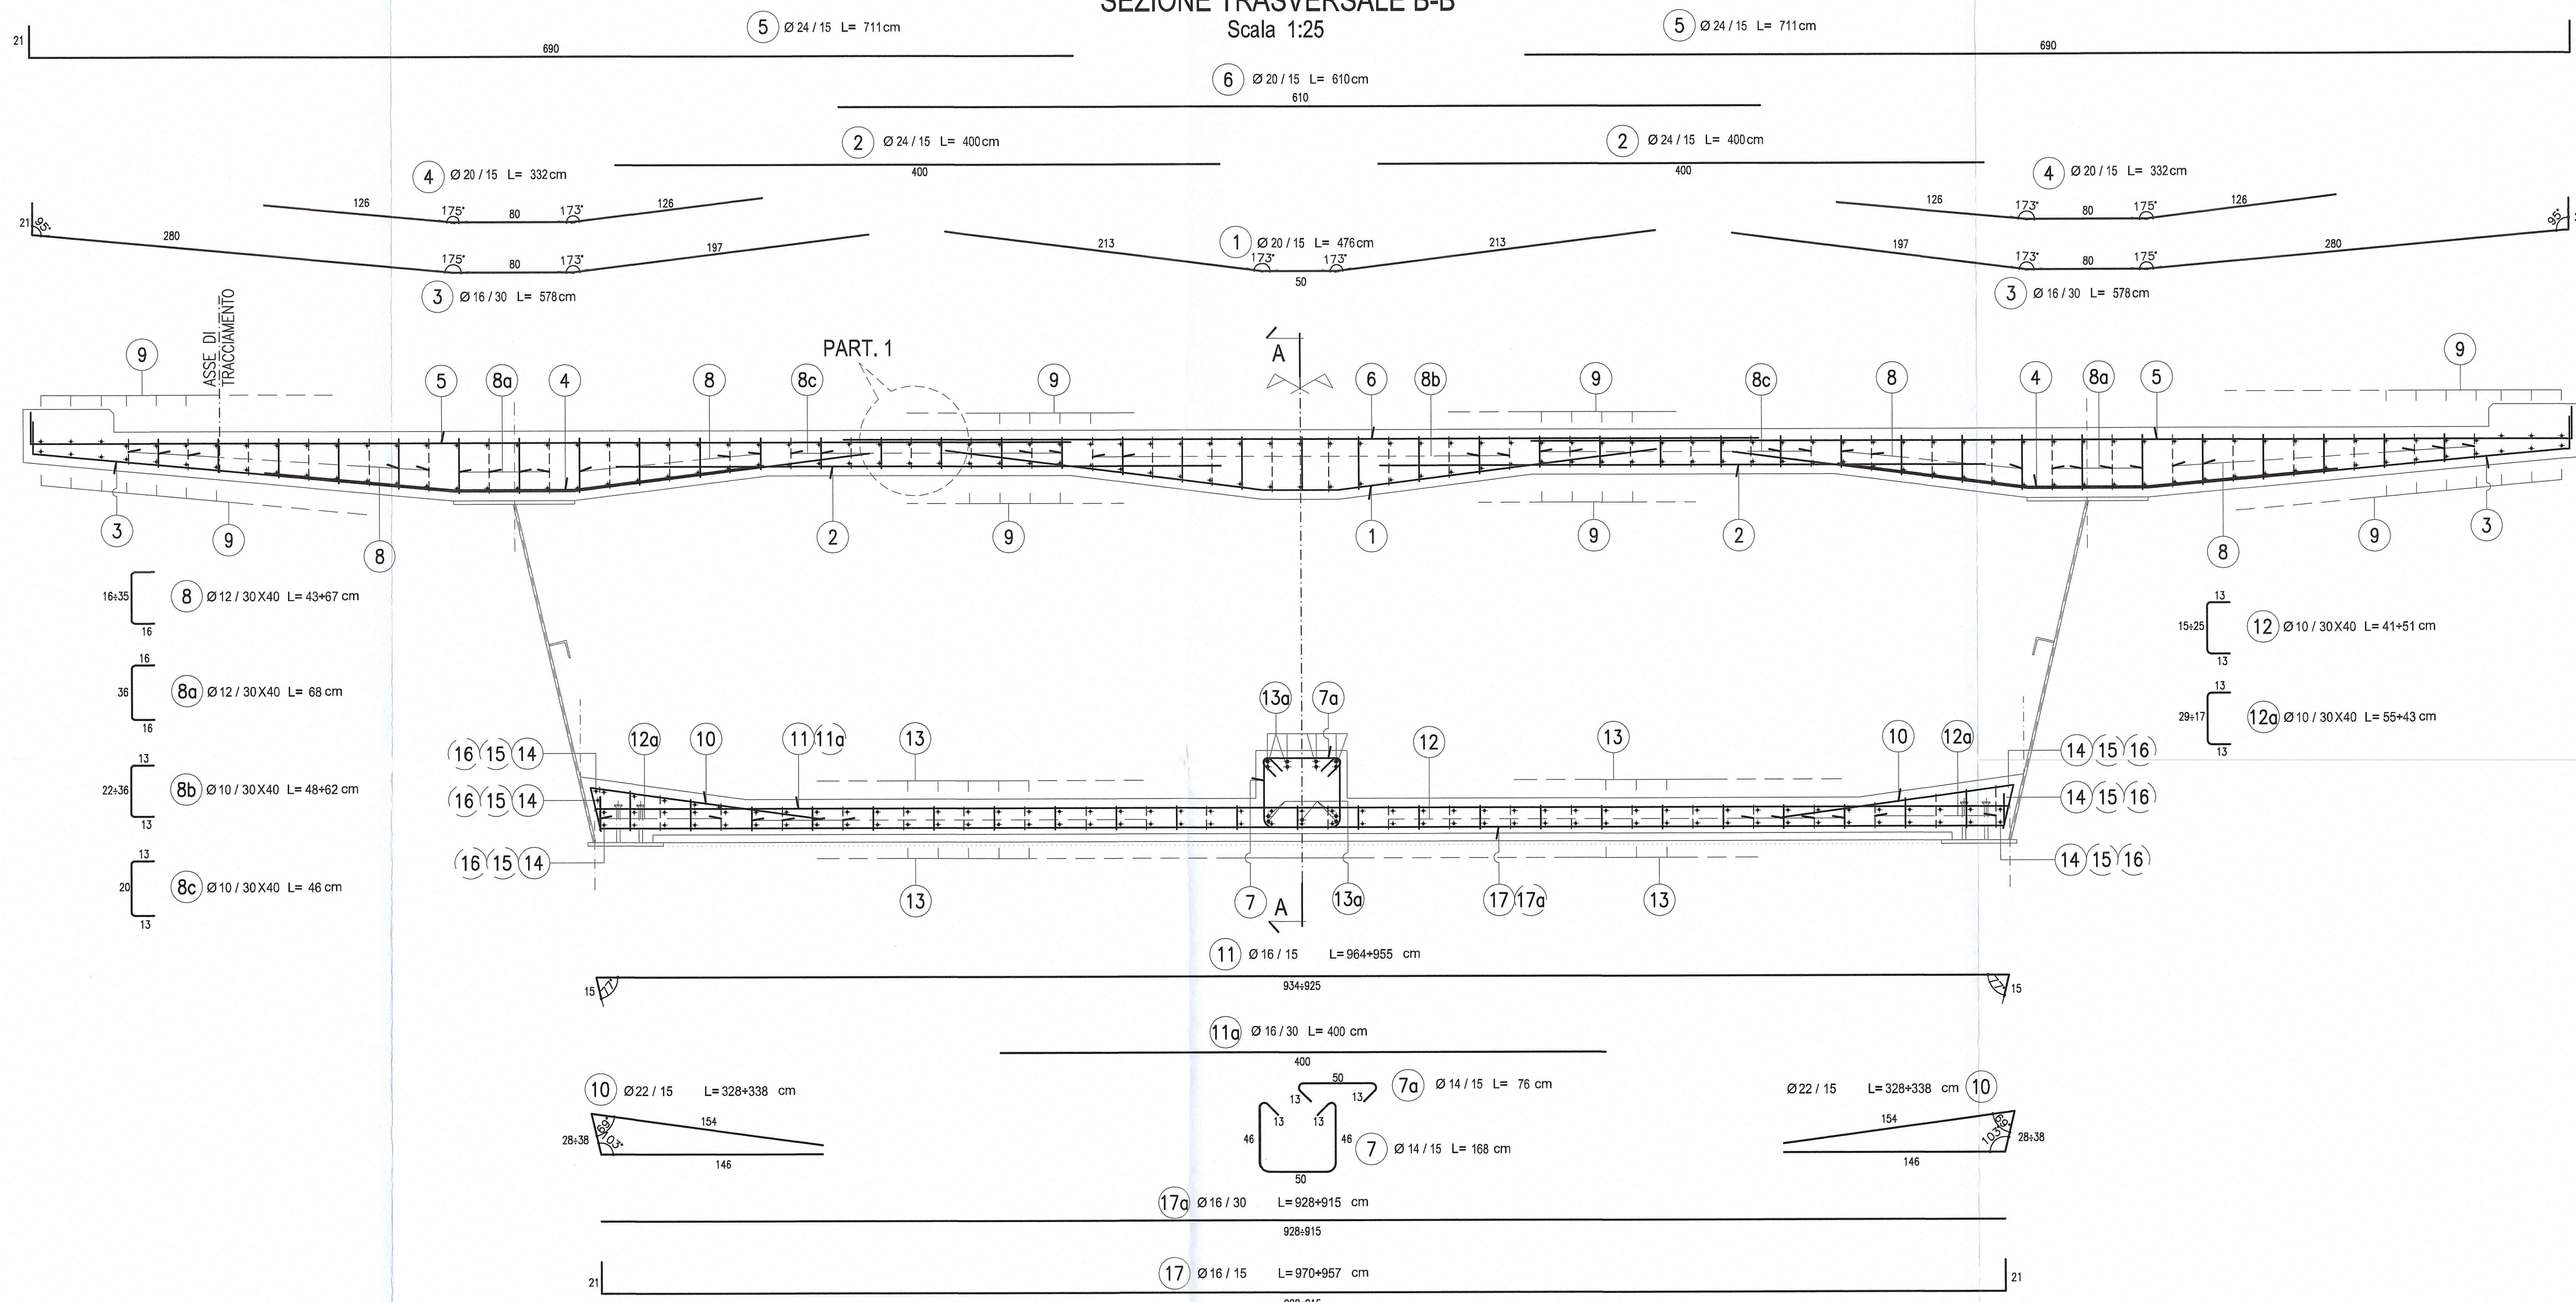


PIANTA IMPALCATO  
SOLETTA SUPERIORE  
Scala 1:50

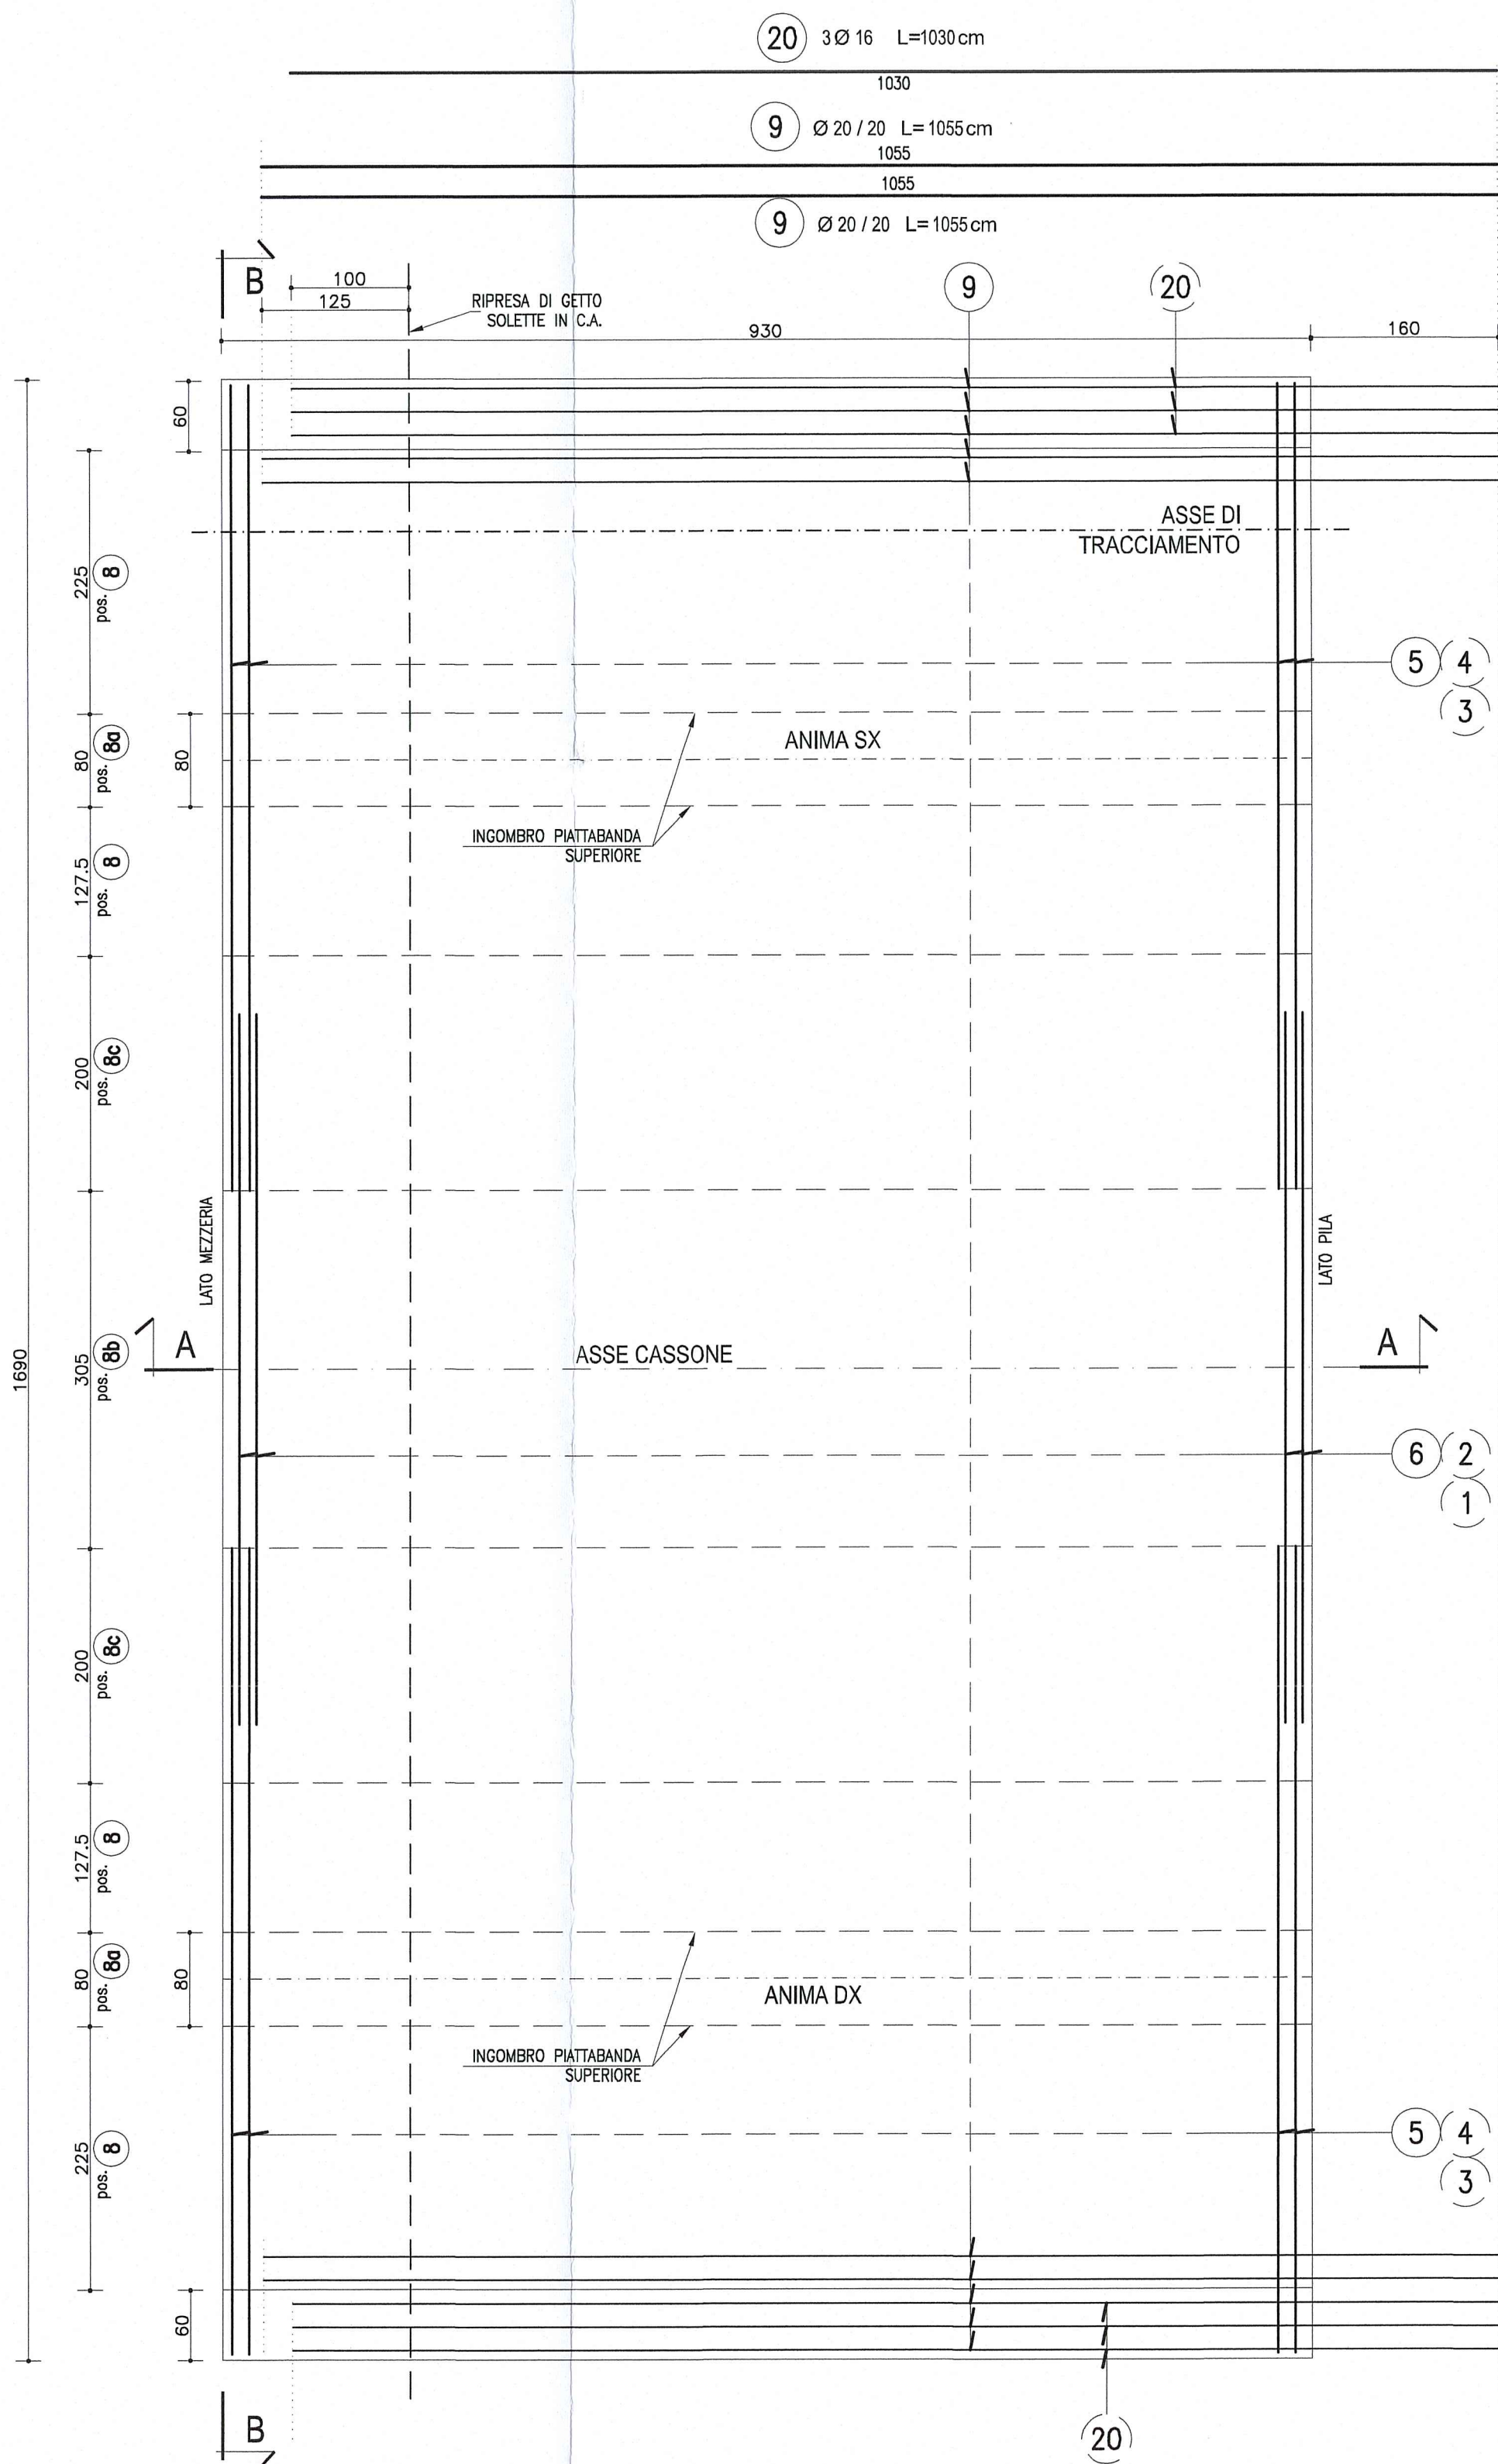


PIANTA IMPALCATO  
SOLETTA INFERIORE  
Scala 1:50

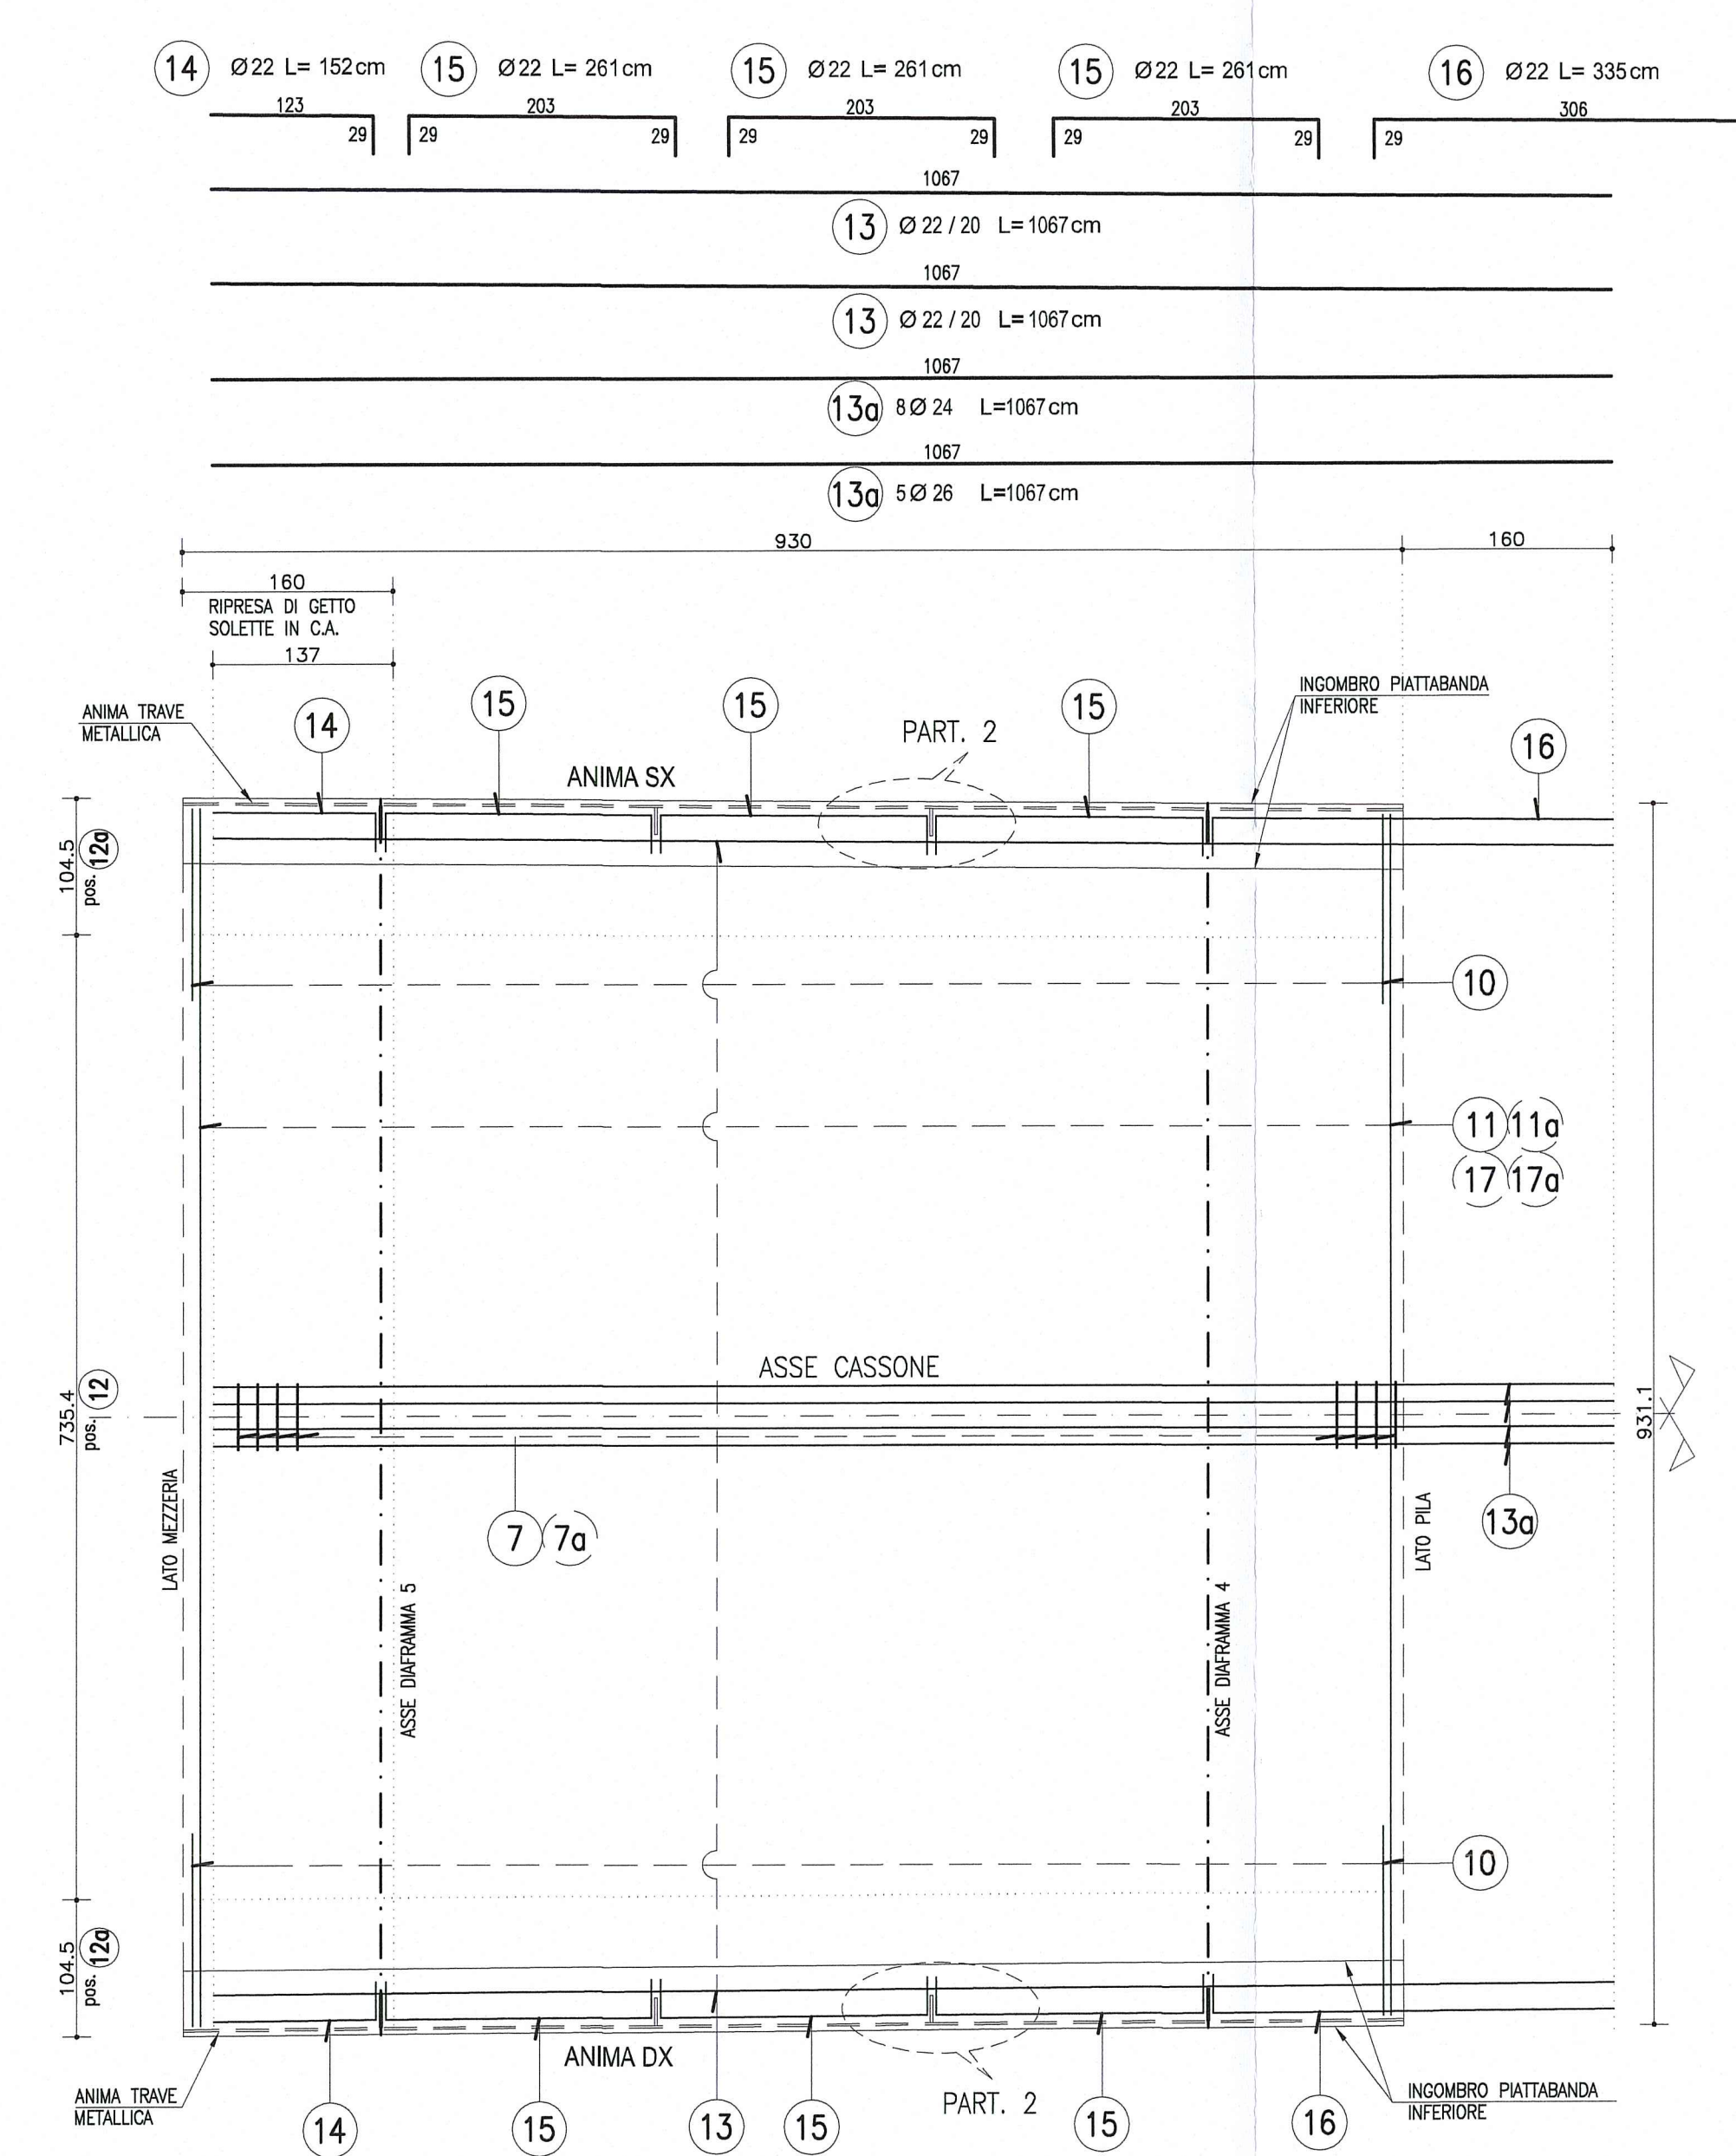


PARTICOLARE 1  
Scala 1:10

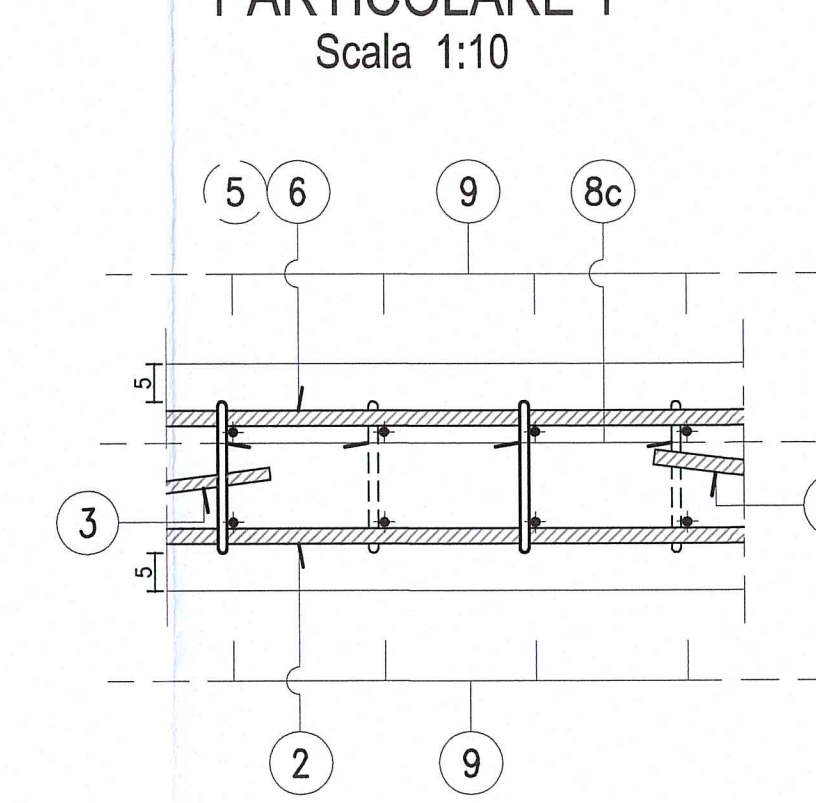

PARTICOLARE CORDOLO  
SEZIONE CORRENTE B-B  
Scala 1:10

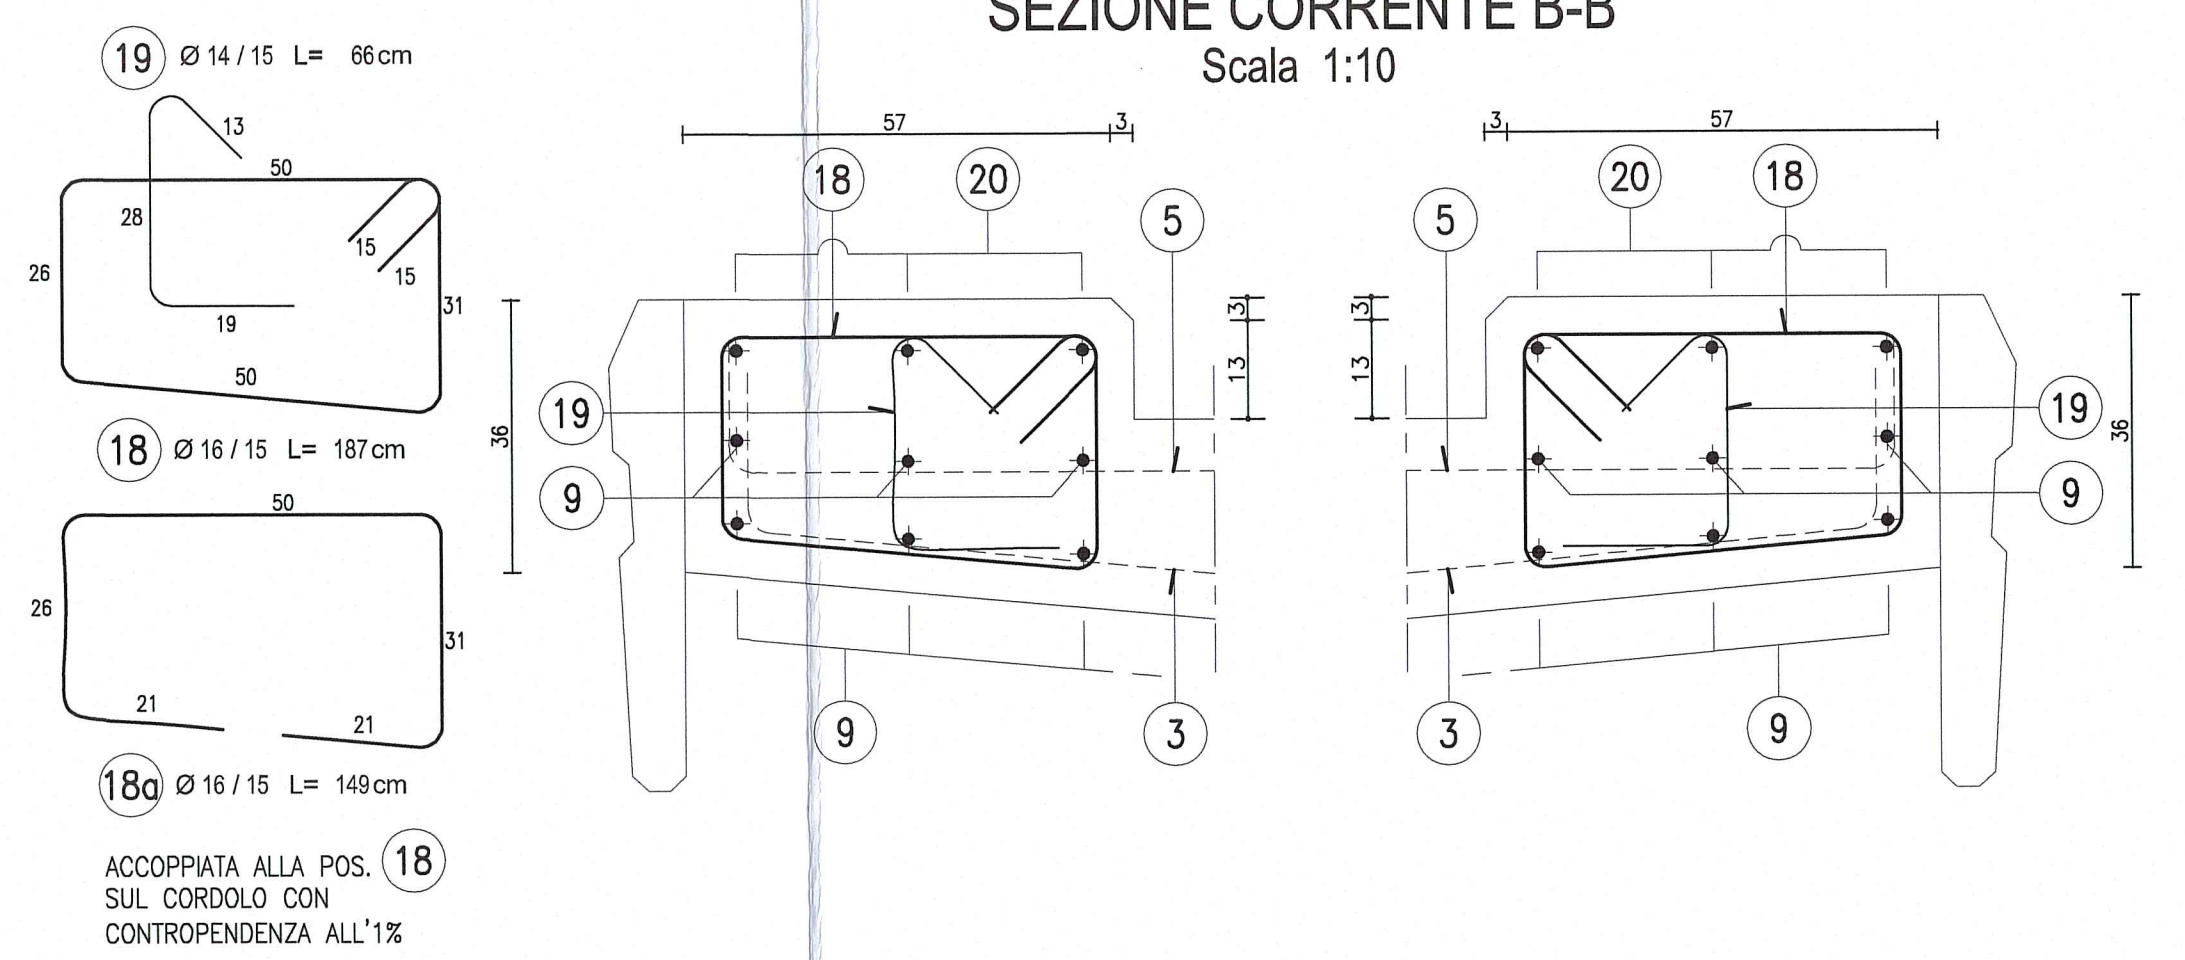


PARTICOLARE 2  
Scala 1:10

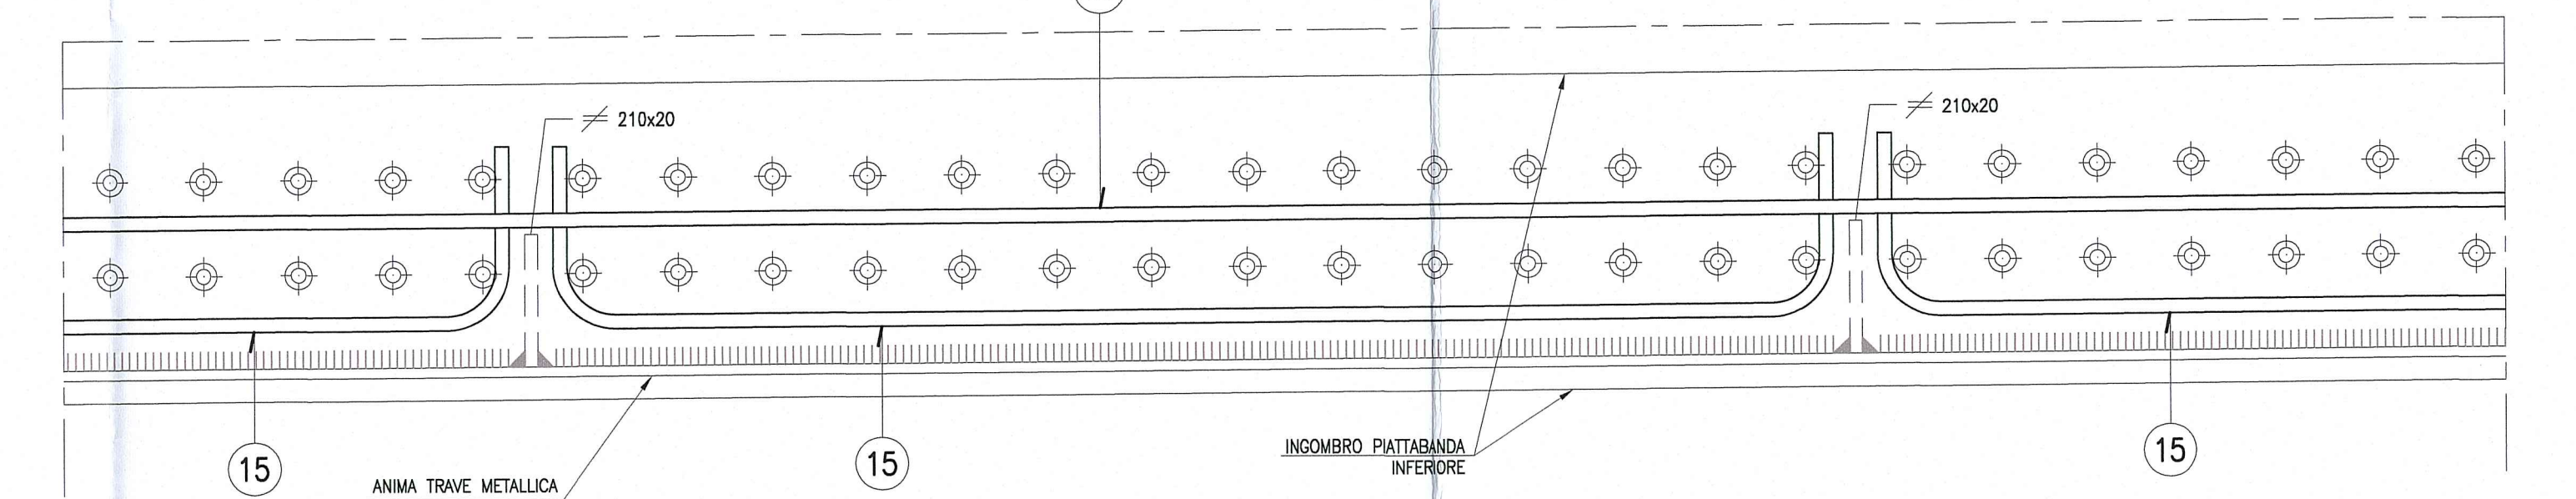

NOTA


N.B. NEI CONCI COMPRESI TRA LE PK 458.07 E PK 686.65 POSIZIONARE LE PREDISPOSIZIONI PER I PALI DI ILLUMINAZIONE

PARTICOLARE PREDISPOSIZIONE  
PALO D'ILLUMINAZIONE  
Scala 1:10

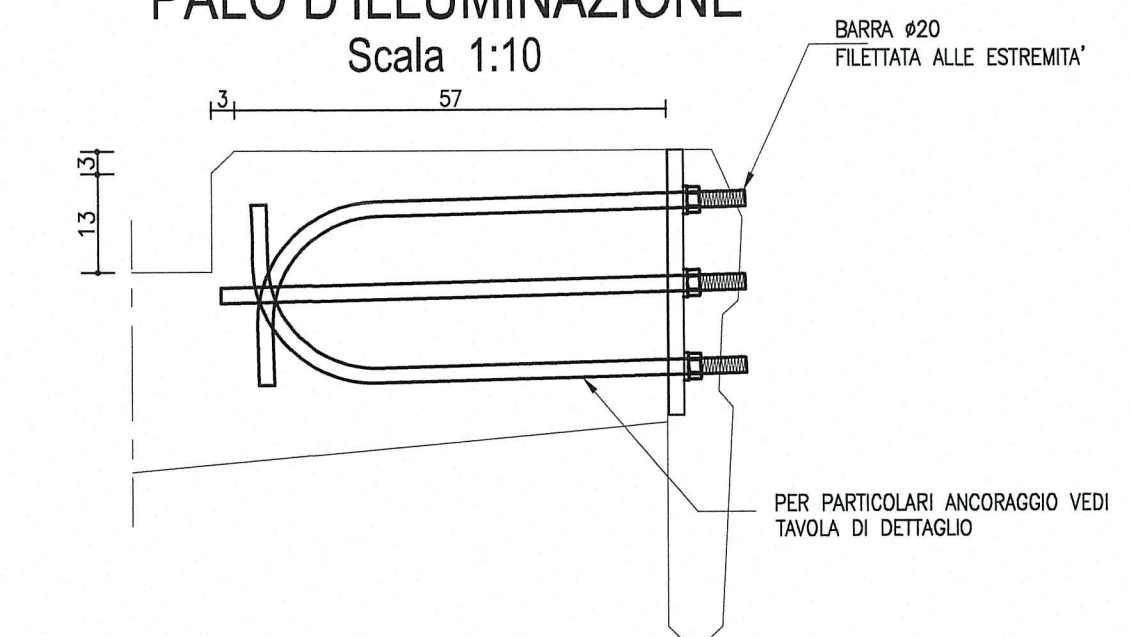

DESCRIZIONE DELLA MODIFICA:  
Inserita nota

SEZIONE A-A  
ANIMA TRAVE SX  
Scala 1:50

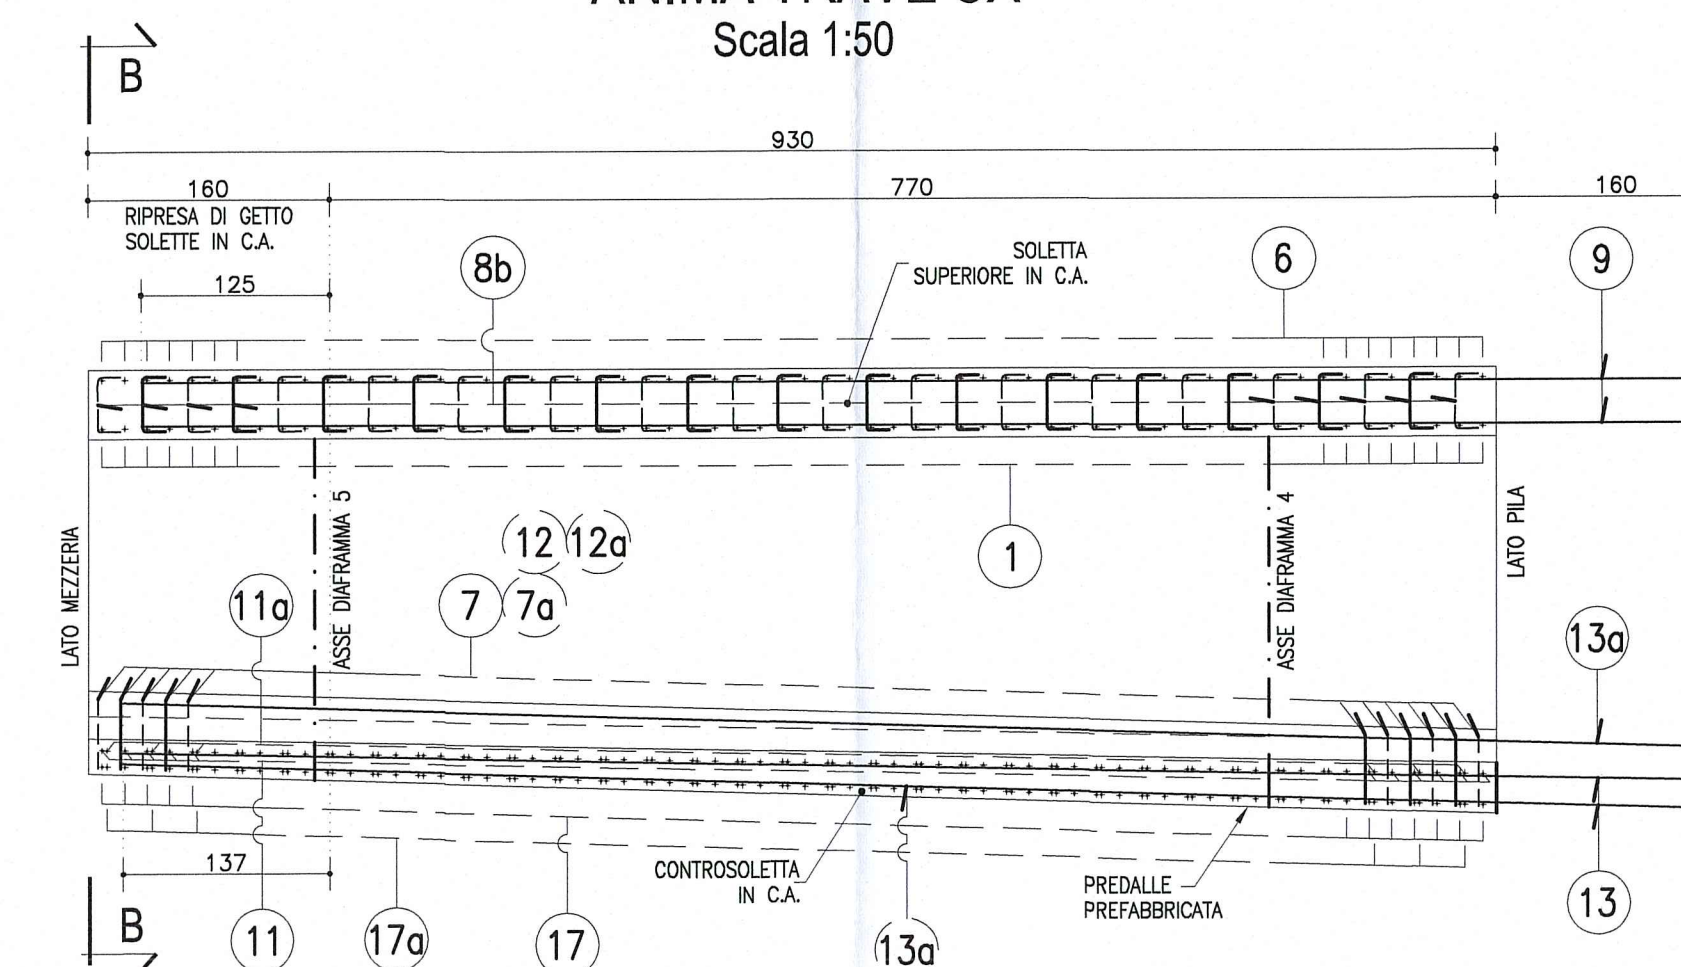

NOTA:  
PER CARATTERISTICHE DEI MATERIALI E SPECIFICHE TECNICHE VEDI TAVOLA RAVANTIPROSPETTI

Autocomonale della CISA S.p.A.  
Via Cambara 26/A - Frazione Ponte Taro - 43015 NOCETO (PR)

**PIZZAROTTI**  
FONDATA NEL 1910

AUTOSTRADA DELLA CISA A15  
RACCORDO AUTOSTRADALE A15/A22  
CORRIDOIO PLURIMODALE TIRRENO-BRENNERO  
RACCORDO AUTOSTRADALE FRA L'AUTOSTRADA DELLA CISA-FONTEVIVO (PR)  
E L'AUTOSTRADA DEL BRENNERO-NOGAROLE ROCCA (VR), I. LOTTO.

C.U.P. G61804000060008 C.I.G. 307068161E

**PROGETTO ESECUTIVO**

Autocomonale della CISA S.p.A. Il Direttore Tecnico: *[Firma]* Il Responsabile di Procedimento: *[Firma]* Il Geologo: *[Firma]*

IMPRESA PIZZAROTTI & C. S.p.A.  
Il Responsabile di Progetto: *[Firma]* Dott. Ing. **Luca Bonamini**

Il Progettista:  
**PIZZAROTTI**  
INGEGNERIA

Il Geologo:  
NA

Il Progettista:  
Dott. Ing. **PIETRO MAZZOLI**  
Ingegnere della Provincia di Parma n. 2111  
Ingegnere della Provincia di Parma n. 821

Consulenza specialistica a cura di:  
NA

Progettista Responsabile Integrazione Progettazione:  
Impresa Pizzarotti & C. S.p.A.  
Ing. Pietro Mazzoli  
Ingegnere della Provincia di Parma n. 821

Titolo Elaborato: **Asse principale**  
Grandi Strutture - Ponte sul fiume Taro  
Carreggiata Nord - Impalcato SP-1P11 L=13.15+16.90m  
Concio C4 - Armatura

Data Emisione Progetto: 18/03/2014  
Scala: 1:50 1:25 1:10

	RAAA										

Rev. Data Descrizione Revisione