




VISTA FRONTALE
VISTA B-B
Scala 1:100

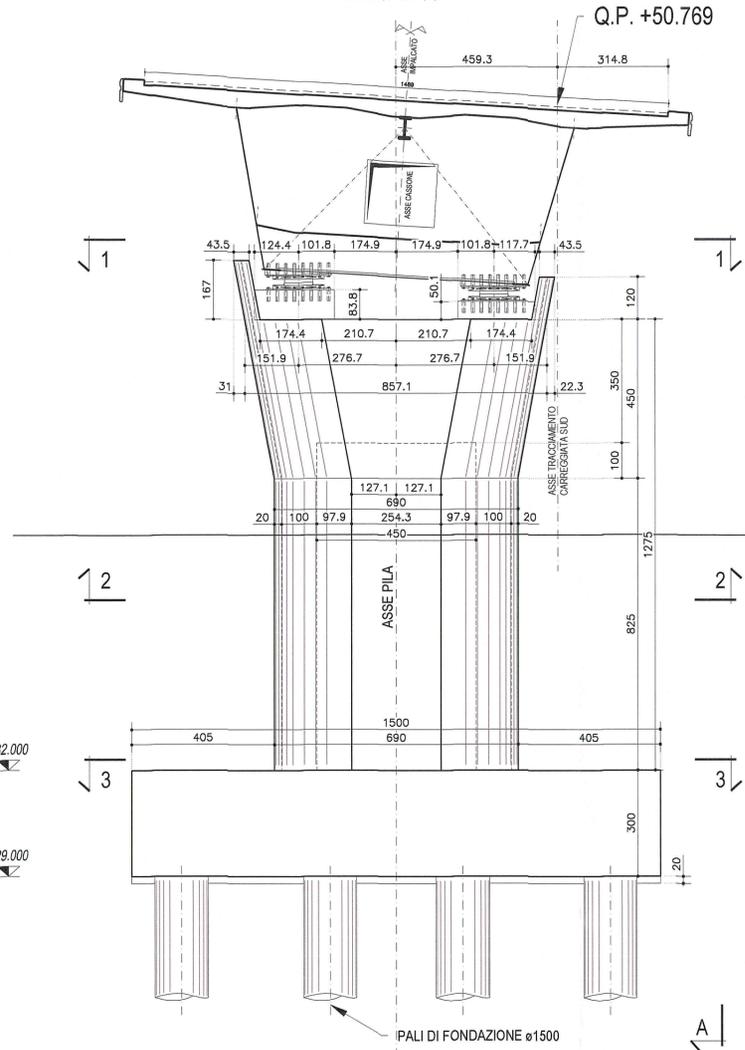


VISTA LATERALE
VISTA A-A
Scala 1:100

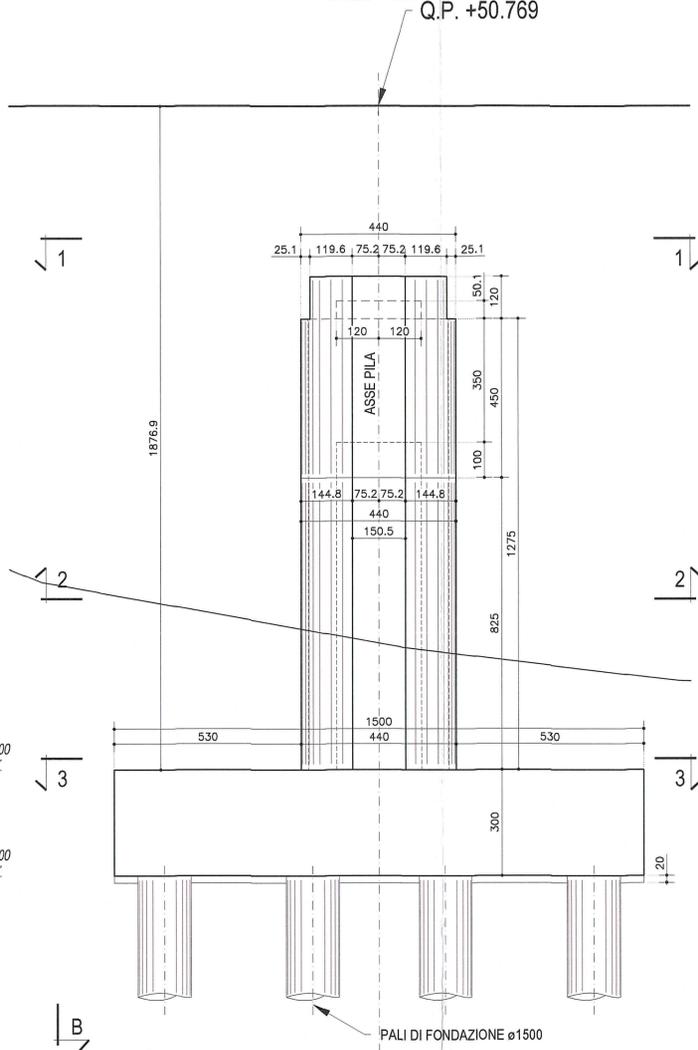


SEZIONE 1-1
FUSTO PILA
Scala 1:50

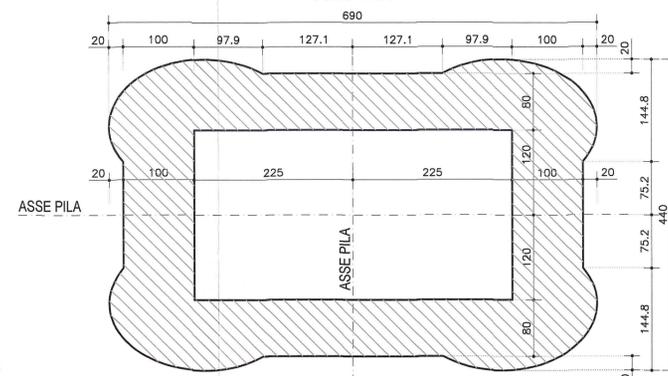


SEZIONE 2-2
PIANTA PULVINO PILA
Scala 1:50

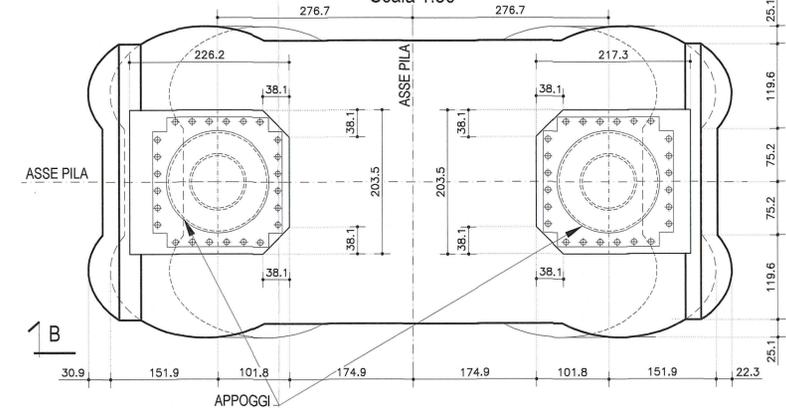

SEZIONE 3-3
PIANTA PLINTO DI FONDAZIONE
Scala 1:100

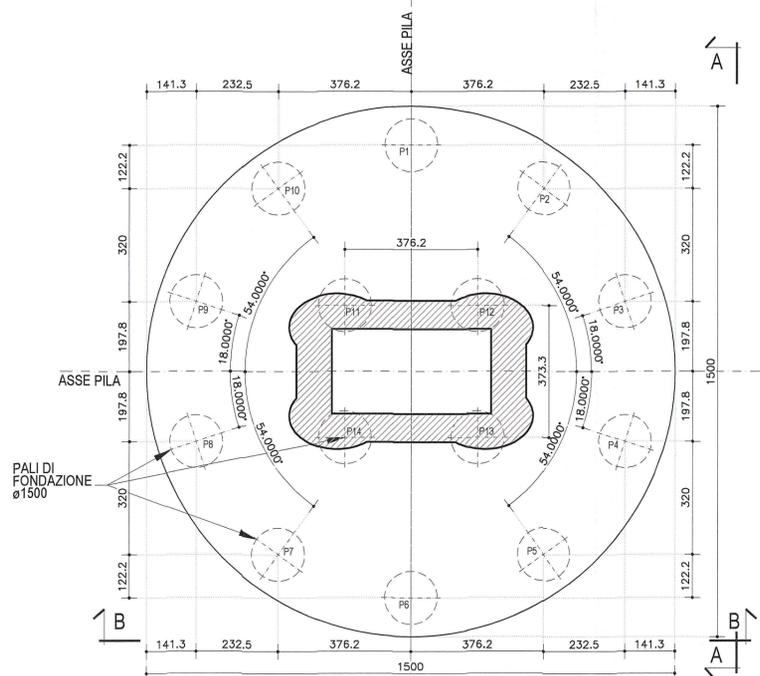

SEZIONE 3-3
PIANTA PLINTO DI FONDAZIONE
Scala 1:100

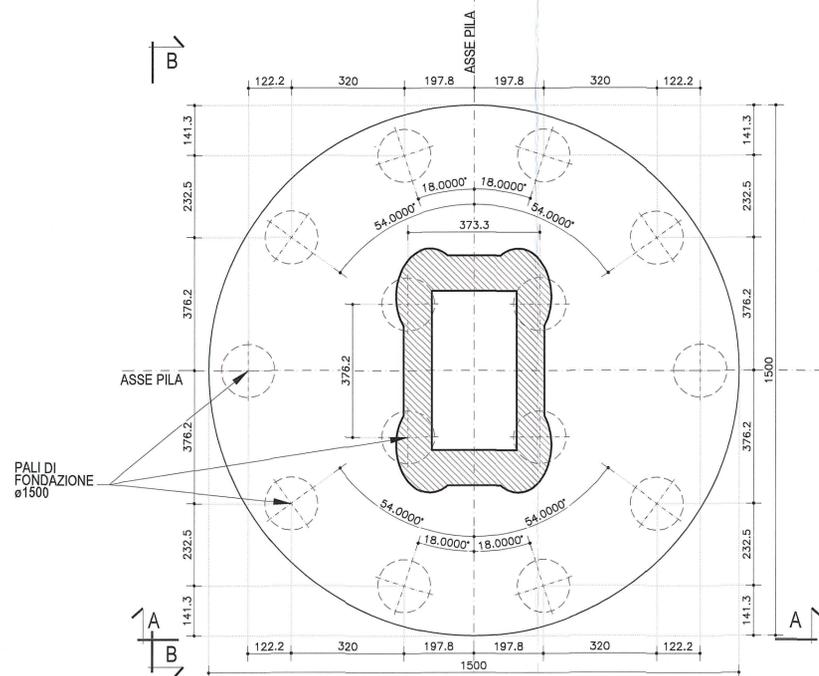

LUNGHEZZE PALI DI FONDAZIONE

PILA	L palo (Carr.Sud)	N.Pali (Carr.Sud)
6	47.00m	14

DESCRIZIONE DELLA MODIFICA:
Inserita nota caratteristiche dei materiali
Inserita nota posizionamento barre e martinetti

NOTA:
PER CARATTERISTICHE DEI MATERIALI E SPECIFICHE TECNICHE VEDI TAVOLA RAAATEAPGSO1GPC001

NOTA:
PER POSIZIONAMENTO BARRE #50 PER BLOCCAGGIO STAMPELLA IN COSTRUZIONE E MARTINETTI DI SOLLEVAMENTO VEDI TAVOLA: RAAATEAPGSO1HSC005

Committente: **AUTOCAMIONALE DELLA CISA S.P.A.**
Via Camboara 26/A - Frazione Ponte Taro - 43015 NOCETO (PR)

Impresa Esecutrice: **PIZZAROTTI**
FONDATA NEL 1910

AUTOSTRADA DELLA CISA A15
RACCORDO AUTOSTRADALE A15/A22
CORRIDOIO PLURIMODALE TIRRENO-BRENNERO
RACCORDO AUTOSTRADALE FRA L' AUTOSTRADA DELLA CISA-FONTEVIVO (PR)
E L' AUTOSTRADA DEL BRENNERO-NOGAROLE ROCCA (VR). I LOTTO.
C.U.P. G61B04000060008 C.I.G. 307068161E

PROGETTO ESECUTIVO

AUTOCAMIONALE DELLA CISA S.p.A.
Il Direttore TIENE: *[Signature]* Il Responsabile del Procedimento: *[Signature]* Il Presidente: *[Signature]*

IMPRESA PIZZAROTTI & C. S.p.A.
Il Direttore Tecnico: *Il Responsabile di Progetto Dott. Ing. P. C. Bondanelli*

Il Geologo: NA

PROGETTAZIONE DI: **PIZZAROTTI**
FONDATA NEL 1910

A.T.I.: **idressse engineering**, **ROCKSOUL**, **VIA**

Il Progettista: **Jott, Ing. PIETRO MAZZOLI**
IMPRESA PIZZAROTTI & C. S.p.A.
ORDINE DEGLI INGEGNERI DELLA PROVINCIA DI PARMA n.821

Coordinatore per la Sicurezza in fase di Progettazione:
Ing. Giovanni Maria Cepparotti
Ordine degli Ingegneri della Provincia di Viterbo n. 392

Consulenza specialistica a cura di:
NA

Progettista Responsabile in fase di Progettazione:
Ing. Pietro Mazzoli
IMPRESA PIZZAROTTI & C. S.p.A.
ORDINE DEGLI INGEGNERI DELLA PROVINCIA DI PARMA n. 821

Titolo Elaborato: **Asse principale Grandi Strutture Ponte sul fiume Taro Carreggiata Sud - Carpenteria Pila P6**
Data Emissione Progetto: 18/03/2014
Scala: 1:100/1:50

NUM. IDENTIFICATIVO	CODICE COMMESSA	LOTTO	FASE	DATE	AMBITO	CAT. OPERA	N.RO OPERA	PARTE OPERA	TIPO DOC.	N.RO PROG. DOC.	REVISIONE
	RAAA	1	E	I	AP	GS	01	V	CA	006	C

Rev.	Data	DESCRIZIONE REVISIONE	Redatto	Controllato	Approvato
C	12/12/2014	Istruttoria A15	UGOLINI	MAZZOLI	MAZZOLI
B	10/10/2014	Istruttoria RINA prot. n° 730 del 08/09/2014	UGOLINI	MAZZOLI	MAZZOLI
A	25/08/2014	RIEMMISSIONE PROGETTO ESECUTIVO	UGOLINI	MAZZOLI	MAZZOLI