


		Viodette TARO: Carregada SUD – Impalcato P11–SP2																		Viodette TARO: Carregada SUD – Impalcato P11–SP2																		Viodette TARO: Carregada SUD – Impalcato P11–SP2																	
		P11				Semistampello lato PARMA				P12				Semistampello lato VERONA				–		Semistampello lato PARMA				P13				Semistampello lato VERONA				–		Semistampello lato PARMA				P14																	
		C5	C6	C7	C8	C5	C6	C7	C8	C5	C6	C7	C8	C5	C6	C7	C8		C5	C6	C7	C8	C5	C6	C7	C8		C5	C6	C7	C8	C5	C6	C7	C8																				


[illegible]

VERONA →

VIADOTTO TARO - CARREGGIATA SUD - IMPALCATO P11-SP2 Ltot= 917.8m

		Vedotto TARO: Carreggiata SUD - Impalcato P11-SP2												Vedotto TARO: Carreggiata SUD - Impalcato P11-SP2											
		Semiotappeto lato VERONA						Semiotappeto lato PARMA						Semiotappeto lato VERONA											
		P14	C1	C2	C3	C4	C5	-	C1	C2	C3	C4	C5	P15	C1	C2	C3	C4	C5	-					

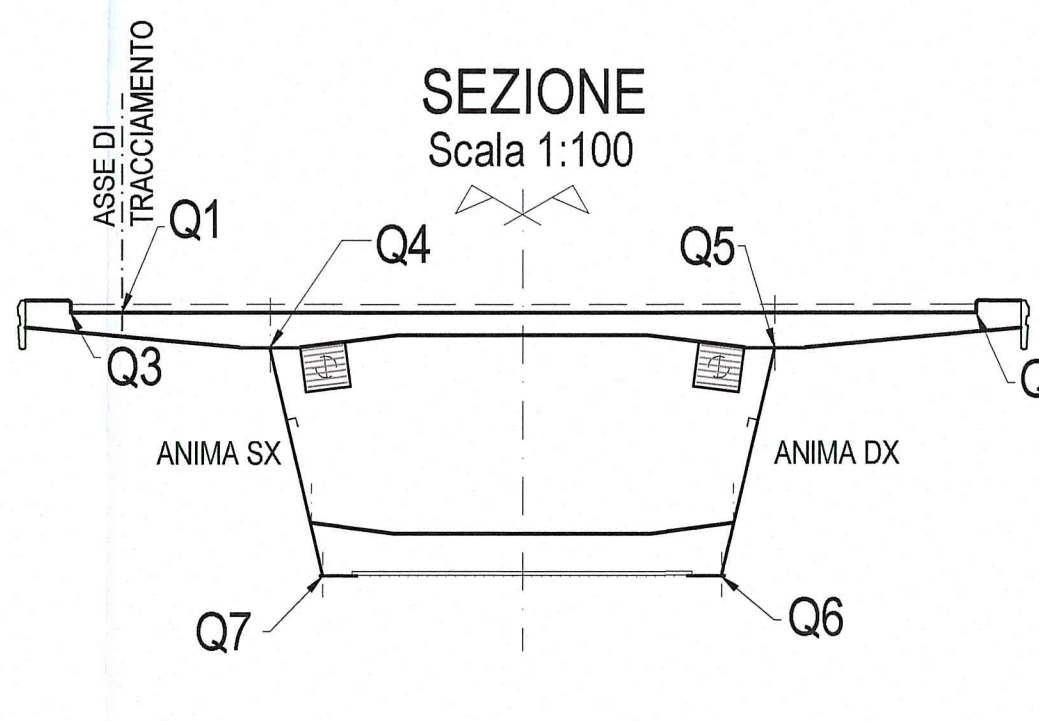

NOTA:
PER CARATTERISTICHE DEI MATERIALI E
SPECIFICHE TECNICHE VEDI TAVOLA
R0001E1APGS01GPC001

		Viodotto TARO: Correggitelo SUD - Impalcato P11-SP2										Viodotto TARO: Correggitelo SUD - Impalcato P11-SP2									
		P14					P15					P14					P15				
		Semiatampello into VERONA					Semiatampello into PARMA					Semiatampello into VERONA					Semiatampello into VERONA				
		C1	C2	C3	C4	C5	C6	C7	C8	C9	C10	C11	C12	C13	C14	C15	C16	C17	C18	C19	C20

DESCRIZIONE DELLA MODIFICA

Committente:																																			
AUTOCAMIONALE DELLA CISA S.p.A. Via Camboara 26/A - Frazione Ponte Tarò - 43015 NOCETO (PR)																																			
Impresa Esecutrice: PIZZAROTTI FONDATA NEL 1910																																			
AUTOSTRADA DELLA CISA A15 RACCORDO AUTOSTRADALE A15/A22 CORRIDOIO PLURIMODALE TIRRENO-BRENNERO RACCORDO AUTOSTRADALE FRA L' AUTOSTRADA DELLA CISA-FONTEVIVO (PR) E L' AUTOSTRADA DEL BRENNERO-NOGAROLE ROCCA (VR). I LOTTO.																																			
C.U.P. G61B0400060008 C.I.G. 307068161E																																			
PROGETTO ESECUTIVO																																			
AUTOCAMIONALE DELLA CISA S.p.A. Il Direttore <u>TIRE</u> Il Responsabile del Procedimento: <u>[Firma]</u> Il Presidente: <u>[Firma]</u>																																			
IMPRESA PIZZAROTTI & C. S.p.A. Impresa Pizzarotti & C. S.p.A. Il Responsabile di Progetto <u>Dott. Ing. Luca Bondinelli</u>						Il Geologo: NA																													
PROGETTAZIONE DI: 						Il Progettista: Dott. Ing. <u>PIETRO MAZZOLI</u> Impresa Pizzarotti & C. S.p.A. Ordine degli Ingegneri della Provincia di Parma n.821																													
A.T.I.: idroesse engineering MANDATARIA ROCKSOIL S.p.A. MANDATARE ViA S.r.l. MANDATARIA						Coordinatore per la Sicurezza in fase di Progettazione: Ing. Giovanni Maria Cepparotti Ordine degli Ingegneri della Provincia di Parma n. 392																													
Consulenza specialistica a cura di: NA						Progettista Responsabile Integrazione Progettazione: Impresa Pizzarotti & C. S.p.A. Ing. Pietro Mazzoli Ordine degli Ingegneri della Provincia di Parma n. 821																													
Titolo Elaborato: Asse principale Grandi Strutture - Ponte sul fiume Tarò Carreggiata Sud - Impalcato P11-SP2 Coordinate di tracciamento - Parte I										Data Emisione Progetto: 18/03/2014																									
Identif. Elaborato:										Scala: 1:100																									
<table border="1" style="width: 100%; border-collapse: collapse;"> <thead> <tr> <th style="width: 10%;">N.RO IDENTIFICATIVO</th> <th style="width: 10%;">CODICE COMMESSA</th> <th style="width: 5%;">LOTTO</th> <th style="width: 5%;">FASCE</th> <th style="width: 5%;">ENTE</th> <th style="width: 5%;">AMBITO</th> <th style="width: 5%;">CAT. OPERA</th> <th style="width: 5%;">N.RO OPERA</th> <th style="width: 5%;">PARTE OPERA</th> <th style="width: 5%;">TIPO DOC.</th> <th style="width: 5%;">N.RO PROGR. DOC.</th> <th style="width: 5%;">REVISIONE</th> </tr> </thead> <tbody> <tr> <td style="text-align: center;"> </td> <td style="text-align: center;"> RAAA </td> <td style="text-align: center;"> 1 </td> <td style="text-align: center;"> E </td> <td style="text-align: center;"> I </td> <td style="text-align: center;"> AP </td> <td style="text-align: center;"> GS </td> <td style="text-align: center;"> 01 </td> <td style="text-align: center;"> I </td> <td style="text-align: center;"> CA </td> <td style="text-align: center;"> 048 </td> <td style="text-align: center;"> B </td> </tr> </tbody> </table>												N.RO IDENTIFICATIVO	CODICE COMMESSA	LOTTO	FASCE	ENTE	AMBITO	CAT. OPERA	N.RO OPERA	PARTE OPERA	TIPO DOC.	N.RO PROGR. DOC.	REVISIONE		RAAA	1	E	I	AP	GS	01	I	CA	048	B
N.RO IDENTIFICATIVO	CODICE COMMESSA	LOTTO	FASCE	ENTE	AMBITO	CAT. OPERA	N.RO OPERA	PARTE OPERA	TIPO DOC.	N.RO PROGR. DOC.	REVISIONE																								
	RAAA	1	E	I	AP	GS	01	I	CA	048	B																								
<table border="1" style="width: 100%; border-collapse: collapse;"> <tbody> <tr> <td style="width: 10%;">B</td> <td style="width: 40%;">10/10/2014</td> <td style="width: 40%;">Istruttoria RINA prot. n° 730 del 08/09/2014</td> <td style="width: 10%;">UGOLINI</td> <td style="width: 10%;">MAZZOLI</td> <td style="width: 10%;">MAZZOLI</td> </tr> <tr> <td>A</td> <td>29/06/2014</td> <td>RIEMMISSIONE PROGETTO ESECUTIVO</td> <td>UGOLINI</td> <td>MAZZOLI</td> <td>MAZZOLI</td> </tr> <tr> <td>Rev.</td> <td>Data</td> <td>DESCRIZIONE REVISIONE</td> <td>Redatto</td> <td>Controlato</td> <td>Approvato</td> </tr> </tbody> </table>												B	10/10/2014	Istruttoria RINA prot. n° 730 del 08/09/2014	UGOLINI	MAZZOLI	MAZZOLI	A	29/06/2014	RIEMMISSIONE PROGETTO ESECUTIVO	UGOLINI	MAZZOLI	MAZZOLI	Rev.	Data	DESCRIZIONE REVISIONE	Redatto	Controlato	Approvato						
B	10/10/2014	Istruttoria RINA prot. n° 730 del 08/09/2014	UGOLINI	MAZZOLI	MAZZOLI																														
A	29/06/2014	RIEMMISSIONE PROGETTO ESECUTIVO	UGOLINI	MAZZOLI	MAZZOLI																														
Rev.	Data	DESCRIZIONE REVISIONE	Redatto	Controlato	Approvato																														