

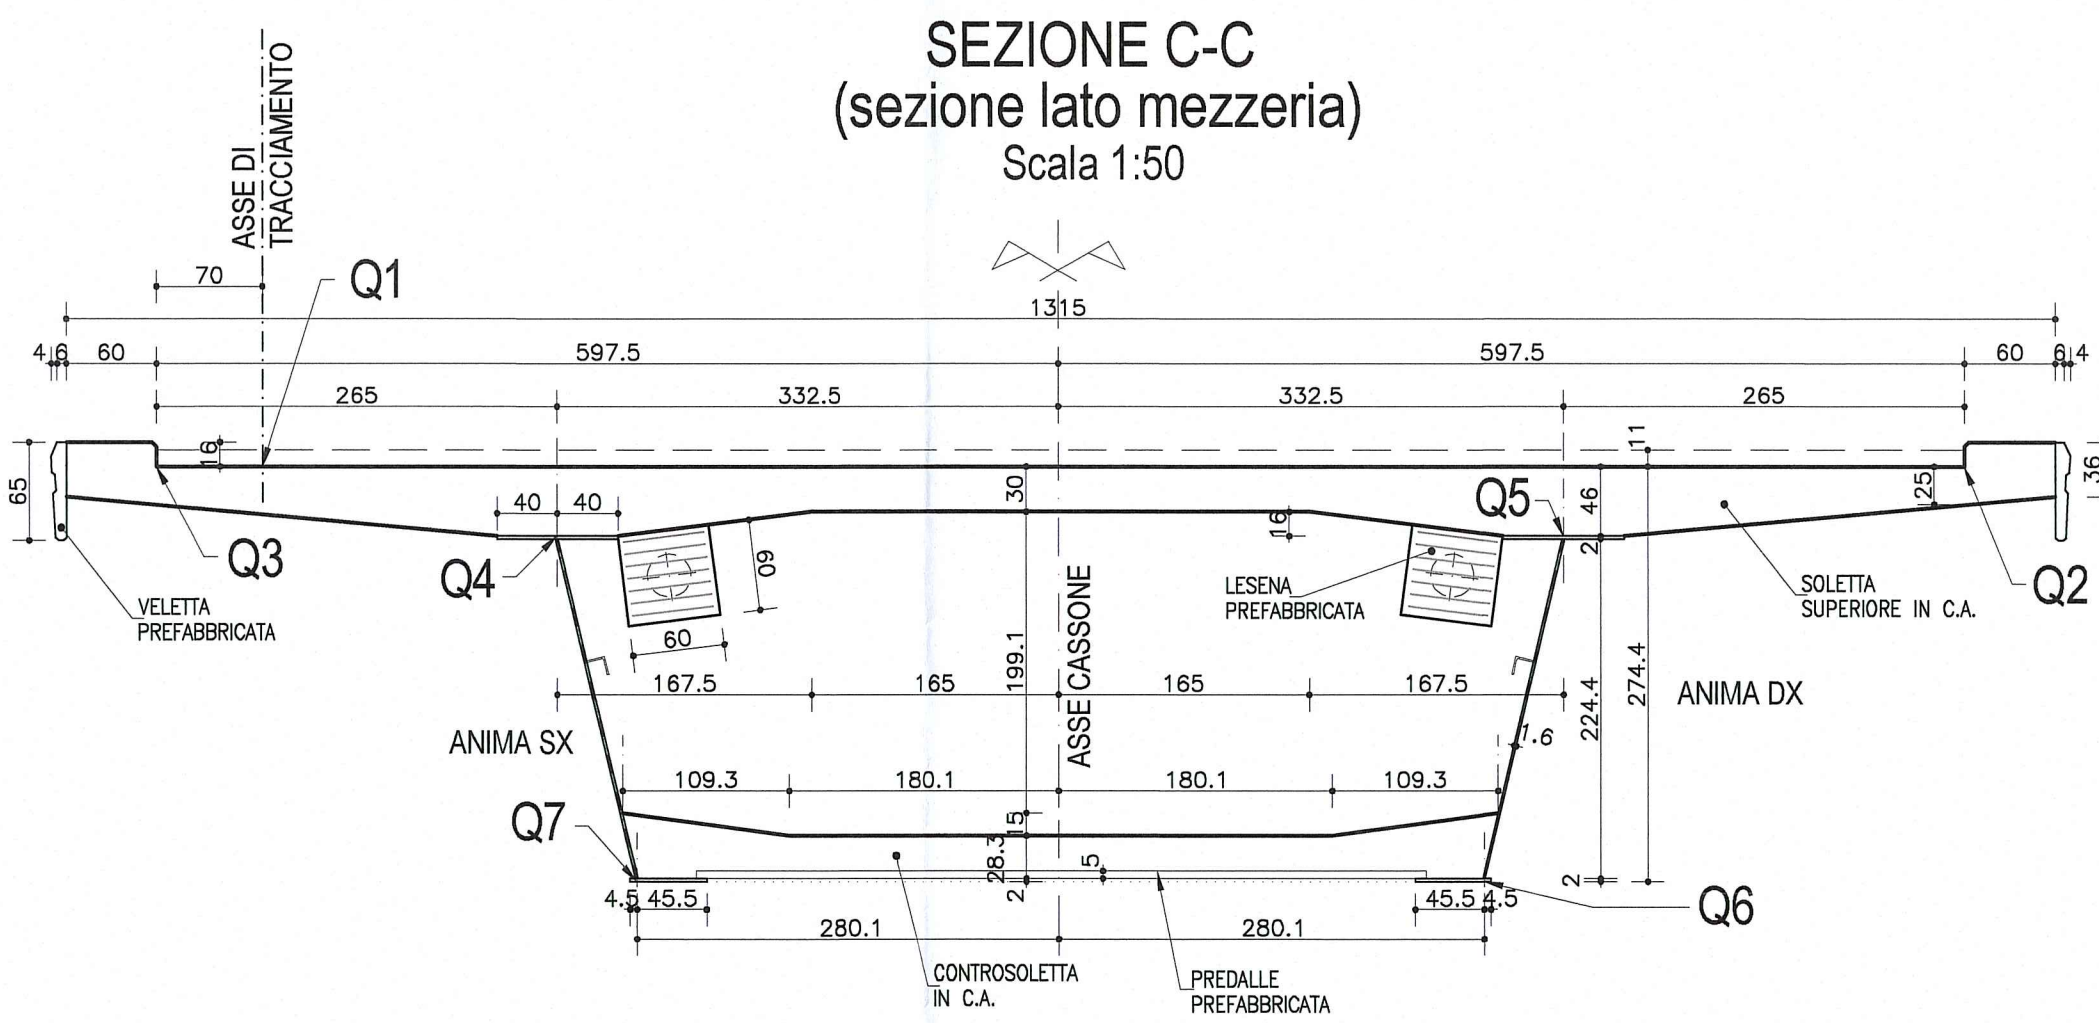


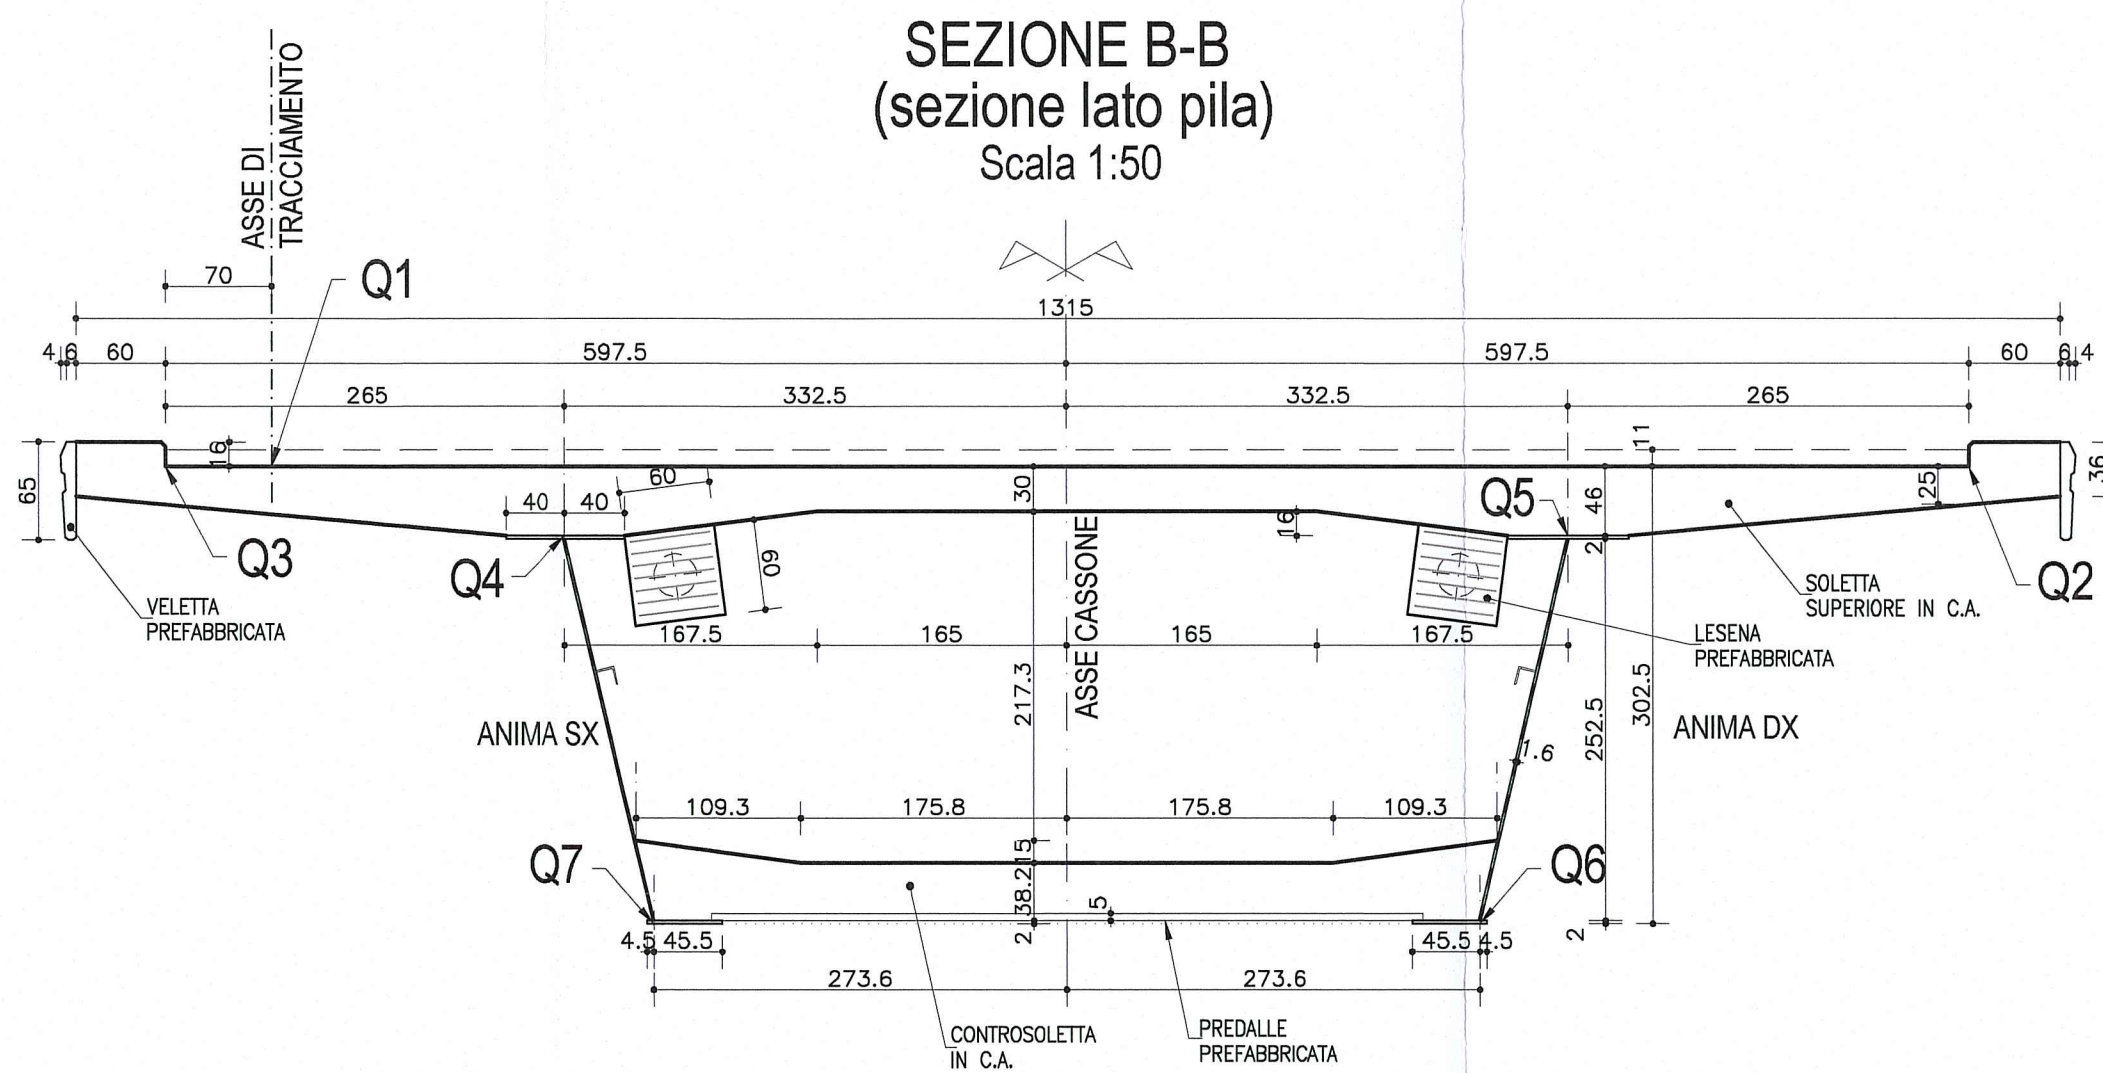



PARTICOLARE RACCORDO PAVIMENTAZIONE
Scala 1:10

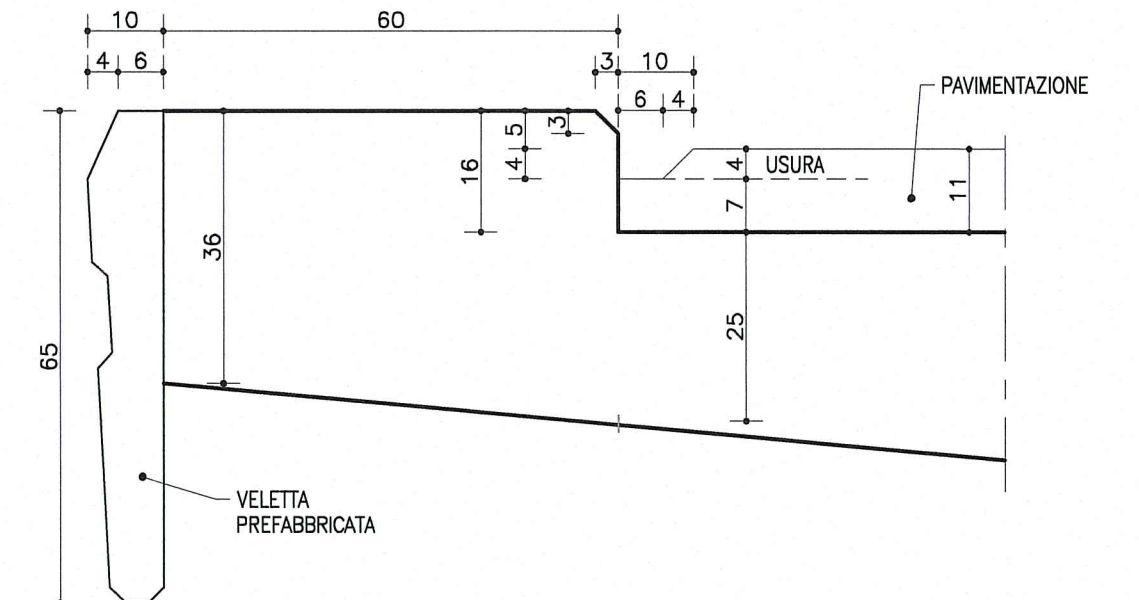


NOTA

LE CARPENTERIE SI RIFERISCONO AD UNA STAMPELLA TIPOLOGICA RETTILINEA. PER LE QUOTE DI TRACCIAMENTO RELATIVE ALLE SINGOLE STAMPELLE, VEDI LE TAVOLE DI "COORDINATE DI TRACCIAMENTO".

DESCRIZIONE DELLA MODIFICA:
Inserita nota

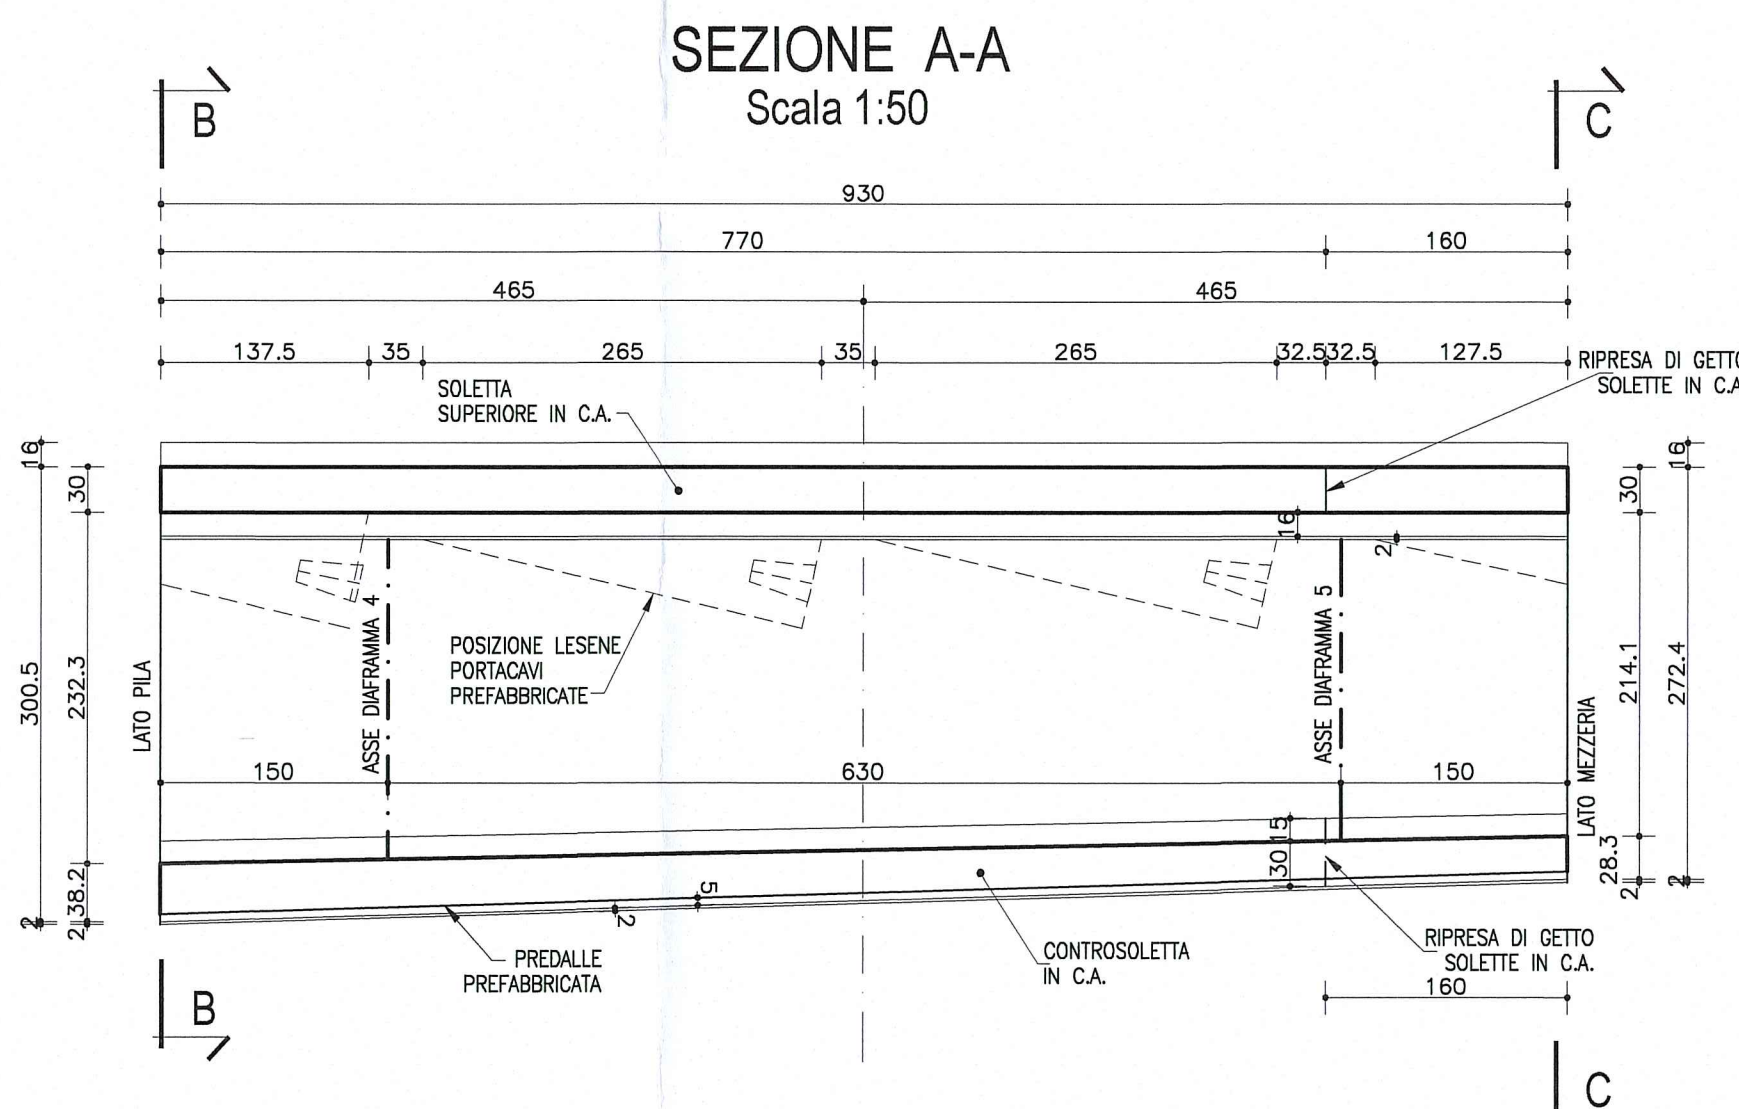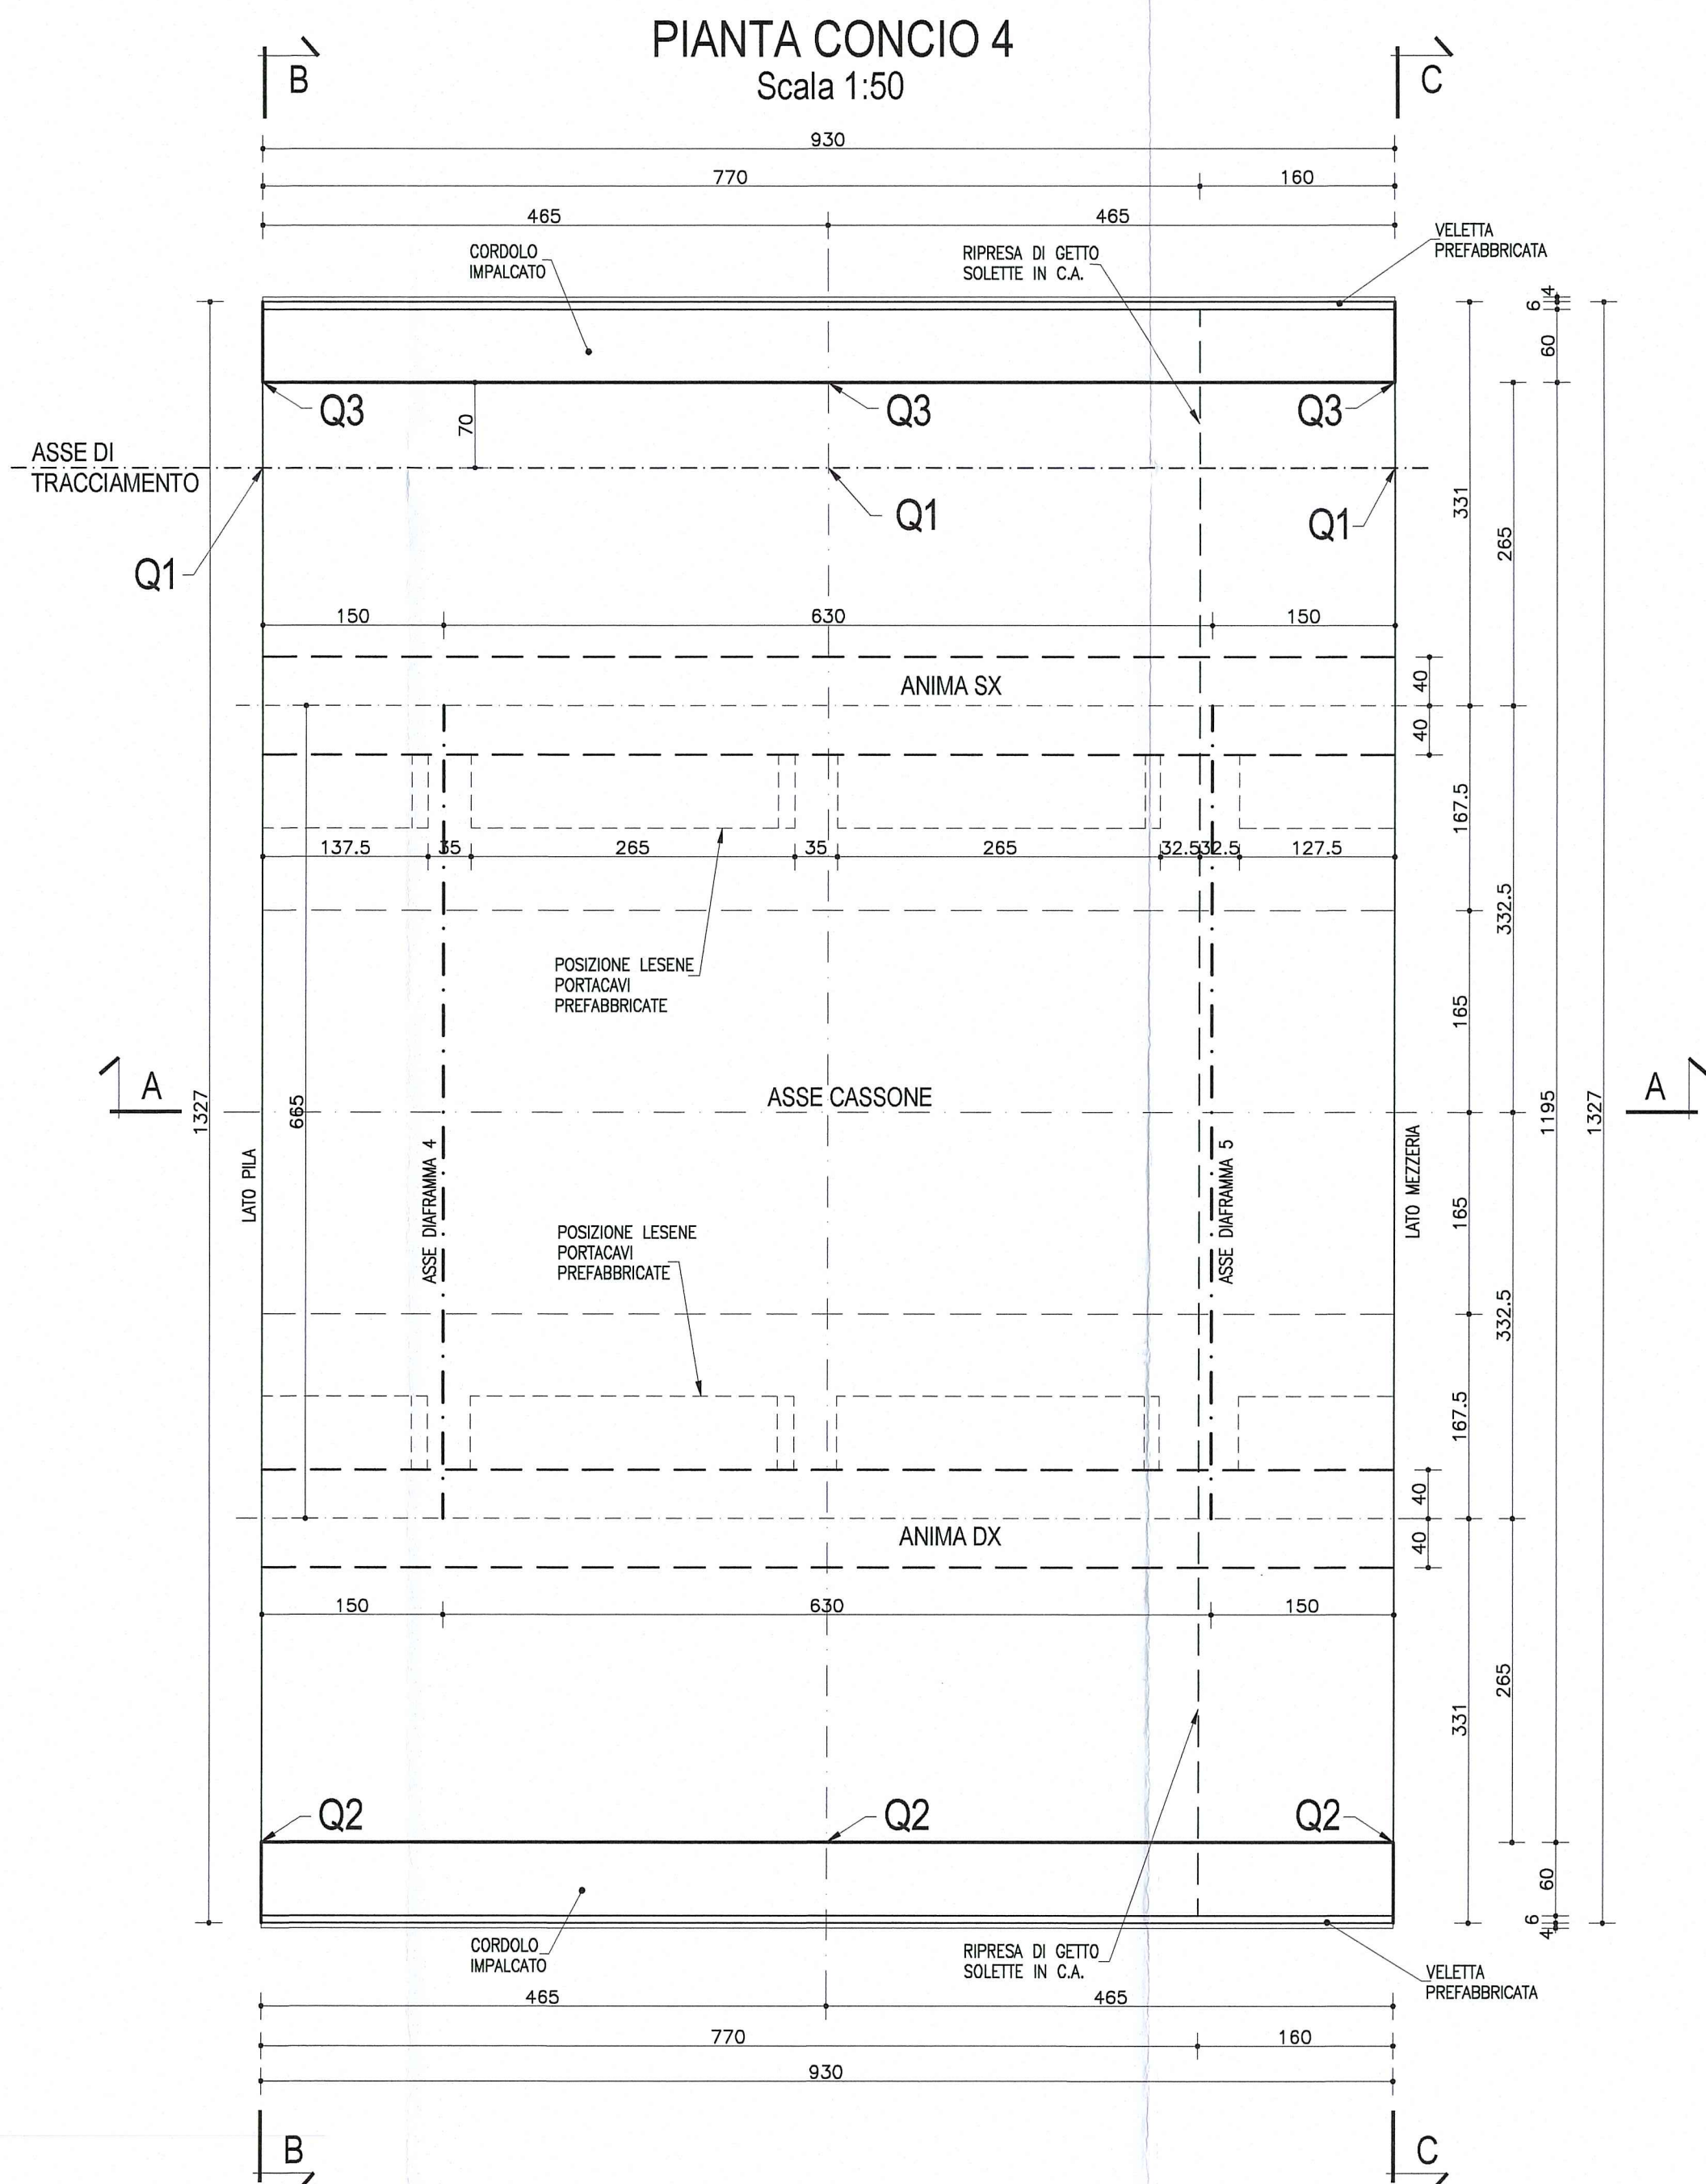

SCHEMA SMALTIMENTO ACQUE SUI VIADOTTI

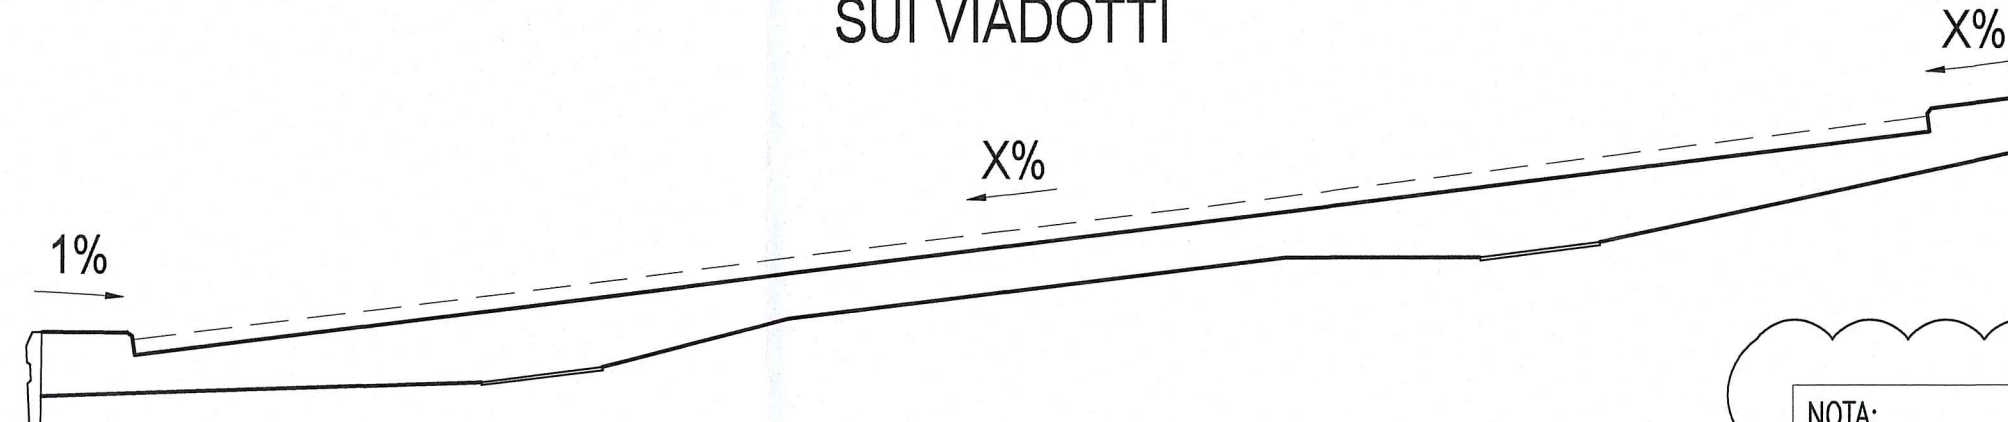

NOTA:
PER CARATTERISTICHE DEI MATERIALI E SPECIFICHE TECNICHE VEDI TAVOLA RA001EAP001GPR001

Committente: AUTOCAMIONALE DELLA CISA S.p.A. Via Camboara 26/A - Frazione Ponte Taro - 43015 NOCETO (PR)																									
Impresa Esecutrice: PIZZAROTTI FONDATO NEL 1910																									
AUTOSTRADA DELLA CISA A15 RACCORDO AUTOSTRADALE A15/A22 CORRIDOIO PLURIMODALE TIRRENO-BRENNERO RACCORDO AUTOSTRADALE FRA L' AUTOSTRADA DELLA CISA-FONTEVIVO (PR) E L' AUTOSTRADA DEL BRENNERO-NOGAROLE ROCCA (VR). I LOTTO. C.U.P. G61B04000060008 C.I.G. 307068161E																									
PROGETTO ESECUTIVO																									
AUTOCAMIONALE DELLA CISA S.p.A. Il Direttore TIRRE:	Il Responsabile del Procedimento: Il Presidente:																								
IMPRESA PIZZAROTTI & C. S.p.A. Il Direttore Tecnico: Dott. Ing. Luca Bondanelli	Il Geologo: NA																								
PROGETTAZIONE DI: PIZZAROTTI FONDATO NEL 1910	Il Progettista: Dott. Ing. PIETRO MAZZOLI Ing. Pietro Mazzoli Ordine degli Ingegneri della Provincia di Parma n. 821																								
A.T.I.: idroesse engineering ROKSOIL VIA INGEGNERIA MANIFATTURA MANIFATTURA	Coordinatore per la Sicurezza in fase di Progettazione: Ing. Giovanni Maria Cepparotti Ordine degli Ingegneri della Provincia di Viterbo n. 392																								
Consulenza specialistica a cura di: NA	Progettista Responsabile Intervento: Dott. Ing. PIETRO MAZZOLI Impresa Pizzarotti & C. S.p.A. Ing. Pietro Mazzoli Ordine degli Ingegneri della Provincia di Parma n. 821																								
Titolo Elaborato: Asse principale Grandi Strutture - Ponte sul fiume Taro Carreggiata Sud - Impalcato P11-SP2 Semistampella lato Verona - Concio C4 - Carpenteria																									
Data Emissione Progetto: 18/03/2014																									
Scala: 1:50																									
Identif. Elaborato: N.RO IDENTIFICATIVO: CODICE COMMESSA: RAAA LOTTO: 1 FASE: E ENTE: I AMBITO: AP CAT. OPERA: GS N.RO OPERA: 01 PARTE OPERA: I TIPO DOC.: CA N.RO PROG. DOC.: 005 REVISIONE: B																									
<table border="1"> <thead> <tr> <th></th> <th>DATA</th> <th>DESCRIZIONE REVISIONE</th> <th>REDAATTO</th> <th>CONTROLLATO</th> <th>APPROVATO</th> </tr> </thead> <tbody> <tr> <td>B</td> <td>10/10/2014</td> <td>Istruttoria RINA prot. n° 730 del 08/08/2014</td> <td>UGOLINI</td> <td>MAZZOLI</td> <td>MAZZOLI</td> </tr> <tr> <td>A</td> <td>25/08/2014</td> <td>RIEMMISSIONE PROGETTO ESECUTIVO</td> <td>UGOLINI</td> <td>MAZZOLI</td> <td>MAZZOLI</td> </tr> <tr> <td>Rev.</td> <td>Data</td> <td>DESCRIZIONE REVISIONE</td> <td>Redatto</td> <td>Controllato</td> <td>Approvato</td> </tr> </tbody> </table>			DATA	DESCRIZIONE REVISIONE	REDAATTO	CONTROLLATO	APPROVATO	B	10/10/2014	Istruttoria RINA prot. n° 730 del 08/08/2014	UGOLINI	MAZZOLI	MAZZOLI	A	25/08/2014	RIEMMISSIONE PROGETTO ESECUTIVO	UGOLINI	MAZZOLI	MAZZOLI	Rev.	Data	DESCRIZIONE REVISIONE	Redatto	Controllato	Approvato
	DATA	DESCRIZIONE REVISIONE	REDAATTO	CONTROLLATO	APPROVATO																				
B	10/10/2014	Istruttoria RINA prot. n° 730 del 08/08/2014	UGOLINI	MAZZOLI	MAZZOLI																				
A	25/08/2014	RIEMMISSIONE PROGETTO ESECUTIVO	UGOLINI	MAZZOLI	MAZZOLI																				
Rev.	Data	DESCRIZIONE REVISIONE	Redatto	Controllato	Approvato																				