## PIANTA CONCIO 5
Scala 1:50




N.B. SOLO NELLA PIANTA CONCIO LE QUOTE SONO ESPRESSE IN cm

### NOTA

LE CARPENTERIE SI RIFERISCONO AD UNA STAMPELLA TIPOLOGICA RETTILINEA. PER LE QUOTE DI TRACCIAMENTO RELATIVE ALLE SINGOLE STAMPELLE, VEDI LE TAVOLE DI "COORDINATE DI TRACCIAMENTO".

## 1/2 SEZIONE C-C
## PIATTABANDA SUPERIORE SX
Scala 1:25

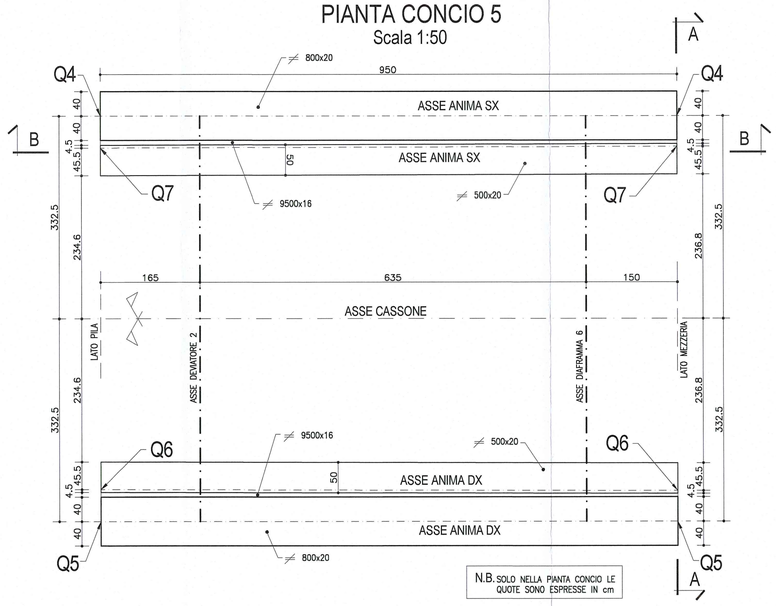


## 1/2 SEZIONE D-D
## PIATTABANDA INFERIORE DX
Scala 1:25

## PARTICOLARE 1
Scala 1:10




DESCRIZIONE DELLA MODIFICA:
Inserita nota
Inserite dimensioni coprigiunti
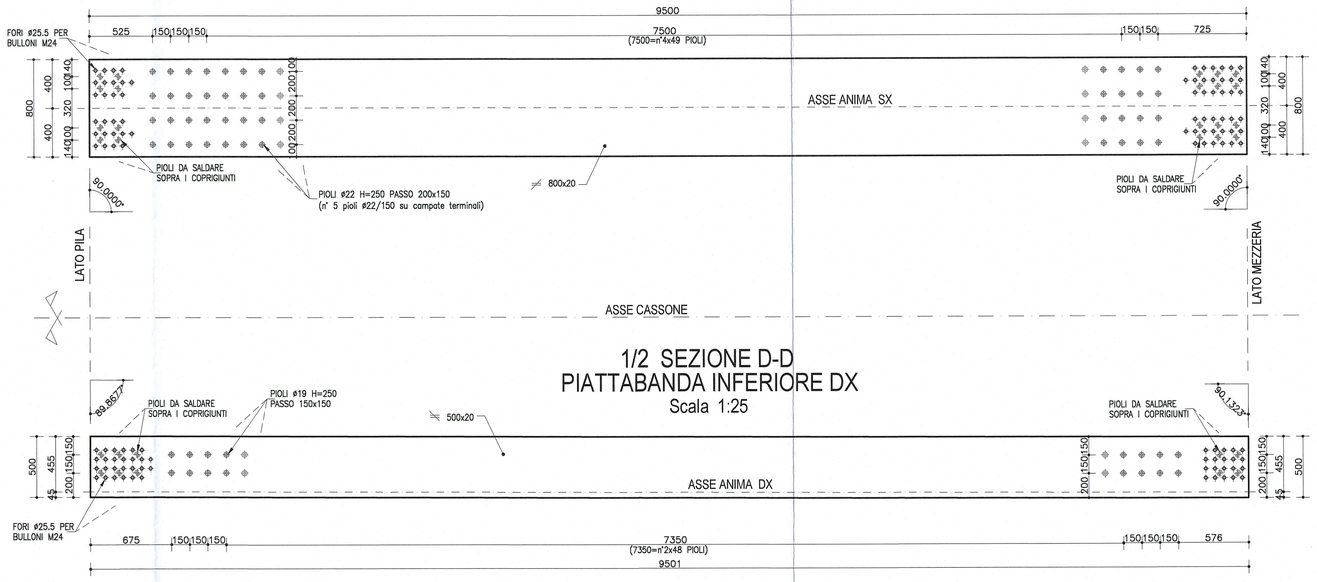
## VISTA B-B
## ANIMA TRAVE SX
Scala 1:25




## SALDATURA 1
Cordone d'angolo
Scala 1:2

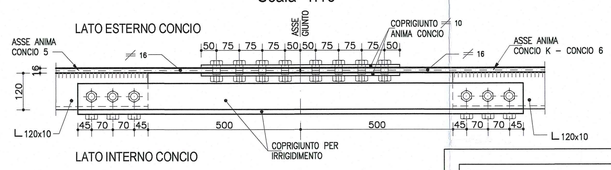


## SALDATURA 2
Cordone d'angolo
Scala 1:2

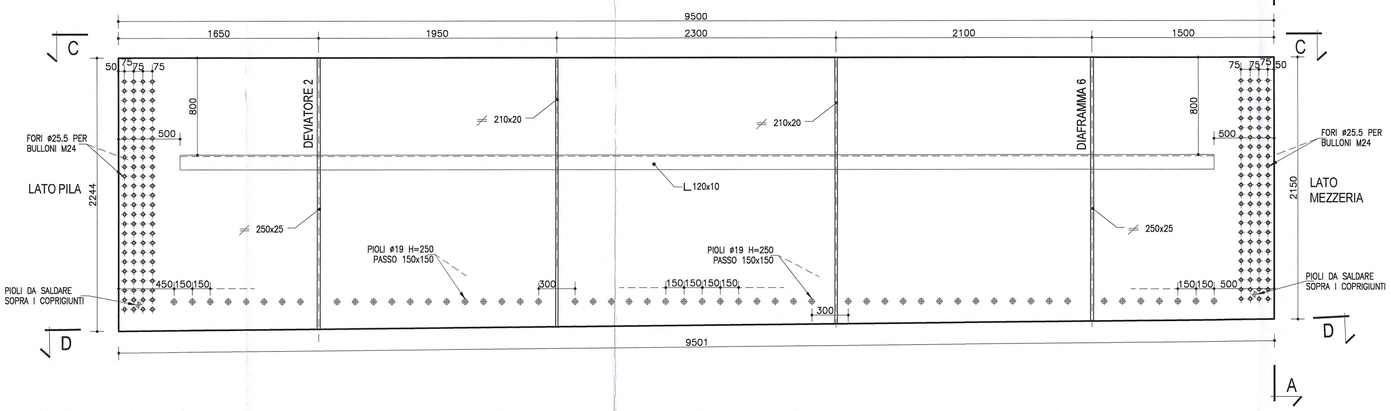


NOTA:
PER CARATTERISTICHE DEI MATERIALI E SPECIFICHE TECNICHE VEDI TAVOLA
RAAA1E1APGS01GPC001

## 1/2 SEZIONE TIPOLOGICA A-A
## TRAVE SX
Scala 1:25

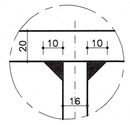


## 1/2 SEZIONE A-A - PARTICOLARE GIUNTO
## TRAVI METALLICHE
Scala 1:25

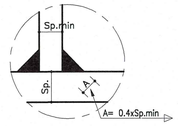


## VISTA B-B verso concio K
(per lato sx e dx)
Scala 1:25

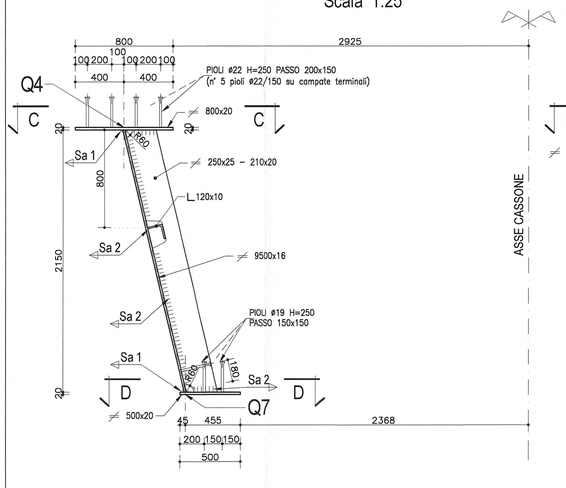


## VISTA B-B verso concio 6
(per lato sx e dx)
Scala 1:25

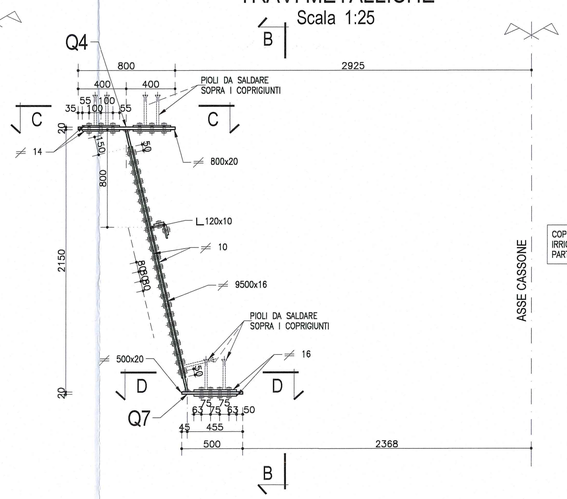


Committente:

# AUTOCAMIONALE DELLA CISA S.P.A.

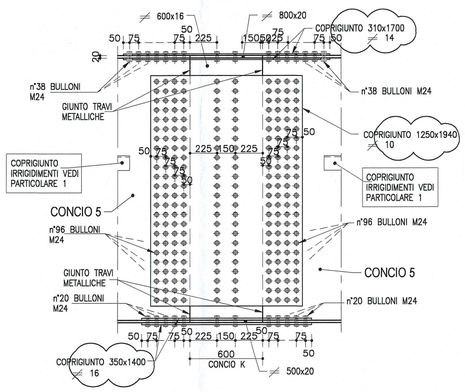Via Camboara 26/A - Frazione Ponte Taro - 43015 NOCETO (PR)

Impresa Esecutrice:

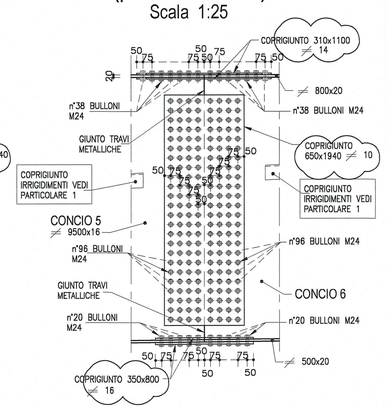PIZZAROTTI FONDATA NEL 1910

AUTOSTRADA DELLA CISA A15
RACCORDO AUTOSTRADALE A15/A22
CORRIDOIO PLURIMODALE TIRRENO-BRENNERO
RACCORDO AUTOSTRADALE FRA L' AUTOSTRADA DELLA CISA-FONTEVIVO (PR) E L' AUTOSTRADA DEL BRENNERO-NOGAROLE ROCCA (VR). I LOTTO.

C.U.P. G61B04000060008 — C.I.G. 307068161E

## PROGETTO ESECUTIVO

AUTOCAMIONALE DELLA CISA S.p.A.
Il Direttore TIBRE: — Il Responsabile del Procedimento: — Il Presidente:

IMPRESA PIZZAROTTI & C. S.p.A.
Il Direttore Tecnico: Dott. Ing. Luca Cesarini

Il Geologo: NA

PROGETTAZIONE DI:
PIZZAROTTI FONDATA NEL 1910
A.T.I.: idroesse engineering MANDATARIA — ROCKSOIL S.p.A. MANDANTE — ViA Associati S.r.l. MANDANTE

Il Progettista:
Dott. Ing. PIETRO MAZZOLI
IMPRESA PIZZAROTTI
ISCRITTO ORDINE INGEGNERI PARMA n.821
Ing. Pietro Mazzoli
Ordine degli Ingegneri della Provincia di Parma n. 821

Coordinatore per la Sicurezza in fase di Progettazione:
Ing. Giovanni Maria Cepparotti
Ordine degli Ingegneri della Provincia di Viterbo n. 392

Consulenza specialistica a cura di: NA

Progettista Responsabile Integrazione Prestazioni Specialistiche:
Impresa Pizzarotti & C. S.p.A.
Ing. Pietro Mazzoli
Ordine degli Ingegneri della Provincia di Parma n.821

Titolo Elaborato:
Asse principale
Grandi Strutture - Ponte sul fiume Taro
Carreggiata Sud - Impalcato P11-SP2
Semistampella lato Verona - Concio C5 - Carpenteria metallica

Data Emissione Progetto: 18/03/2014
Scala: 1:50/1:25

Identif. Elaborato:

| N.RO IDENTIFICATIVO | CODICE COMMESSA | LOTTO | FASE | ENTE | AMBITO | CAT. OPERA | N.RO OPERA | PARTE OPERA | TIPO DOC. | N.RO PROGR. DOC. | REVISIONE |
|---|---|---|---|---|---|---|---|---|---|---|---|
| | RAAA | 1 | E | I | AP | GS | 01 | I | CA | 023 | B |

| Rev. | Data | DESCRIZIONE REVISIONE | Redatto | Controllato | Approvato |
|---|---|---|---|---|---|
| B | 10/10/2014 | Istruttoria RINA prot. n° 730 del 08/09/2014 | UGOLINI | MAZZOLI | MAZZOLI |
| A | 25/06/2014 | RIEMISSIONE PROGETTO ESECUTIVO | UGOLINI | MAZZOLI | MAZZOLI |