SEZIONE B-B
Scala 1:50

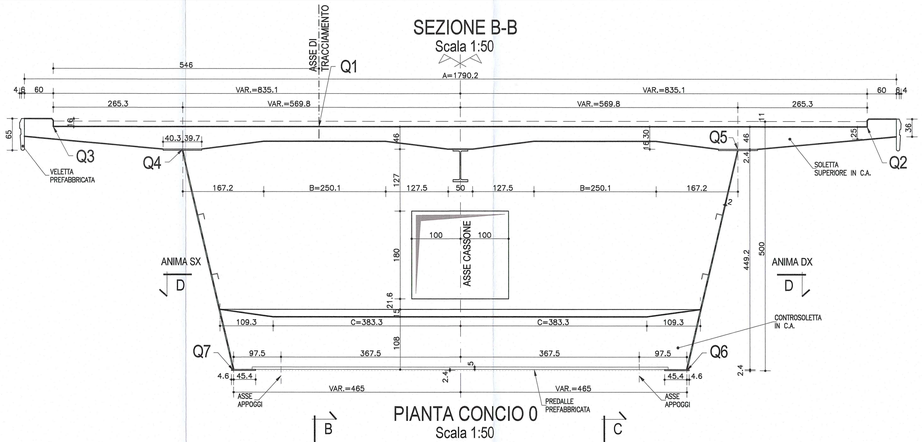

SEZIONE C-C
Scala 1:50

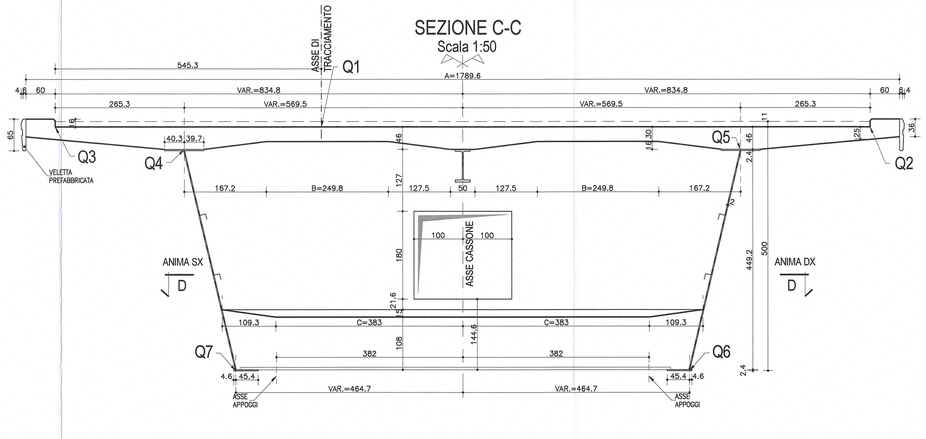

PROSPETTO PIASTRA DI COLLEGAMENTO
Scala 1:50

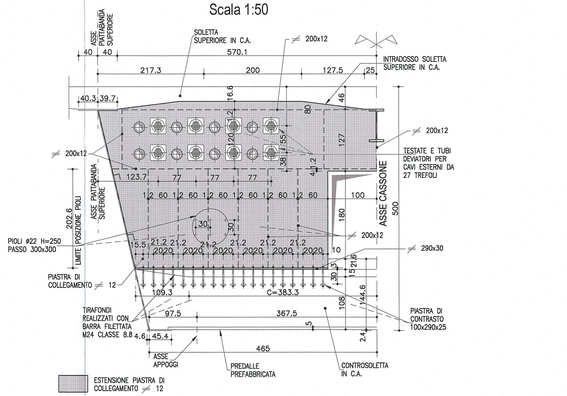

PIANTA CONCIO 0
Scala 1:50

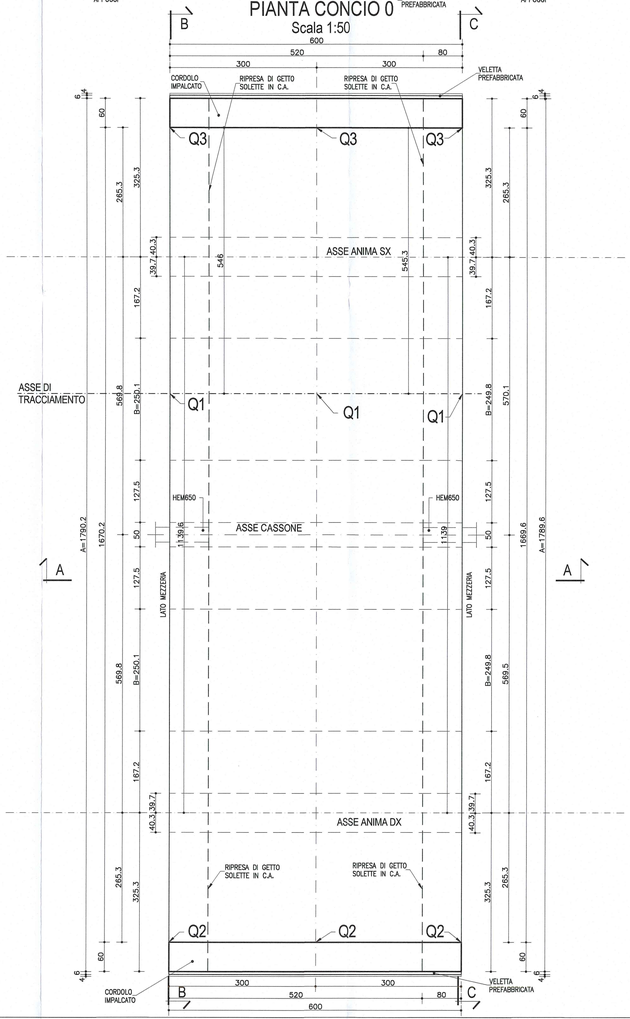

SEZIONE A-A
Scala 1:50

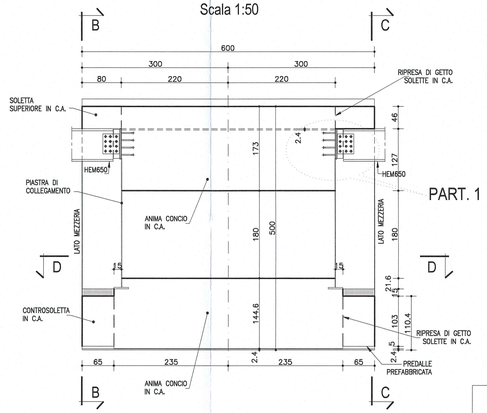

PART. 1

SEZIONE D-D
Scala 1:50

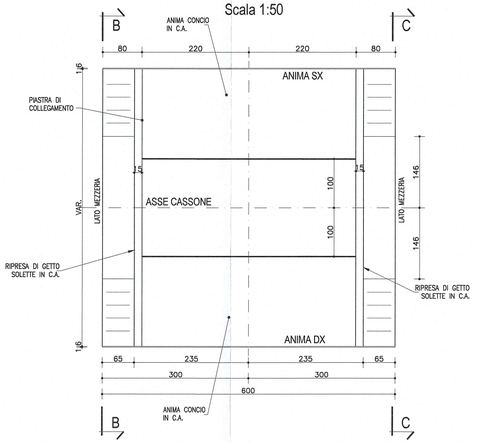

PARTICOLARE RACCORDO PAVIMENTAZIONE
Scala 1:10

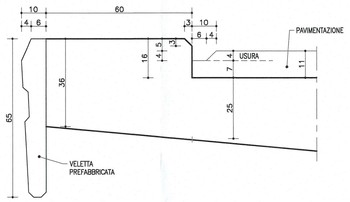

SCHEMA SMALTIMENTO ACQUE SUI VIADOTTI

DESCRIZIONE DELLA MODIFICA:
Inserita nota

NOTA
LE CARPENTERIE SI RIFERISCONO ALLA STAMPELLA SU P3 COME "TIPOLOGICA RETTILINEA".
PER LE QUOTE DI TRACCIAMENTO (Q1, Q2, Q3 ...) E PER LE DIMENSIONI DI CARPENTERIA (A, B, C) RELATIVE ALLE SINGOLE STAMPELLE, VEDI LE TAVOLE DI "COORDINATE DI TRACCIAMENTO".

NOTA:
- PER CARATTERISTICHE DEI MATERIALI E SPECIFICHE TECNICHE VEDI TAVOLA RAAA1EAPGS01GPC001
- PER PREDISPOSIZIONI BARRE PER BLOCCAGGIO STAMPELLA IN COSTRUZIONE VEDI TAVOLA RAAA1EAPGS01IISC005

PARTICOLARE 1
Scala 1:10

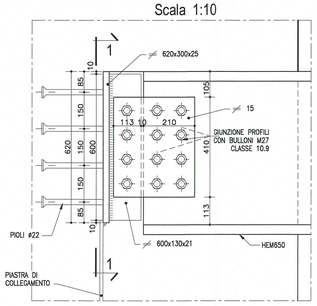

SEZIONE 1-1
Scala 1:10

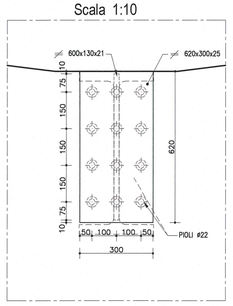

Committente:
AUTOCAMIONALE DELLA CISA S.p.A.
Via Camboara 26/A - Frazione Ponte Taro - 43015 NOCETO (PR)

Impresa Esecutrice:
PIZZAROTTI FONDATA NEL 1910

AUTOSTRADA DELLA CISA A15
RACCORDO AUTOSTRADALE A15/A22
CORRIDOIO PLURIMODALE TIRRENO-BRENNERO
RACCORDO AUTOSTRADALE FRA L' AUTOSTRADA DELLA CISA-FONTEVIVO (PR) E L' AUTOSTRADA DEL BRENNERO-NOGAROLE ROCCA (VR). I LOTTO.

C.U.P. G61B04000060008 | C.I.G. 307068161E

PROGETTO ESECUTIVO

AUTOCAMIONALE DELLA CISA S.p.A.
Il Direttore Tecnico: | Il Responsabile del Procedimento: | Il Presidente:

IMPRESA PIZZAROTTI & C. S.p.A.
Il Direttore Tecnico: Il Responsabile di Progetto Dott. Ing. Luca Bondanelli

Il Geologo: NA

PROGETTAZIONE DI:
PIZZAROTTI FONDATA NEL 1910
A.T.I.: idroesse engineering MANDATARIA | ROCKSOIL S.p.A. MANDANTE | ViA MANDANTE

Il Progettista: Dott. Ing. PIETRO MAZZOLI
Ing. Pietro Mazzoli
Ordine degli Ingegneri della Provincia di PARMA n.821

Coordinatore per la Sicurezza in fase di Progettazione:
Ing. Giovanni Maria Cepparotti
Ordine degli Ingegneri della Provincia di Viterbo n. 392

Consulenza specialistica a cura di:
NA

Progettista Responsabile Integrazione Prestazioni Specialistiche:
Impresa Pizzarotti & C. S.p.A.
Ing. Pietro Mazzoli
Ordine degli Ingegneri della Provincia di PARMA n.821

Titolo Elaborato:
Asse principale
Grandi strutture - Ponte sul fiume Taro
Carreggiata Sud - Impalcato SP1-P11 L=16.10÷17.90m
Concio C0 - Carpenteria

Data Emissione Progetto: 18/03/2014
Scala: 1:50 1:10

Identif. Elaborato:

N.RO IDENTIFICATIVO	CODICE COMMESSA	LOTTO	FASE	ENTE	AMBITO	CAT. OPERA	N.RO OPERA	PARTE OPERA	TIPO DOC.	N.RO PROGR. DOC.	REVISIONE
	RAAA	1	E	I	AP	GS	01	I	CA	266	B

Rev.	Data	DESCRIZIONE REVISIONE	Redatto	Controllato	Approvato
B	10/10/2014	Istruttoria RINA prot. n° 730 del 08/09/2014	UGOLINI	MAZZOLI	MAZZOLI
A	25/06/2014	RIEMISSIONE PROGETTO ESECUTIVO	UGOLINI	MAZZOLI	MAZZOLI