




SEZIONE C-C
(sezione lato mezzeria)
Scala 1:50

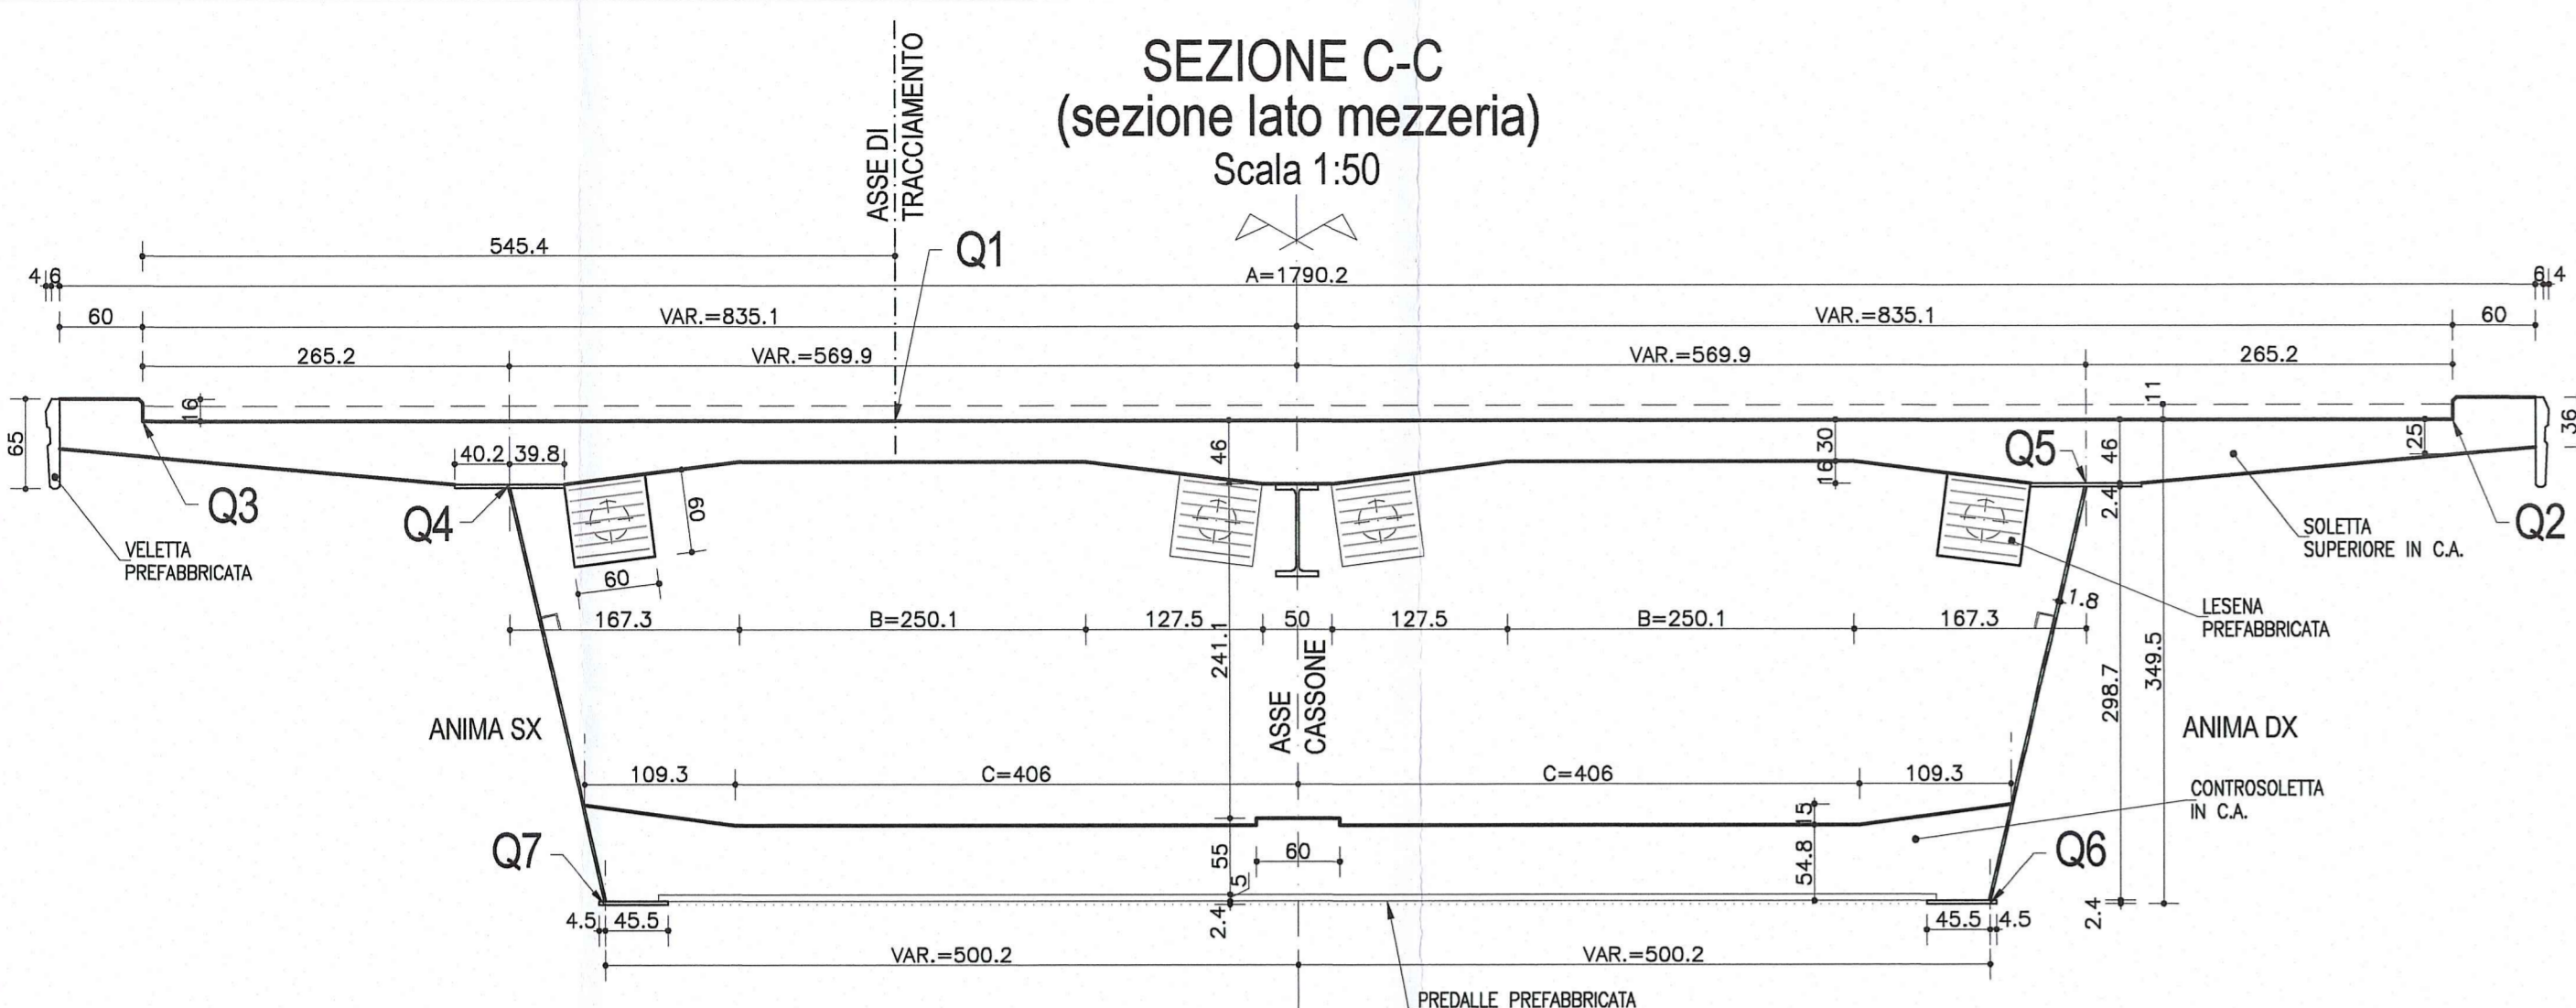

SEZIONE B-B
(sezione lato pila)
Scala 1:50

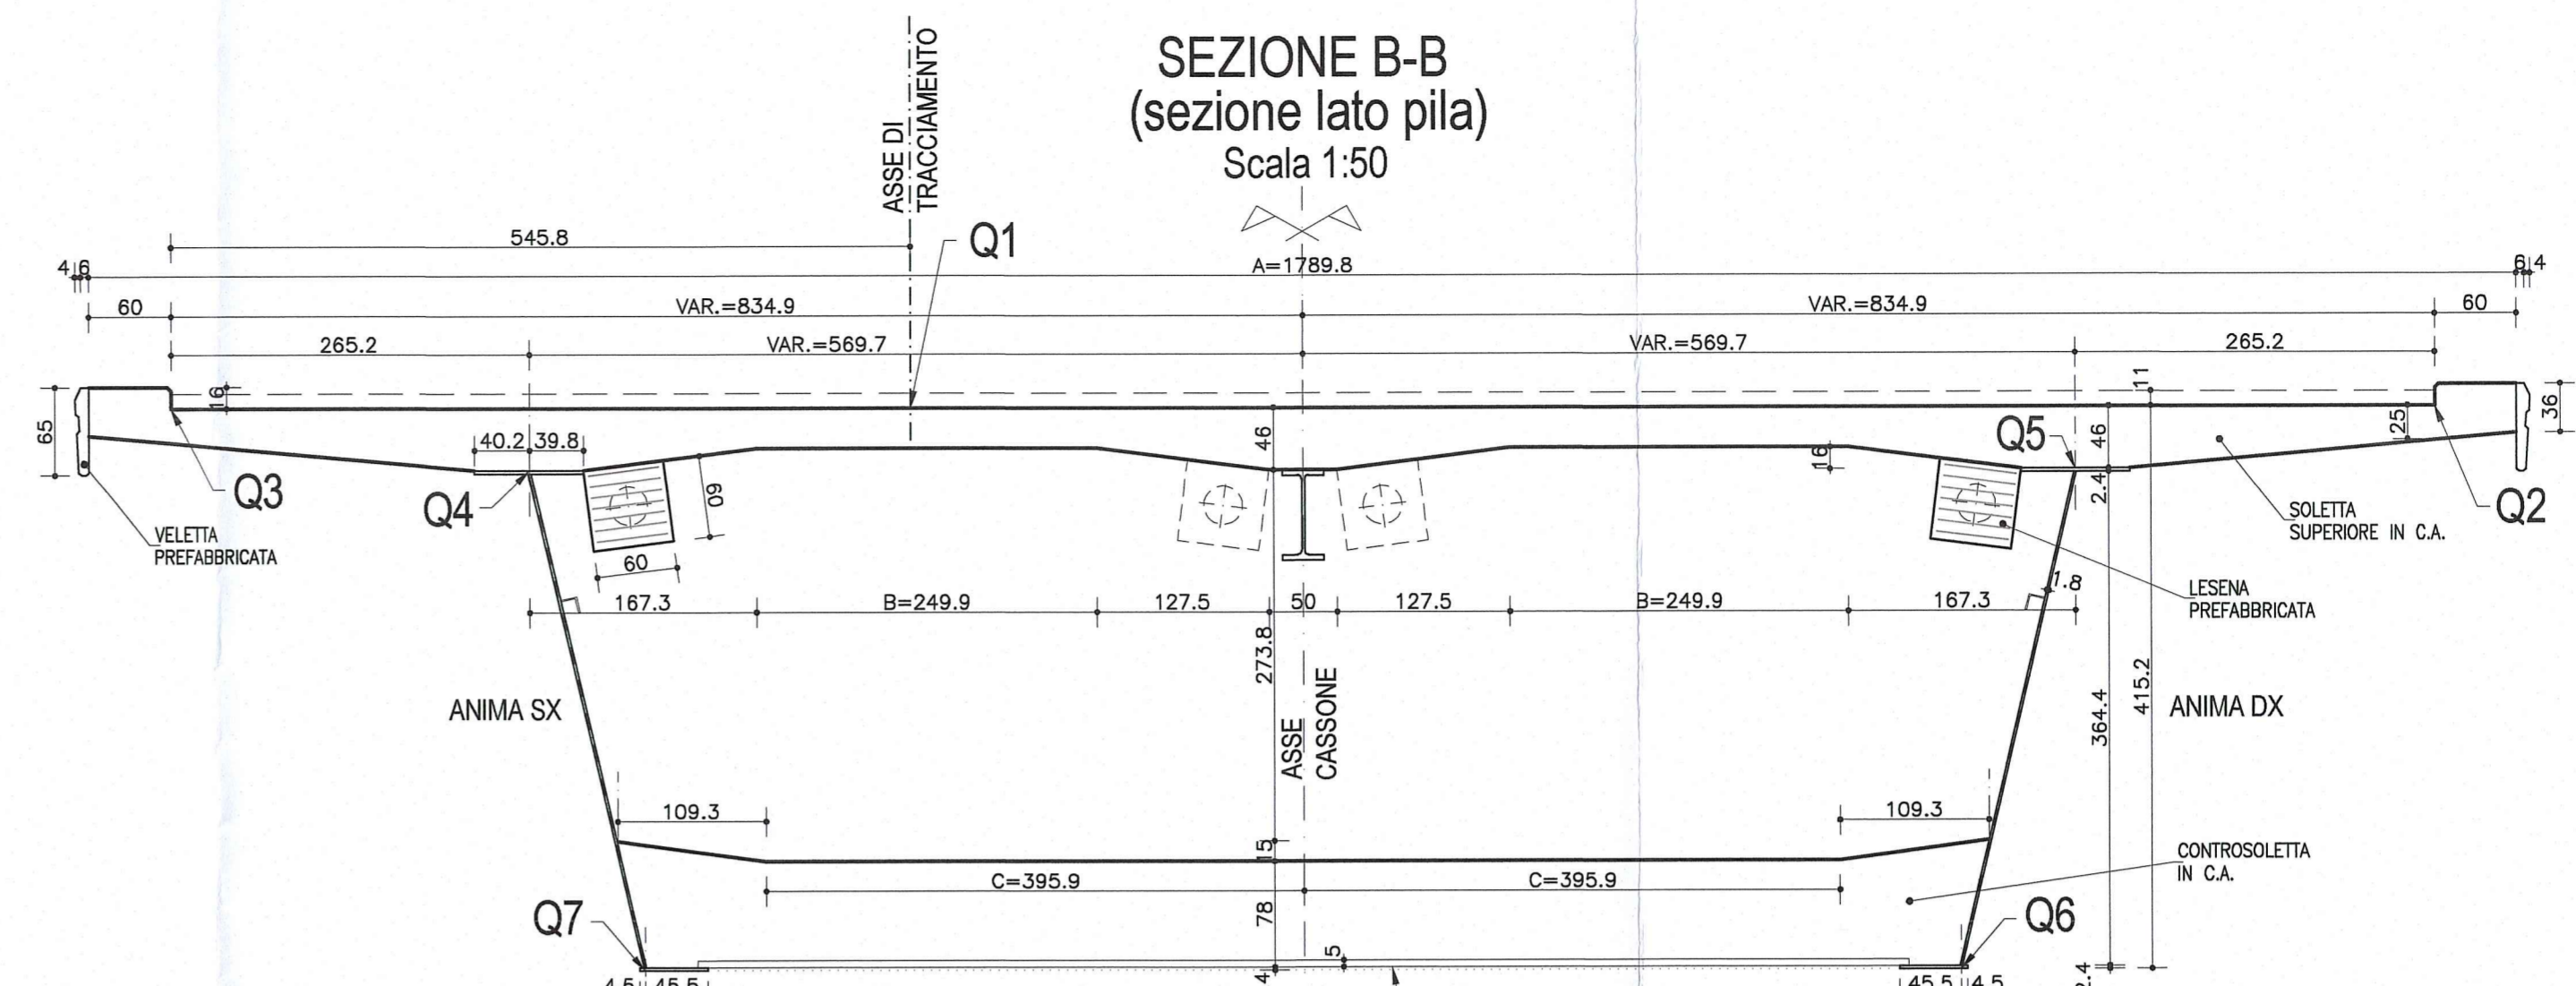


PIANTA CONCIO 2
Scala 1:50

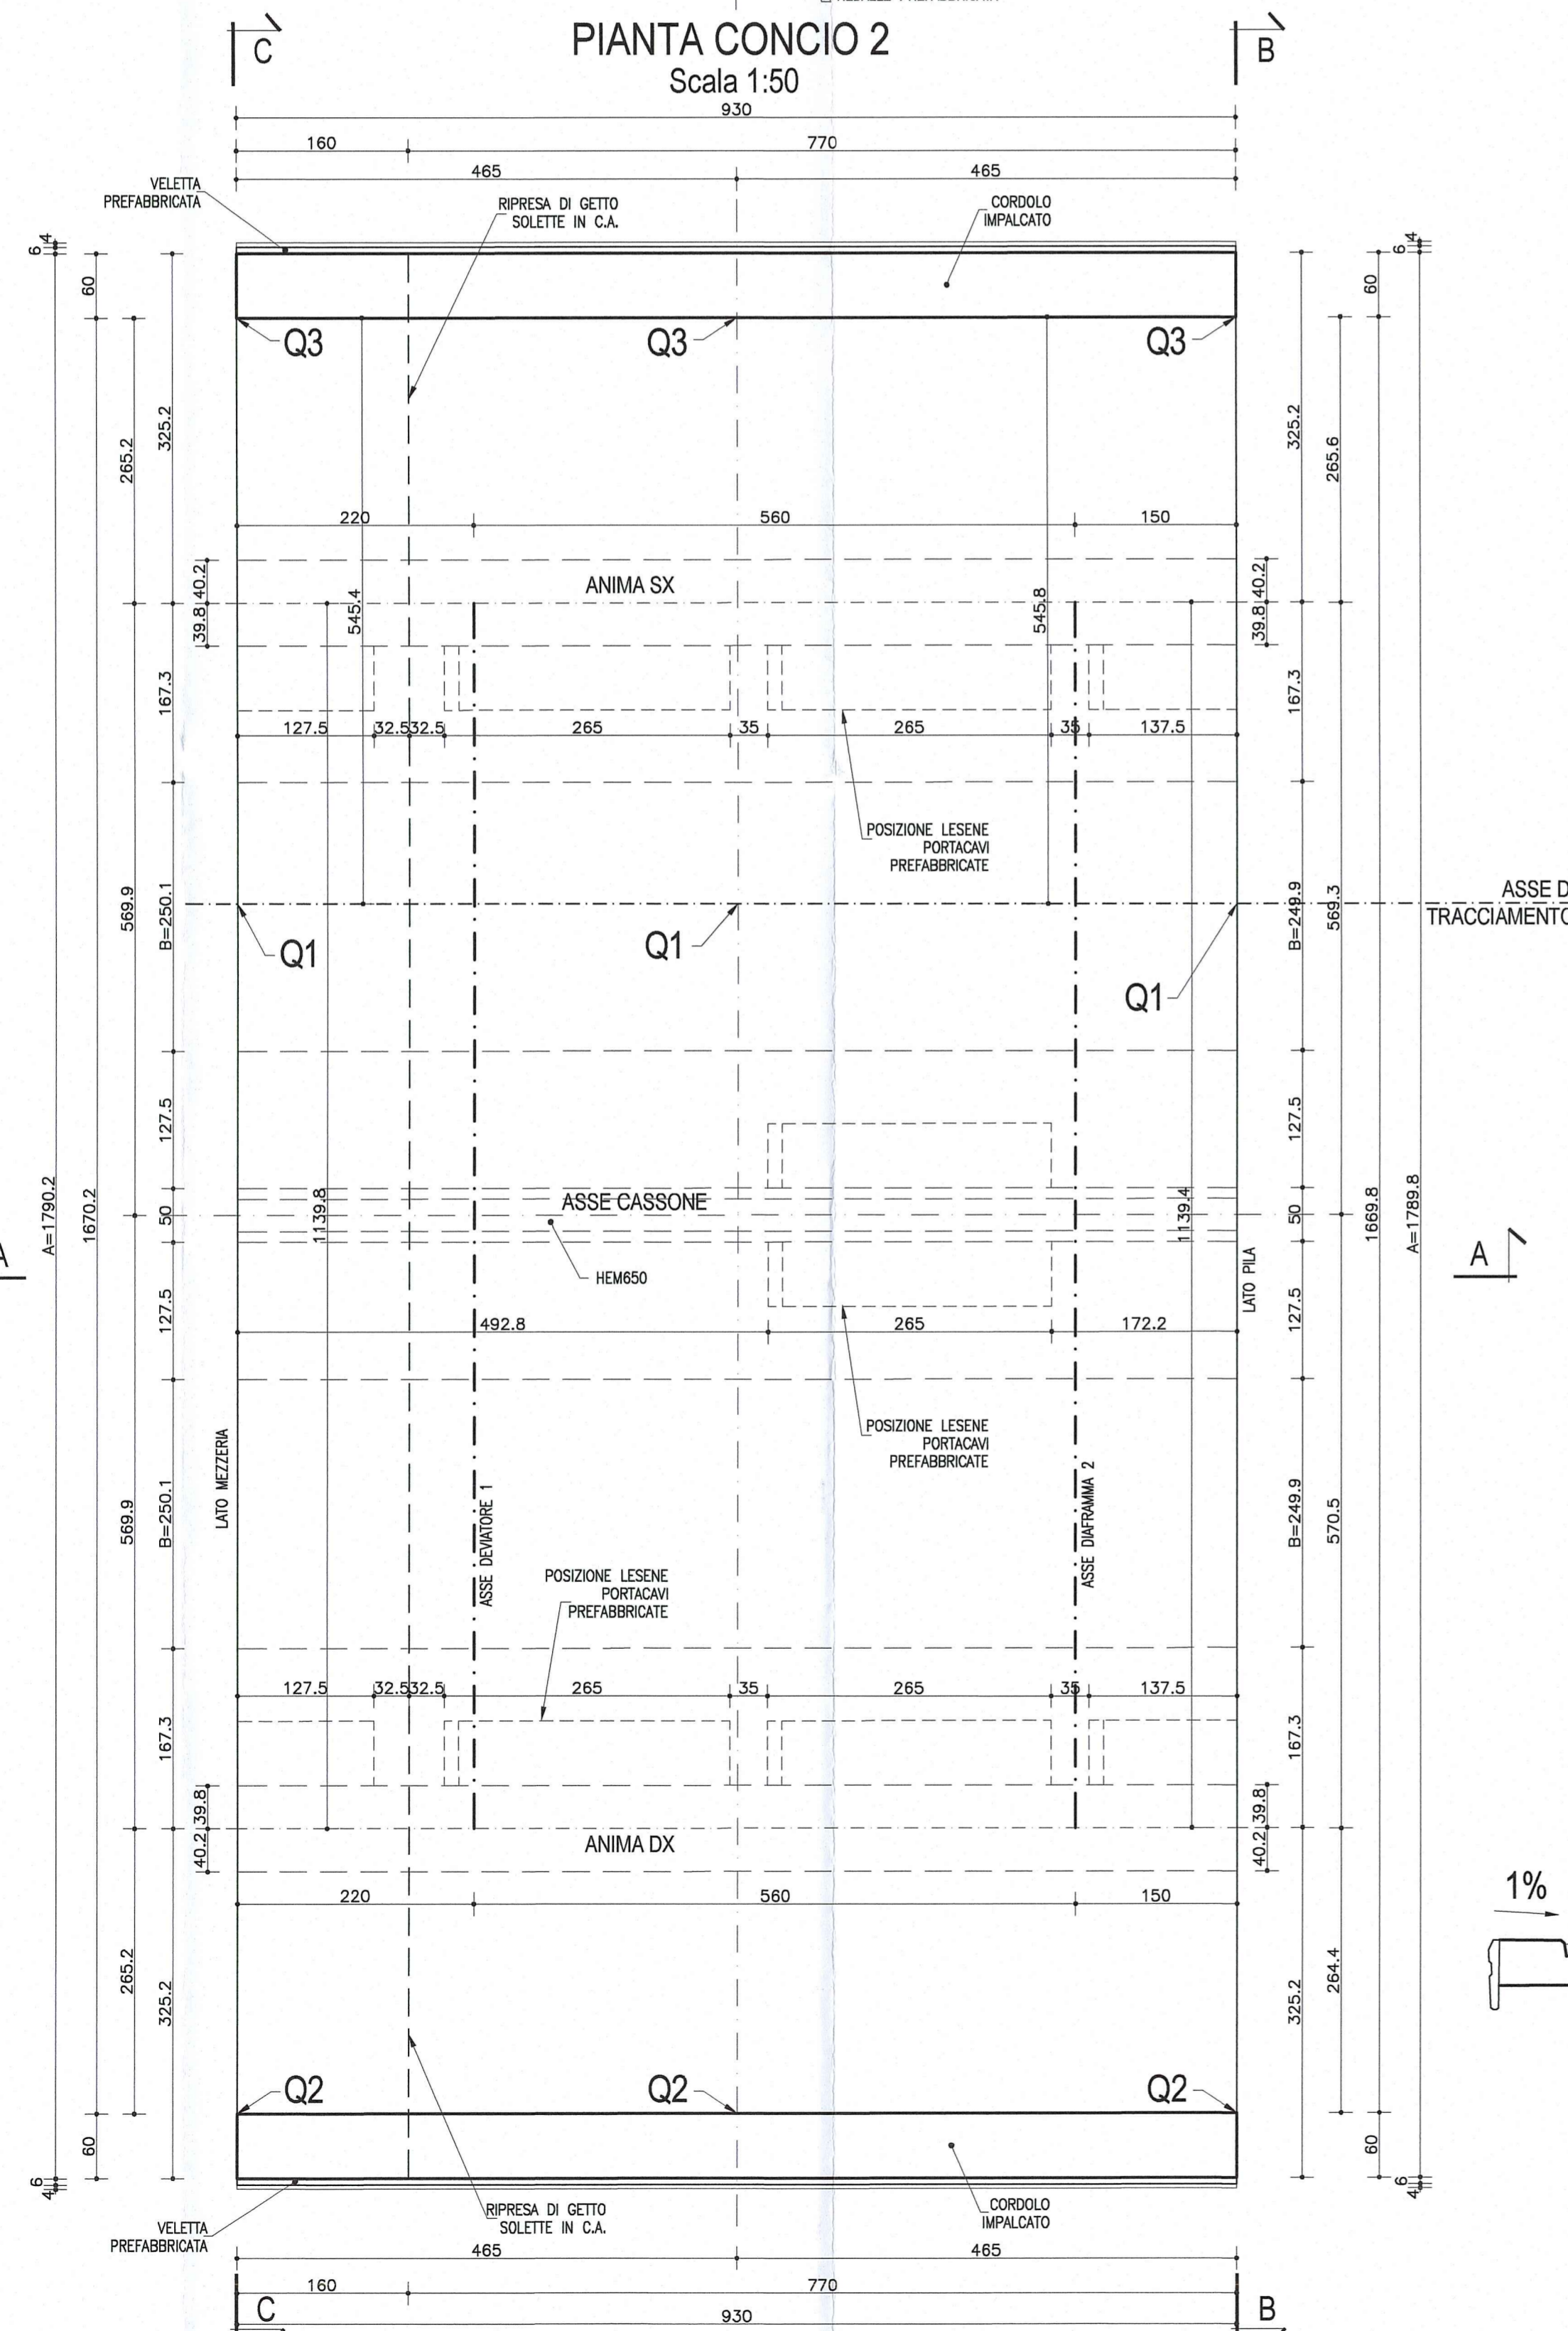


NOTA
LE CARPENTERIE SI RIFERISCONO ALLA STAMPILLA SU P3 COME "TIPOLOGICA RETTILINEA".
PER LE QUOTE DI TRACCIAMENTO (Q1, Q2, Q3 ...) E PER LE DIMENSIONI DI CARPENTERIA (A, B, C) RELATIVE ALLE SINGOLE STAMPILLE, VEDI LE TAVOLE DI "COORDINATE DI TRACCIAMENTO".


PARTICOLARE RACCORDO PAVIMENTAZIONE
Scala 1:10

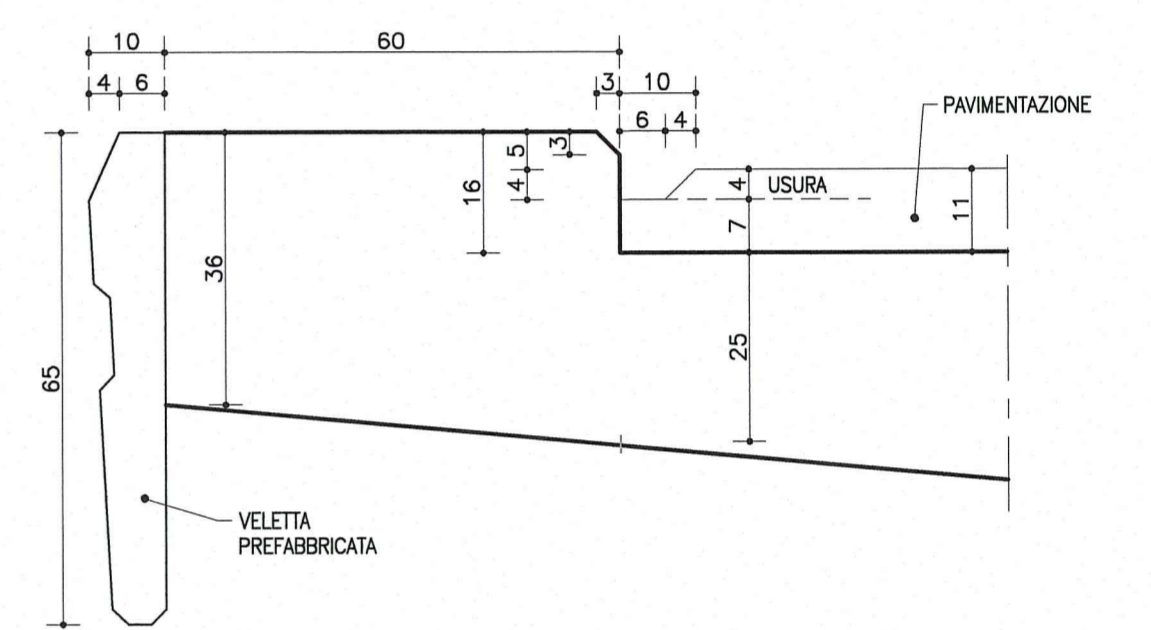

SEZIONE A-A
Scala 1:50

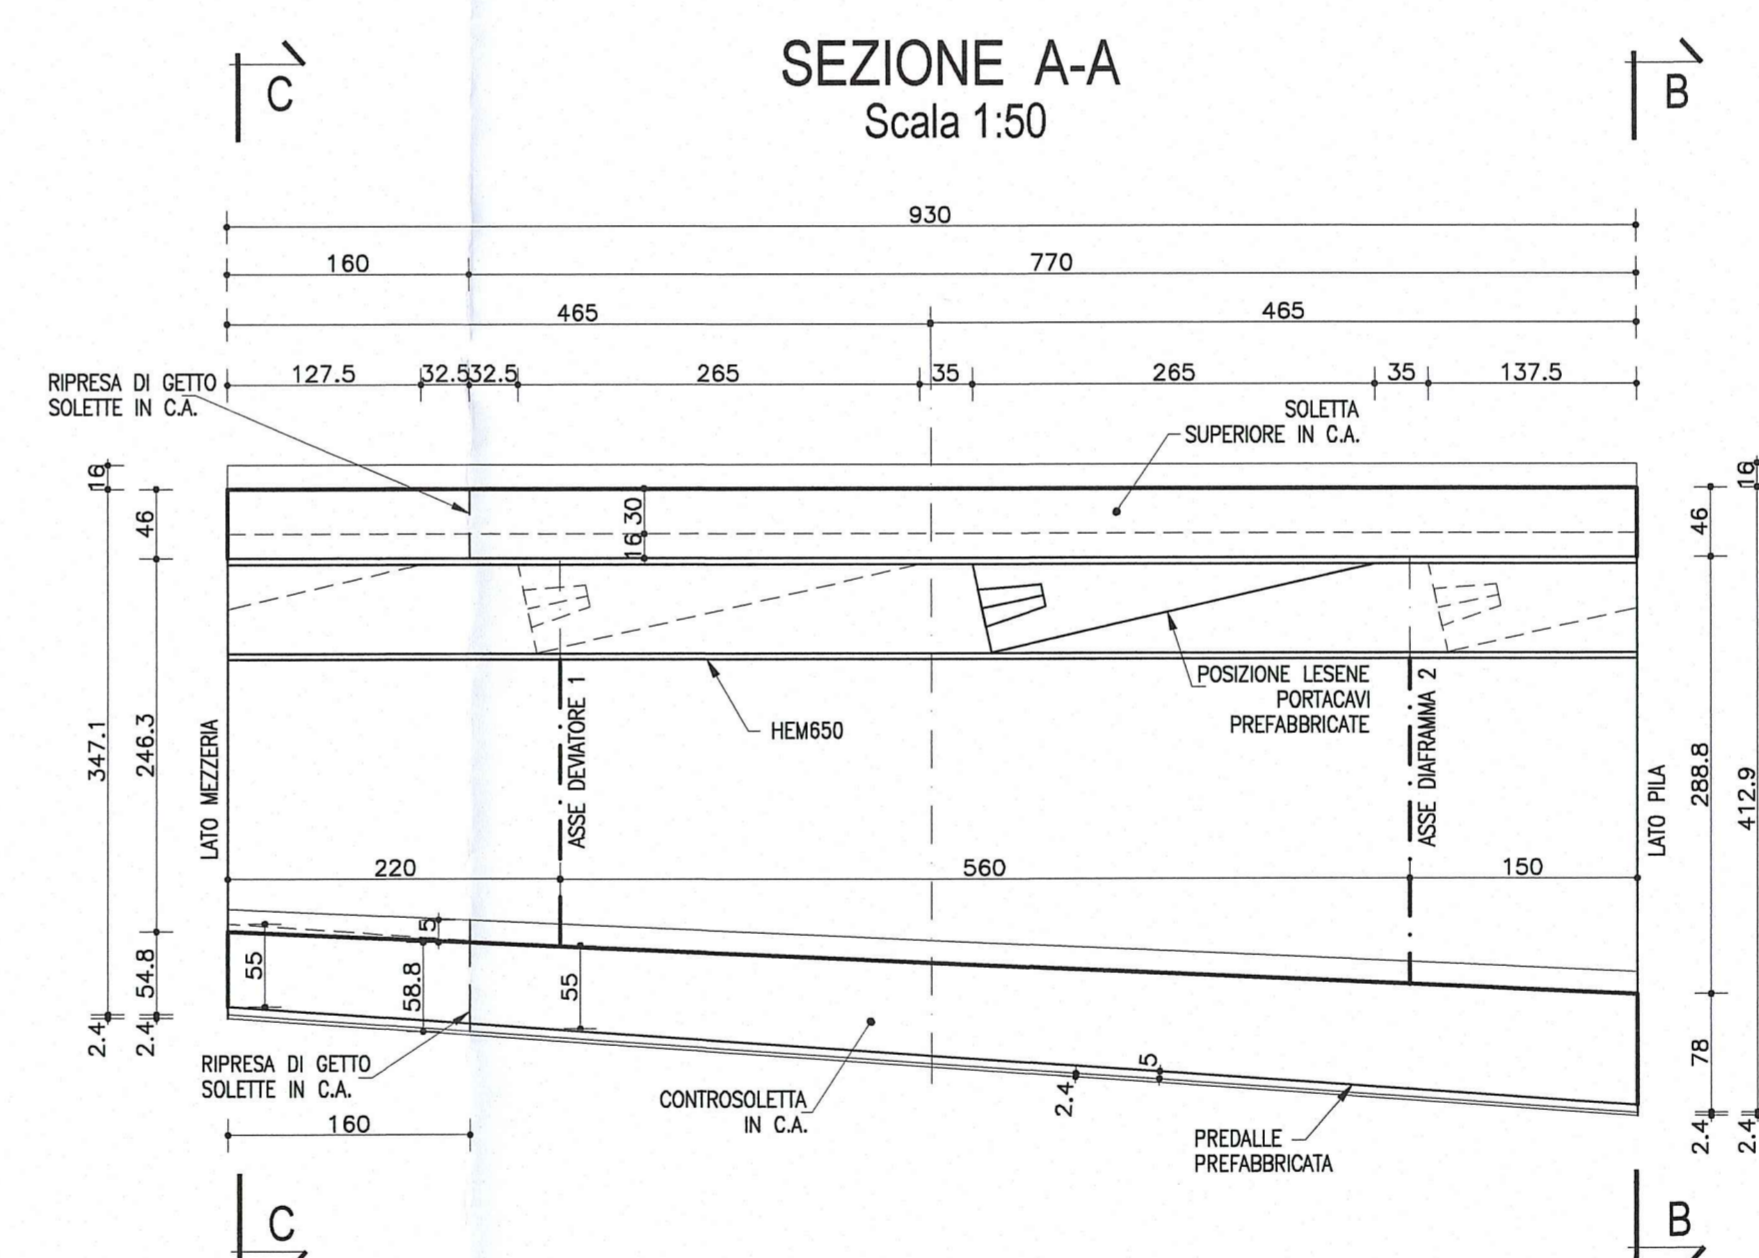

SCHEMA SMALTIMENTO ACQUE SUI VIADOTTI

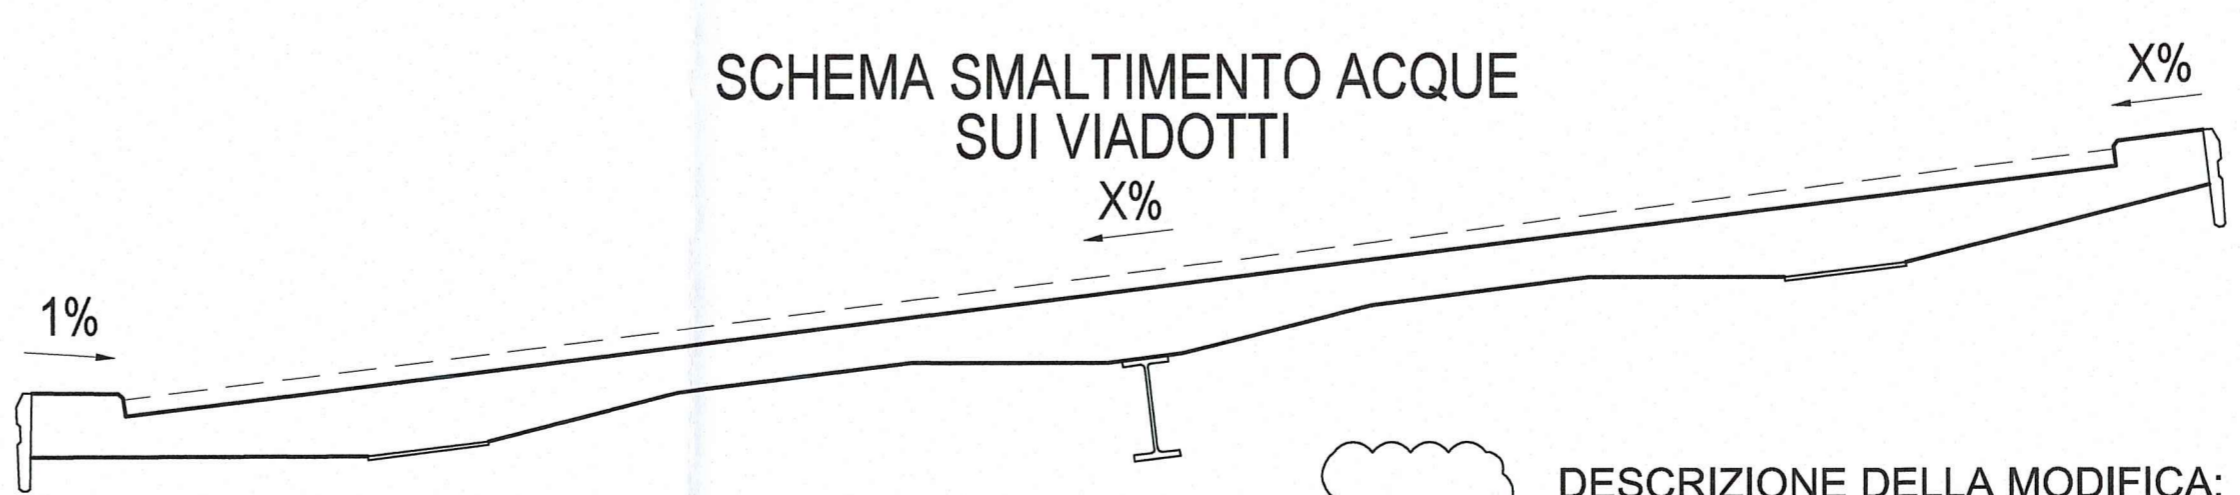

DESCRIZIONE DELLA MODIFICA:
Inserita nota

NOTA:
PER CARATTERISTICHE DEI MATERIALI E SPECIFICHE TECNICHE VEDI TAVOLA RAM1EAPGSD1GPO001

Committente:
AUTOCAMIONALE DELLA CISA S.p.A.
Via Camboara 26/A - Frazione Ponte Taro - 43015 NOCETO (PR)

Impresa Esecutrice:
PIZZAROTTI
FONDATA NEL 1910

**AUTOSTRADA DELLA CISA A15
RACCORDO AUTOSTRADALE A15/A22
CORRIDOIO PLURIMODALE TIRRENO-BRENNERO
RACCORDO AUTOSTRADALE FRA L'AUTOSTRADA DELLA CISA-FONTEVIVO (PR)
E L'AUTOSTRADA DEL BRENNERO-NOGAROLE ROCCA (VR). I LOTTO.**
C.U.P. G61B0400060008 C.I.G. 307068161E

PROGETTO ESECUTIVO

AUTOCAMIONALE DELLA CISA S.p.A.
Il Direttore: [Signature] Il Responsabile del Procedimento: [Signature] Il Presidente: [Signature]

IMPRESA PIZZAROTTI & C. S.p.A.
Il Direttore Tecnico: [Signature] Ing. Luca Bondanelli

Il Geologo:
NA

PROGETTAZIONE DI:
PIZZAROTTI
FONDATA NEL 1910

Il Progettista:
Ing. Pietro Mazzoli
Impresa Pizzarotti & C. S.p.A.
Ordine degli Ingegneri della Provincia di Parma n. 821

A.T.I.: **idroesse** **ROCKSOIL** **VIA**
ingegneria mandante mandante mandante

Coordinatore per la Sicurezza in fase di Progettazione:
Ing. Giovanni Maria Cepparotti
Ordine degli Ingegneri della Provincia di Viterbo n. 392

Consulenza specialistica a cura di:
NA

Progettista Responsabile Interventi di Sicurezza:
Ing. Pietro Mazzoli
Impresa Pizzarotti & C. S.p.A.
Ordine degli Ingegneri della Provincia di Parma n. 821

Titolo Elaborato:
**Asse principale
Grandi strutture - Ponte sul fiume Taro
Carreggiata Sud - Impalcato SP1-P11 L=16.10+17.90m
Semistampella lato Verona - Concio C2 - Carpenteria**

Data Emissione Progetto:
18/03/2014

Scala:
1:50

Identif. Elaborato:	N.RO IDENTIFICATIVO	CODICE COMESA	LOTTO	FASE	ENTE	AMBITO	CAT. OPERA	N.RO OPERA	PARTE OPERA	TIPO DOC.	N.RO PROG. DOC.	REVISIONE
		RAAA	1	E	I	AP	GS	01	I	CA	268	B

Rev.	Data	Descrizione Revisione	Redatto	Controllato	Approvato
B	10/10/2014	Istruttoria RINA prot. n° 730 del 08/09/2014	UGOLINI	MAZZOLI	MAZZOLI
A	25/06/2014	REMISSIONE PROGETTO ESECUTIVO	UGOLINI	MAZZOLI	MAZZOLI