



STRALCIO PIANTA IMPALCATO
Scala 1:500

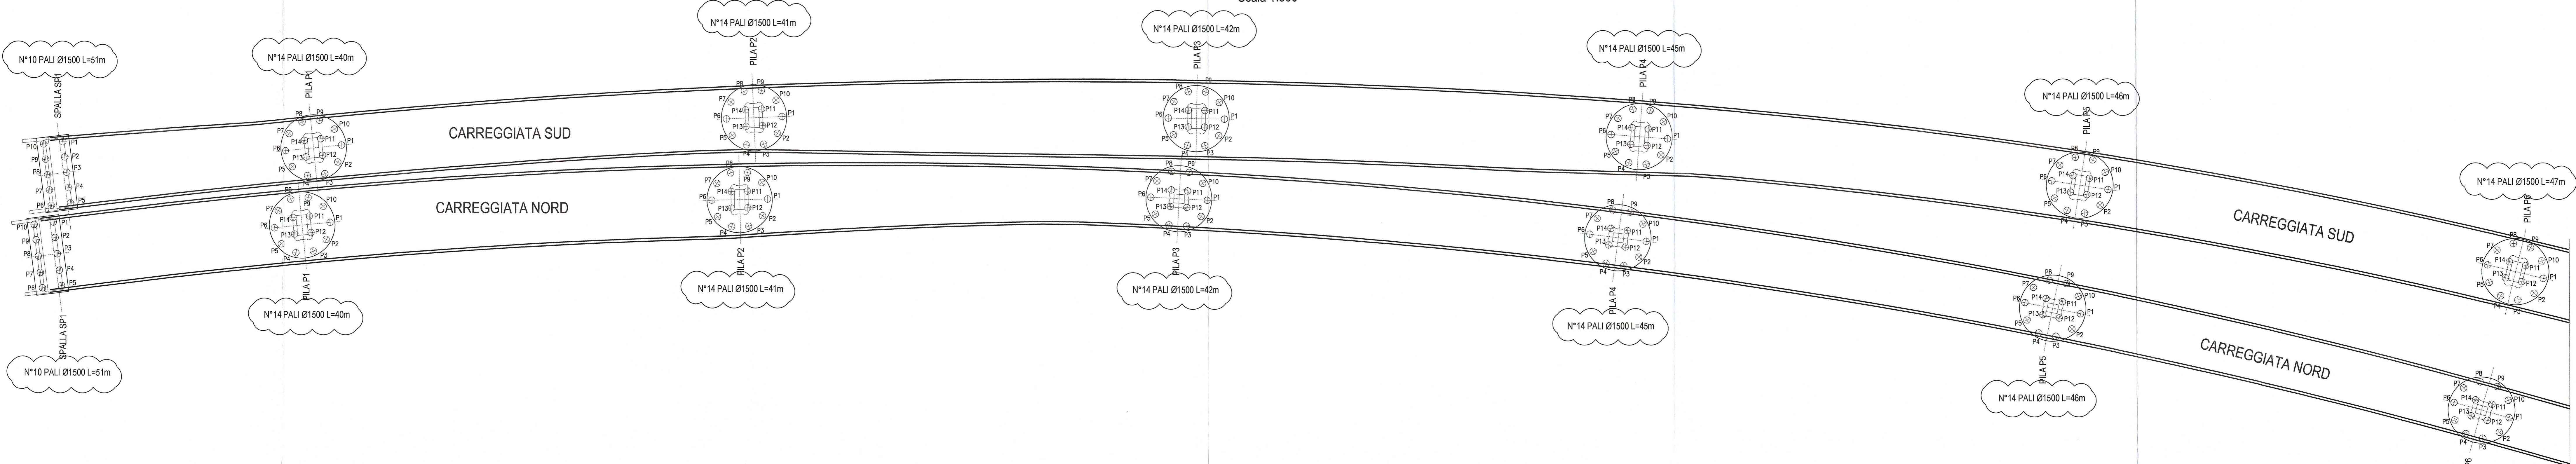

Grid of tables for 'TABELLA TRACCIAMENTO PALI' across various sections like VIADOTTO TARO and CARREGGIATA NORD/SUD. Each table lists pile numbers (Palo P1 to P14) and their X and Y coordinates in meters.

DESCRIZIONE DELLA MODIFICA:
Aggiunta indicazione pali

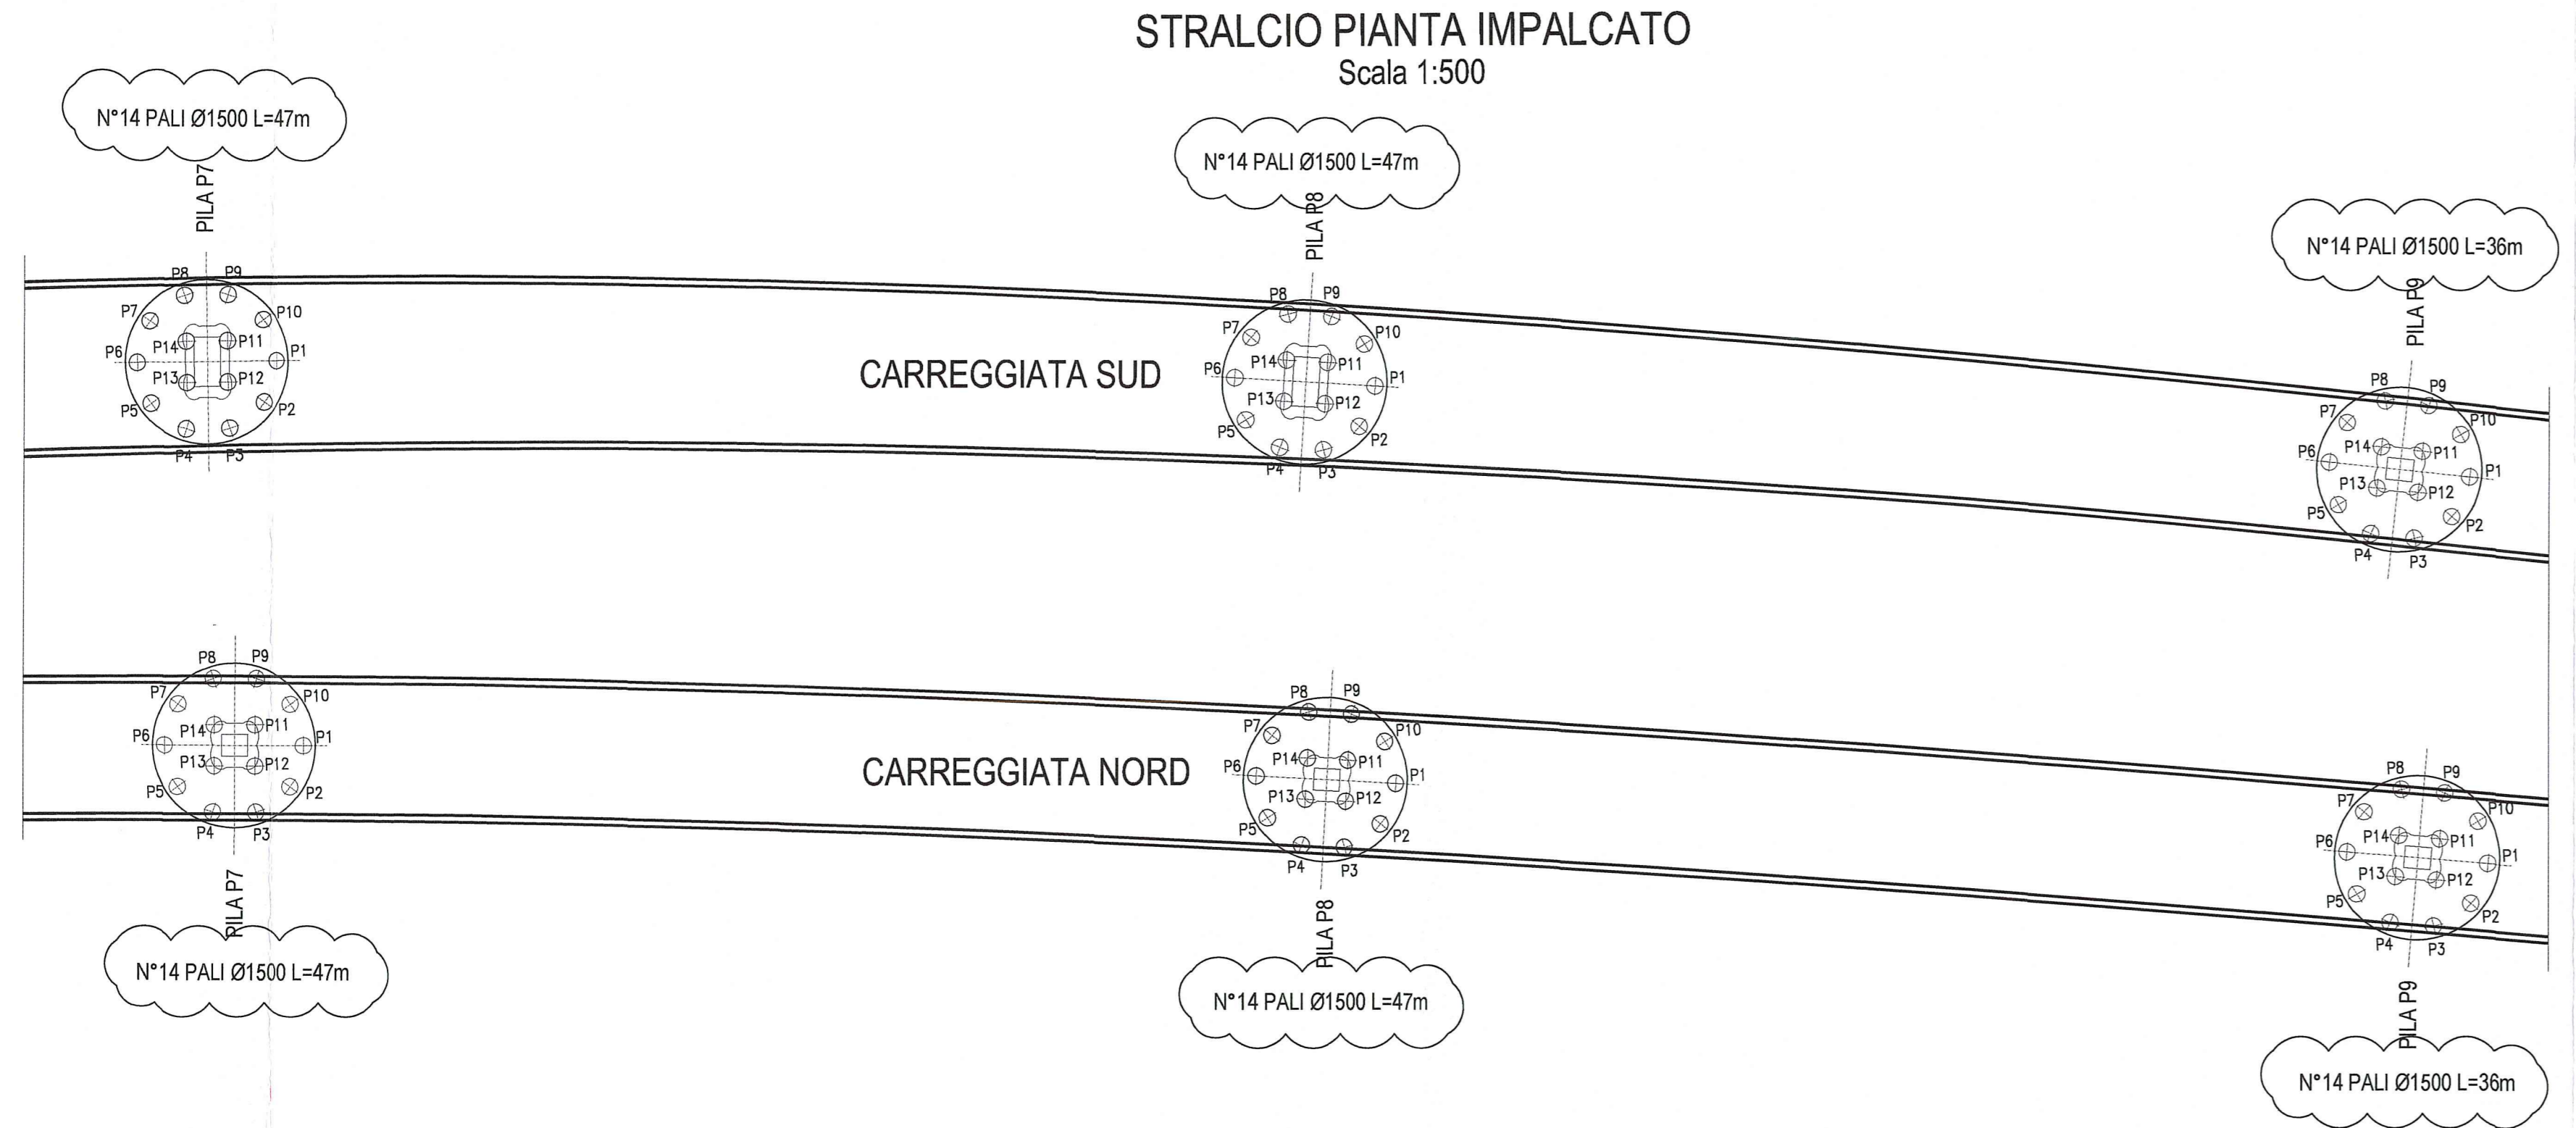

Additional tables for 'TABELLA TRACCIAMENTO PALI' for various sections, including CARREGGIATA SUD and CARREGGIATA NORD, with coordinate data for multiple piles.

Project documentation block containing: COMMITTEE (AUTOCAMIONALE DELLA CISA S.p.A.), COMPANY EXECUTIVE (PIZZAROTTI), PROJECT DESCRIPTION (AUTOSTRADA DELLA CISA A15), PROJECT EXECUTIVE (PROGETTO ESECUTIVO), and SIGNATURES/STAMPS of the project manager and technical staff.

Asse principale
Grandi Strutture
Ponte sul fiume Taro
Pianta fondazioni - Tracciamento pali - Parte I
18/03/2014
Scale: 1:500