
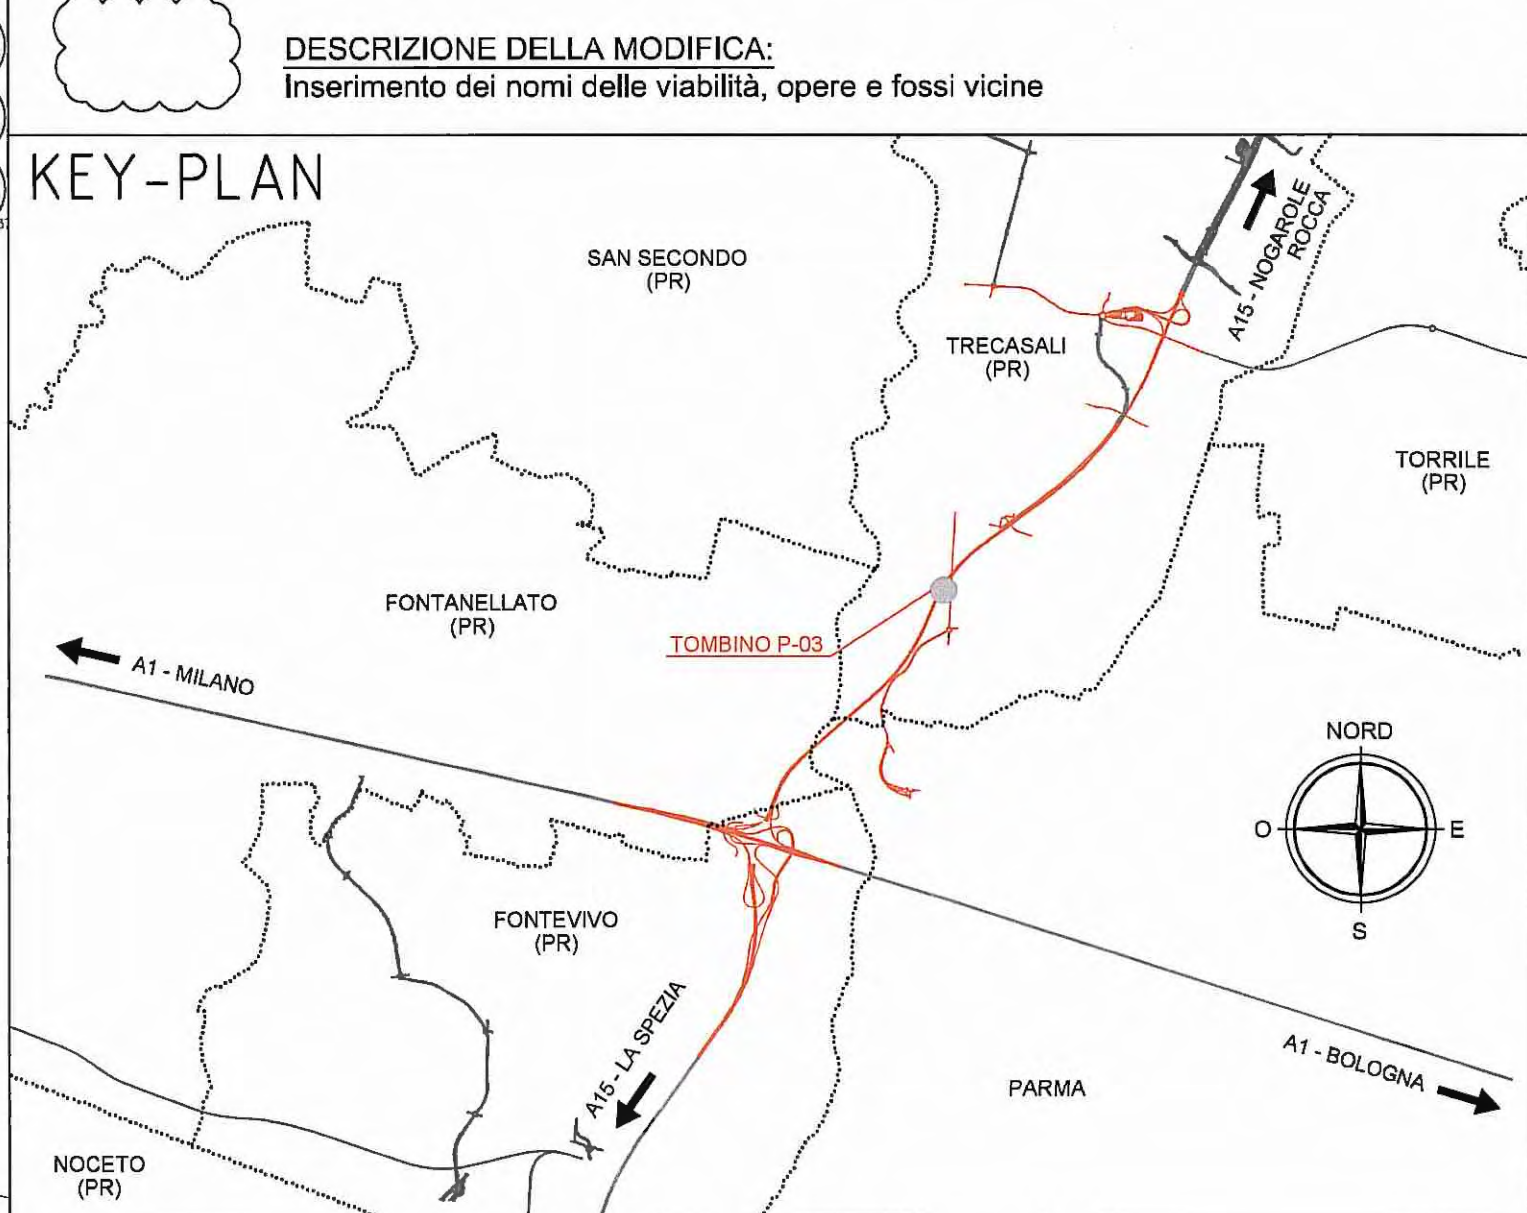
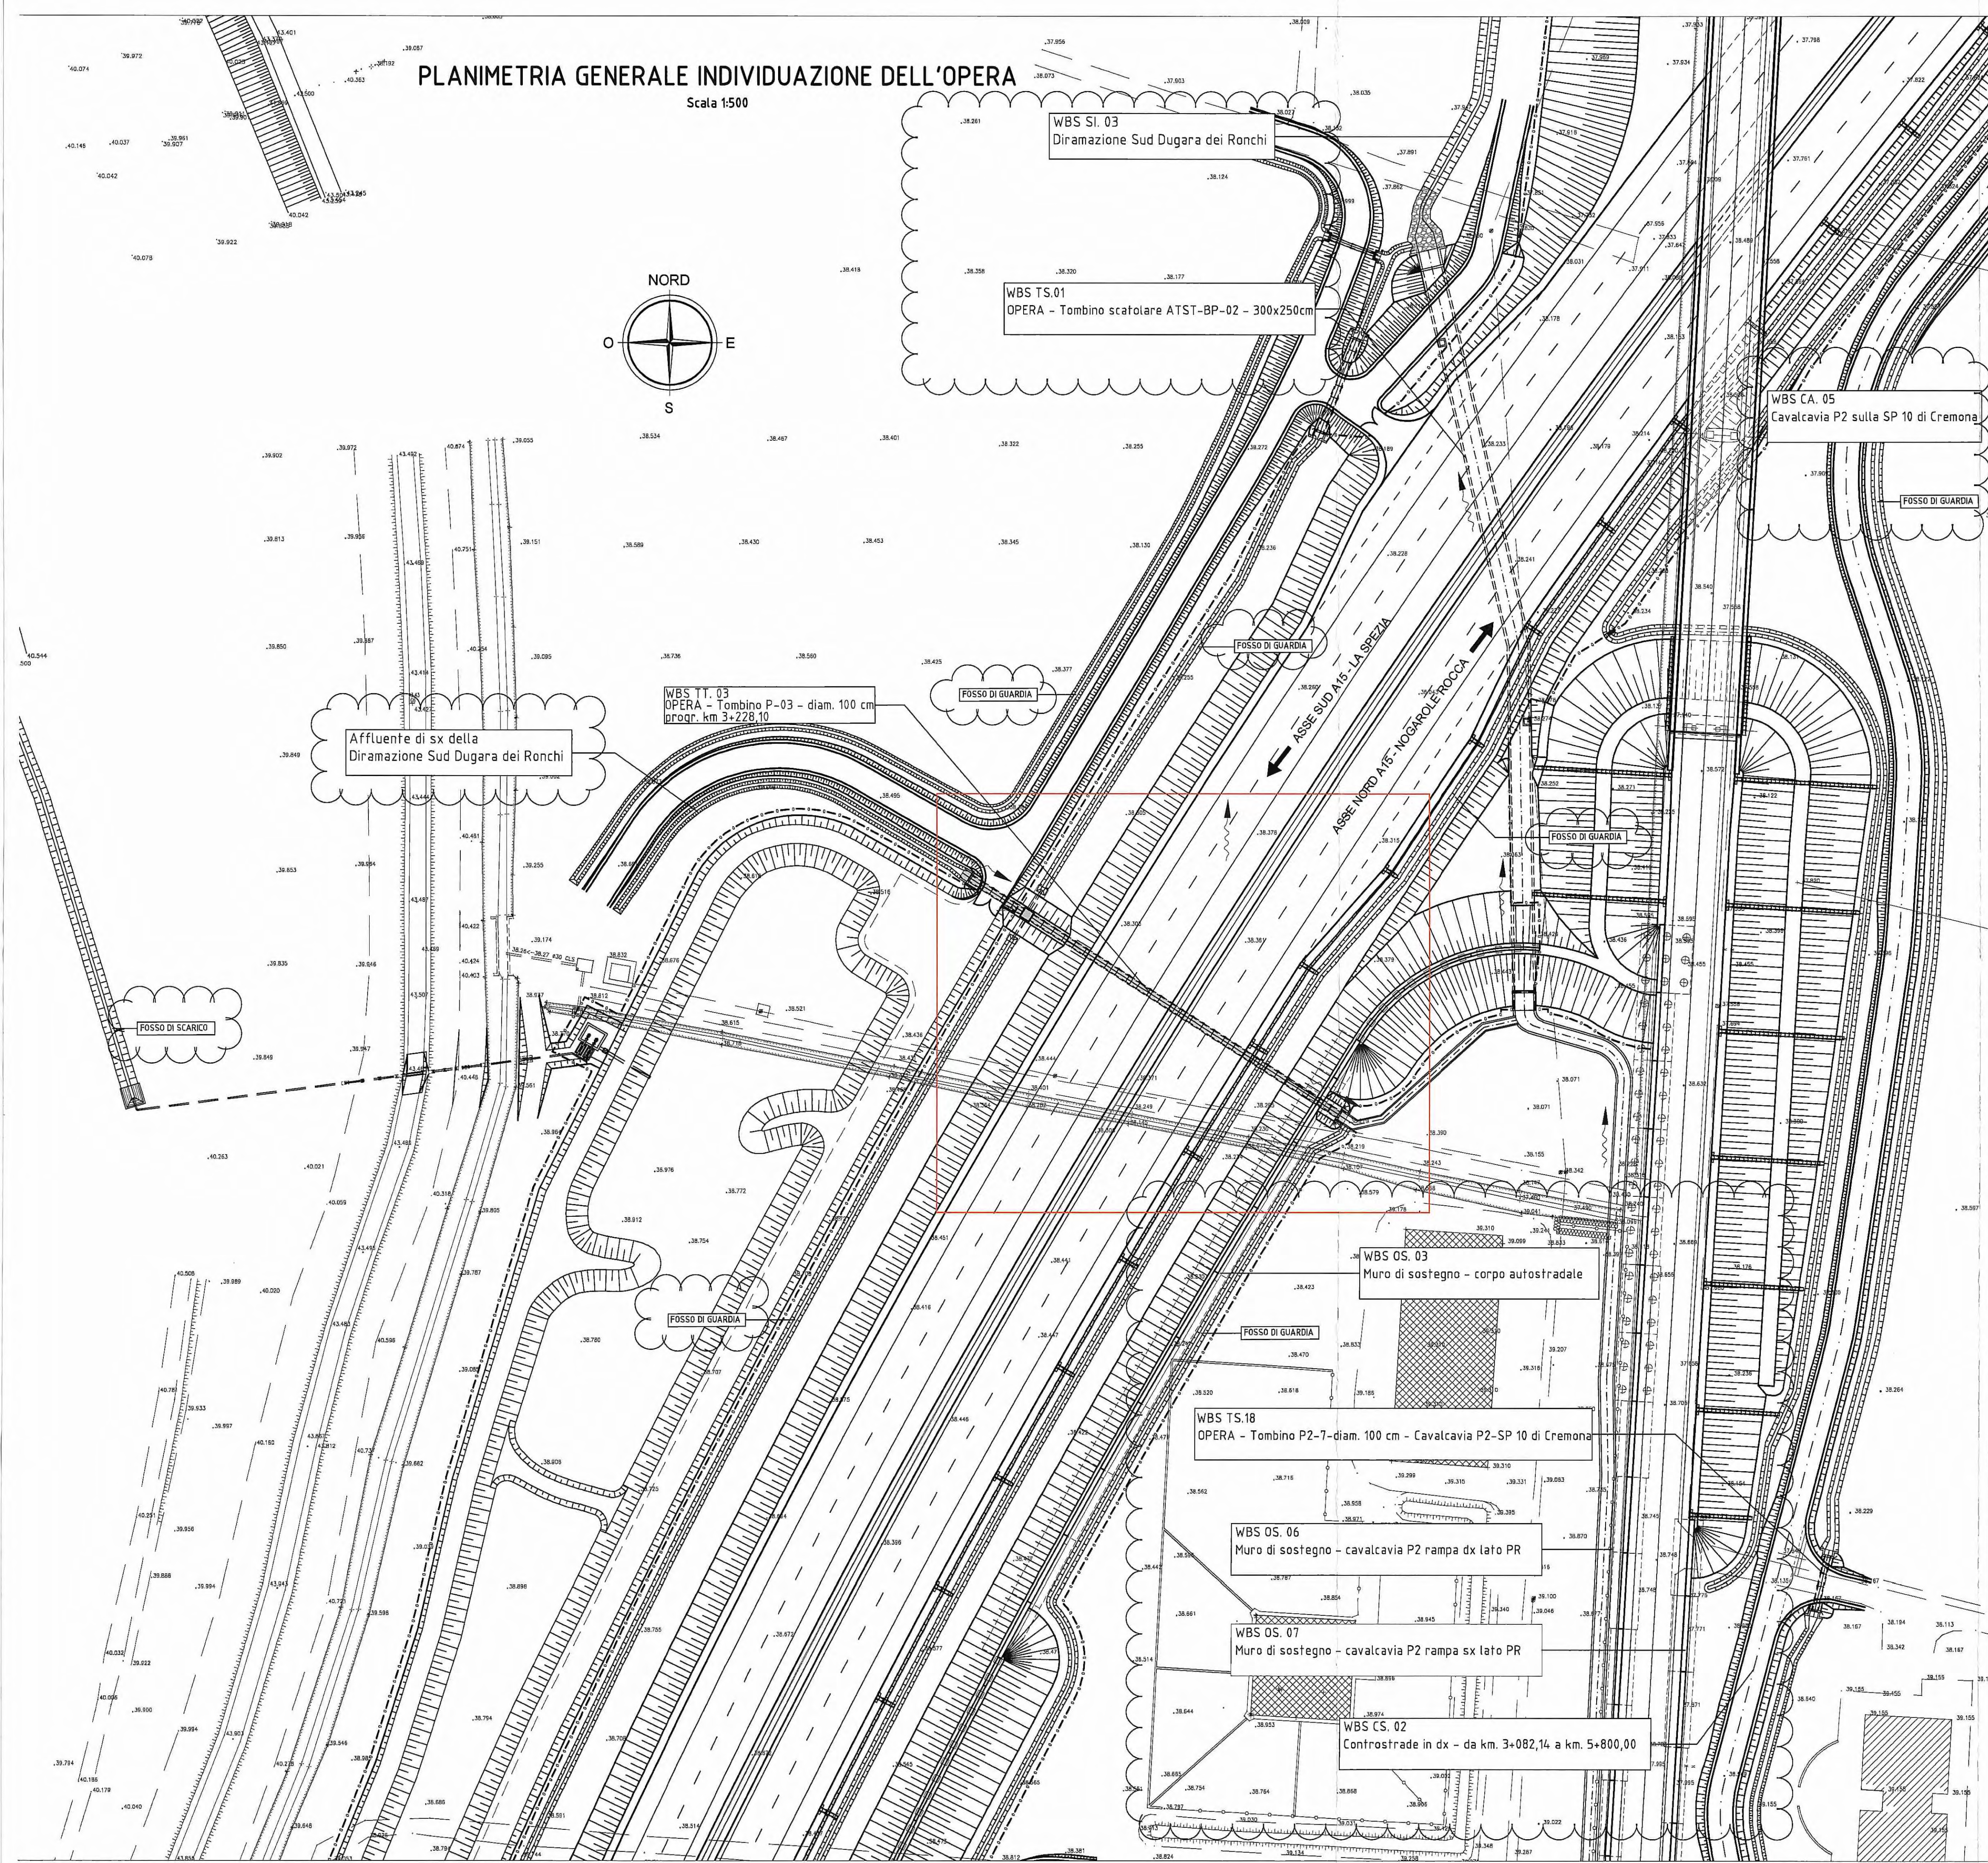


# PLANIMETRIA GENERALE INDIVIDUAZIONE DELL'OPERA

Scala 1:500

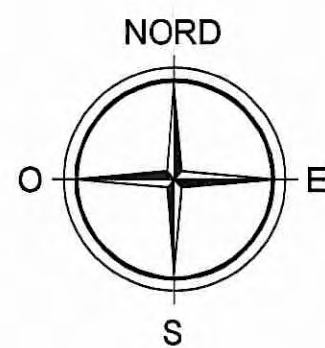

Commitente:  <b>AUTOCAMIONALE DELLA CISA S.p.A.</b> Via Camboara 26/A - Frazione Ponte Taro - 43015 NOCETO (PR)																									
Impresa Esecutrice:  <b>PIZZAROTTI</b> FONDATA NEL 1910																									
AUTOSTRADA DELLA CISA A15 RACCORDO AUTOSTRADALE A15/A22 CORRIDOIO PLURIMODALE TIRRENO-BRENNERO RACCORDO AUTOSTRADALE FRA L'AUTOSTRADA DELLA CISA-FONTEVIVO (PR) E L'AUTOSTRADA DEL BRENNERO-NOGAROLE ROCCA (VR). I LOTTO. C.U.P. G61B04000060008 C.I.G. 307068161E																									
<b>PROGETTO ESECUTIVO</b>																									
AUTOCAMIONALE DELLA CISA S.p.A. Il Direttore TI.BRE: _____ Il Responsabile del Procedimento: _____ Il Presidente: _____																									
IMPRESA PIZZAROTTI & C. S.p.A. Il Direttore Tecnico: <i>Il Responsabile di Progetto</i> Dott. Ing. Luca Bondanelli	Il Geologo: NA																								
PROGETTAZIONE DI:  <b>PIZZAROTTI</b> FONDATA NEL 1910	Il Progettista: Ing. Fabio Nigrelli Ordine degli Ingegneri della Provincia di Palermo n. 3581																								
A.T.I. <b>idrosse</b> <b>rocksoil</b> <b>VIA</b> engineering <b>MANDATARIA</b> <b>MANDATARIA</b> <b>MANDATARIA</b>	Coordinatore per la Sicurezza in fase di progettazione: Ing. Giovanni Maria Cepparotti Ordine degli Ingegneri della Provincia di Viterbo n. 392																								
Consulenza specialistica a cura di: NA	Progettista Responsabile: Dott. Ing. PIETRO MAZZOLI Impresa Pizzarotti & C. S.p.A. Ing. Pietro Mazzoli Ordine degli Ingegneri della Provincia di Parma n. 821																								
Titolo Elaborato: <b>Asse Principale</b> <b>Tombini tubolari</b> Tombino P-03 - diam. 100 cm - progr 3+228,10 Planimetria Generale individuazione dell'opera	Data Emisione Progetto: 18/03/2014 Scala: 1:500																								
Identif. Elaborato: <table border="1"> <thead> <tr> <th>N.RO IDENTIFICATIVO</th> <th>CODICE COMMISSIONE</th> <th>LOTTO</th> <th>FASE</th> <th>ENTE</th> <th>AMBITO</th> <th>CAL. OPERA</th> <th>N.RO OPERA</th> <th>PARTI OPERA</th> <th>TIPO DOC.</th> <th>N.RO PROGR. DOC.</th> <th>REVISIONE</th> </tr> </thead> <tbody> <tr> <td>01</td> <td>RAAA</td> <td>1</td> <td>E</td> <td>I</td> <td>AP</td> <td>TT</td> <td>03</td> <td>G</td> <td>PL</td> <td>001</td> <td>B</td> </tr> </tbody> </table>		N.RO IDENTIFICATIVO	CODICE COMMISSIONE	LOTTO	FASE	ENTE	AMBITO	CAL. OPERA	N.RO OPERA	PARTI OPERA	TIPO DOC.	N.RO PROGR. DOC.	REVISIONE	01	RAAA	1	E	I	AP	TT	03	G	PL	001	B
N.RO IDENTIFICATIVO	CODICE COMMISSIONE	LOTTO	FASE	ENTE	AMBITO	CAL. OPERA	N.RO OPERA	PARTI OPERA	TIPO DOC.	N.RO PROGR. DOC.	REVISIONE														
01	RAAA	1	E	I	AP	TT	03	G	PL	001	B														
<table border="1"> <thead> <tr> <th>Rev.</th> <th>Data</th> <th>DESCRIZIONE REVISIONE</th> <th>Redatto</th> <th>Controllato</th> <th>Approvato</th> </tr> </thead> <tbody> <tr> <td>B</td> <td>30/01/2015</td> <td>ISTRUTTORIA A15 NOVEMBRE 2014</td> <td>BORACCI</td> <td>NIGRELLI</td> <td>MAZZOLI</td> </tr> <tr> <td>A</td> <td>06/05/2014</td> <td>RIEMMISSIONE PROGETTO ESECUTIVO</td> <td>BORACCI</td> <td>NIGRELLI</td> <td>MAZZOLI</td> </tr> </tbody> </table>		Rev.	Data	DESCRIZIONE REVISIONE	Redatto	Controllato	Approvato	B	30/01/2015	ISTRUTTORIA A15 NOVEMBRE 2014	BORACCI	NIGRELLI	MAZZOLI	A	06/05/2014	RIEMMISSIONE PROGETTO ESECUTIVO	BORACCI	NIGRELLI	MAZZOLI						
Rev.	Data	DESCRIZIONE REVISIONE	Redatto	Controllato	Approvato																				
B	30/01/2015	ISTRUTTORIA A15 NOVEMBRE 2014	BORACCI	NIGRELLI	MAZZOLI																				
A	06/05/2014	RIEMMISSIONE PROGETTO ESECUTIVO	BORACCI	NIGRELLI	MAZZOLI																				