

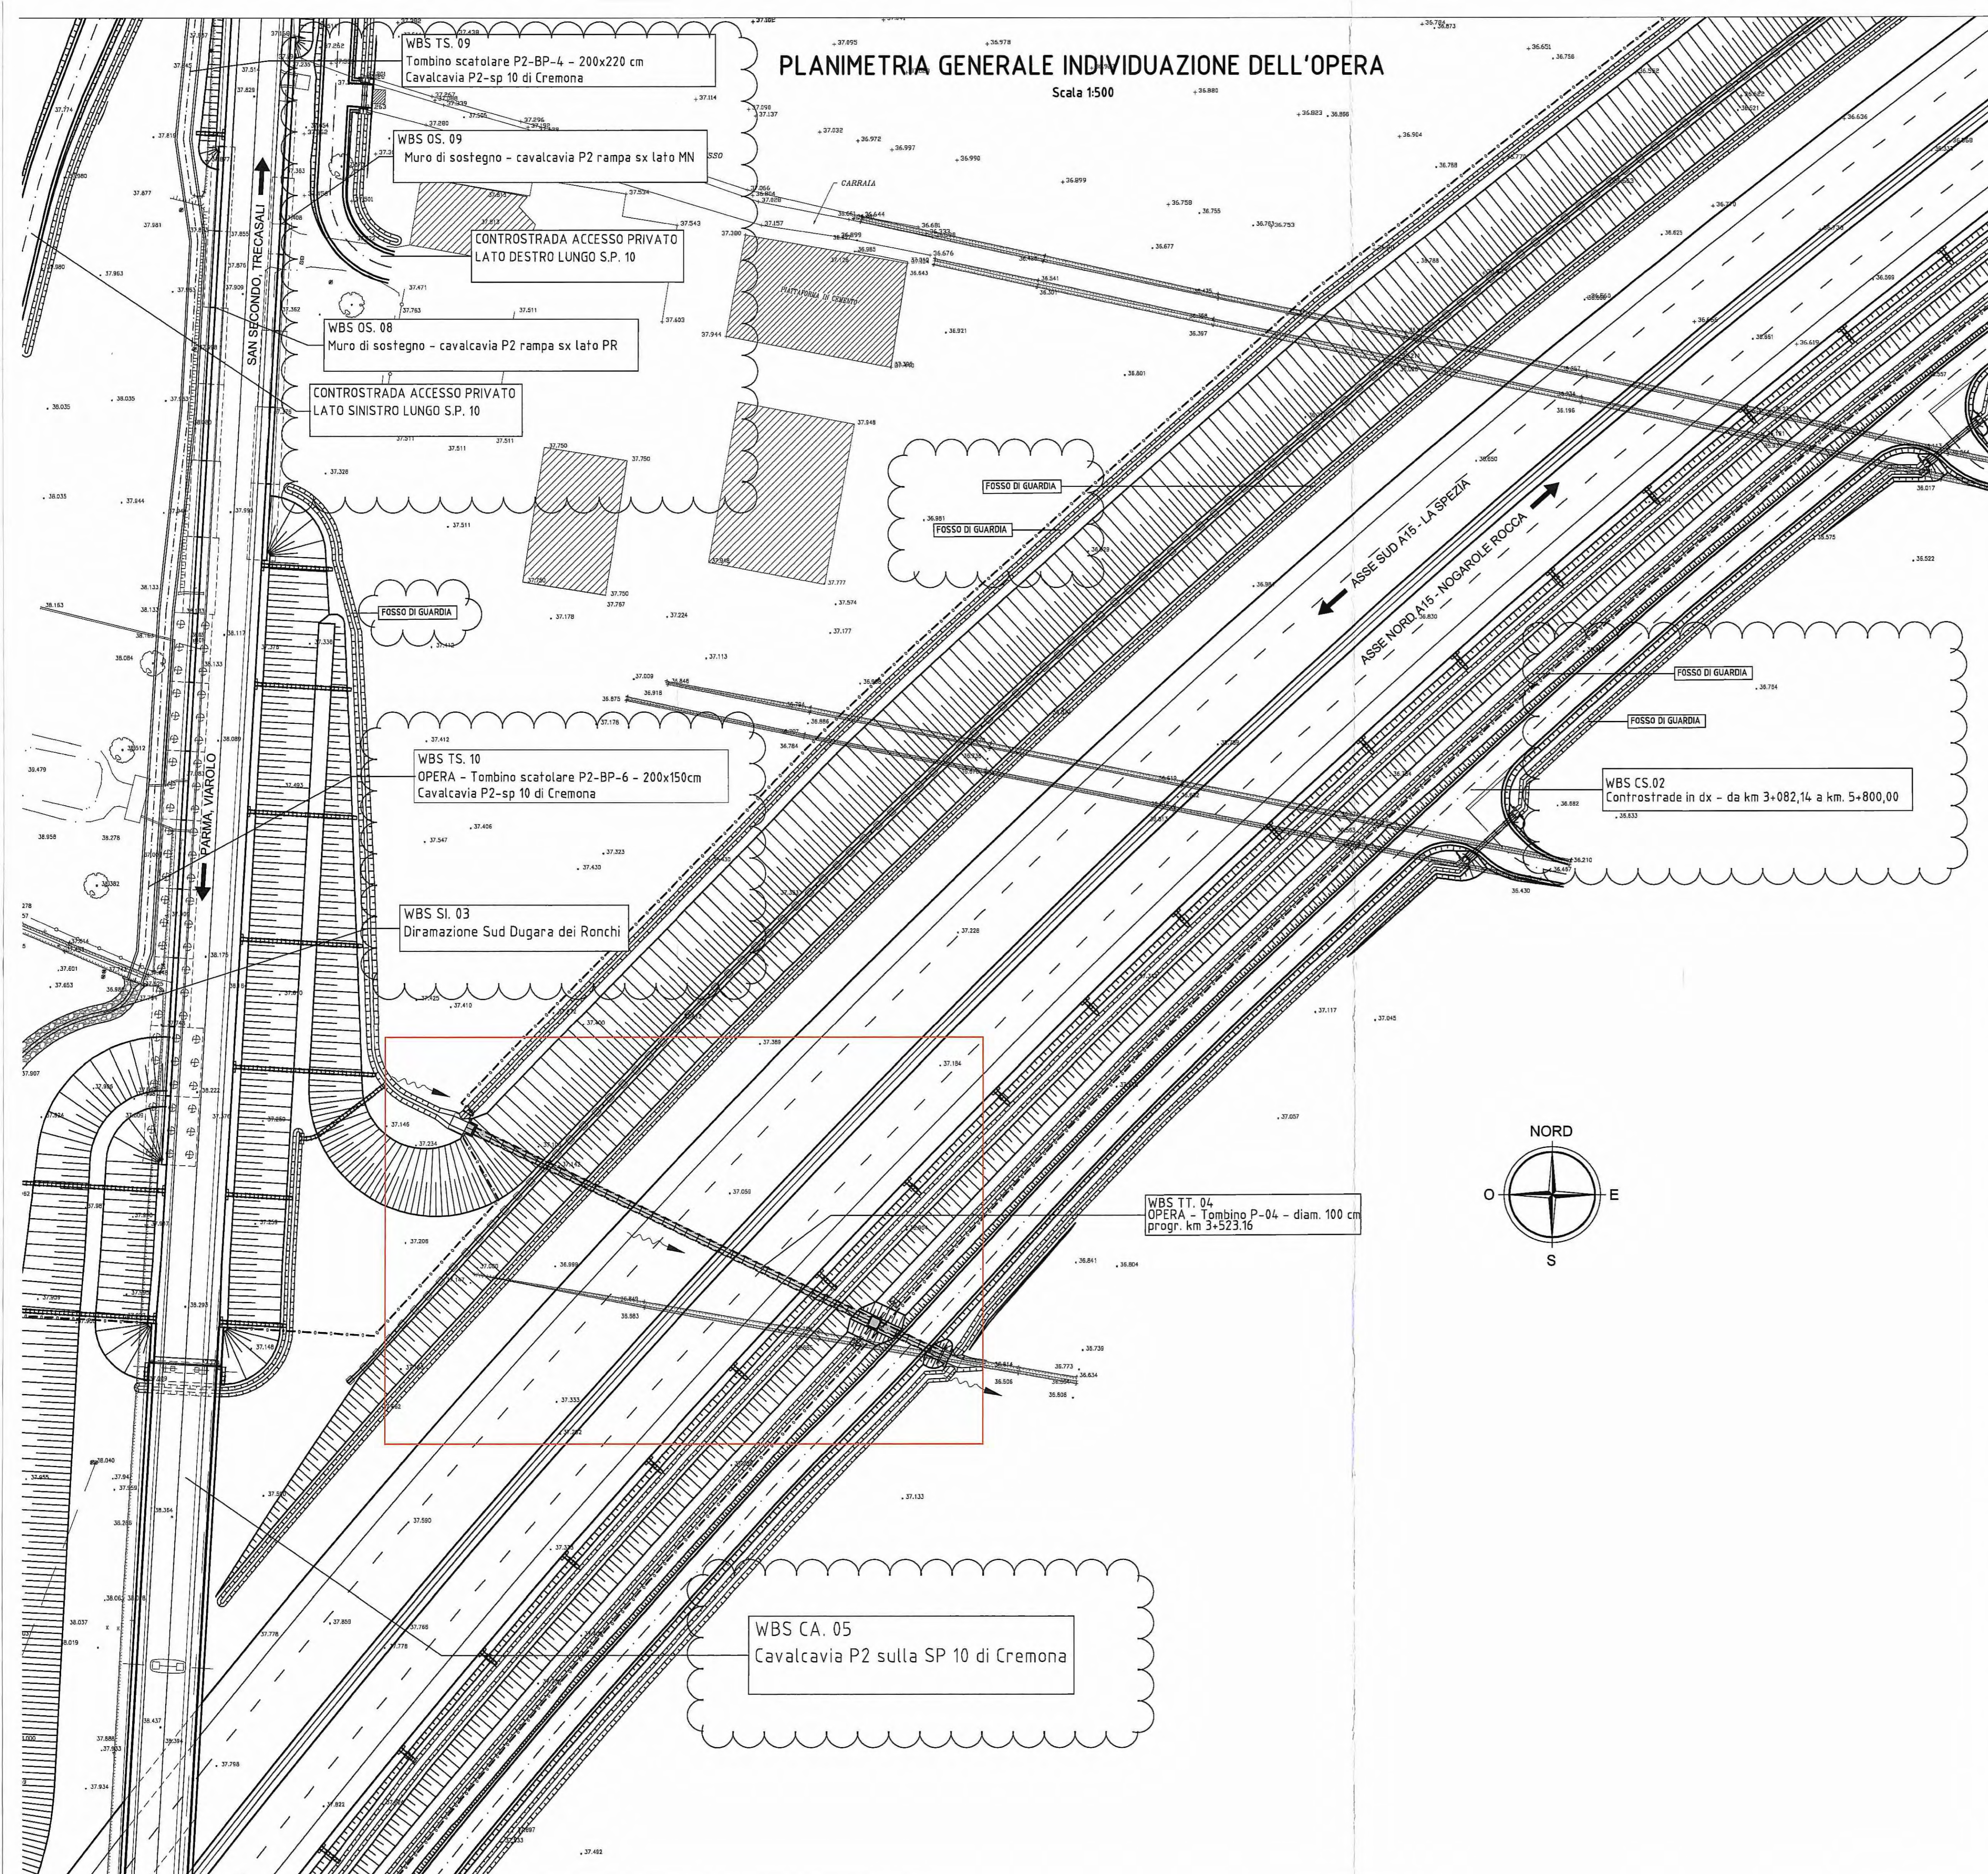


# PLANIMETRIA GENERALE INDIVIDUAZIONE DELL'OPERA

Scala 1:500

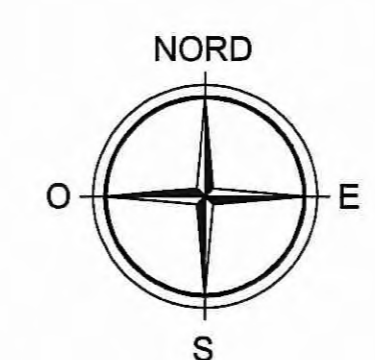

DESCRIZIONE DELLA MODIFICA:  
Inserimento dei nomi delle viabilità, opere e fossi vicini

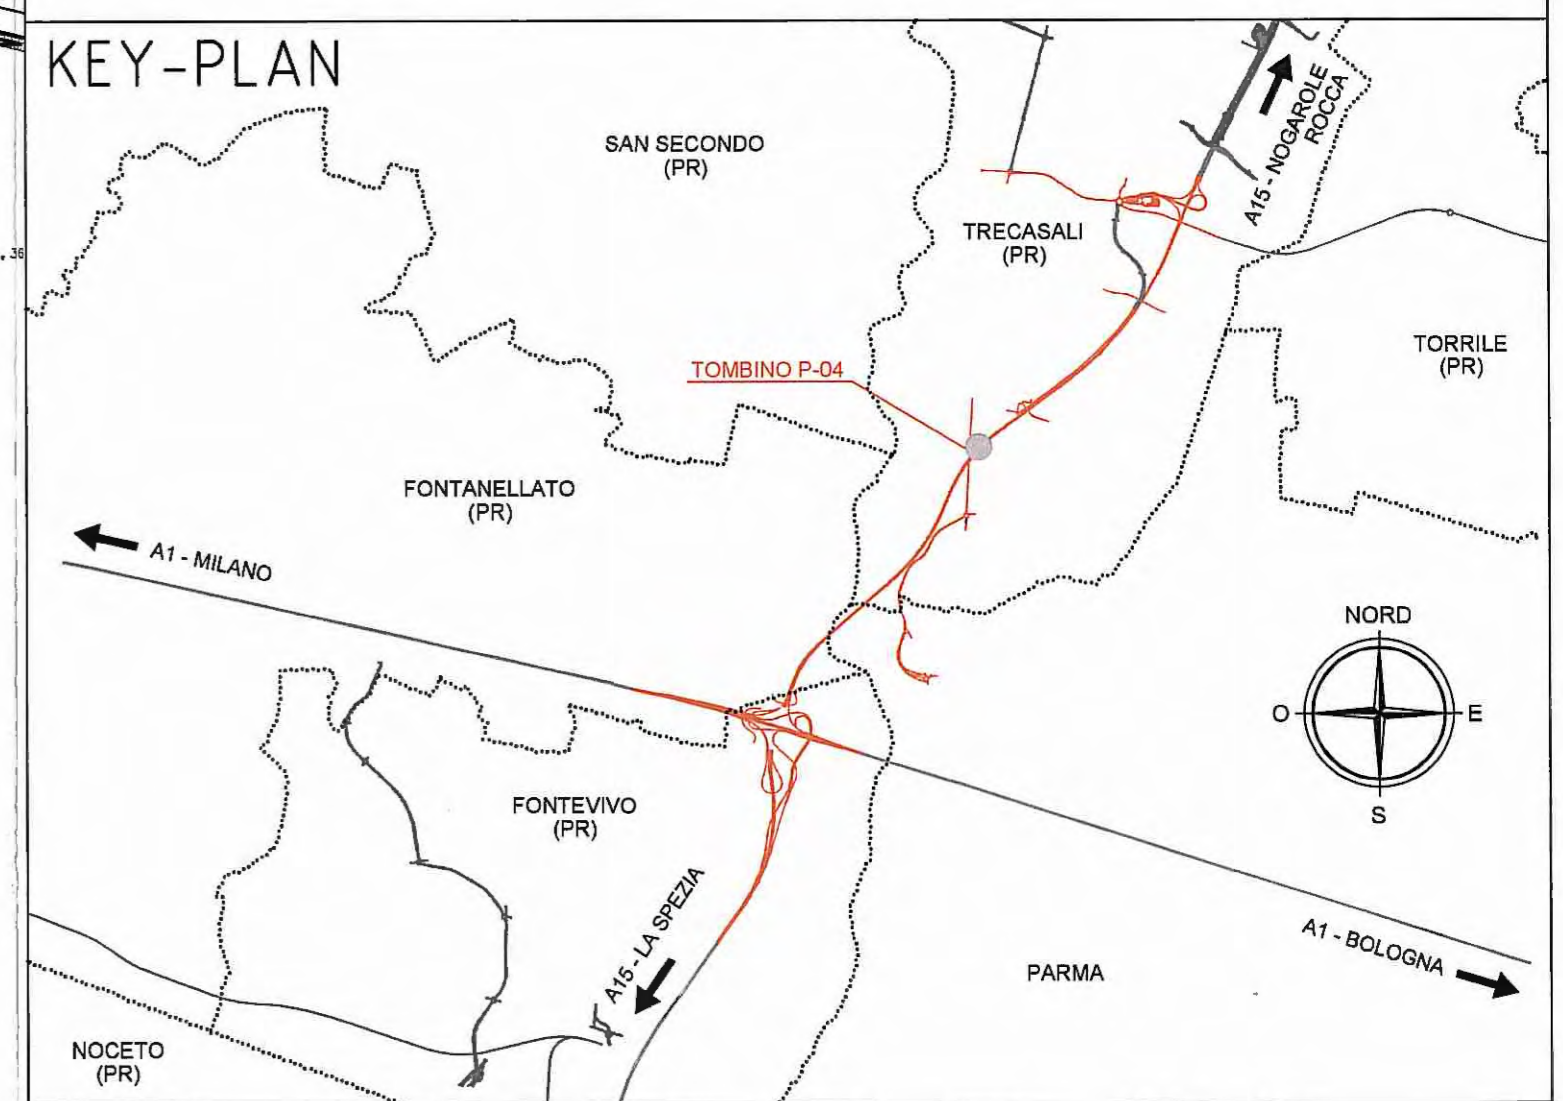

Committente: **AUTOCAMIONALE DELLA CISA S.p.A.**  
Via Camboara 26/A - Frazione Ponte Taro - 43015 NOCETO (PR)

Impresa Esecutrice: **PIZZAROTTI**  
FONDATA NEL 1910

**AUTOSTRADA DELLA CISA A15  
RACCORDO AUTOSTRADALE A15/A22  
CORRIDOIO PLURIMODALE TIRRENO-BRENNERO  
RACCORDO AUTOSTRADALE FRA L' AUTOSTRADA DELLA CISA-FONTEVIVO (PR)  
E L' AUTOSTRADA DEL BRENNERO-NOGAROLE ROCCA (VR). I LOTTO.**  
C.U.P. G61B04000060008 C.I.G. 307068161E

**PROGETTO ESECUTIVO**

AUTOCAMIONALE DELLA CISA S.p.A.  
Il Direttore TIBRE: [Signature] Il Responsabile del Progettamento: [Signature] Il Presidente: [Signature]

IMPRESA PIZZAROTTI: **IMPRESA PIZZAROTTI & C. S.p.A.**  
Il Direttore Tecnico: **Il Responsabile di Progetto  
Dot. Ing. Luca Bondanelli**

PROGETTAZIONE DI: **PIZZAROTTI**  
FONDATA NEL 1910

A.T.I.: **idrosse engineering** **ROCKSOUL S.p.A.** **VIA**  
S.p.A. S.p.A. S.p.A.

Consulenza specialistica a cura di:  
NA **Dot. Ing. PIETRO MAZZOLI**  
IMPRESA PIZZAROTTI  
INGEGNERIA PARMA n.824

Titolo Elaborato: **Asse Principale  
Tombini tubolari  
Tombino P-04 - diam. 100 cm - progr 3+523,16  
Planimetria Generale individuazione dell'opera**

Data Emisione Progetto: 18/03/2014  
Scala: 1:500

NUM. IDENTIFICATIVO	CODICE COMMESSA	LOTTO	FASE	DATA	AMBITO	DOC. OPERA	NUM. OPERA	PART. OPERA	TIPO DOC.	NUM. PROGR. DOC.	REVISIONE
	RAAA	1	E	1	AP	TT	04	G	PL	001	B

Rev.	Data	DESCRIZIONE REVISIONE	Redatto	Controllato	Approvato
B	30/01/2015	ISTRUTTORIA A15 NOVEMBRE 2014	BORACCI	NIGRELLI	MAZZOLI
A	08/06/2014	REMISSIONE PROGETTO ESECUTIVO	A. TARGA	NIGRELLI	MAZZOLI