




PLANIMETRIA GENERALE INDIVIDUAZIONE DELL'OPERA

Scala 1:500

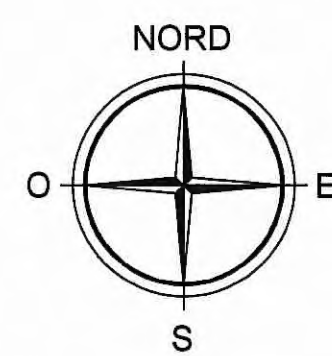

DESCRIZIONE DELLA MODIFICA:
Inserimento dei nomi delle viabilità, opere e fossi vicini

KEY-PLAN

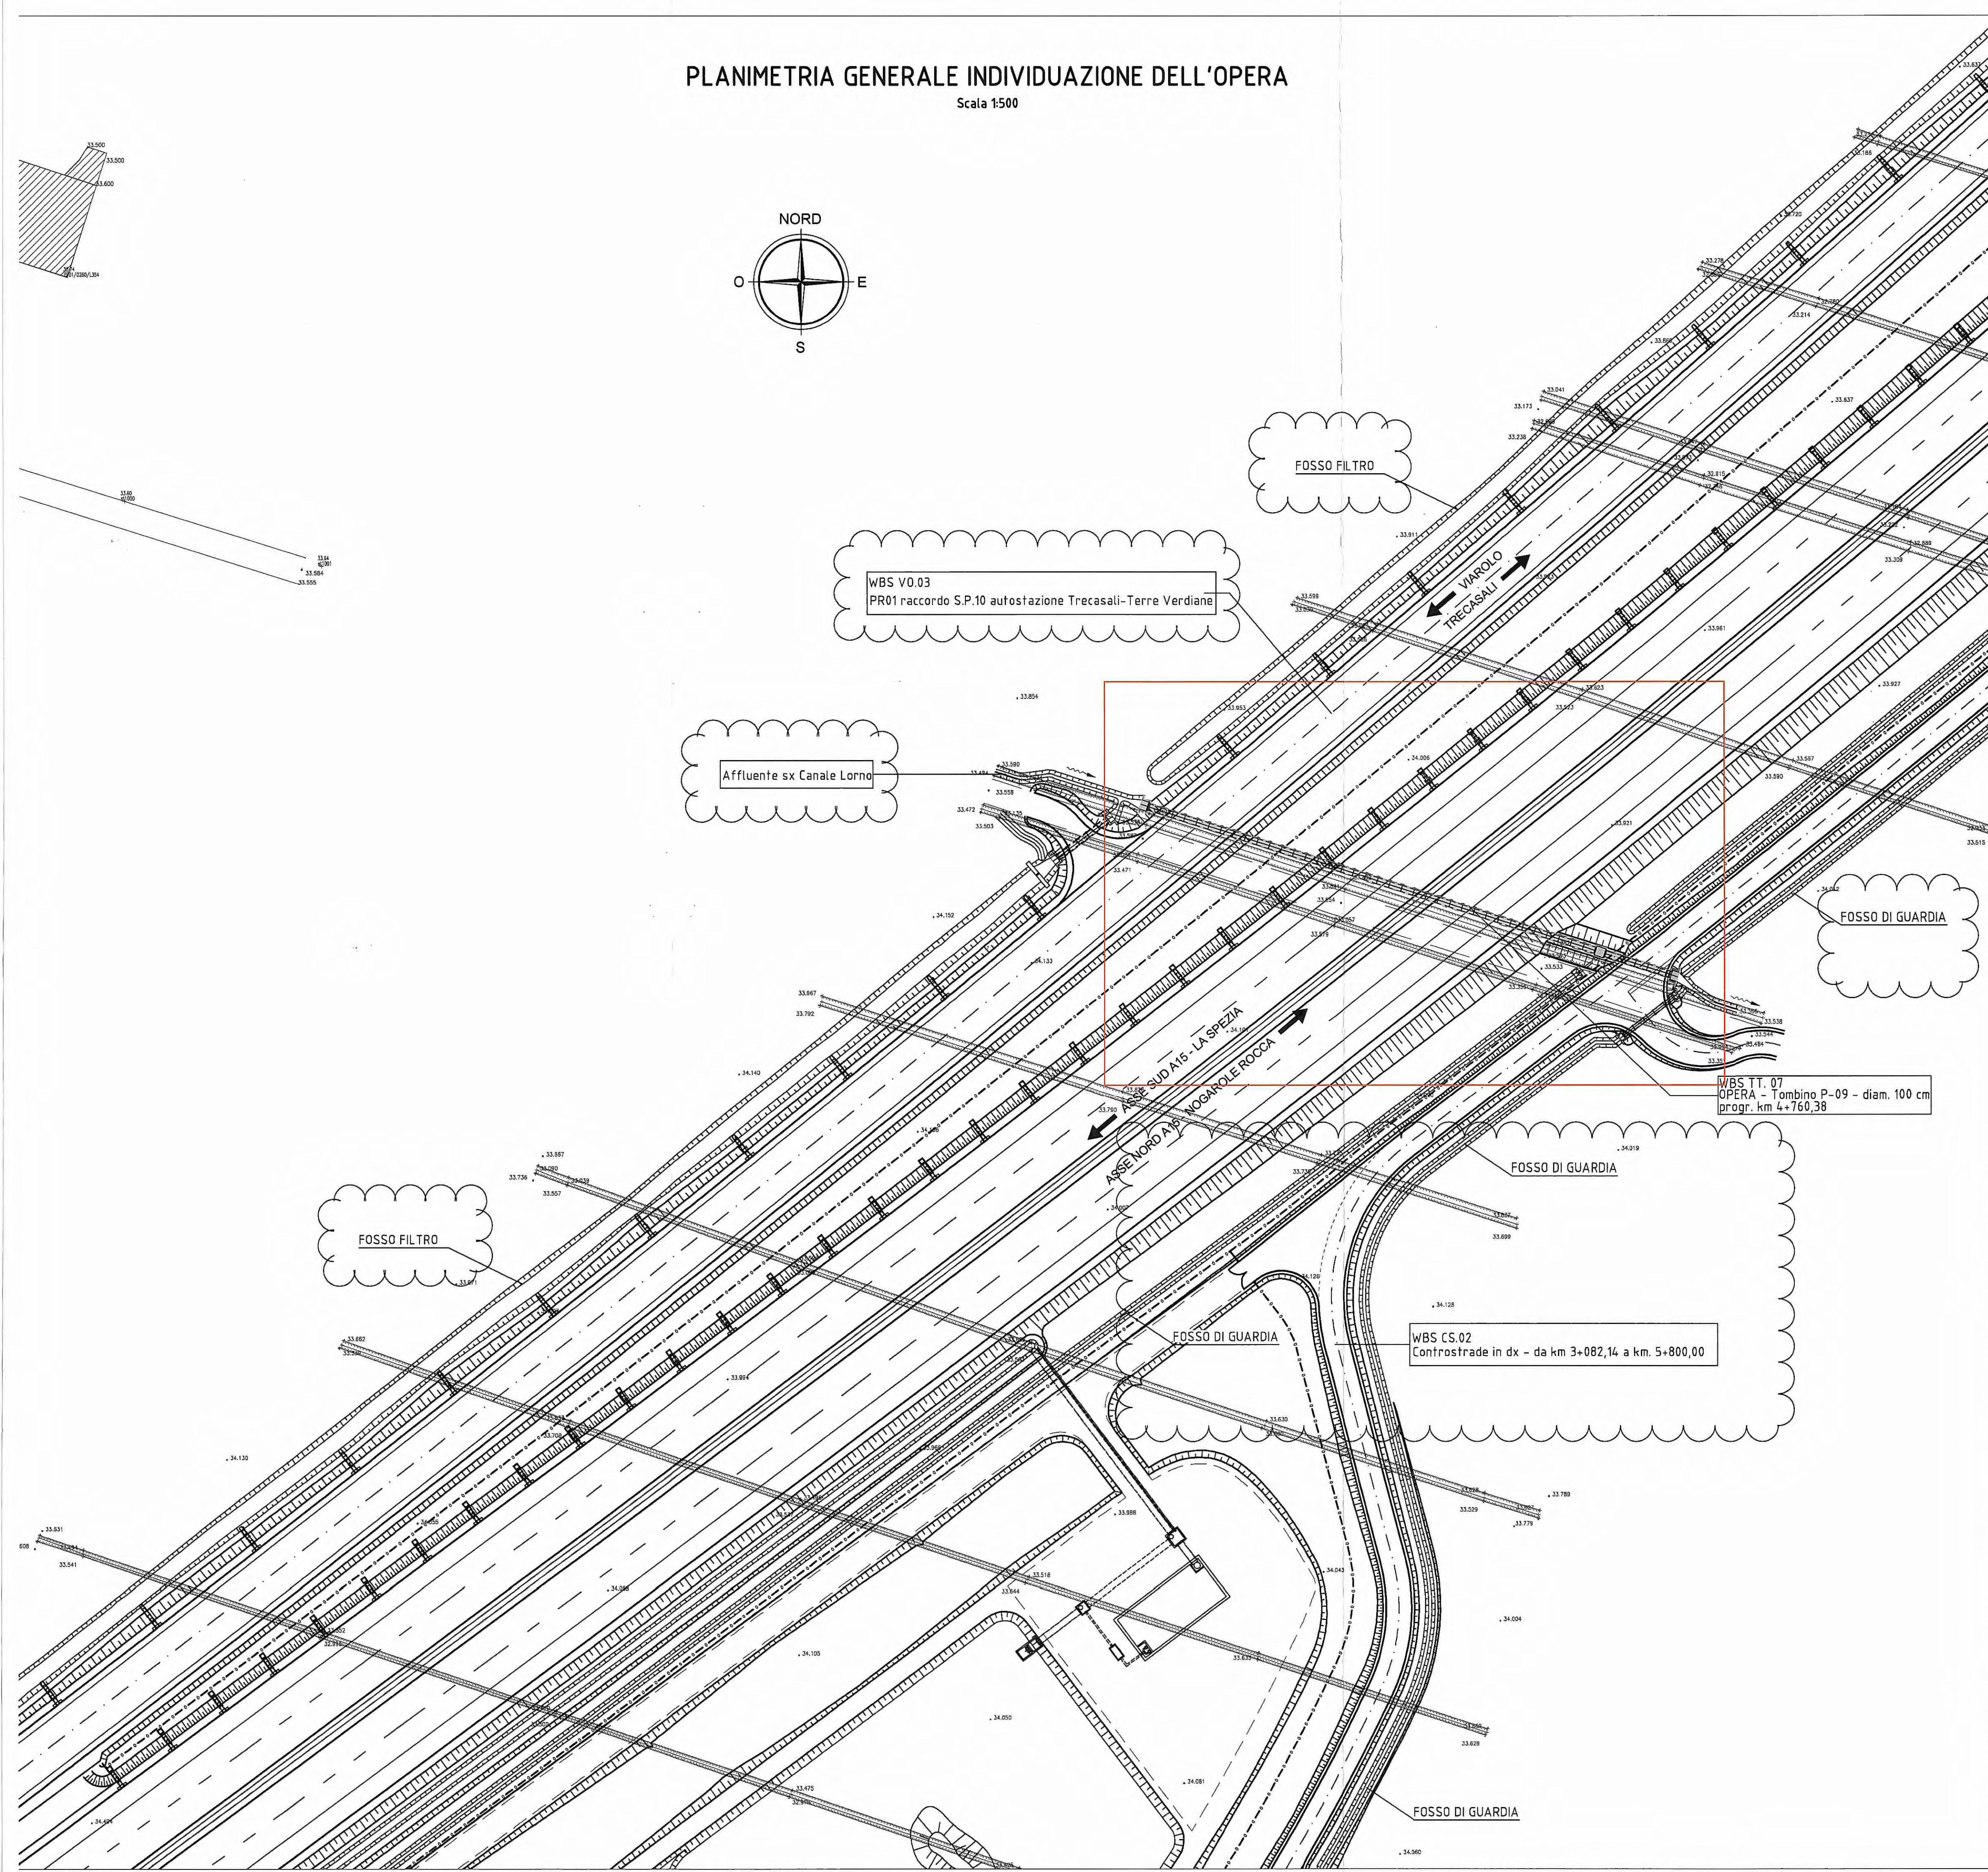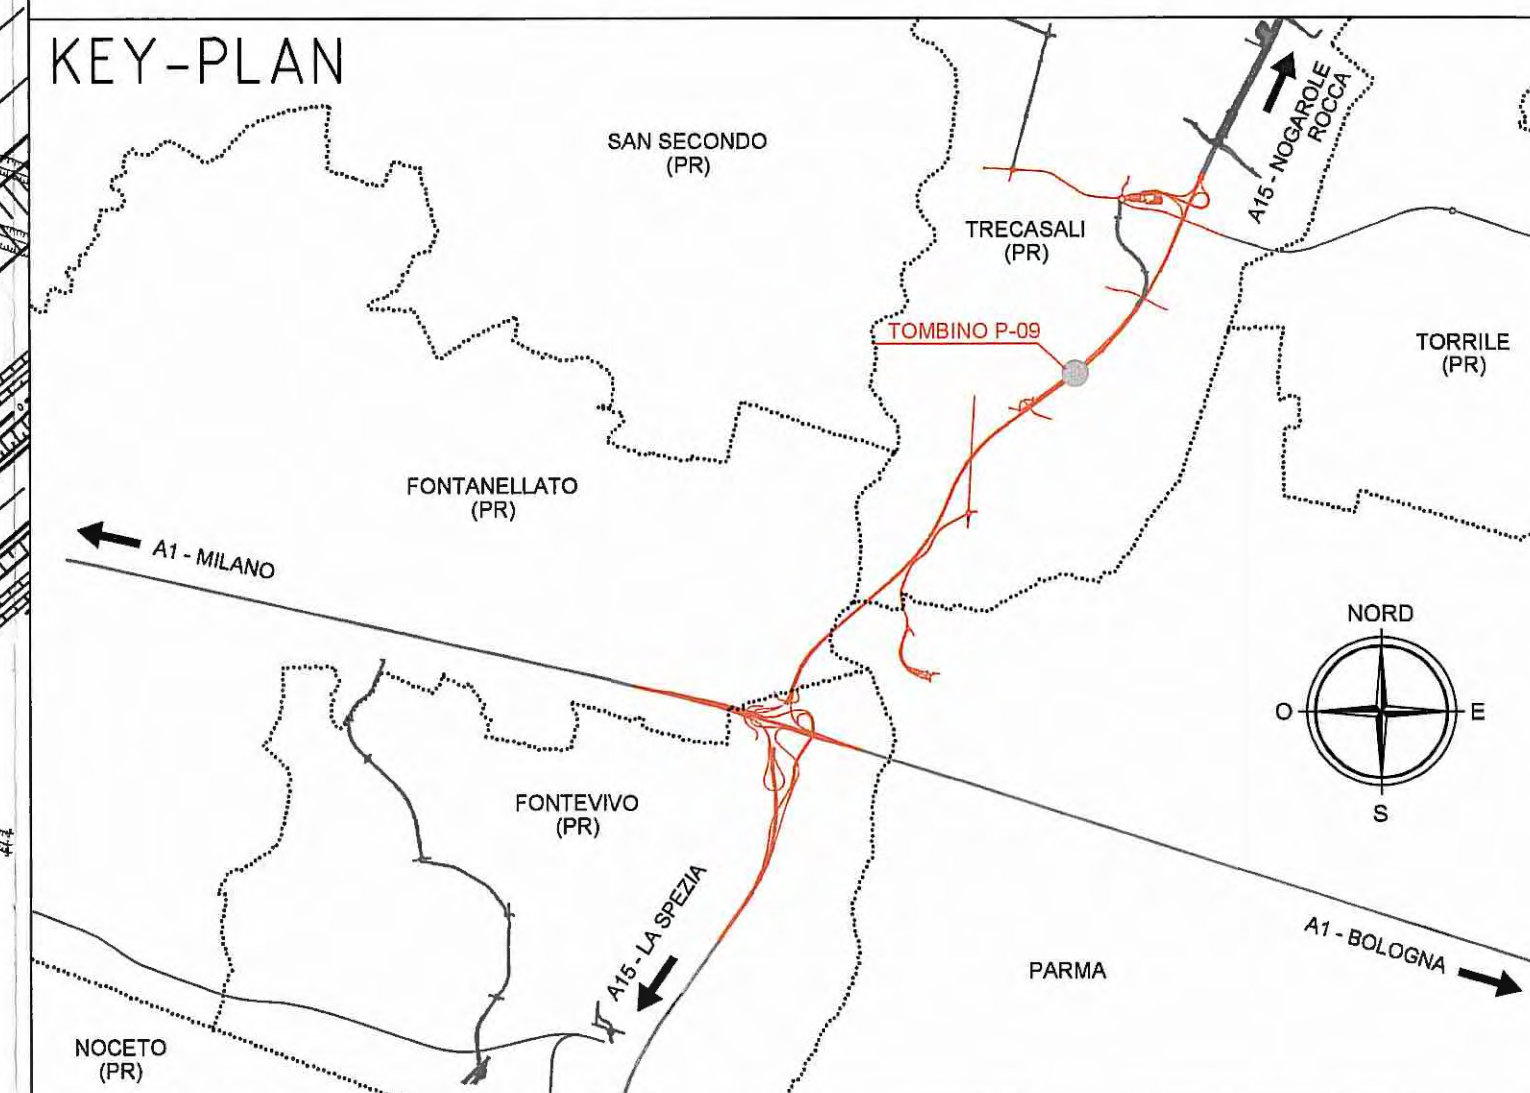

WBS V0.03
PR01 raccordo S.P.10 autostazione Trecasali-Terre Verdiane

Affluente sx Canale Lorno

WBS TT. 07
OPERA - Tombino P-09 - diam. 100 cm
progr. km 4+760,38

WBS CS.02
Controstrade in dx - da km 3+082,14 a km. 5+800,00

Committente:
AUTOCAMIONALE DELLA CISA S.p.A.
Via Camboara 26/A - Frazione Ponte Taro - 43015 NOCETO (PR)

Impresa Esecutrice:
PIZZAROTTI
FONDATA NEL 1910

**AUTOSTRADA DELLA CISA A15
RACCORDO AUTOSTRADALE A15/A22
CORRIDOIO PLURIMODALE TIRRENO-BRENNERO
RACCORDO AUTOSTRADALE FRA L' AUTOSTRADA DELLA CISA-FONTEVIVO (PR)
E L' AUTOSTRADA DEL BRENNERO-NOGAROLE ROCCA (VR). I LOTTO.**
C.U.P. G61B04000060008 C.I.G. 307068161E

PROGETTO ESECUTIVO

AUTOCAMIONALE DELLA CISA S.p.A.
Il Direttore TIBRE: _____ Il Responsabile del Procedimento: _____ Il Presidente: _____

IMPRESA PIZZAROTTI & C. S.p.A.
Il Direttore Tecnico: **Don. Ing. Luca Bondanelli**

Il Geologo: NA

PROGETTAZIONE DI:
PIZZAROTTI FONDATA NEL 1910
Ing. Fabio Nigrelli
Ordine degli Ingegneri della Provincia di Palermo n. 3581

A.T.I.: **idrosse engineering** **ROK SOL** **VIA**
Il Progettista:
Ing. Giovanni Maria Cepparotti
Ordine degli Ingegneri della Provincia di Viterbo n. 392

Consulenza specialistica a cura di:
NA

Progettista Responsabile in Italia: **Dot. Ing. PIETRO MAZZOLI**
Impresa Pizzarotti & C. S.p.A. IMPRESA PIZZAROTTI
Ing. Pietro Mazzoli
INGEGNERI PARMA n. 821

Titolo Elaborato:
**Asse Principale
Tombini tubolari
Tombino P-09 - diam. 100 cm - progr 4+760,38
Planimetria Generale individuazione dell'opera**

Data Emissione Progetto: 18/03/2014
Scala: 1:500

| NUM. IDENTIFICATIVO | CODICE COMMISSIONE | LOTTO | FASCE | ENTE | AMBITO | DEL. OPERA | NUM. OPERA | PART. OPERA | TIPO DOC. | NUM. PROT. DOC. | REVISIONE |
|---------------------|--------------------|-------|-------|------|--------|------------|------------|-------------|-----------|-----------------|-----------|
| | RAAA | 1 | E | I | AP | TT | 07 | G | PL | 001 | B |

| Rev. | Data | DESCRIZIONE REVISIONE | Redatto | Controllato | Approvato |
|------|------------|---------------------------------|---------|-------------|-----------|
| B | 30/01/2016 | ISTRUTTORIA A15 NOVEMBRE 2014 | BORACCI | NIGRELLI | MAZZOLI |
| A | 08/06/2014 | RIEMMISSIONE PROGETTO ESECUTIVO | TARSA | NIGRELLI | MAZZOLI |