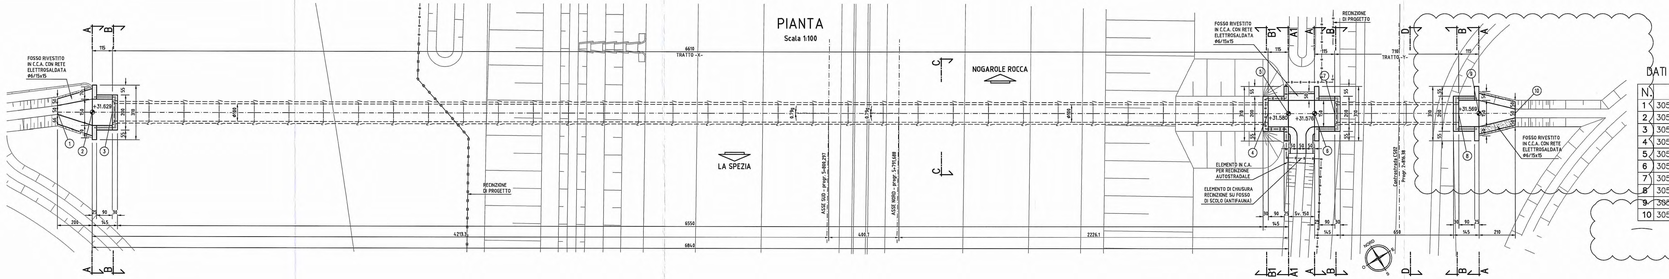

DATI TRACCIAMENTO

N.	X	Y
1	305413,327	108498,430
2	305414,962	108497,271
3	305415,938	108496,664
4	305472,058	108461,738
5	305473,034	108461,130
6	305474,309	108460,340
7	305475,285	108459,732
B'	305481,313	108455,981
9	305482,290	108455,373
10	305484,050	108454,278

GUARNIZIONE DEL GIUNTO

Scala 1:10

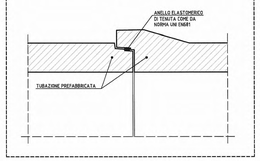

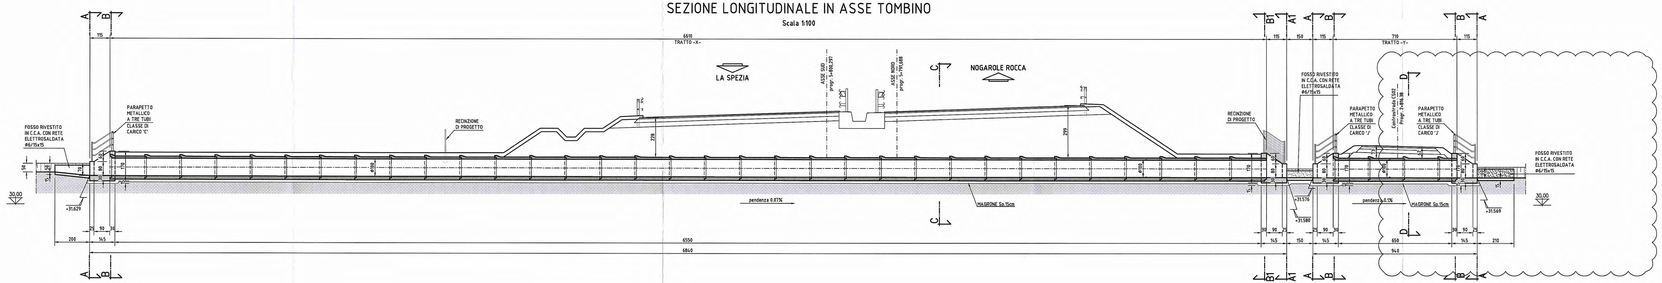

SEZIONE C-C

Scala 150

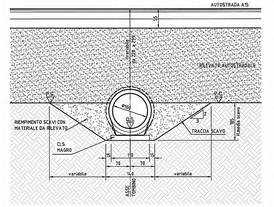

SEZIONE D-D

Scala 150

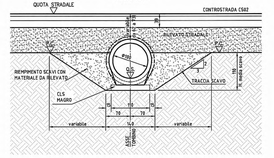

SEZIONE FOSSO RIVESTITO

Scala 150

TRATTO -X- TESTATA DI IMBOCCO
TRATTO -Y- TESTATA DI IMBOCCO E SBOCCO

SEZIONE A-A

Scala 150

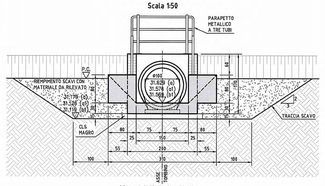

(a) = ALL'IMBOCCO TOMBINO TRATTO -X-
(a1) = ALL' IMBOCCO TOMBINO TRATTO -Y-
(b1) = ALLO SBOCCO TOMBINO TRATTO -Y-

SEZIONE LONGITUDINALE

Scala 150

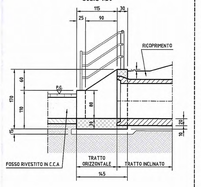

SEZIONE B-B

Scala 150

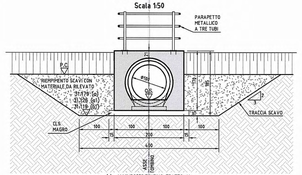

(a) = ALL'IMBOCCO TOMBINO TRATTO -X-
(a1) = ALL' IMBOCCO TOMBINO TRATTO -Y-
(b1) = ALLO SBOCCO TOMBINO TRATTO -Y-

TRATTO -X- TESTATA DI SBOCCO

SEZIONE A1-A1

Scala 150

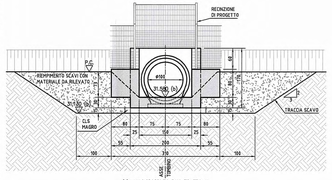

SEZIONE LONGITUDINALE

Scala 150

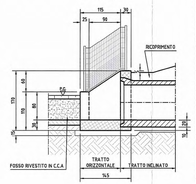

SEZIONE B1-B1

Scala 150

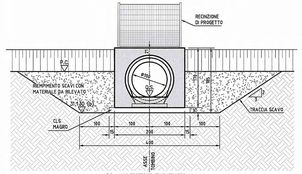

(b) = ALLO SBOCCO TOMBINO TRATTO -X-

ELABORATI DI RIFERIMENTO

DESCRIZIONE	CODICE
TOMBINI DIAM.100cm - RELAZIONE TECNICA E DI CALCOLO	RAAA1EIAPTT00GRE001
TOMBINI DIAM.100cm - ARMATURE	RAAA1EIAPTT00SAR001
PRESCRIZIONI MATERIALI E NOTE GENERALI	RAAA1EIAPTS00GSP001
PARAPETTI E GRIGLIATI	RAAA1EIAPTS00GPC001
MANUFATTO DI REGOLAZIONE DELLA PORTATA	RAAA1EIAPTS00GCA001

NOTE

- QUOTE ALTIMETRICHE ESPRESSE IN METRI S.L.M.
- COORDINATE ESPRESSE IN METRI
- DIMENSIONI DELLA CARPENTERIA ESPRESSE IN CENTIMETRI
- ANGOLI ESPRESSI IN GRADI CENTESIMALI
- C.C.A. = CONGLOMERATO CEMENTIZIO ARMATO

PER GLI ELEMENTI IN C.A. PER RECINZIONE E PER GLI ELEMENTI DI CHIUSURA RECINZIONE SU FOSSO DI SCOLO SI RIMANDA ALL'ELABORATO: - PARAPETTI E GRIGLIATI - RAAA1EIAPTS00GSP001

PER LE CARATTERISTICHE DEI MATERIALI DI RINTERRO E LA METODOLOGIA DI COMPATTAZIONE SI RIMANDA ALL'ELABORATO: PRESCRIZIONI MATERIALI E NOTE GENERALI RAAA1EIAPTS00GSP001

DESCRIZIONE DELLA MODIFICA:
Inserimento di sezioni trasversali, quote e indicazioni

KEY-PLAN

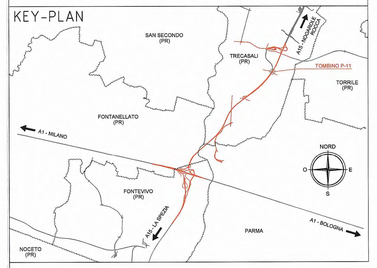

Committente:

AUTOCAMIONALE DELLA CISA S.P.A.
Via Camboara 26/A - Frazione Ponte Taro - 43015 NOCETO (PR)

Impresa Esecutrice:

PIZZAROTTI FONDATA NEL 1910

AUTOSTRADA DELLA CISA A15
RACCORDO AUTOSTRADALE A15/A22
CORRIDOIO PLURIMODALE TIRRENO-BRENNERO
RACCORDO AUTOSTRADALE FRA L' AUTOSTRADA DELLA CISA-FONTEVIVO (PR) E L'AUTOSTRADA DEL BRENNERO-NOGAROLE ROCCA (VR). I LOTTO.

C.U.P. G61B04000060008 | C.I.G. 307068161E

PROGETTO ESECUTIVO

AUTOCAMIONALE DELLA CISA S.p.A.
Il Direttore Tecnico: IMPRESA PIZZAROTTI & C. S.p.A. Il Responsabile di Progetto Dott. Ing. Carlo Bondanelli

IMPRESA PIZZAROTTI & C. S.p.A.
Il Direttore Tecnico:

Il Responsabile del Procedimento:

Il Progettista:

Il Geologo: NA

PROGETTAZIONE DI:
PIZZAROTTI FONDATA NEL 1910
A.T.I.: idroesse engineering | MACSIS | VIA

Il Progettista: F. INGRELLI
Ordine degli Ingegneri della Provincia di Palermo n. 5381

Coordinatore per la Sicurezza in fase di Progettazione: Ing. Giovanni Maria Cepparotti
Ordine degli Ingegneri della Provincia di Viterbo n. 392

Consulenza specialistica e cura di: NA

Progettista Responsabile Integrazione: Impresa Pizzarotti & C. S.p.A. Ing. Pietro Mazzoli
Ordine degli Ingegneri della Provincia di PARMA n.821

DOTT. ING. PIETRO MAZZOLI
IMPRESA PIZZAROTTI
INGEGNERE DI PROGETTAZIONE
ORDINE DEGLI INGEGNERI PARMA N.821

Titolo Elaborato:
Asse Principale
Tombini tubolari
Tombino P-11 - diam. 100 cm - progr 5+791,69
Carpenterie

Data Emissione Progetto: 18/03/2014
Scala: VARIE

Identif. Elaborato:											
N.RO IDENTIFICATIVO		CODICE COMMESSA	LOTTO	FASE	ENTE	AMBITO	CAT. OPERA	N.RO OPERA	PARTE OPERA	TIPO DOC.	N.RO PROGR. DOC.	REVISIONE
		RAAA	1	E	I	AP	TT	09	B	CA	DD1	C

Rev.	Data	DESCRIZIONE REVISIONE	Redatto	Controllato	Approvato
C	30/01/2015	ISTRUTTORIA A15 NOVEMBRE 2014	VENTURA	INGRELLI	MAZZOLI
B	31/10/2014	Lettera Comune di Trecasali prot. n°0009686/2014 del 31/10/2014	MORACCI	INGRELLI	MAZZOLI
A	05/09/2014	RIEMISSIONE PROGETTO ESECUTIVO	TARSIA	INGRELLI	MAZZOLI