



PLANIMETRIA GENERALE INDIVIDUAZIONE DELL'OPERA

Scala 1:500

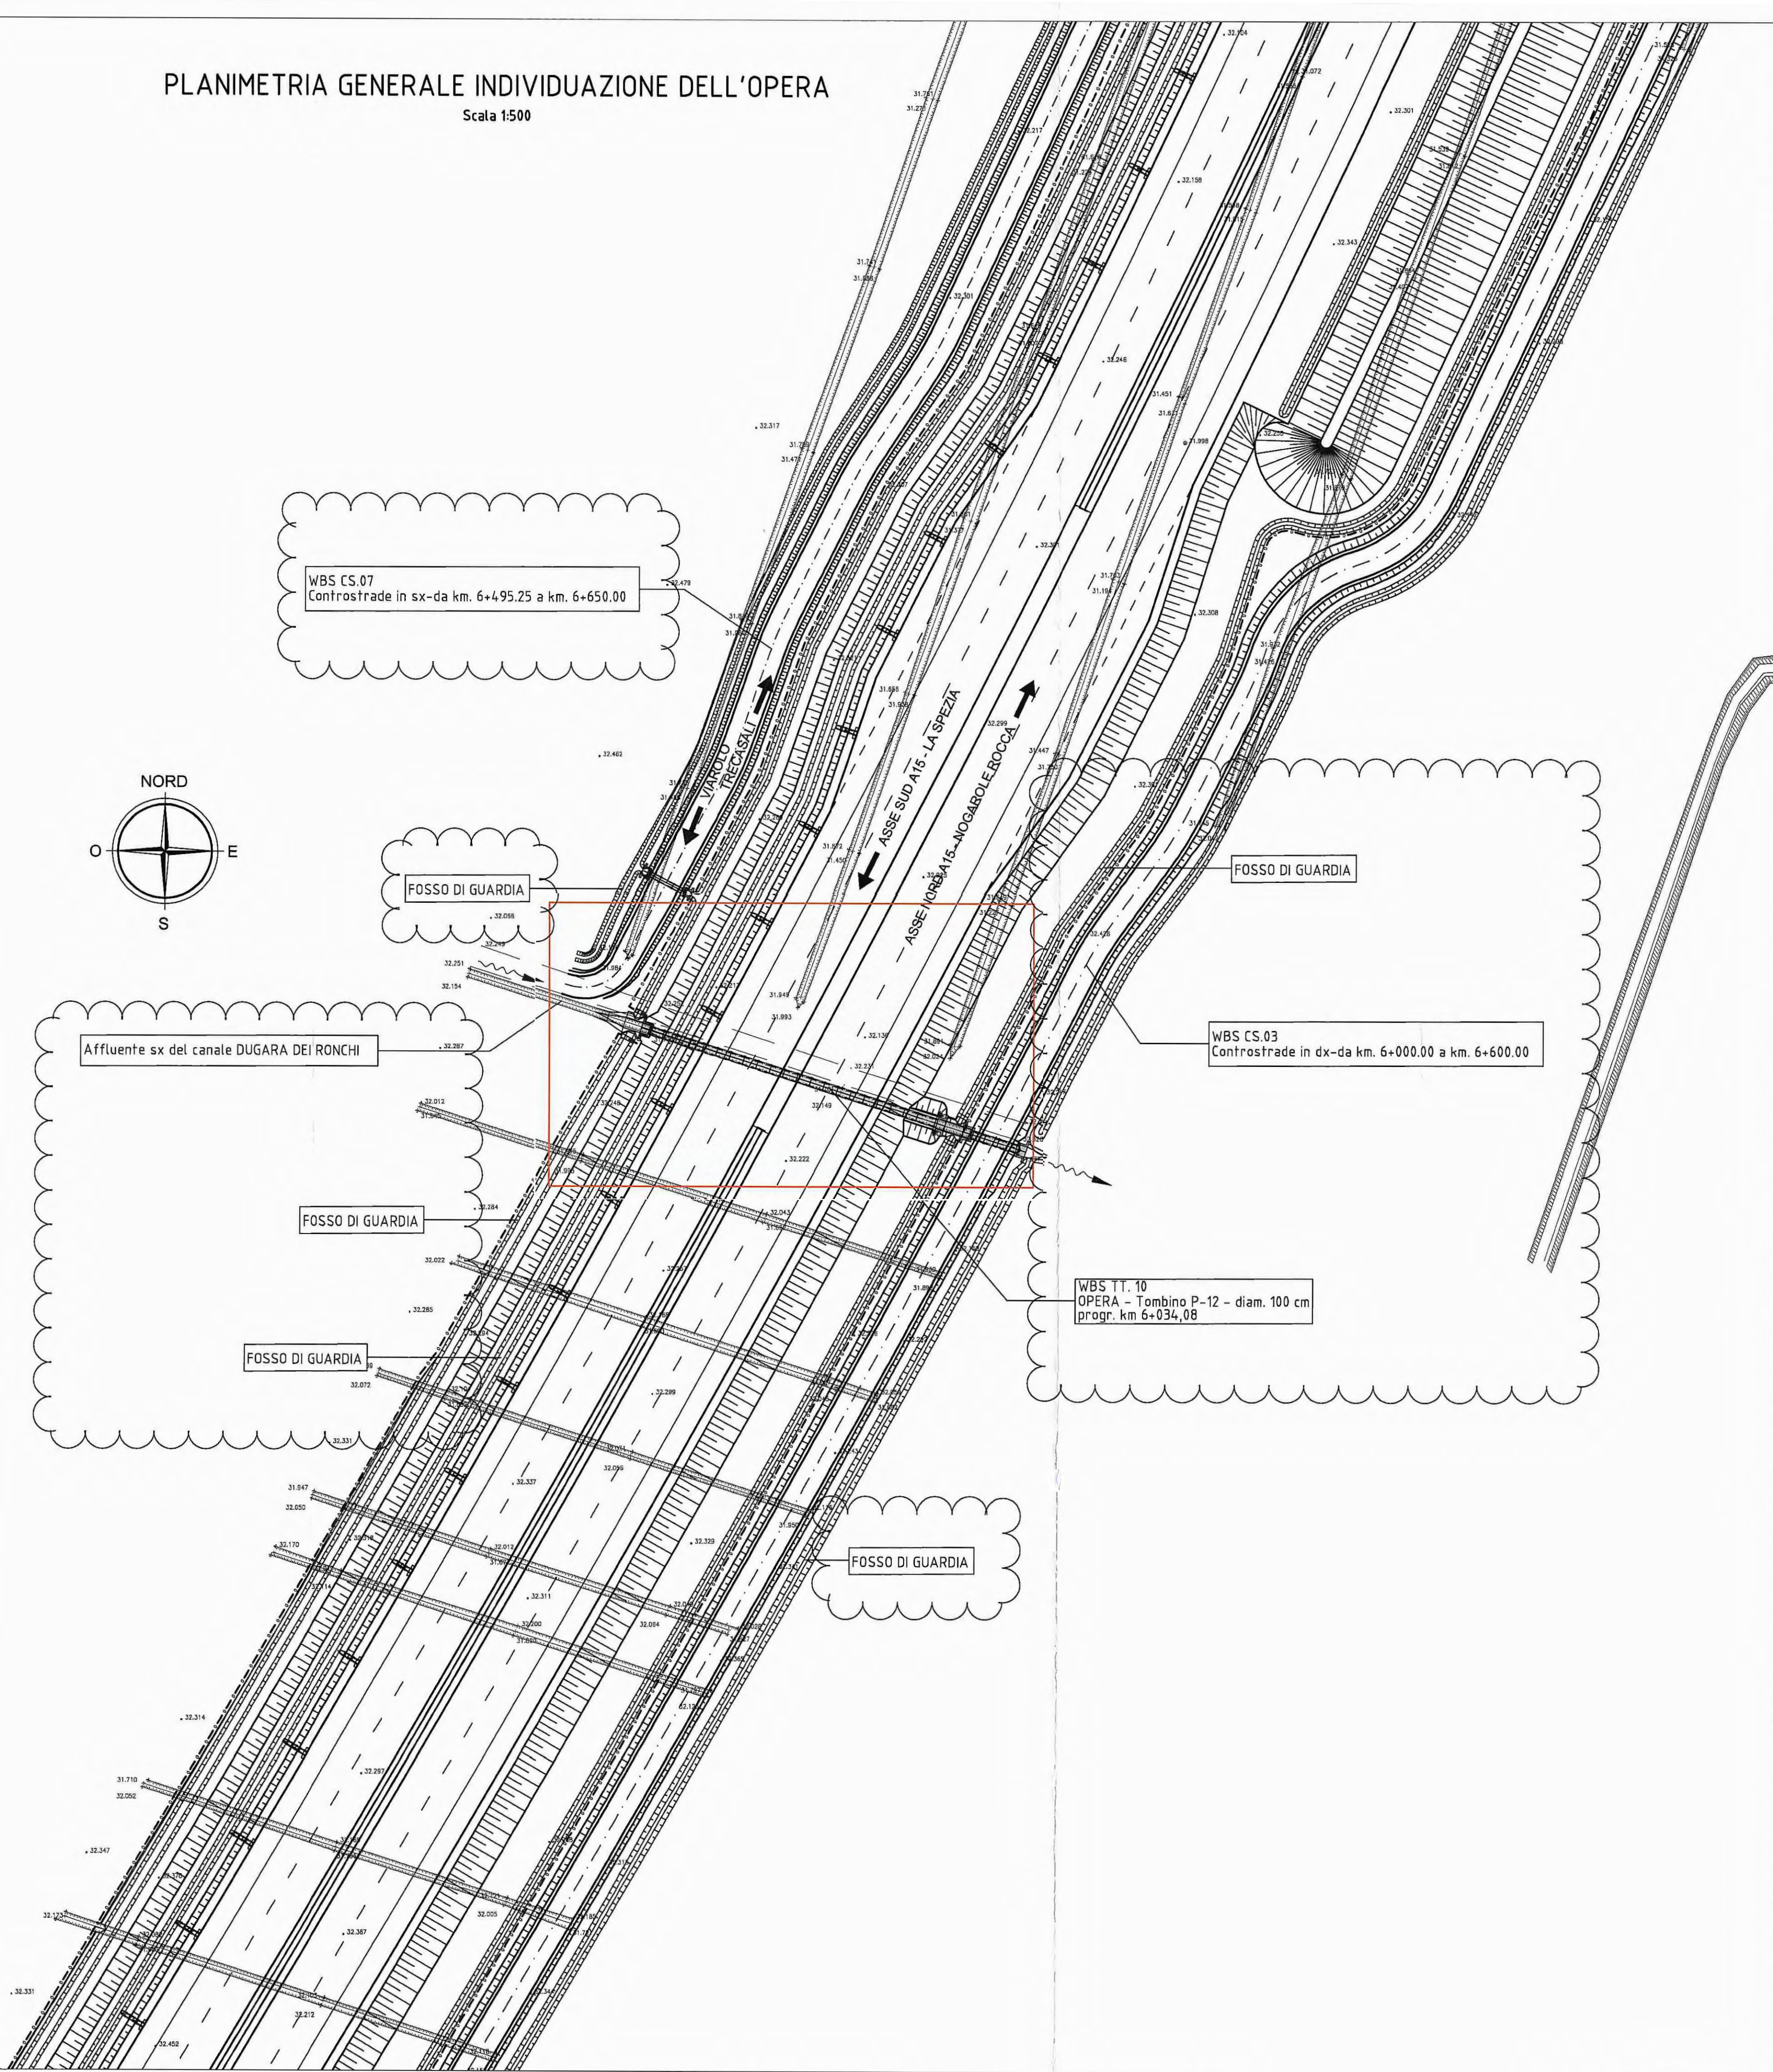

DESCRIZIONE DELLA MODIFICA:
Inserimento dei nomi delle viabilità, opere e fossi vicine

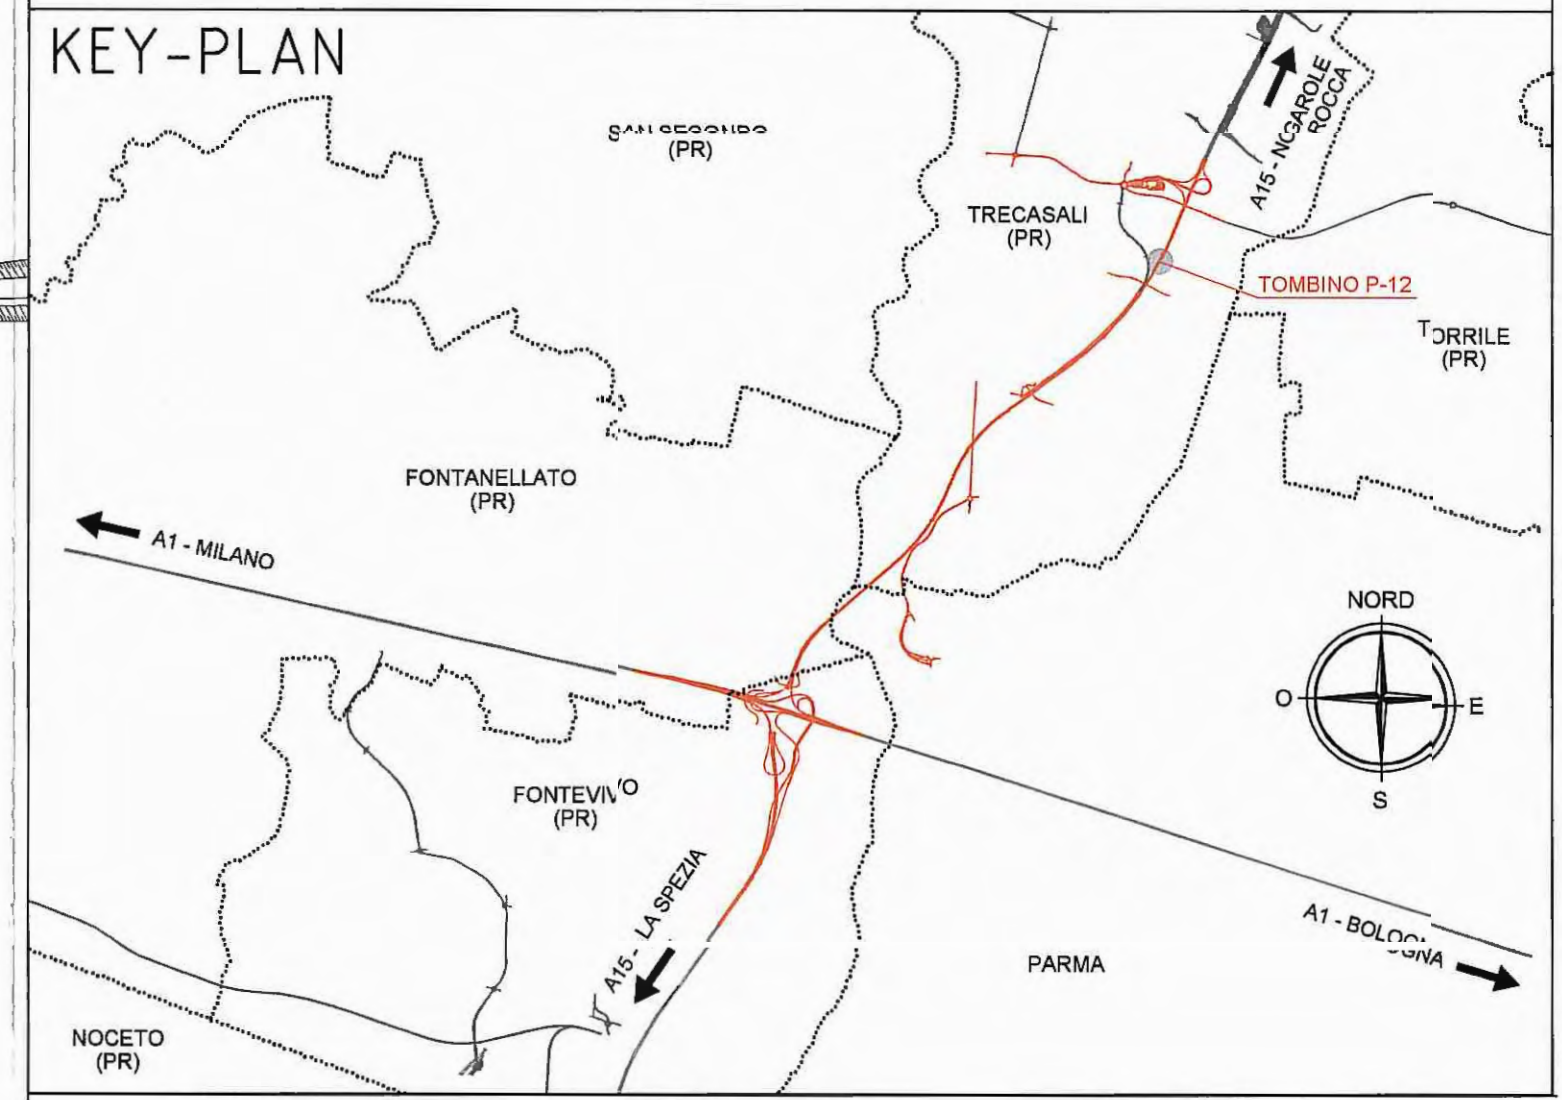

Autocamionale della CISA S.p.A.
Via Camboara 26/A - Frazione Ponte Taro - 43015 NOCETO (PR)

Impresa Esecutrice: **PIZZAROTTI** FONDATA NEL 1910

PROGETTO ESECUTIVO

AUTOSTRADA DELLA CISA A15
RACCORDO AUTOSTRADALE A15/A22
CORRIDOIO PLURIMODALE TIRRENO-BRENNERO
RACCORDO AUTOSTRADALE FRA L' AUTOSTRADA DELLA CISA-FONTEVIVO (PR)
E L' AUTOSTRADA DEL BRENNERO-NOGAROLE ROCCA (VR). I LOTTO.
C.U.P. G61B0400060008 C.I.G. 307068161E

Il Direttore: *[Signature]*
Il Responsabile del Procedimento: *[Signature]*
Il Geologo: NA

IMPRESA PIZZAROTTI & C. s.p.a.
Il Responsabile di Progetto: *[Signature]*
Il Direttore Tecnico: **Dot. Ing. Luca Bondanelli**

PROGETTAZIONE DI: **PIZZAROTTI** FONDATA NEL 1910
Il Progettista: Ing. Fabio Nigrelli
Ordine degli Ingegneri della Provincia di Palermo n. 3581

A.T.I.: **idroesse** **ROKSOUL** **VIA**
Coordinatore per la Sicurezza in fase di Progettazione: Ing. Giovanni Maria Cepparotti
Ordine degli Ingegneri della Provincia di Viterbo n. 392

Consulenza specialistica a cura di: **Dot. Ing. PIETRO MAZZOLI**
Impresa Pizzarotti & C. S.p.A.
Ing. Pietro Mazzoli
Ordine degli Ingegneri della Provincia di Parma n. 1821

Titolo Elaborato: **Asse Principale**
Tombini tubolari
Tombino P-12 - diam. 100 cm - progr 6+034,08
Planimetria Generale individuazione dell'opera

Data Emissione Progetto: 18/03/2014
Scala: 1:500

N.RO IDENTIFICATIVO	CODICE COMMESSA	LOTTO	FASE	DATA	AMBITO	DATA OPERA	N.RO OPERA	PARTE OPERA	TPO DOC.	N.RO PROC. DOC.	REVISIONE
001	RAAA	1	E	1	AP	TT	10	G	PL	001	C
C	20/01/2015	ISTRUTTORIA A15	NOVEMBRE 2014						BORACCI	NIGRELLI	MAZZOLI
B	21/11/2014	MODIFICA INNESTO FOSSO							A. UGOLINI	NIGRELLI	MAZZOLI
A	06/06/2014	RIEMMISSIONE PROGETTO ESECUTIVO							A. TARGA	NIGRELLI	MAZZOLI
Rev.	Data	DESCRIZIONE REVISIONE							Redatto	Controllato	Approvato