


PLANIMETRIA GENERALE INDIVIDUAZIONE DELL'OPERA
Scala 1:500

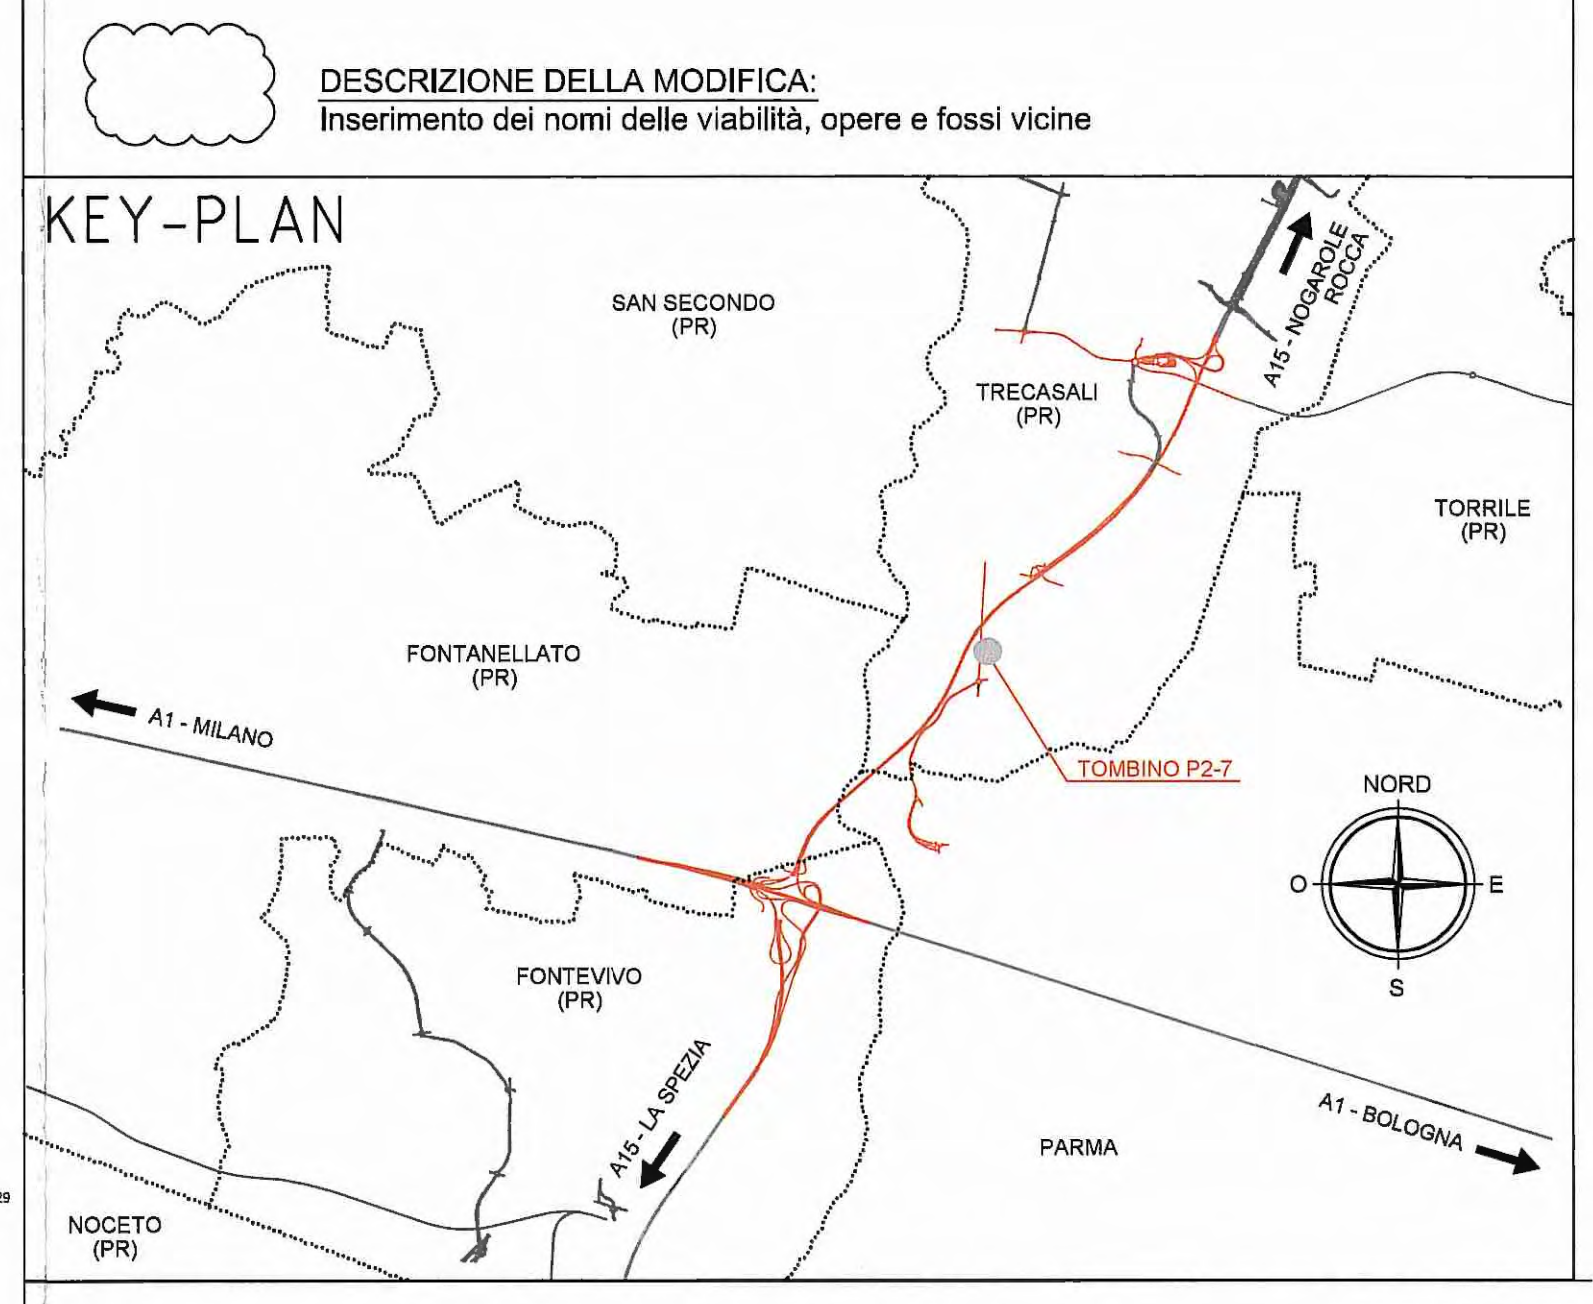

DESCRIZIONE DELLA MODIFICA:
Inserimento dei nomi delle viabilità, opere e fossi vicine

Autocamionale della CISA S.p.A.
Via Camboara 26/A - Frazione Ponte Taro - 43015 NOCETO (PR)

IMPRESA ESECUTRICE:
PIZZAROTTI
FONDATA NEL 1910

PROGETTO ESECUTIVO

Autocamionale della CISA S.p.A.
Il Direttore TIRE: _____ Il Responsabile del Procedimento: _____ Il Presidente: _____

IMPRESA PIZZAROTTI & C. S.p.A.
Il Direttore Tecnico: **IMPRESA PIZZAROTTI & C. S.p.A.**
Il Responsabile di Progetto
Dot. Ing. Luca Bondanelli

PROGETTAZIONE DI:
PIZZAROTTI
FONDATA NEL 1910

A.T.I. idresse engineering ROCKSOIL VIA

Consulenza specialistica a cura di:
NA

Il Geologo:
NA

Il Progettista:
Ing. Fabio Nigrelli
Ordine degli Ingegneri della Provincia di Palermo n. 3357

Coordinatore per la Sicurezza in fase di Progettazione:
Ing. Giovanni Maria Cepparotti
Ordine degli Ingegneri della Provincia di Viterbo n. 392

Progettista Responsabile Integrale:
Dot. Ing. PIETRO MAZZOLI
IMPRESA PIZZAROTTI & C. S.p.A.
Ing. Pietro Mazzoli
ISCRITTO ORDINE INGEGNERI PARMA n. 821

Titolo Elaborato:
Asse Principale
Tombini tubolari
Tombino P2-7 - diam. 80 cm - cavalcavia P2-SP 10 di Cremona
Planimetria Generale individuazione dell'opera

Data Emisione Progetto:
18/03/2014

Scala:
1:500

Identif. Elaborato:

| NRO IDENTIFICATIVO | CODICE COMMISSA | LOTTO | FASE | ENTE | AMBITO | CAT. OPERA | NRO OPERA | PARTE OPERA | TPO DOC. | NRO PROJ. DOC. | REVISIONE |
|--------------------|-----------------|-------|------|------|--------|------------|-----------|-------------|----------|----------------|-----------|
| | RAAA | 1 | E | I | AP | TT | 18 | G | PL | 001 | B |

| Rev. | Data | DESCRIZIONE REVISIONE | Redatto | Controllato | Approvato |
|------|------------|---------------------------------|----------|-------------|-----------|
| B | 30/01/2015 | ISTRUTTORIA A15 NOVEMBRE 2014 | BORACCI | NIGRELLI | MAZZOLI |
| A | 06/08/2014 | RIEMMISSIONE PROGETTO ESECUTIVO | A. TARGA | NIGRELLI | MAZZOLI |