PIANTA

Scala 1:100

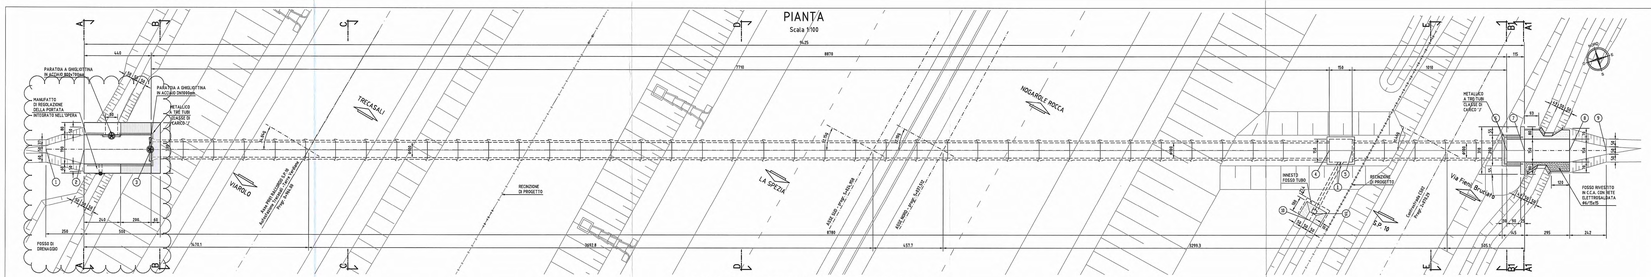

SEZIONE LONGITUDINALE IN ASSE TOMBINO

Scala 1:100

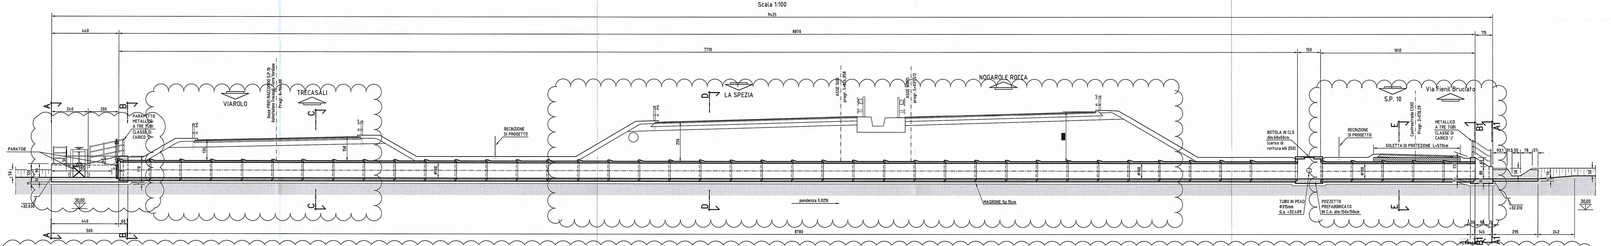

TESTATA DI IMBOCCO

SEZIONE A-A

Scala 1:50

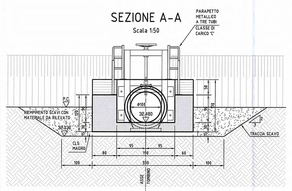

SEZIONE LONGITUDINALE

Scala 1:50

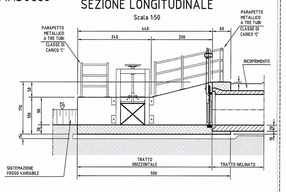

TESTATA DI SBOCCO

SEZIONE A1-A1

Scala 1:50

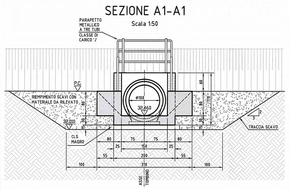

SEZIONE LONGITUDINALE

Scala 1:50

SEZIONE B-B

Scala 1:50

SEZIONE B1-B1

Scala 1:50

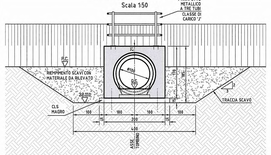

SEZIONE FOSSO RIVESTITO

Scala 1:50

PARTICOLARE INNESTO FOSSO - TUBO PER SCARICO NEI TOMBINI

Scala 1:25

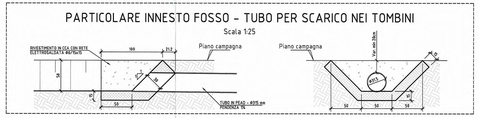

DATI TRACCIAMENTO

N.	X	Y	N.	X	Y
1	304918,945	107910,766	7	305013,143	107881,439
2	304921,326	107910,004	8	305013,877	107880,570
3	304925,519	107908,670	9	305016,260	107879,812
4	304998,993	107885,304	10	304996,353	107881,365
5	305000,422	107884,849	11	304996,725	107881,698
6	305010,047	107881,788	12	304999,480	107884,362

SEZIONE D-D

Scala 1:50

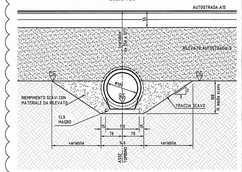

SEZIONE C-C

Scala 1:50

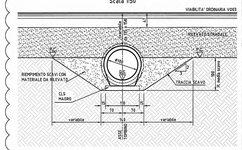

GUARNIZIONE DEL GIUNTO

Scala 1:10

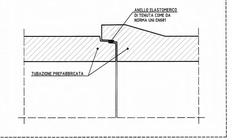

PARTICOLARE POZZETTO

Scala 1:50

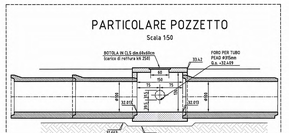

SOLETTA DI PROTEZIONE PER TUBO Ø100

SEZIONE E-E

Scala 1:25

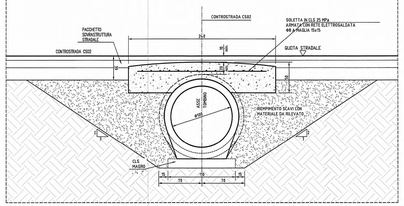

ELABORATI DI RIFERIMENTO

DESCRIZIONE	CODICE
TOMBINI DIAM.100cm – RELAZIONE TECNICA E DI CALCOLO	RAAATEAPTT00GR0001
TOMBINI DIAM.100cm – ARMATURE	RAAATEAPTT00SA0001
PRESCRIZIONI MATERIALI E NOTE GENERALI	RAAATEAPTS00GP0001
PARAPETTI E GIUNTI	RAAATEAPTS00GP0301
MANUFATTO DI REGOLAZIONE DELLA PORTATA	RAAATEAPTS00GC4001

NOTE

- QUOTE ALTIMETRICHE ESPRESSE IN METRI S.L.M.
- COORDINATE ESPRESSE IN METRI
- DIMENSIONI DELLA CARPENTERIA ESPRESSE IN CENTIMETRI
- ANGOLI ESPRESSI IN GRADI CENTESIMALI

PER LE CARATTERISTICHE DEI MATERIALI DI RINTERRO E LA METODOLOGIA DI COMPATTAZIONE SI RIMANDA ALL'ELABORATO: PRESCRIZIONI MATERIALI E NOTE GENERALI RAAATEAPTS00GP0001

DESCRIZIONE DELLA MODIFICA:
Inserimento di sezioni trasversali, quote e indicazioni

KEY-PLAN

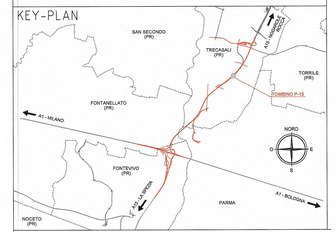

Committente:

AUTOCAMIONALE DELLA CISA S.P.A.

Via Camboara 26/A - Frazione Ponte Taro - 43015 NOCETO (PR)

Impresa Esecutrice:

PIZZAROTTI COSTRUZIONI DAL 1910

AUTOSTRADA DELLA CISA A15
RACCORDO AUTOSTRADALE A15/A22
CORRIDOIO PLURIMODALE TIRRENO-BRENNERO
RACCORDO AUTOSTRADALE FRA L' AUTOSTRADA DELLA CISA-FONTEVIVO (PR) E L' AUTOSTRADA DEL BRENNERO-NOGAROLE ROCCA (VR). I LOTTO

C.U.P. G61B04000060008 C.I.G. 3070681E1E

PROGETTO ESECUTIVO

AUTOCAMIONALE DELLA CISA S.p.A. Il Direttore TERRE	Il Responsabile del Procedimento:	Il Progettista:
IMPRESA PIZZAROTTI & C. S.p.A. Il Direttore Tecnico: *Il Responsabile di Progetto* *Dott. Ing. Luca Bombarelli*	IMPRESA PIZZAROTTI & C. S.p.A.	Il Geologo: NA
PROGETTAZIONE DI: PIZZAROTTI COSTRUZIONI DAL 1910 A.T.I.: idroesse engineering, ROCKSOIL, VIA		Il Progettista: Ing. Fabio Nigrelli Ordine degli Ingegneri della Provincia di Palermo n. 6.585 Coordinatore per la Sicurezza in fase di Progettazione: Ing. Giovanni Maria Cepparotti Ordine degli Ingegneri della Provincia di Viterbo n. 392
Consulenze specialistiche a cura di: NA	Progettista Responsabile: Impresa Pizzarotti & C. S.p.A. Ing. Pietro Mazzoli Ordine degli Ingegneri della Provincia di Parma n. 1.497	Dott. Ing. PIETRO MAZZOLI IMPRESA PIZZAROTTI & C. S.p.A. SETTORE STRADE Ordine degli Ingegneri della Provincia di Parma n. 1.497

Titolo Elaborato:

Asse Principale
Tombini tubolari
Tombino P-15 - diam. 100 cm - progr. 5+037,51
Carpenterie

Data Emissione Progetto: 15/03/2014

Scala: VARIE

Identif. Elaborato:

MOD. RIFERIMENTO		CODICE COMMESSA	LOTTO	FASE	ENTE	AMBITO	DOC. SPECIFICA	N.RO SPECIFICA	PROTEZ. SPECIFICA	TIPO DOC.	N.RO PROGR. DOC.	REVISIONE
		RAAA	1	E	I	AP	TT	57	0	CA	0001	B

Rev.	Data	DESCRIZIONE REVISIONE	Redatto	Controllato	Approvato
B	30/01/2015	ISTRUTTORIA A15 NOVEMBRE 2014	BORACCI	NIGRELLI	MAZZOLI
A	09/09/2014	RIEMISSIONE PROGETTO ESECUTIVO	BORACCI	NIGRELLI	MAZZOLI