
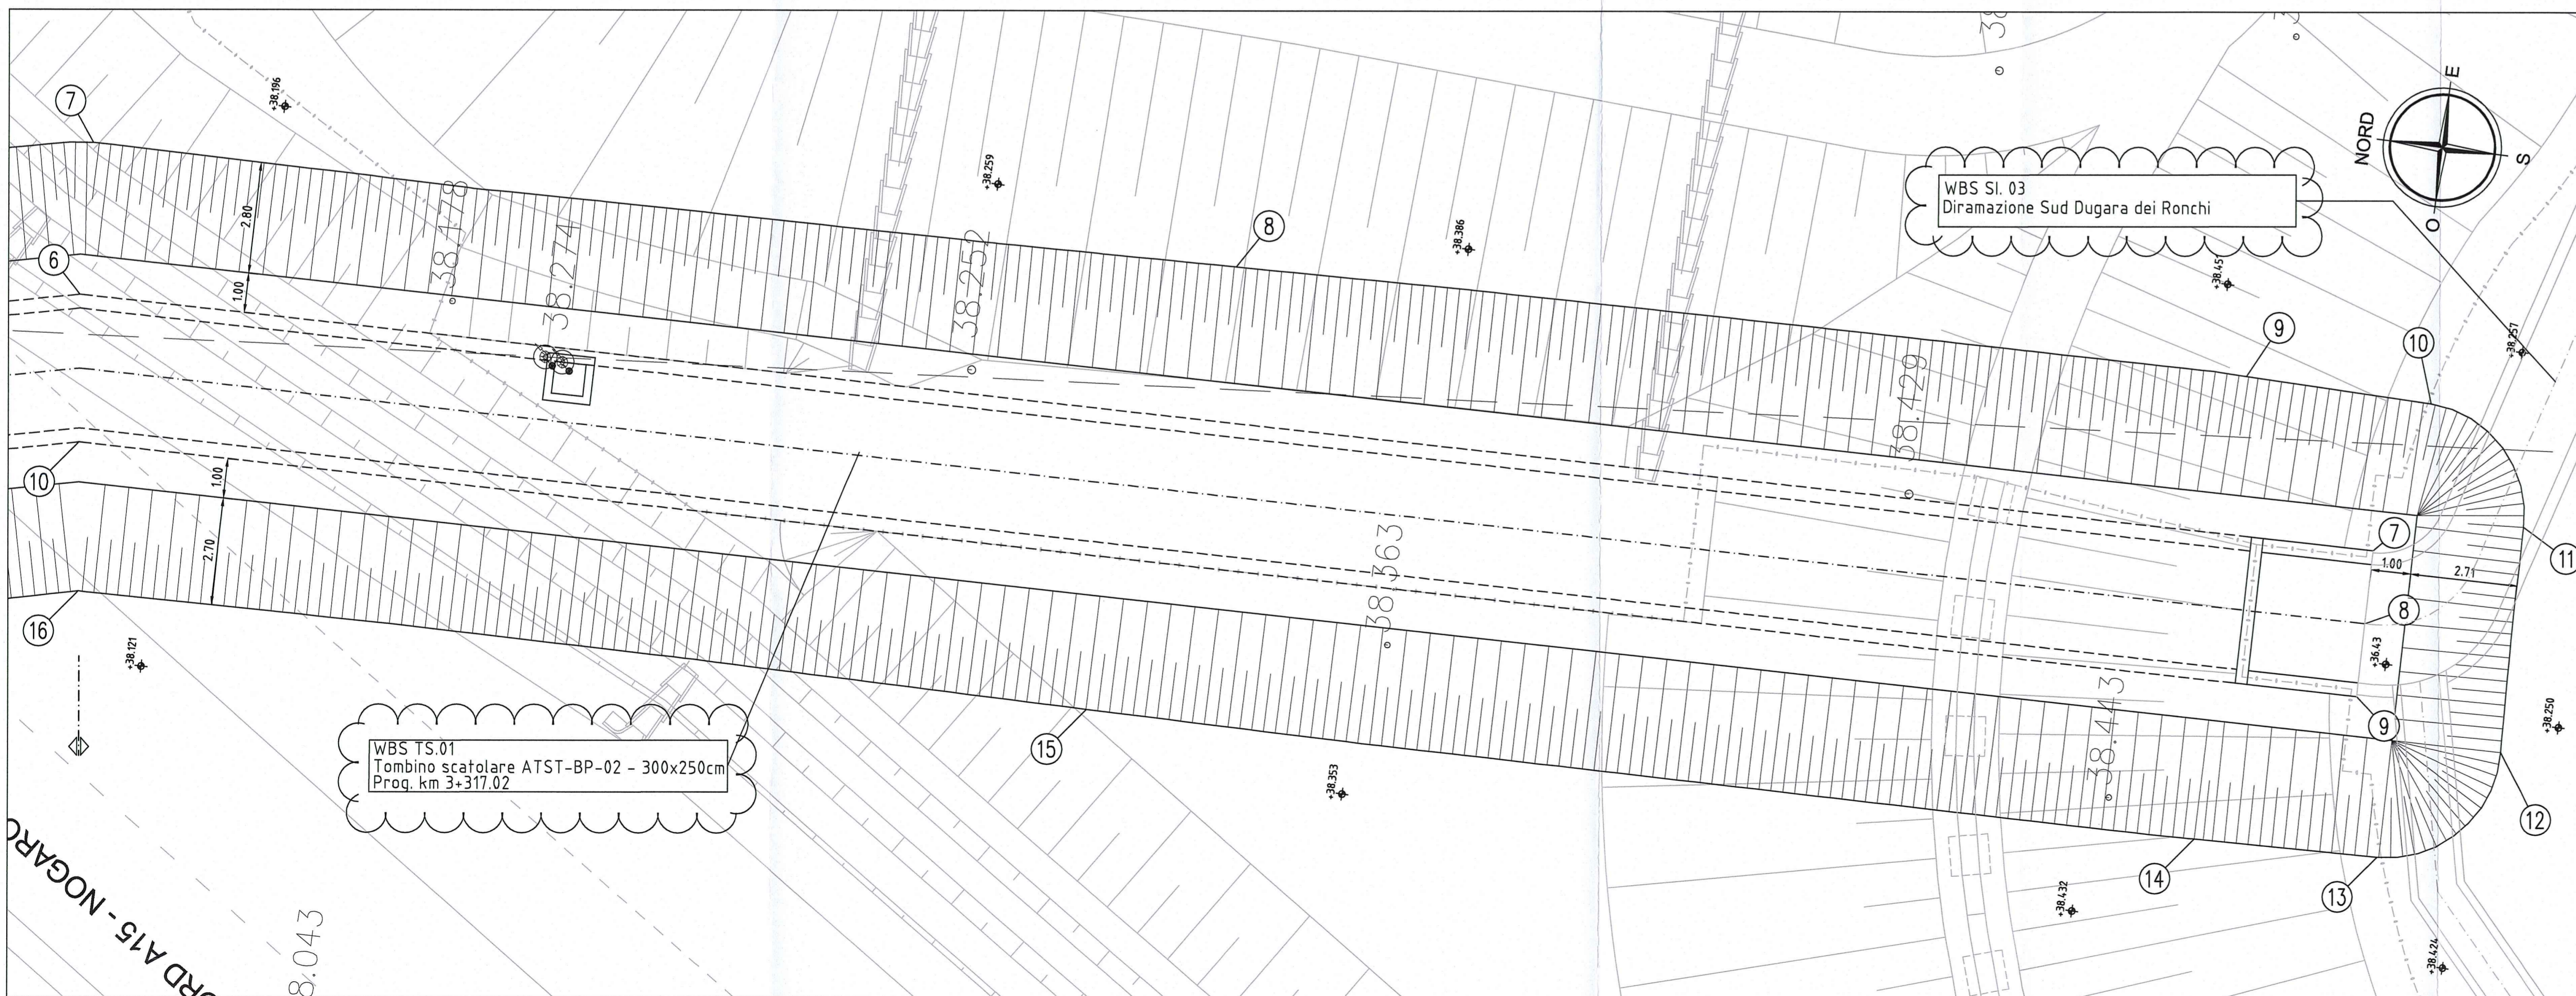


# TRACCIAMENTO OPERA E PIANTA SCAVI

Scala 1:100

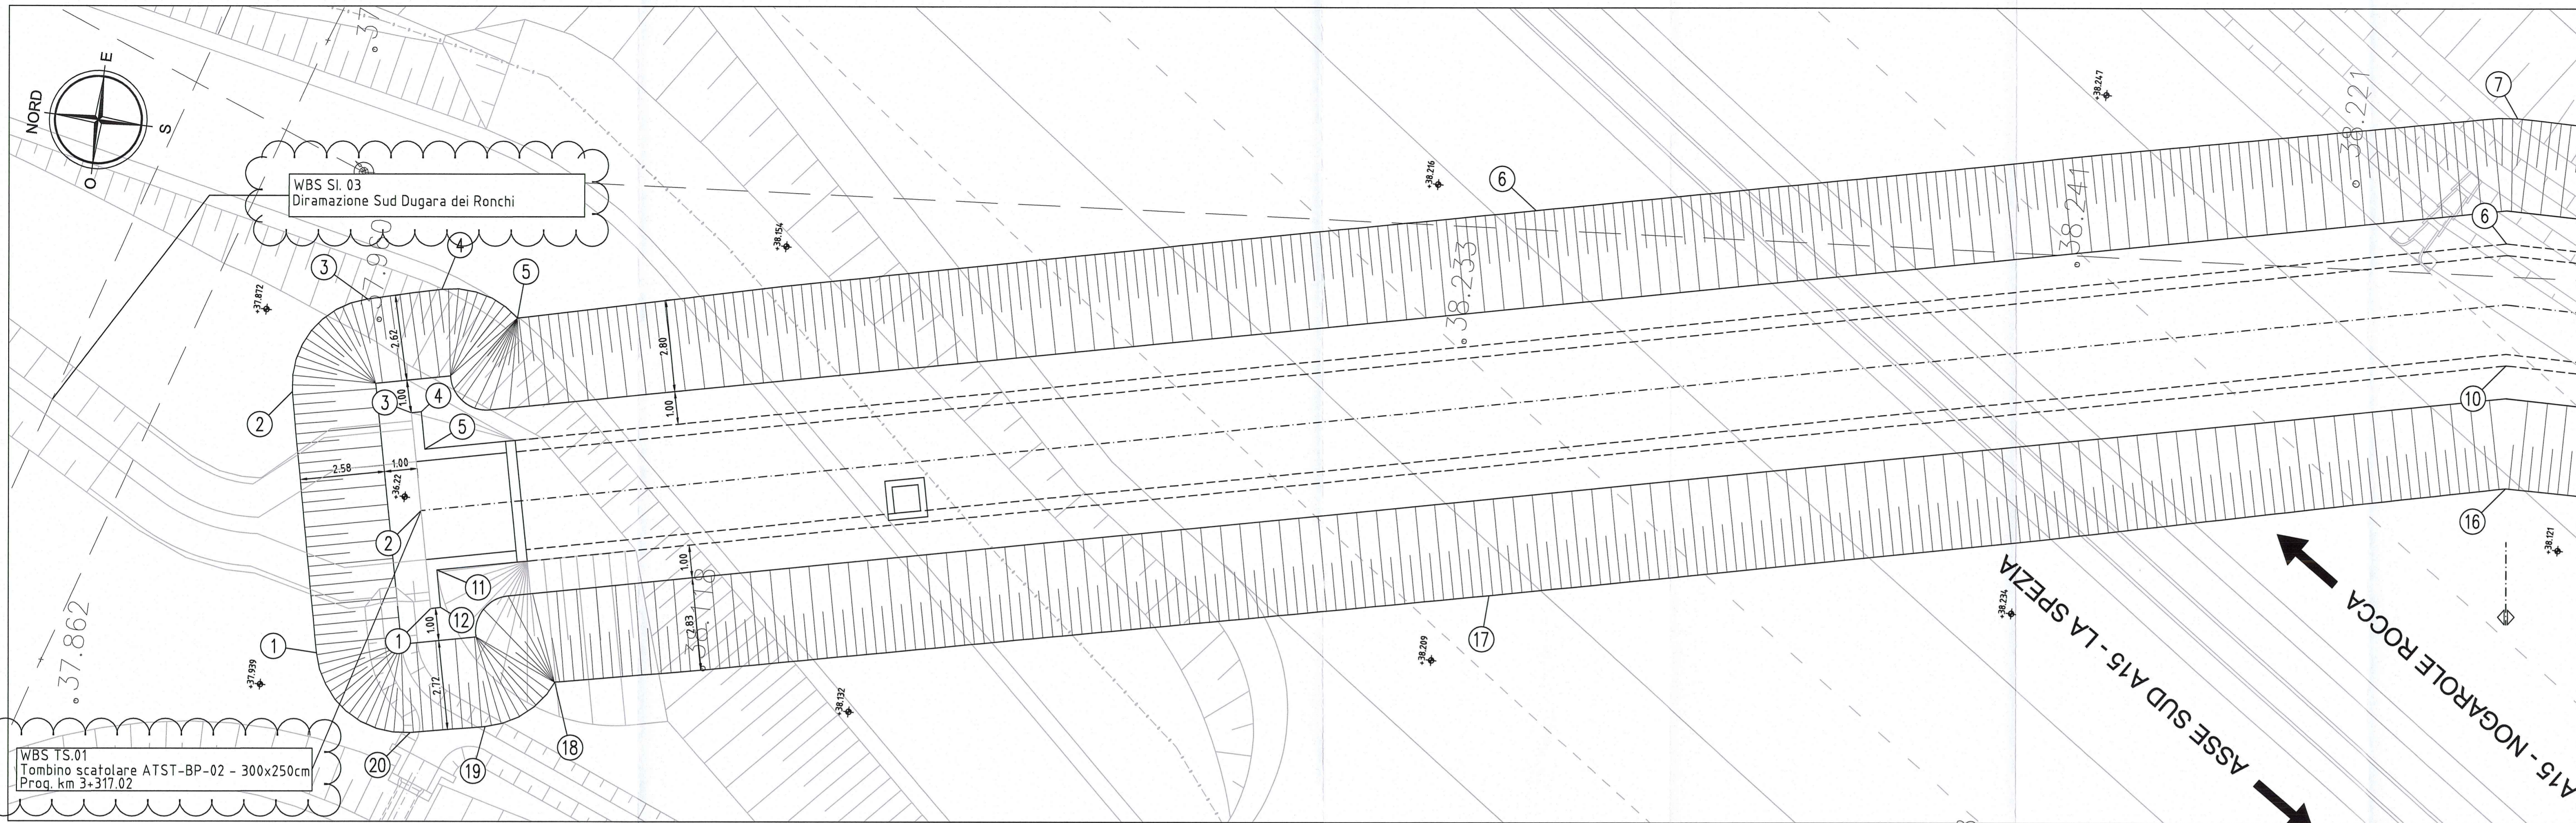


DATI TRACCIAMENTO TOMBINO SCATOLARE TS01

N.	X	Y
1	303644.340	10684.2188
2	303647.264	10684.2858
3	303650.189	10684.3527
4	303650.256	10684.3234
5	303649.135	10684.2978
6	303663.384	106780.692
7	303664.283	106722.505
8	303662.434	106722.476
9	303660.584	106722.448
10	303659.690	106780.246
11	303645.528	10684.2152
12	303644.407	10684.1896

DATI TRACCIAMENTO SCAVI TOMBINO SCATOLARE TS01

N.	X	Y
1	303642.561	10684.5481
2	303650.372	10684.7210
3	303653.458	10684.5300
4	303654.040	10684.3074
5	303653.459	10684.672
6	303660.653	106810.214
7	303667.216	106780.848
8	303667.749	106751.853
9	303668.232	106726.227
10	303668.135	106721.526
11	303665.341	106718.802
12	303659.642	106718.657
13	303656.636	106721.425
14	303656.514	106726.037
15	303656.224	106754.176
16	303655.967	106779.789
17	303648.821	106810.174
18	303642.590	106838.161
19	303640.979	106840.086
20	303640.509	106842.338

DESCRIZIONE DELLA MODIFICA:  
Eliminazione tratto scoperto e inserimento pozzetti d'ispezione, inserimento dei nomi delle viabilità e delle opere vicine

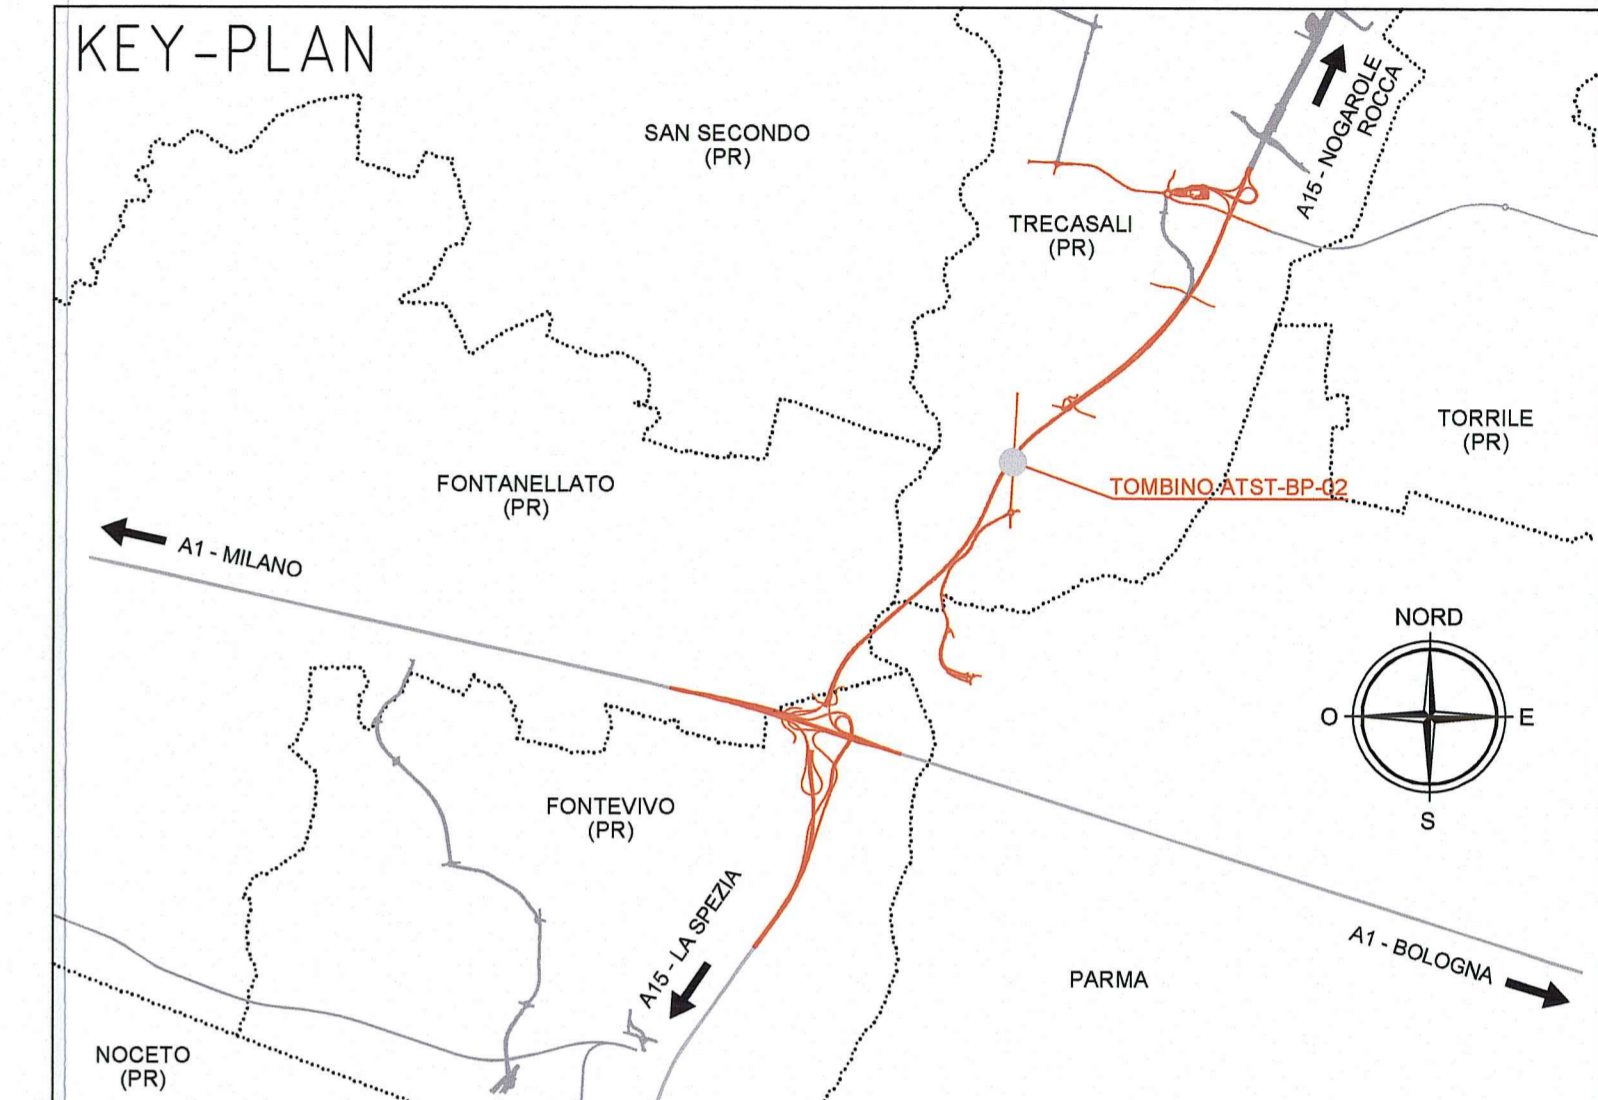

## NOTE

- QUOTE ALTIMETRICHE ESPRESSE IN METRI S.L.M.
- COORDINATE ESPRESSE IN METRI
- DISTANZE ESPRESSE IN METRI

Comittente:  
**AUTOCAMIONALE DELLA CISA S.p.A.**  
Via Camboara 26/A - Frazione Ponte Taro - 43015 NOCETO (PR)

Impresa Esecutrice:  
**PIZZAROTTI**  
FONDATA NEL 1910

**AUTOSTRADA DELLA CISA A15 RACCORDO AUTOSTRADALE A15/A22 CORRIDOIO PLURIMODALE TIRRENO-BRENNERO RACCORDO AUTOSTRADALE FRA L'AUTOSTRADA DELLA CISA-FONTEVIVO (PR) E L'AUTOSTRADA DEL BRENNERO-NOGAROLE ROCCA (VR). I LOTTO.**  
C.U.P. G61B0400060008 C.I.G. 307068161E

**PROGETTO ESECUTIVO**

AUTOCAMIONALE DELLA CISA S.p.A.  
Il Direttore TIBRE: *A* Il Responsabile del Prodamonto: *J* Il Presidente: *E*

IMPRESA PIZZAROTTI & C. S.p.A.  
Il Direttore Tecnico: *W. Bondanelli* Il Geologo: NA

PROGETTAZIONE DI:  
**PIZZAROTTI** FONDATA NEL 1910  
Ing. Fabio Nigrelli  
Ordine degli Ingegneri della Provincia di Palermo n. 3581  
A.T.I.: **idroesse** **ROXSOUL** **VIA**  
Coordinatore per la Sicurezza in fase di Progettazione:  
Ing. Giovanni Maria Cepparotti  
Ordine degli Ingegneri della Provincia di Viterbo n. 392

Consulenza specialistica a cura di:  
NA  
Progettista Responsabile Impresa PIZZAROTTI & C. S.p.A.  
Ing. Pietro Mazzoli  
Ordine degli Ingegneri della Provincia di Parma n. 821

Titolo Elaborato:  
**Asse Principale Tombini scatoletti ATST-BP-02 - 300x250 cm - progr. 3+317,02 Tracciamento opera e pianta scavi**

Data Emissione Progetto:  
18/03/2014  
Scala:  
1:100

Identif. Elaborato:  
NRO IDENTIFICAZIONE:  RAAA  
CODICE COMESSA:  I  
LOTTO:  E  
FASCE:  I  
ENTE:  AP  
AMBITO:  TS  
CUI. OPERA:  01  
PARTE OPERA:  S  
TIPO DOC.:  PL  
NRO PROGR. DOC.:  001  
REVISIONE:  B

Rev.	Data	DESCRIZIONE REVISIONE	TARCA	REVISIONE
B	10/12/2014	OSSERVAZIONI CONSORZIO DI BONIFICA prot. n°7978 del 04 dic. 2014	MATALONE	NIGRELLI MAZZOLI
A	08/09/2014	REMISSIONE PROGETTO ESECUTIVO	TARCA	NIGRELLI MAZZOLI
Rev.	Data	DESCRIZIONE REVISIONE	Redatto	Controllato Approvato