

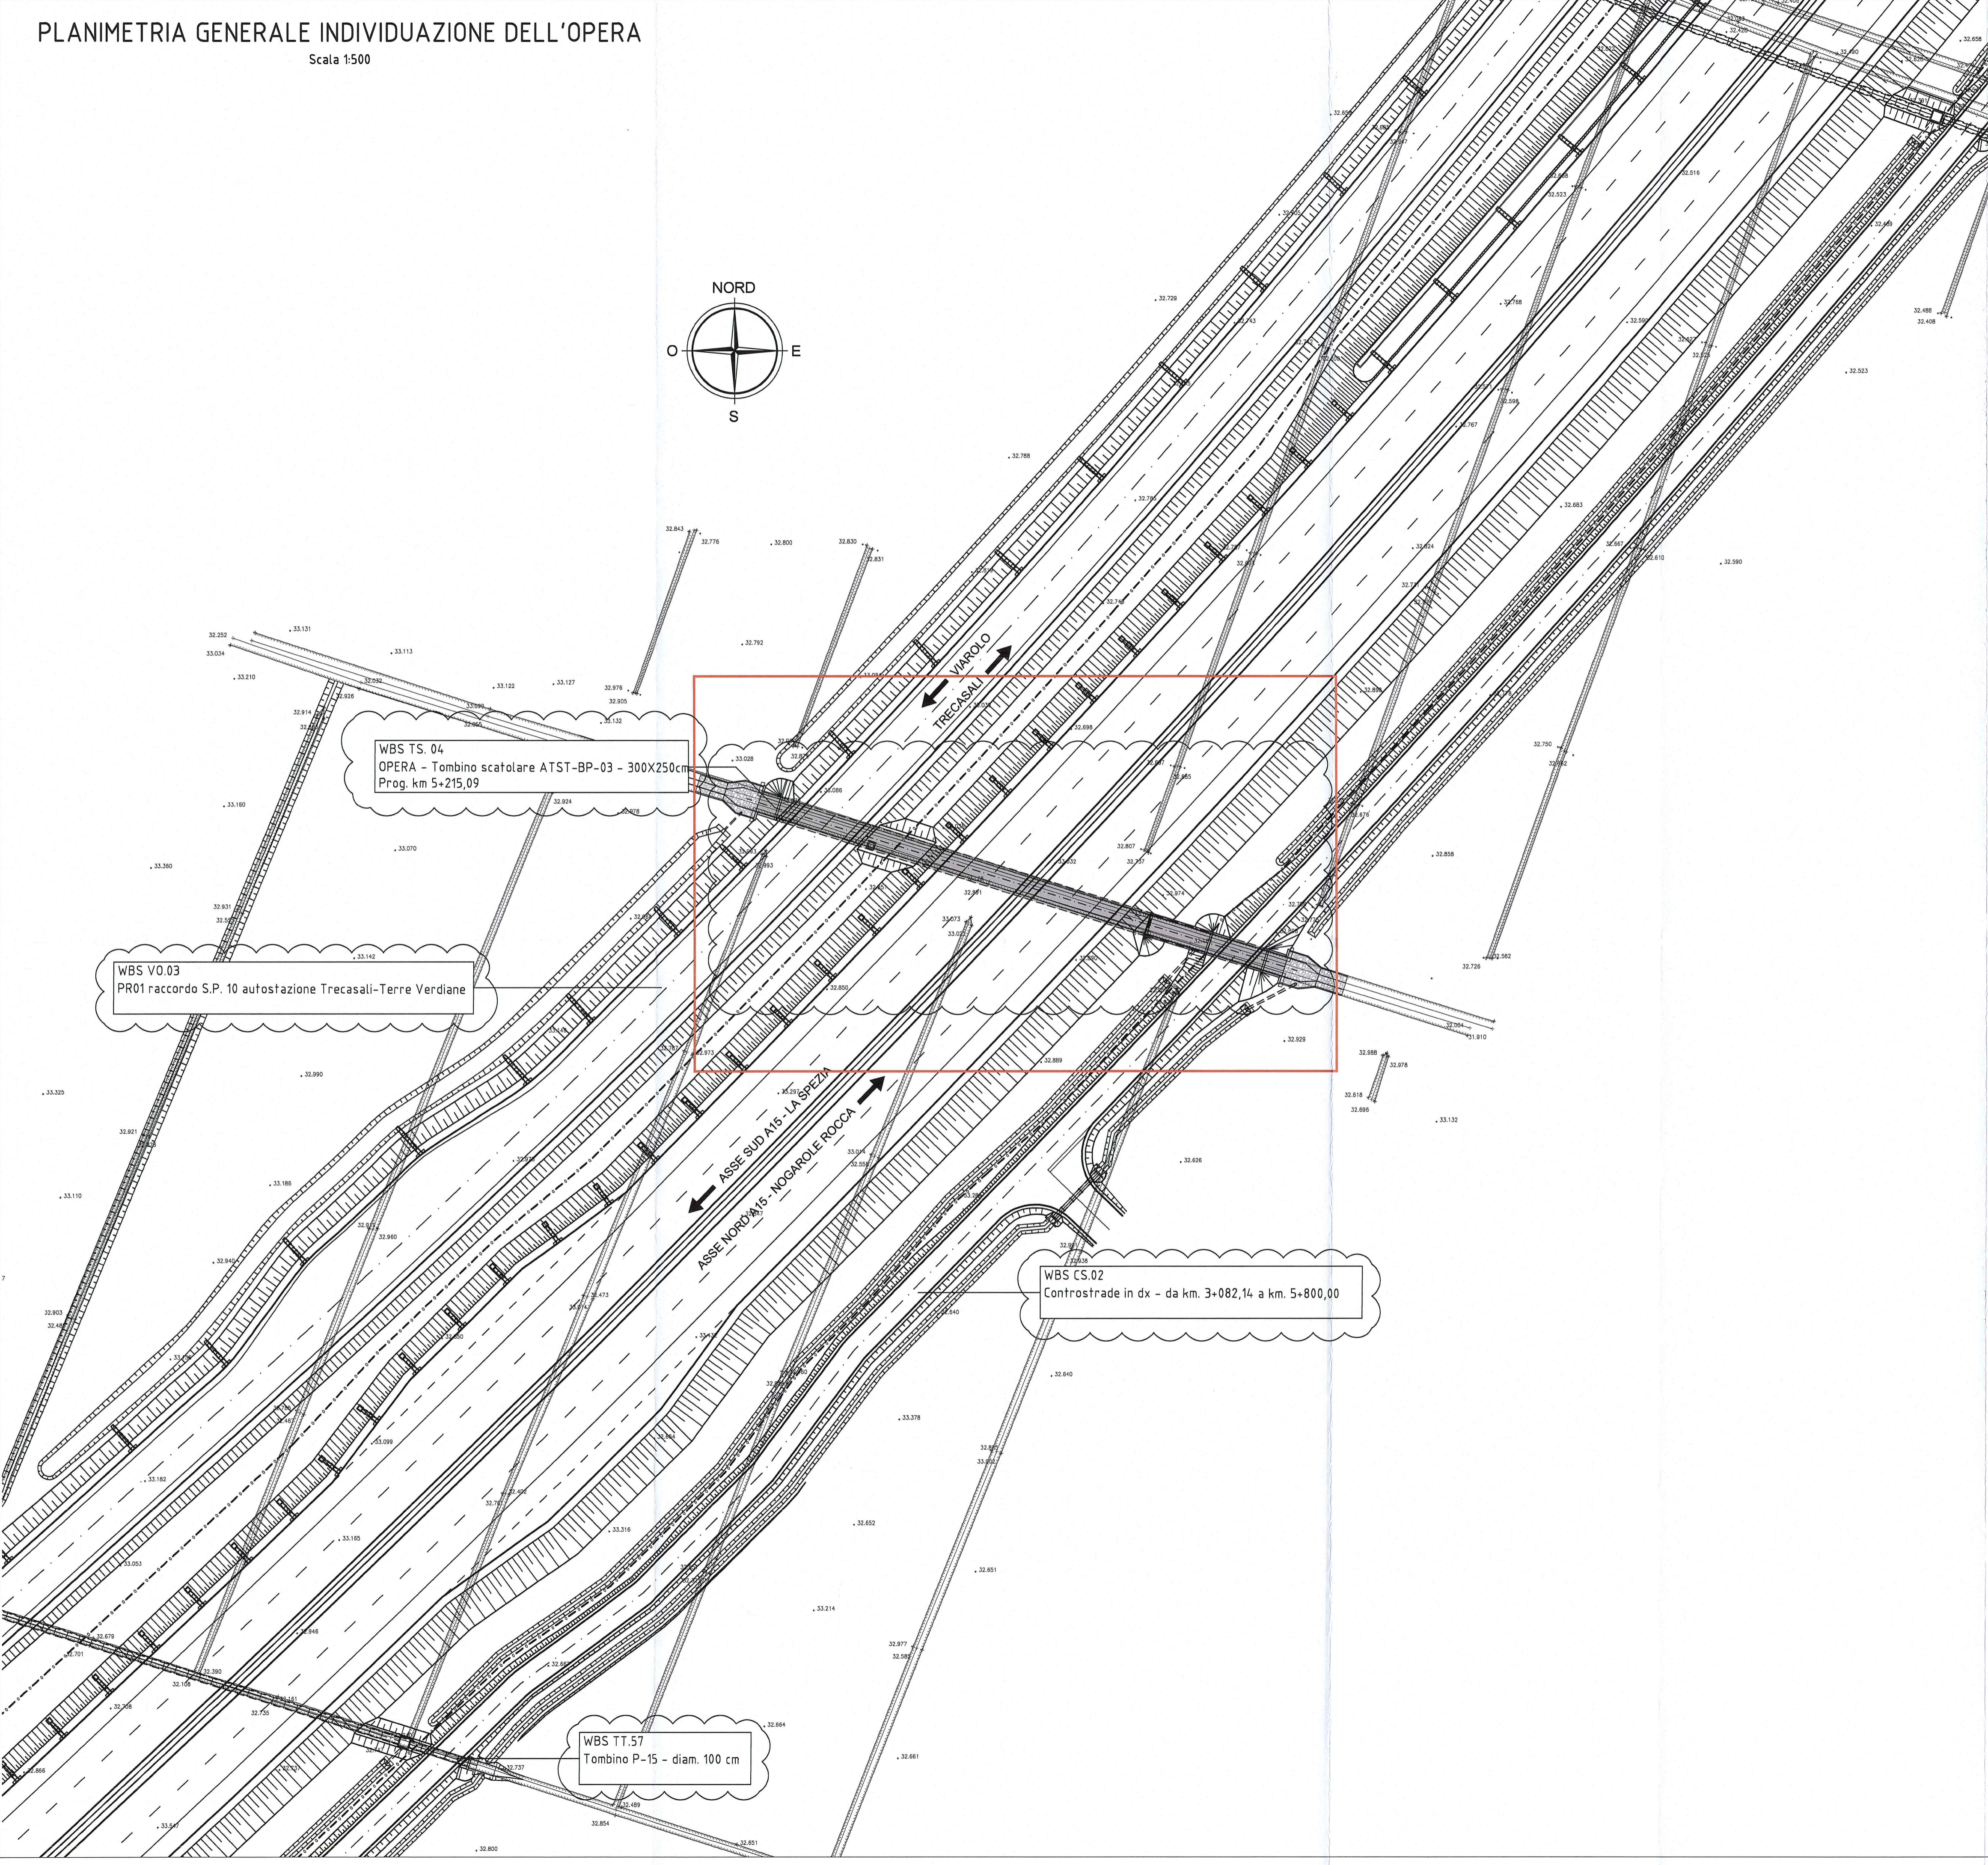


PLANIMETRIA GENERALE INDIVIDUAZIONE DELL'OPERA

Scala 1:500

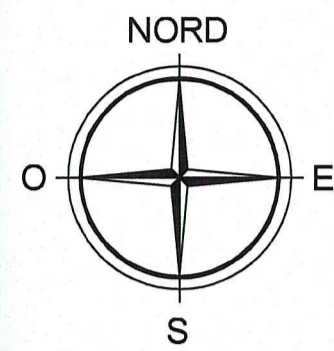

DESCRIZIONE DELLA MODIFICA:
modifica lunghezza tratto rivestito e inserimento pozzetto d'ispezione, inserimento dei nomi delle viabilità e delle opere vicine

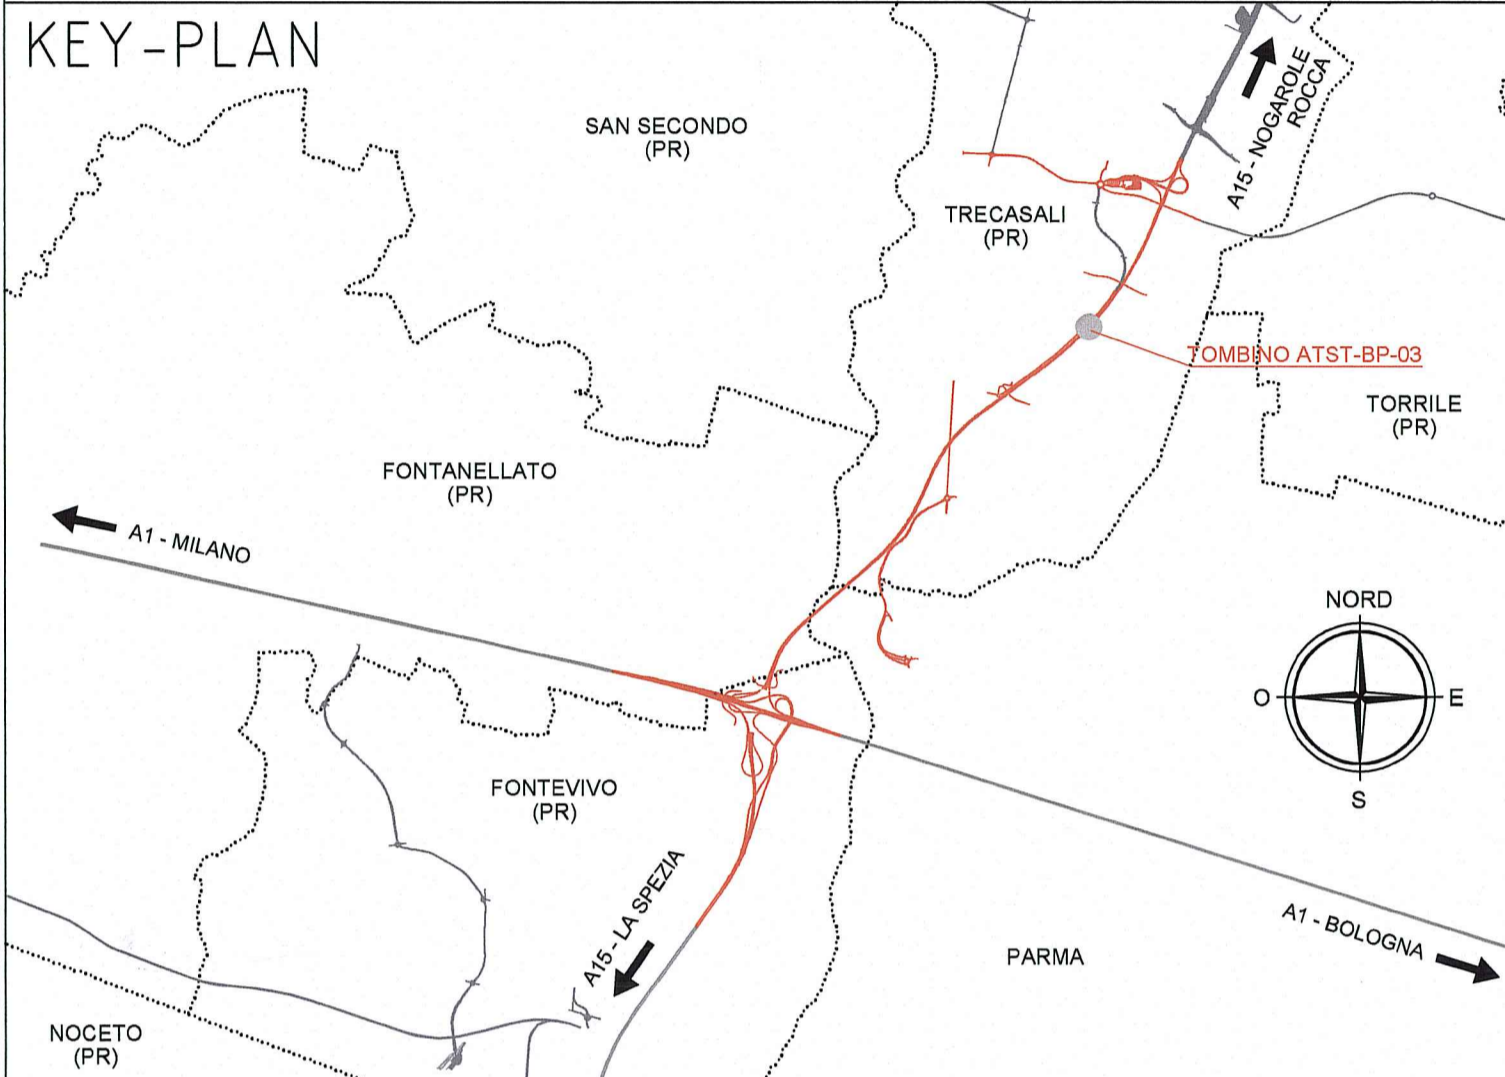

Committente:
AUTOCAMIONALE DELLA CISA S.p.A.
Via Camboara 26/A - Frazione Ponte Taro - 43015 NOCETO (PR)

Impresa Esecutrice:
PIZZAROTTI
FONDATA NEL 1910

**AUTOSTRADA DELLA CISA A15
RACCORDO AUTOSTRADALE A15/A22
CORRIDOIO PLURIMODALE TIRRENO-BRENNERO
RACCORDO AUTOSTRADALE FRA L' AUTOSTRADA DELLA CISA-FONTEVIVO (PR)
E L' AUTOSTRADA DEL BRENNERO-NOGAROLE ROCCA (VR). I LOTTO.**
C.U.P. G61B0400060008 C.I.G. 307068161E

PROGETTO ESECUTIVO

AUTOCAMIONALE DELLA CISA S.p.A.
Il Direttore TIBRE: [Signature] Il Responsabile del Procedimento: [Signature] Il Presidente: [Signature]

IMPRESA PIZZAROTTI & C. S.p.A.
Il Direttore Tecnico: [Signature] **PIETRO MAZZOLI**
Il Responsabile di Progetto: **Dot. Ing. Luca Bordinelli**

Il Geologo: NA

PROGETTAZIONE DI:
PIZZAROTTI
FONDATA NEL 1910
Ing. Fabio Nigrelli
Ordine degli Ingegneri della Provincia di Palermo n. 3581

A.T.I.: **idrosse engineering** **REASOIL S.p.A.** **VIA S.p.A.**
MANDATARIA MANDANTE MANDANTE
Coordinatore per la Sicurezza in fase di Progettazione:
Ing. Giovanni Maria Cepparotti
Ordine degli Ingegneri della Provincia di Viterbo n. 392

Consulenza specialistica a cura di:
NA
Progettista Responsabile Integrazione Progettazione Specialistica:
IMPRESA PIZZAROTTI & C. S.p.A.
Ing. Pietro Mazzoli
Ordine degli Ingegneri della Provincia di Palermo n. 3581

Titolo Elaborato: **Asse Principale
Tombini scatoari
Tombino scatolare ATST-BP-03 - 300x250 cm - progr. 5+215.09
Planimetria Generale individuazione dell'opera**
Data Emissione Progetto: 18/03/2014
Scala: 1:500

Identif. Elaborato:	NUM. IDENTIFICATIVO	CODICE COMISSA	LOTTO	FASE	ENTE	AMBITO	DEL. OPERA	NUM. OPERA	PARTI OPERA	TIPO DOC.	NUM. PROGR. DOC.	REVISIONE
		RAAA	1	E	I	AP	TS	04	G	PL	001	B

Rev.	Data	DESCRIZIONE REVISIONE	Redatto	Controllato	Approvato
B	10/12/2014	OSSERVAZIONI CONSORZIO DI BONIFICA PARMENSE prof. n°7978 del 04 dic. 2014	VENTURA	NIGRELLI	MAZZOLI
A	06/06/2014	RIEMMISSIONE PROGETTO ESECUTIVO	A. TARGA	NIGRELLI	MAZZOLI