


TRACCIAMENTO OPERA E PIANTA SCAVI

Scala 1:100

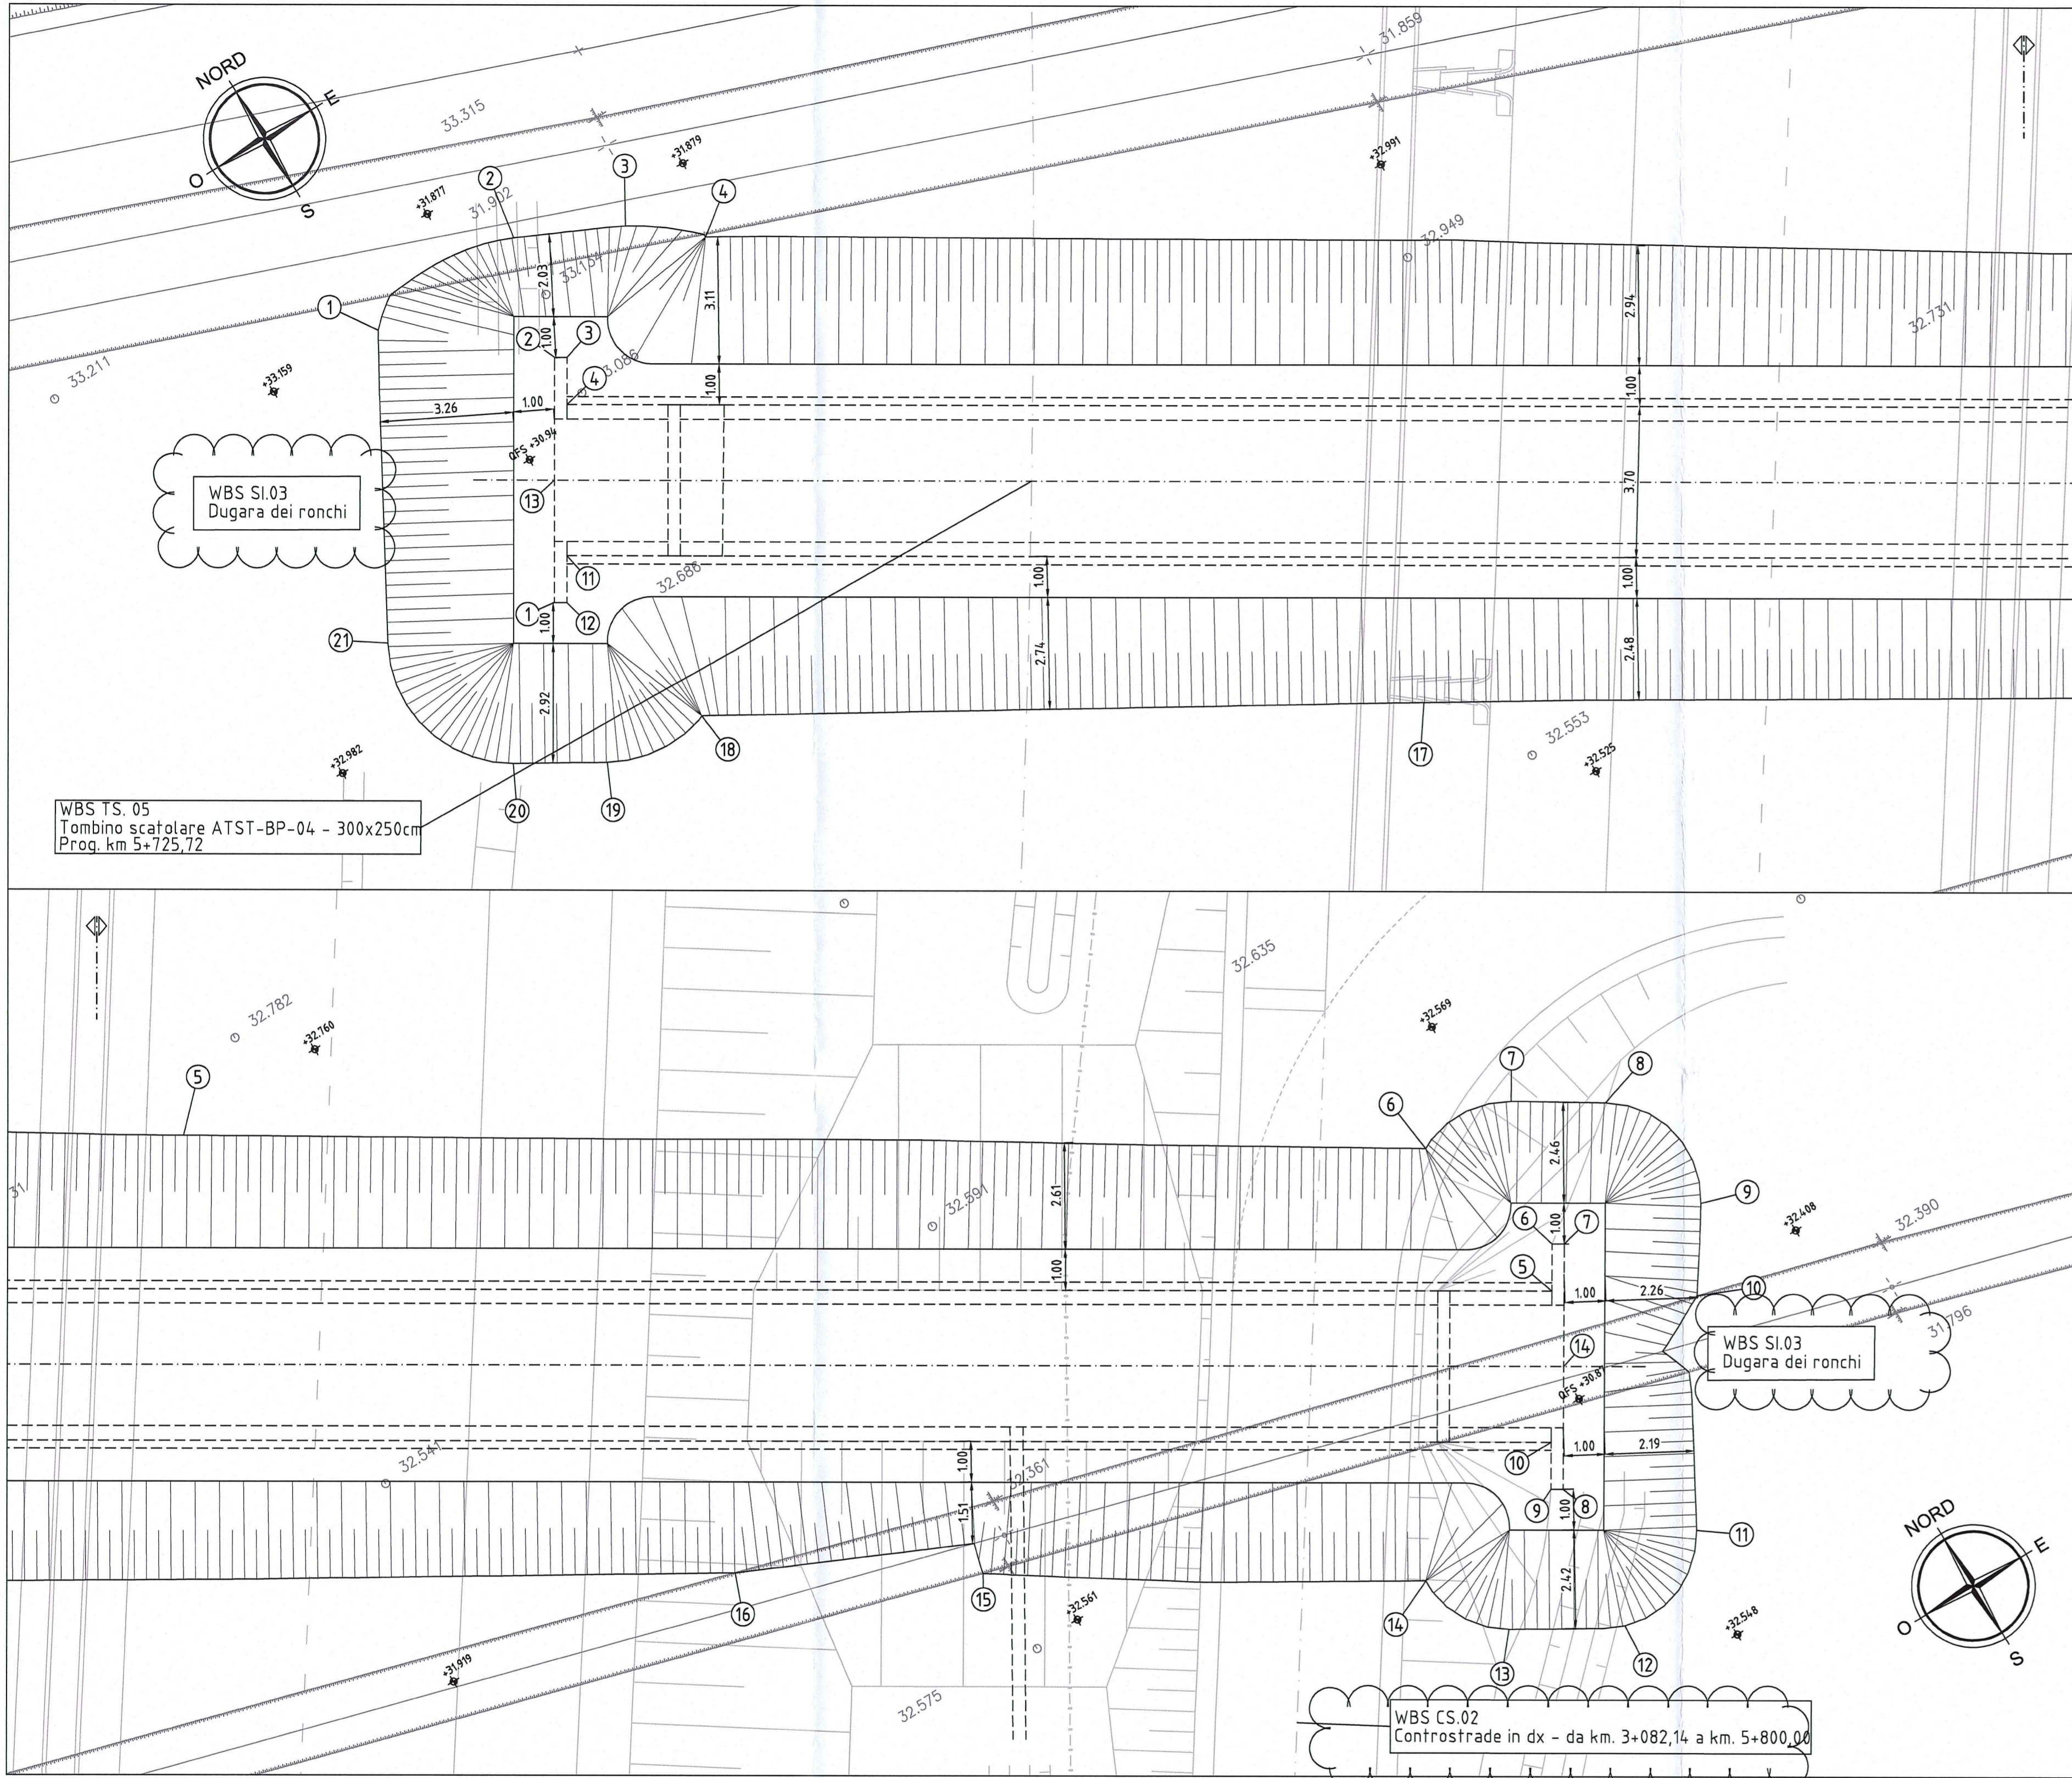


DATI TRACCIAMENTO TOMBINO SCATOLARE TS05			DATI TRACCIAMENTO SCAVI TOMBINO SCATOLARE TS05		
N.	X	Y	N.	X	Y
1	305384.349	108434.879	1	305384.148	10844.2817
2	305387.492	108439.990	2	305388.171	10844.3.003
3	305387.748	108439.833	3	305390.665	10844.1.823
4	305387.146	108438.853	4	305392.187	10844.0.578
5	305447.881	108401.504	5	305421.307	108422.252
6	305448.483	108402.484	6	305447.081	108406.077
7	305448.739	108402.326	7	305449.456	108405.975
8	305445.596	108397.215	8	305451.400	108404.745
9	305445.340	108397.373	9	305452.125	108401.418
10	305445.942	108398.352	10	305450.861	108399.534
11	305385.207	108435.701	11	305447.875	108394.640
12	305384.605	108434.722	12	305445.153	108393.568
13	305385.921	108437.434	13	305442.692	108394.975
14	305447.167	108399.771	14	305441.578	108397.046
			15	305432.431	108402.864
			16	305427.234	108406.072
			17	305401.231	108421.676
			18	305385.973	108430.644
			19	305383.413	108430.874
			20	305381.436	108432.051
			21	305380.349	108436.165

NOTE


- QUOTE ALTIMETRICHE ESPRESSE IN METRI S.L.M.
- COORDINATE ESPRESSE IN METRI
- DISTANZE ESPRESSE IN METRI
- QFS - QUOTA FONDO SCAVO

DESCRIZIONE DELLA MODIFICA:
Inserimento dei nomi delle viabilità e delle opere vicine, inserimento delle sezioni e delle quote di scavo

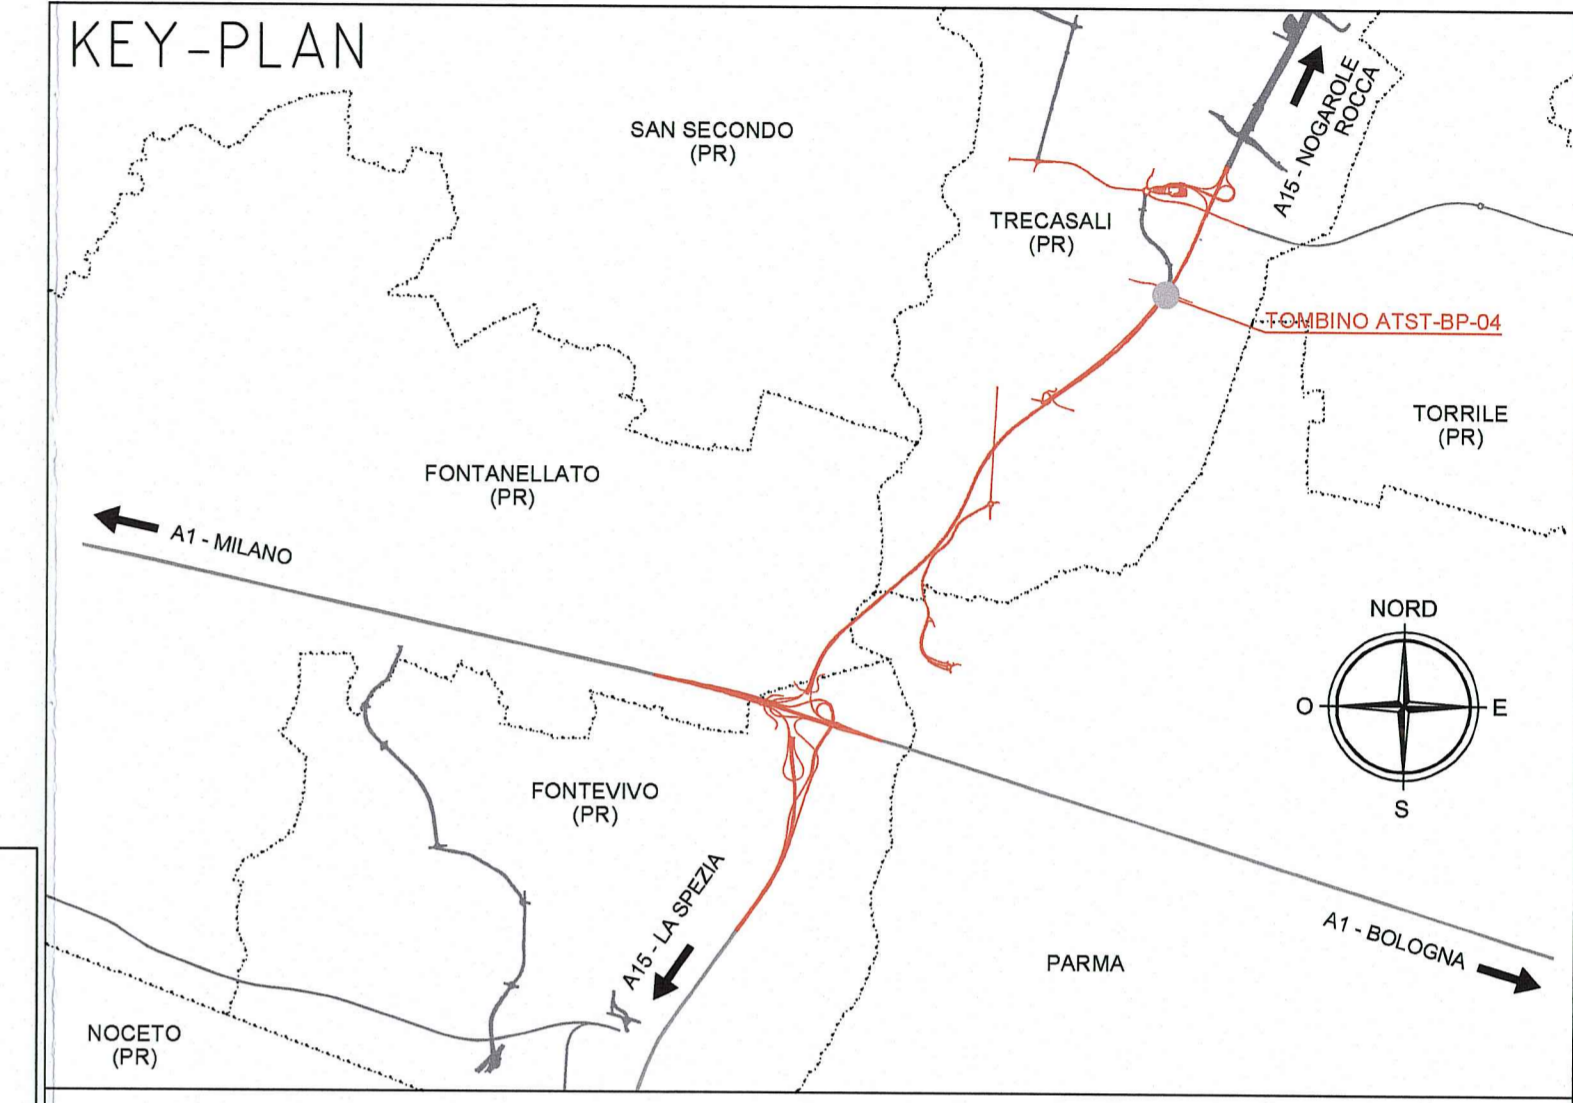

NOTE

- QUOTE ALTIMETRICHE ESPRESSE IN METRI S.L.M.
- COORDINATE ESPRESSE IN METRI
- DISTANZE ESPRESSE IN METRI

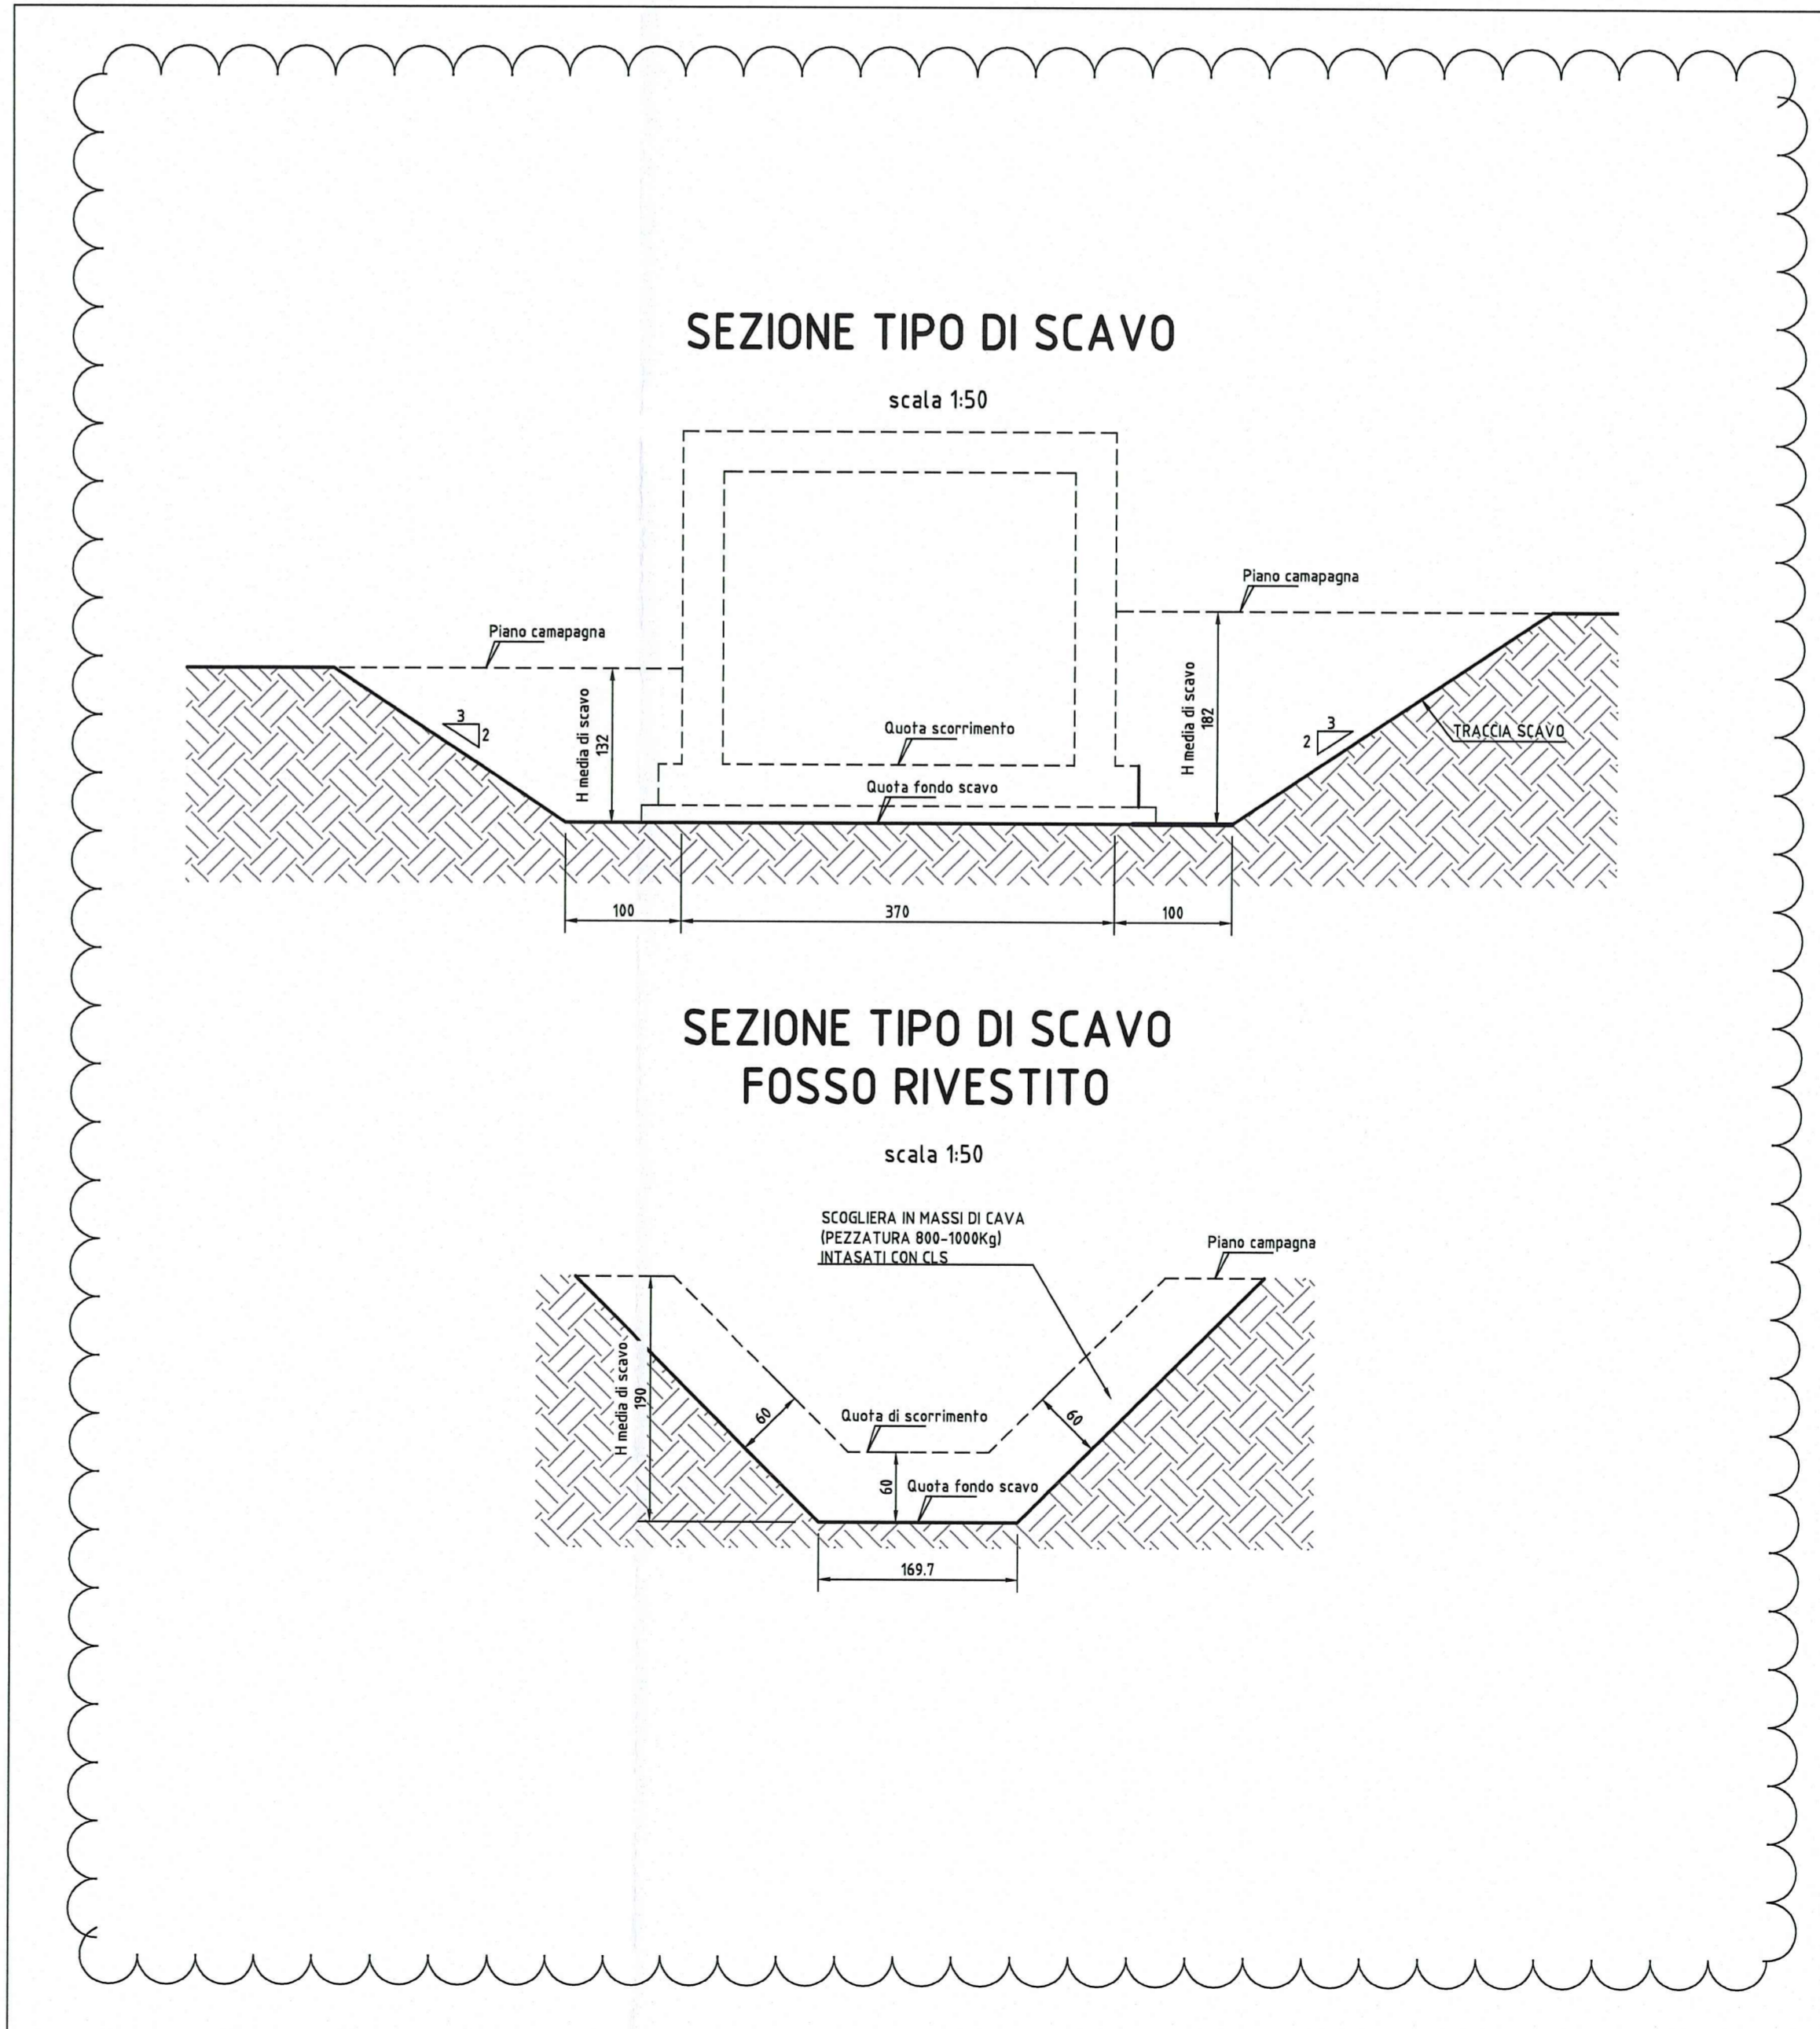

Comittente: **AUTOCAMIONALE DELLA CISA S.p.A.**
Via Camboara 26/A - Frazione Ponte Taro - 43015 NOCETO (PR)

Impresa Esecutrice: **PIZZAROTTI**
FONDATA NEL 1910

**RACCORDO AUTOSTRADALE A15/A22
CORRIDOIO PLURIMODALE TIRRENO-BRENNERO
RACCORDO AUTOSTRADALE FRA L'AUTOSTRADA DELLA CISA-FONTEVIVO (PR)
E L'AUTOSTRADA DEL BRENNERO-NOGAROLE ROCCA (VR). I LOTTO.**
C.U.P. G61B0400060008 C.I.G. 307068161E

PROGETTO ESECUTIVO

AUTOCAMIONALE DELLA CISA S.p.A. Il Direttore TIBRE: *[Signature]* Il Responsabile del Procedimento: *[Signature]* Il Presidente: *[Signature]*

IMPRESA PIZZAROTTI & C. S.p.A. Il Direttore Tecnico: *[Signature]* Il Geologo: NA
Dott. Ing. Luca Bondanelli

PROGETTAZIONE DI: **PIZZAROTTI** Il Progettista: Ing. Fabio Nigrelli
Ordine degli Ingegneri della Provincia di Parma n. 5581

A.T.L. **idrosse engineering** **ROCKSOIL** **VIA** Coordinatore per la Sicurezza in fase di Progettazione:
MANTOVANE INGEGNERIA S.p.A. INGEGNERIA S.p.A. Ing. Giovanni Maria Cepparotti
Ordine degli Ingegneri della Provincia di Viterbo n. 392

Consulenza specialistica a cura di: **PIZZAROTTI** Progettista Responsabile Intervento: **PIZZAROTTI**
Ing. Pietro Mazzoli Impresa Pizzarotti & C. S.p.A. Ing. Pietro Mazzoli
INGEGNERI PARMIGI n.821
Ordine degli Ingegneri della Provincia di Parma n. 821

Titolo Elaborato: **Asse Principale
Tombini scatoari
Tombo scolare ATST-BP-04 - 300x250 cm - progr. 5+725,72** Data Emisione Progetto: 18/03/2014
Tracciamento opera e pianta scavi
Scala: VARIE

Identif. Elaborato:

NUM. EDIFICIO	COEFF. COMISSA	LOTTO	FASE	ENTE	AMBITO	OP. OPERA	PARTE OPERA	TIPO DOC.	NUM. PROJ. DOC.	REVISIONE
	RAAA	I	E	I	AP	TS	OS	PL	001	B

18	30/01/2015	ISTRUTTORIA A15 NOVEMBRE 2014	BORRADO	NIGRELLI	MAZZOLI
A	06/09/2014	REMISSIONE PROGETTO ESECUTIVO	A. TARRICA	NIGRELLI	MAZZOLI
Rev.	Data	DESCRIZIONE REVISIONE	Redatto	Controllato	Approvato